


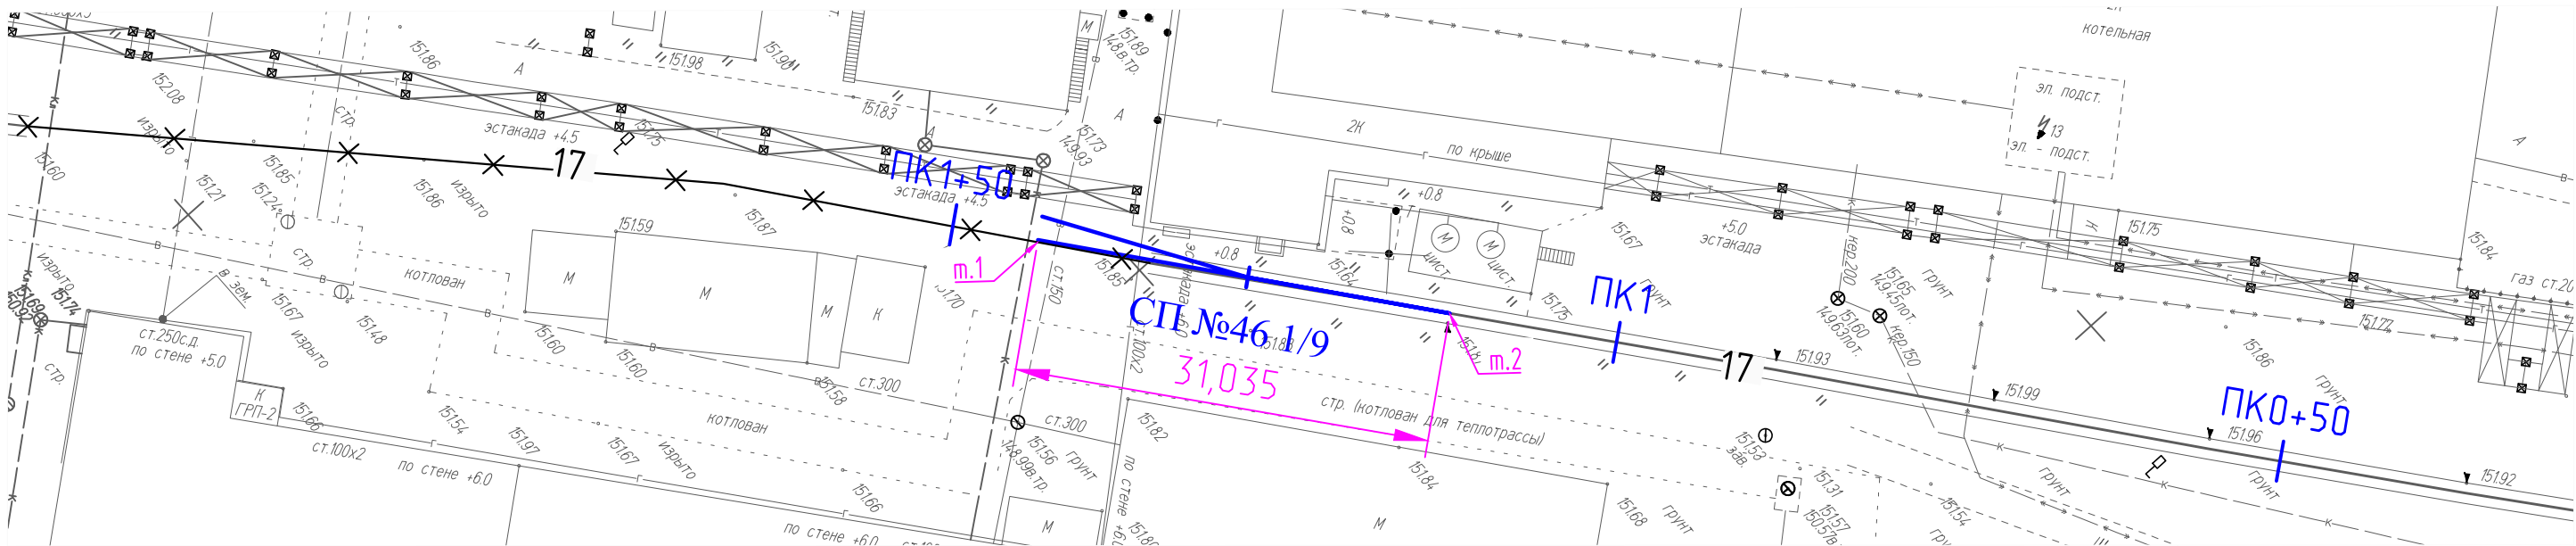


Монтаж стрелочного перевода №46 (Р-65 1/9 прав.) на железобетонных брусках
По проекту 2769.00.000
Полная длина, 31035 мм

Рельсы	Наименование	шт	Итого,кг
Рельс рамный прямой с острием кривым	Р65	1	13309
Рельс рамный кривой с острием прямым	Р65	1	
Крестовина	Р65	1	
Рельс крестовины с контррельсом	Р65	2	
Рельсы длиной 7994 мм	Р65	2	
Рельсы длиной 6027 мм	Р65	1	
Рельсы длиной 7373 мм	Р65	1	
Рельсы длиной 7433 мм	Р65	1	
Рельсы длиной 5912 мм	Р65	1	
Всего		11	

Комплект подкладок закорневых и крестовинных	Наименование	шт	шт., кг	Итого,кг
Подкладка	КБ65	208	8,500	1768,0
Накладка стыковая с крепежом	1Р65	20	29,650	593,0
Стык изолирующий	ЦП478-02	2	12,800	25,6
Втулка изолирующая	КБ ЦП142	597	0,028	16,7
Скоба для изолирующей втулки	КБ ЦП138	597	0,090	53,7
Болт с шайбами и гайками	M22-8gx75	529	0,591	312,6
Болт с шайбами и гайками и клеммами ПК	M22-8gx75	416	1,216	505,9
Всего			38,2	3275,5

Брусья железобетонные для стрелочного перевода 1/9 (Р65) пр.2769

Длина брусев, м	Длина	шт	объем, м3	Итого,кг
Брус железобетонный	3	82	16,723	41704,0
Брус железобетонный	3,25			
Брус железобетонный	3,5			
Брус железобетонный	3,75			
Брус железобетонный	4			
Брус железобетонный	4,25			
Брус железобетонный	4,5			
Брус железобетонный	4,75			
Брус железобетонный	5	-	-	-
Брус железобетонный	5,25			
Брус железобетонный	5,5	-	-	-
Всего		82		41704,0

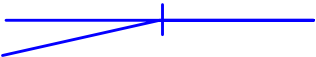

Условные обозначения:
- Устройство стрелочного перевода СП№46 1/9 (т.1 - т.2)

Согласовано		
Взам. инв. №		
Подп. и дата		
Инв. № подл.		

					2023	131-23-ПЖ				
						Ж/д пути от испытательного центра до обкаточной линии с удлинением трансбордера, расположенные по адресу: Московская область, г.о. Мытищи, ул. Колонцова, 4.				
Изм.	Кол.уч.	Лист	№ док.	Подпись	Дата	Железнодорожные пути.		Стадия	Лист	Листов
Вед.инженер	Дураев							ИД	1	1
Рук.проекта	Шевчук					Исполнительная схема №45 Устройство стрелочного перевода СП№46 1/9 на железобетонных брусках на участке т.1-т.2		ООО "КИКГЕОСТРОЙ"		
Ген. директор	Кесслер									
Нач.участка	Перевизнык									
Гл.инженер	Юрченко									