


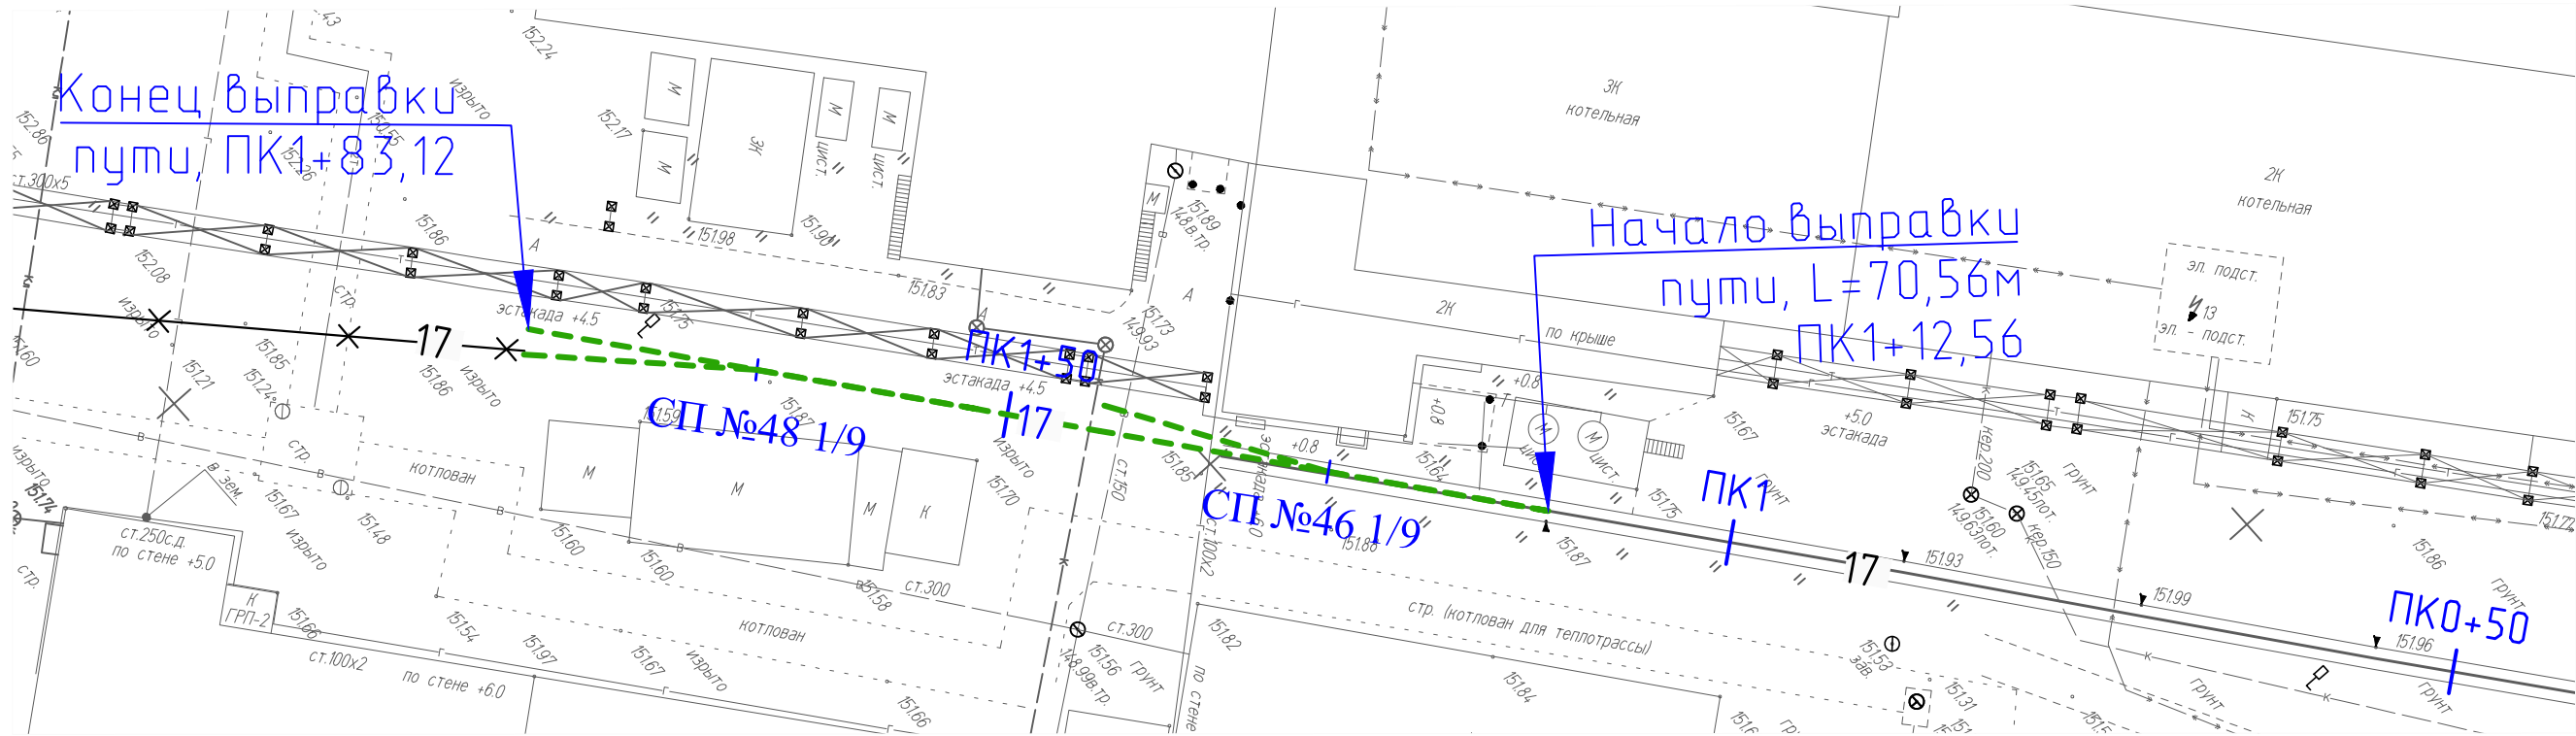

Балластировка, выправка и рихтовка железнодорожных путей:

1. Балластировка железнодорожных путей и стрелочных переводов:

1.1 Стрелочные переводы:

Объем щебня для балластировки 1 стрелочного перевода (всего 2 шт.): $V = 16,43 \text{ м}^3$
Коэффициент уплотнения щебня $k=1,17$

Общий объем щебня для балластировки стрелочных переводов: $V_{сп} = 16,43 \cdot 2 \cdot 1,17 = 38,45 \text{ м}^3$

1.2 Железнодорожные пути:

Длина железнодорожных путей: $L = 8,5 \text{ м}$
Объем щебня для выправки на 1 м жд. пути: $V_1 = 0,43 \text{ м}^3$
Коэффициент уплотнения щебня $k=1,17$

Общий объем щебня для балластировки железнодорожных путей: $V_д = 8,5 \cdot 0,43 \cdot 1,17 = 4,28 \text{ м}^3$

2. Выправка железнодорожных путей и стрелочных переводов:

Общий объем щебня для балластировки СП и жд. путей: $V_д = 38,45 + 4,28 = 42,73 \text{ м}^3$

Объем щебня для выправки железнодорожного пути составляет 10% от объема щебня, используемого для балластировки железнодорожного пути: $V = V_д \cdot 0,1 = 42,73 \cdot 0,1 = 4,27 \text{ м}^3$
Коэффициент уплотнения щебня $k=1,17$

Общий объем щебня для выправки железнодорожных путей: $V_в = 4,27 \cdot 1,17 = 5,0 \text{ м}^3$

3. Рихтовка путей

Длина рихтовки путей: $L = 70,56 \text{ м}$

Условные обозначения:

— — — — — - Выправка и рихтовка железнодорожных путей

Согласовано					
Взам. инв. №					
Подп. и дата					
Инв. № подл.					

					2023	131-23-ПЖ				
						Ж/д пути от испытательного центра до обкаточной линии с удлинением трансбордера, расположенные по адресу: Московская область, г.о. Мытищи, ул. Колонцова, 4.				
Изм.	Кол.уч.	Лист	№ док.	Подпись	Дата					
Вед.инженер	Дураев					Железнодорожные пути.		Стадия	Лист	Листов
								ИД	1	1
Рук.проекта	Шевчук					Исполнительная схема №48 Выправка железнодорожного пути №17 и стрелочных переводов СП46, СП48 с рихтовкой		ООО "КИКГЕОСТРОЙ"		
Ген.директор	Кесслер									
Нач.участка	Перевизнык									
Гл.инженер	Юрченко									