


Согласовано					
Взам. инв. №					
Подп. и дата					
Инв. № подл.					

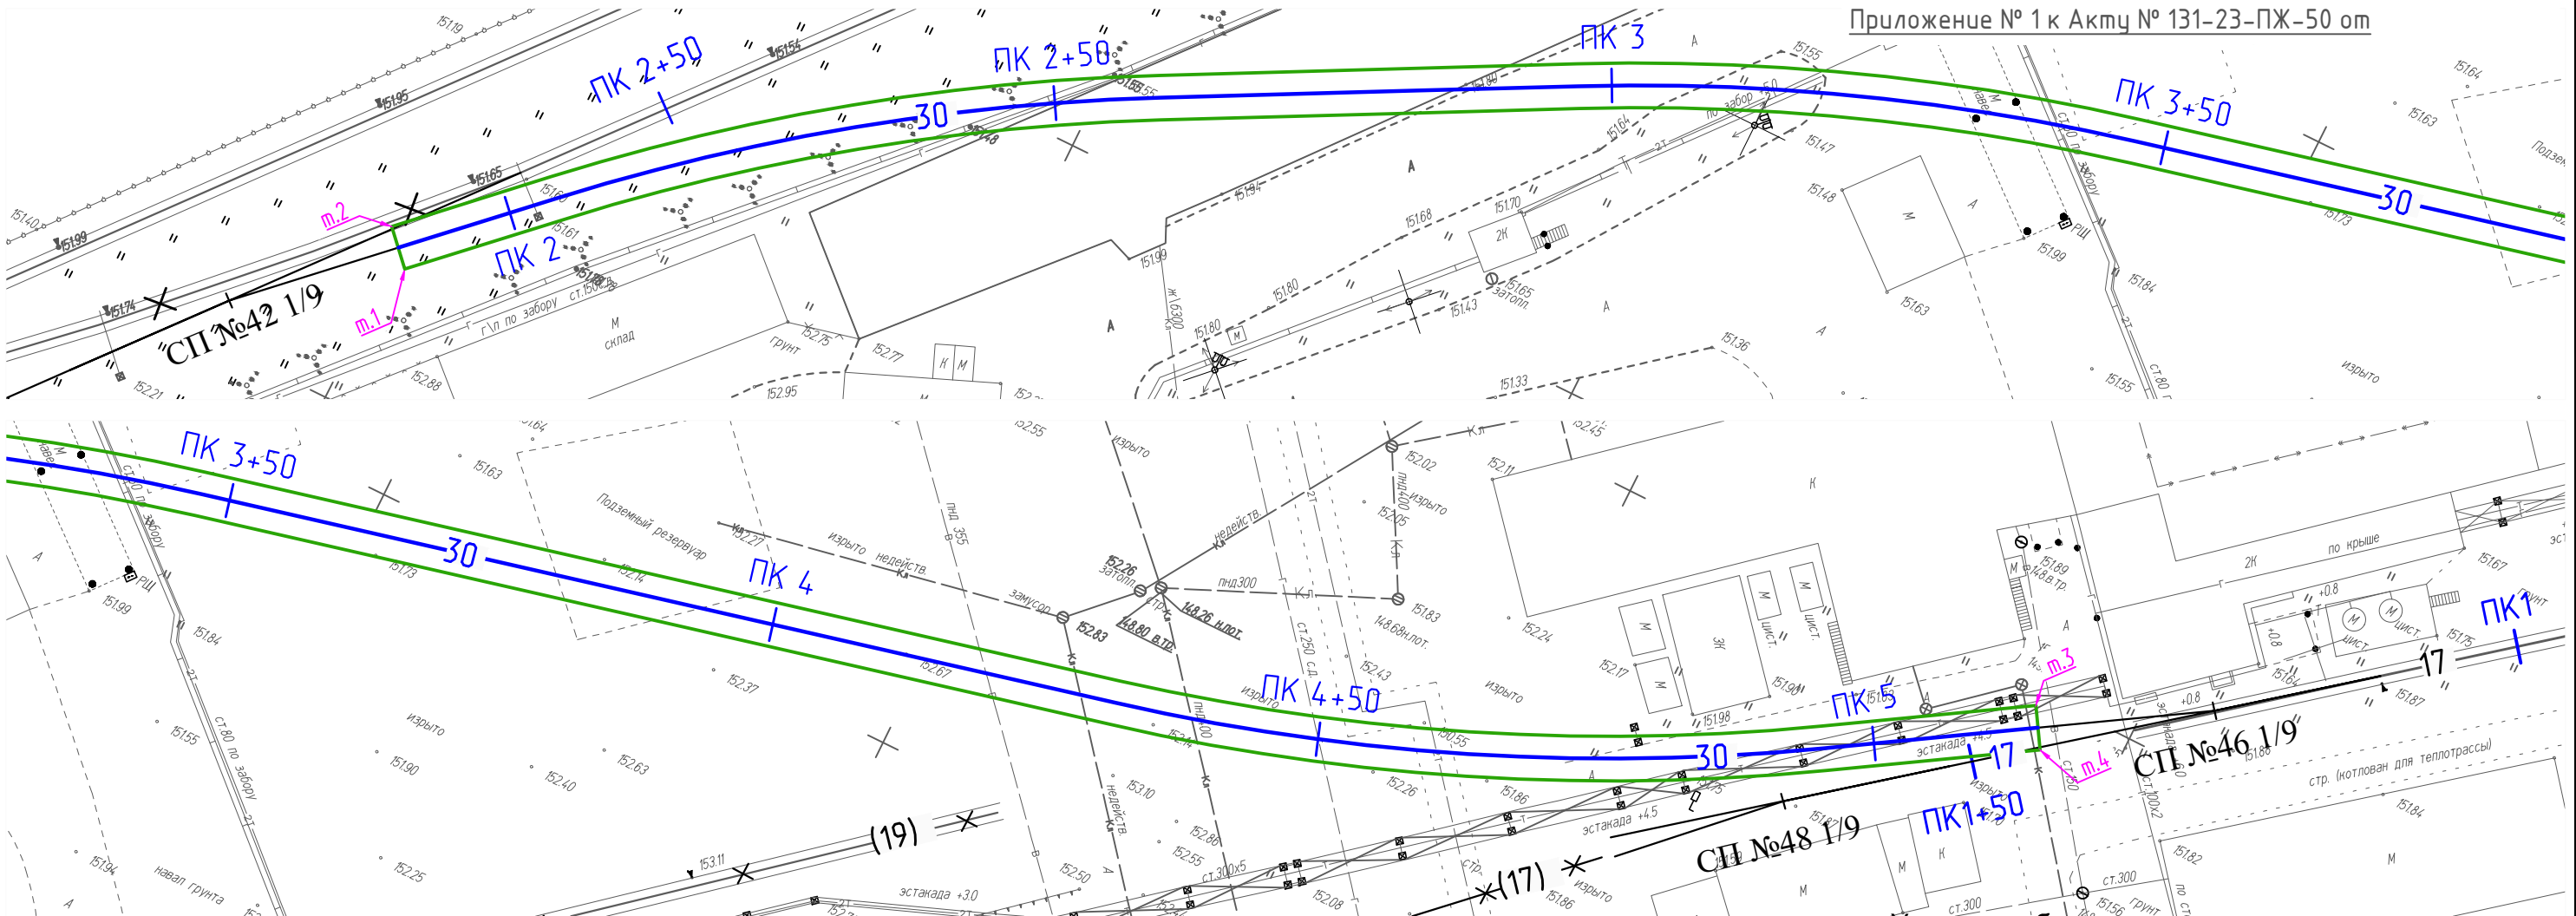

Укладка геотекстиля шириной 3м в котлован под проект. жд путь 30


Площадь участка м.1-м.4: $S = 975,8 \text{ м}^2$

Общая площадь укладываемого геотекстиля: $S = 975,8 \text{ м}^2$



- Траншея под проектируемый железнодорожный путь 17 (т.1 - т.4)

Укладка геотекстиля шириной 3м в котлован под проект. жд путь №30

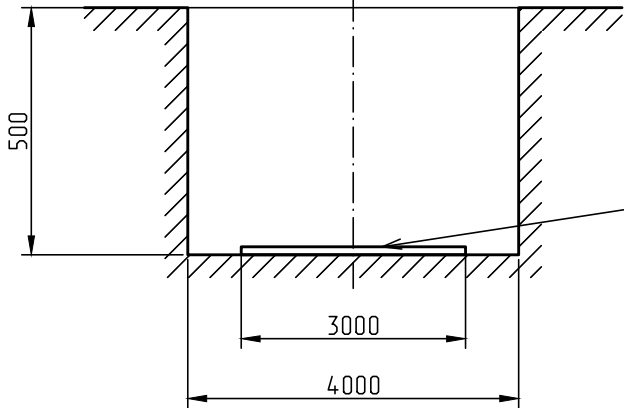

					2023	131-23-ПЖ			
						Ж/д пути от испытательного центра до обкаточной линии с удлинением трансбордера, расположенные по адресу: Московская область, г.о. Мытищи, ул. Колонцова, 4.			
Изм.	Кол.уч.	Лист	№ док.	Подпись	Дата	Железнодорожные пути.	Стадия	Лист	Листов
Вед.инженер	Дураев						ИД	1	1
Рук.проекта	Шевчук					Исполнительная схема №50 Укладка геотекстиля шириной 3м в котлован под проектируемый железнодорожный путь №30 (т.1 - т.4)			
Ген.директор	Кесслер								
Нач.участка	Перевизный								
Гл.инженер	Юрченко					ООО "КИКГЕОСТРОЙ"			