


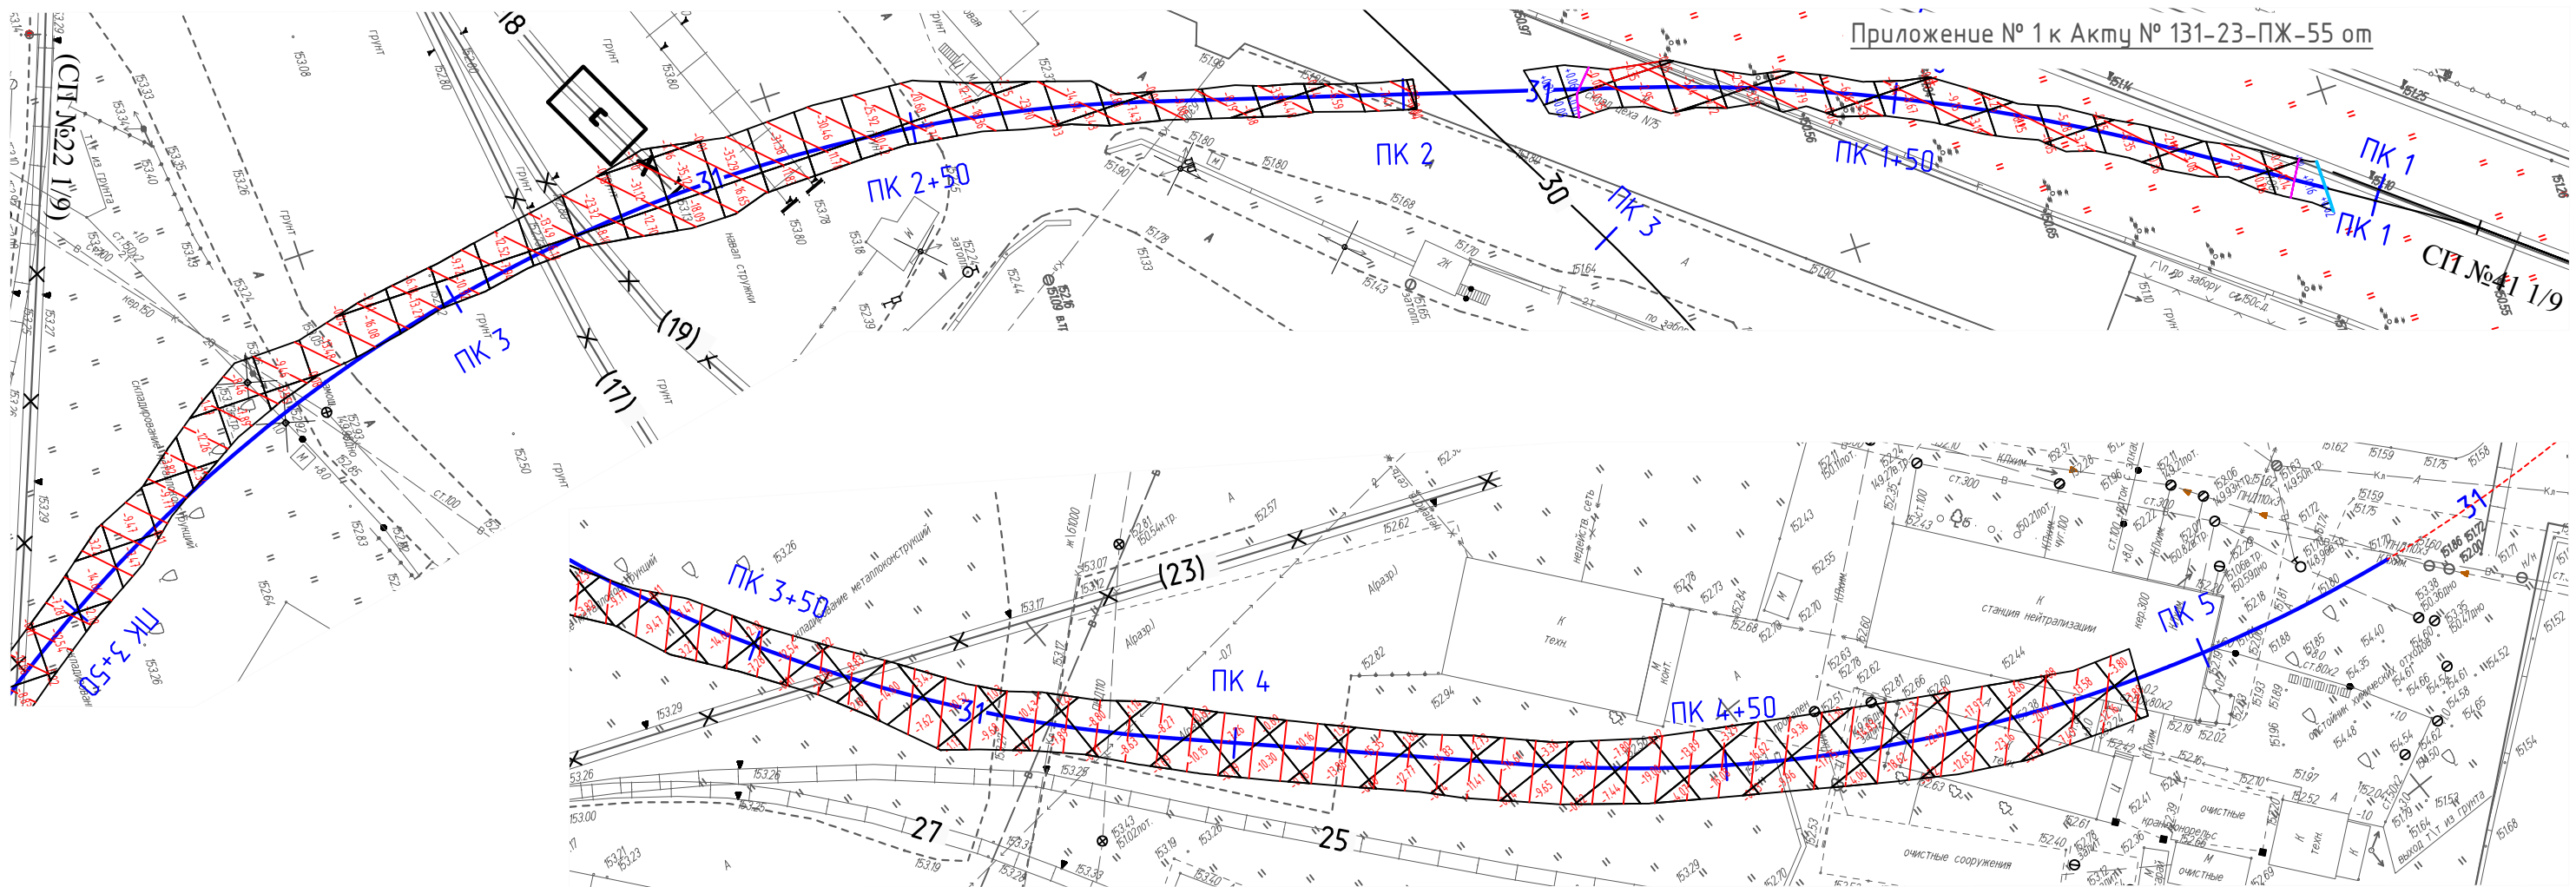

Разработка грунта в котловане экскаватором емк. ковша 0,5 м3 с погрузкой на автомобили под проектируемый железнодорожный путь №31 на участке от СП№41 1/9 до ПК4+92,9.

Объем разраб. грунта (механизировано – 95%): $V = 3156,21 \cdot 0,95 = 2998,4 \text{ м}^3$
Объем разраб. грунта (ручная доработка – 5%): $V = 3156,21 \cdot 0,05 = 157,81 \text{ м}^3$

Общий объем разрабатываемого грунта, с учетом от существующей отметки поверхности земли до отметки грунта для последующей планировки (включая выборку грунта под проектируемую призму железнодорожного пути): $V = 3156,21 \text{ м}^3$

Условные обозначения:

- Разработка грунта под проектируемый железнодорожный путь №31

Согласовано					
Взам. инв. №					
Подп. и дата					
Инв. № подл.					

					2023	131-23-ПЖ					
						Ж/д пути от испытательного центра до обкаточной линии с удлинением трансбордера, расположенные по адресу: Московская область, г.о. Мытищи, ул. Колонцова, 4.					
Изм.	Кол.уч.	Лист	№ док.	Подпись	Дата	Железнодорожные пути.			Стадия	Лист	Листов
Вед.инженер	Дураев								ИД	1	1
Рук.проекта	Шевчук					Исполнительная схема №55 Разработка грунта под проектируемый железнодорожный путь №31 от СП№41 1/9 до ПК4+92,9			ООО "КИКГЕОСТРОЙ"		
Ген.директор	Кесслер										
Нач.участка	Перевизнык										
Гл.инженер	Юрченко										