


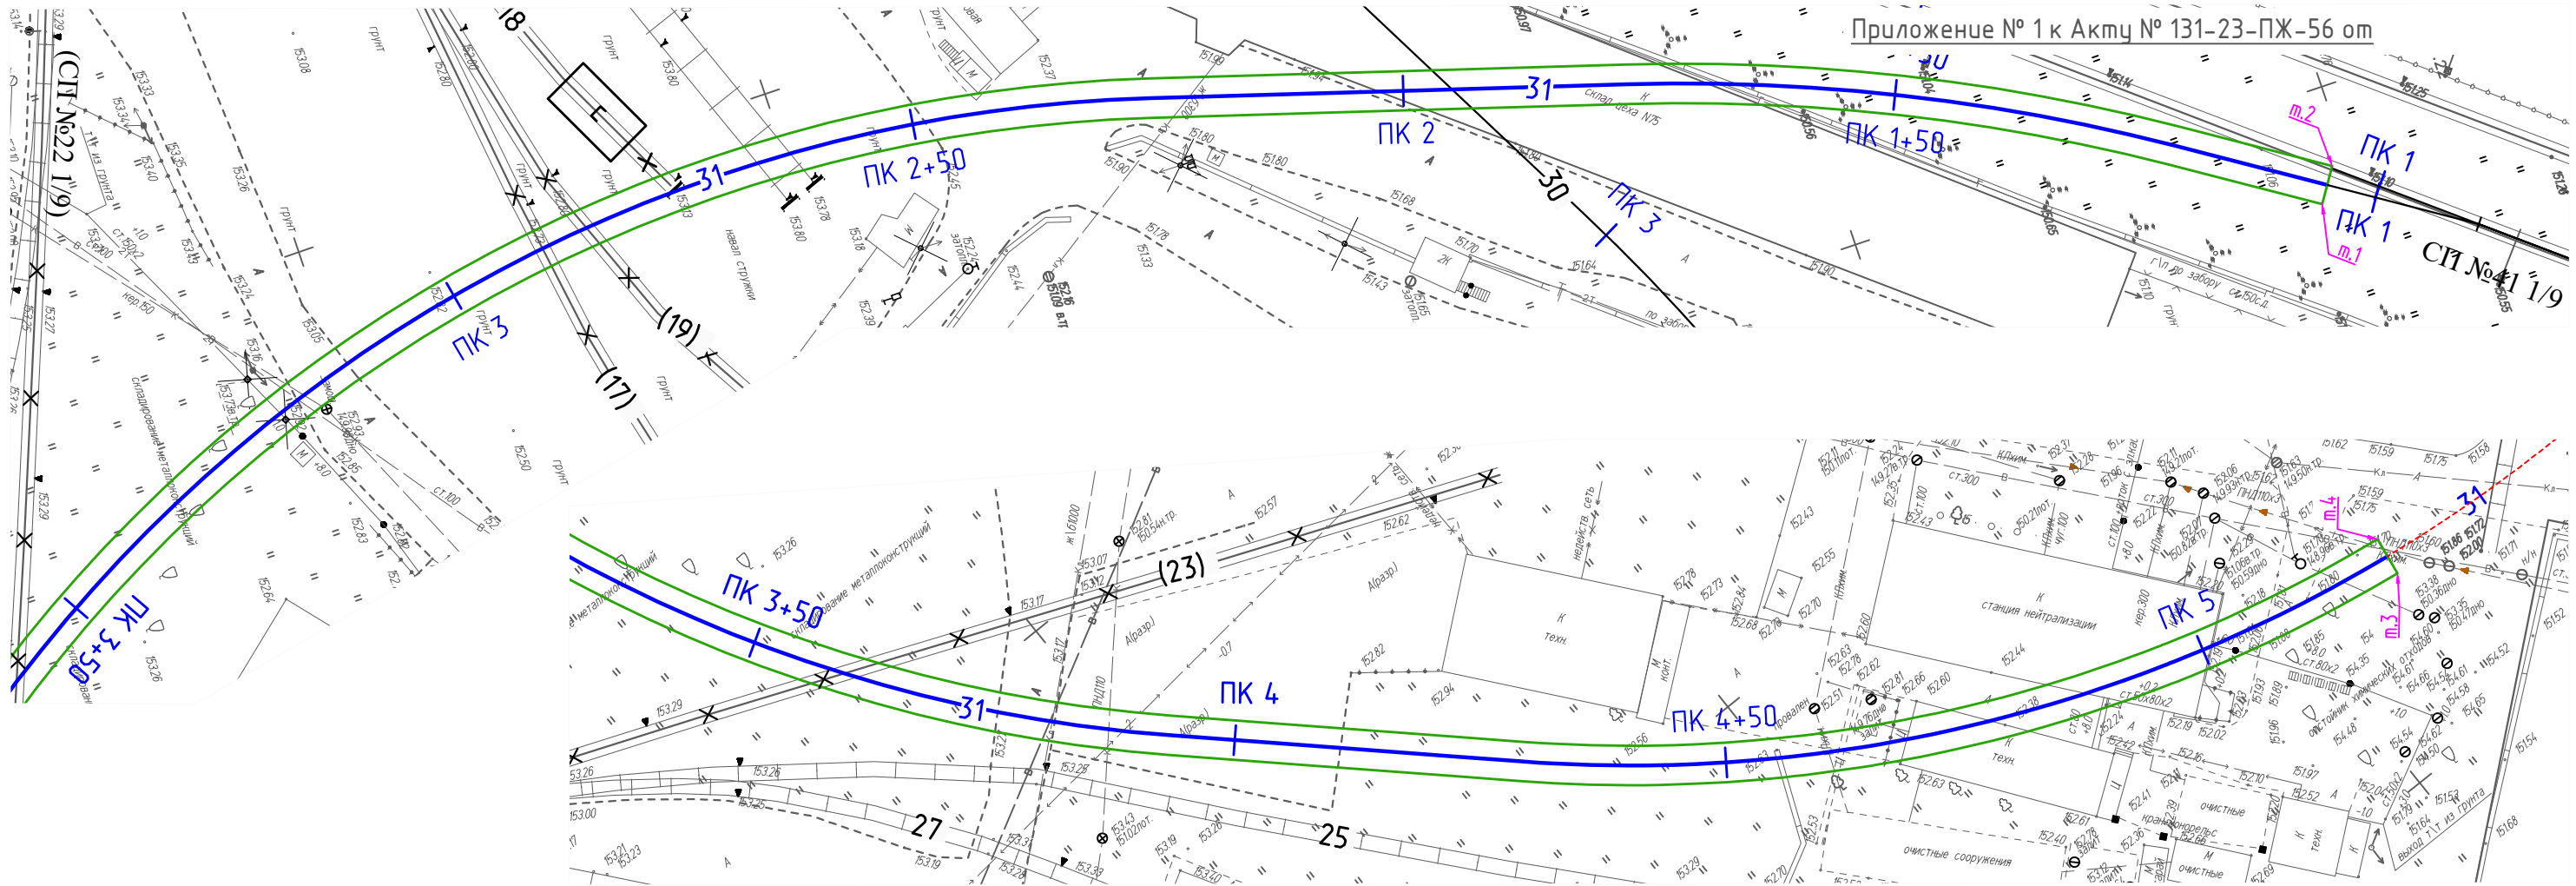

Укладка геотекстиля шириной 3м в котлован под проект. жд путь 31


Площадь участка м.1-м.4: $S = 1247,8 \text{ м}^2$

Общая площадь укладываемого геотекстиля: $S = 1247,8 \text{ м}^2$

Условные обозначения:

- Траншея под проектируемый железнодорожный путь 31 (т.1 - т.4)

Укладка геотекстиля шириной 3м в котлован под проект. жд путь №31

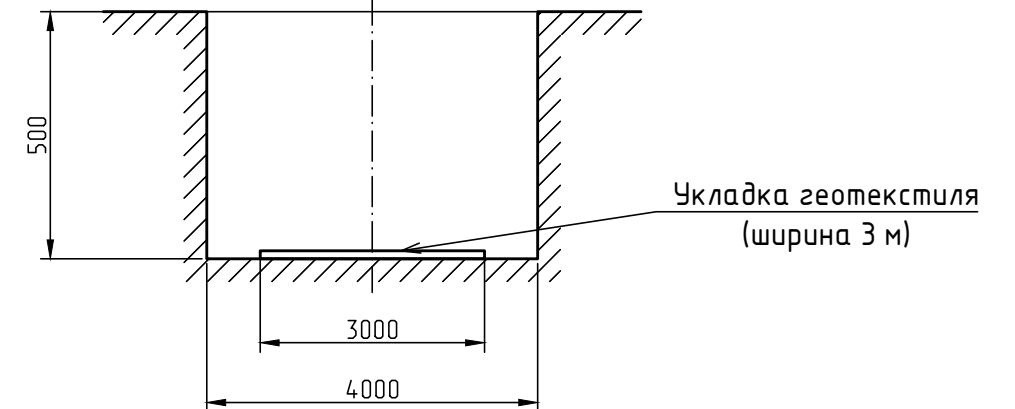

Согласовано					
Взам. инв. №					
Подп. и дата					
Инв. № подл.					

					2023	131-23-ПЖ					
						Ж/д пути от испытательного центра до обкаточной линии с удлинением трансбордера, расположенные по адресу: Московская область, г.о. Мытищи, ул. Колонцова, 4.					
Изм.	Кол.уч.	Лист	№ДОК.	Подпись	Дата						
Вед.инженер	Дураев					Железнодорожные пути.			Стадия	Лист	Листов
									ИД	1	1
Рук.проекта	Шевчук					Исполнительная схема №56 Укладка геотекстиля шириной 3м в котлован под проектируемый железнодорожный путь №31 (т.1 - т.4)			ООО "КИКГЕОСТРОЙ"		
Ген.директор	Кесслер										
Нач.участка	Перевизнык										
Гл.инженер	Юрченко										