


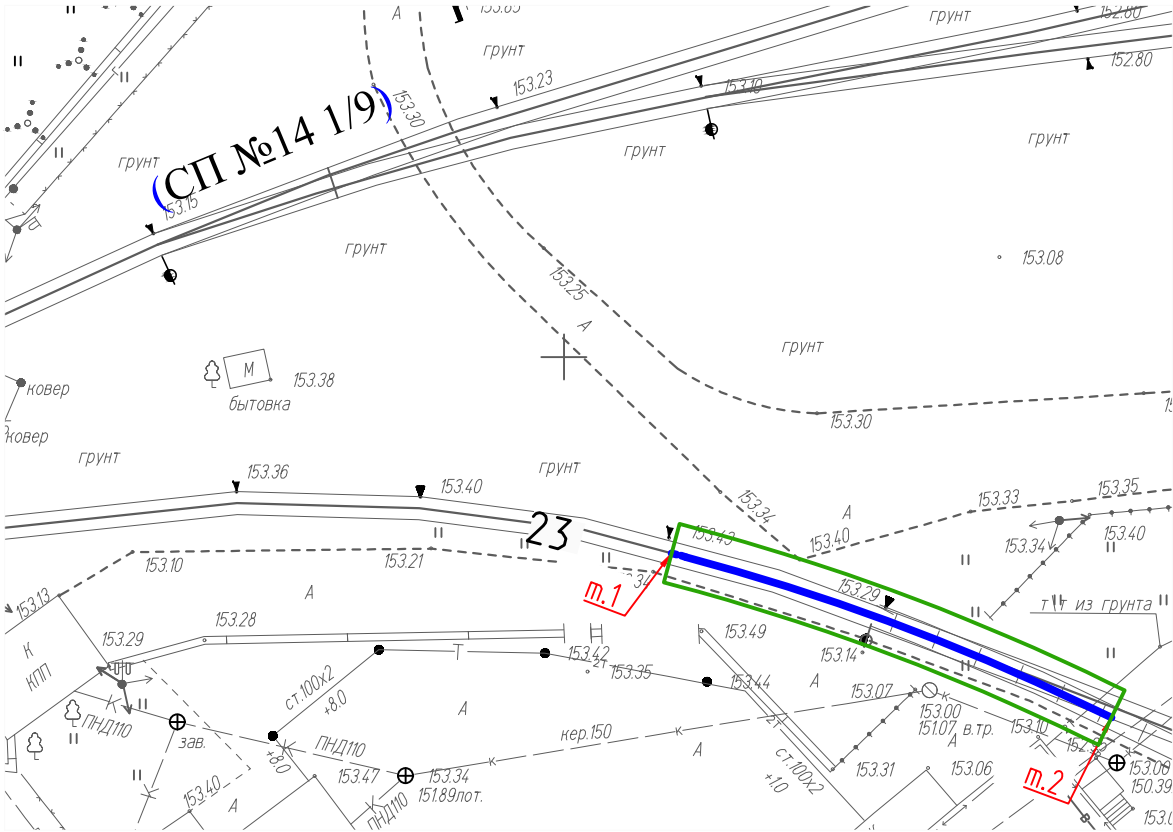

Восстановление балласта на участках м.1-м.2

Площадь участка м.1-м.2: $S = 124,41 \text{ м}^2$

Толщина слоя восстановления балласта: $h = 300 \text{ мм}$


Коэффициент уплотнения щебня $k = 1,17$

Объем восстановления балласта участка м.1-м.2: $V = 124,41 \cdot 0,3 \cdot 1,17 = 43,67 \text{ м}^3$

Условные обозначения:



- Восстановление балластного щебня (т.1 - т.2)

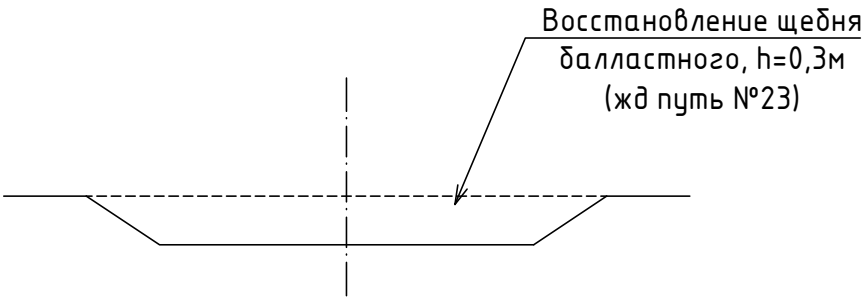

					2023	131-23-ПЖ			
						Ж/д пути от испытательного центра до обкаточной линии с удлинением трансбордера, расположенные по адресу: Московская область, г.о. Мытищи, ул. Колонцова, 4.			
Изм.	Кол.уч.	Лист	№ док.	Подпись	Дата	Железнодорожные пути.	Стадия	Лист	Листов
Вед.инженер	Дураев						ИД	1	1
Рук.проекта	Шевчук								
Ген.директор	Кесслер								
Нач.участка	Перевизнык								
Гл.инженер	Юрченко					Исполнительная схема №65 Восстановление щебеночного балласта под путь №23 на участке т.1-т.2	ООО "КИКГЕОСТРОЙ"		