


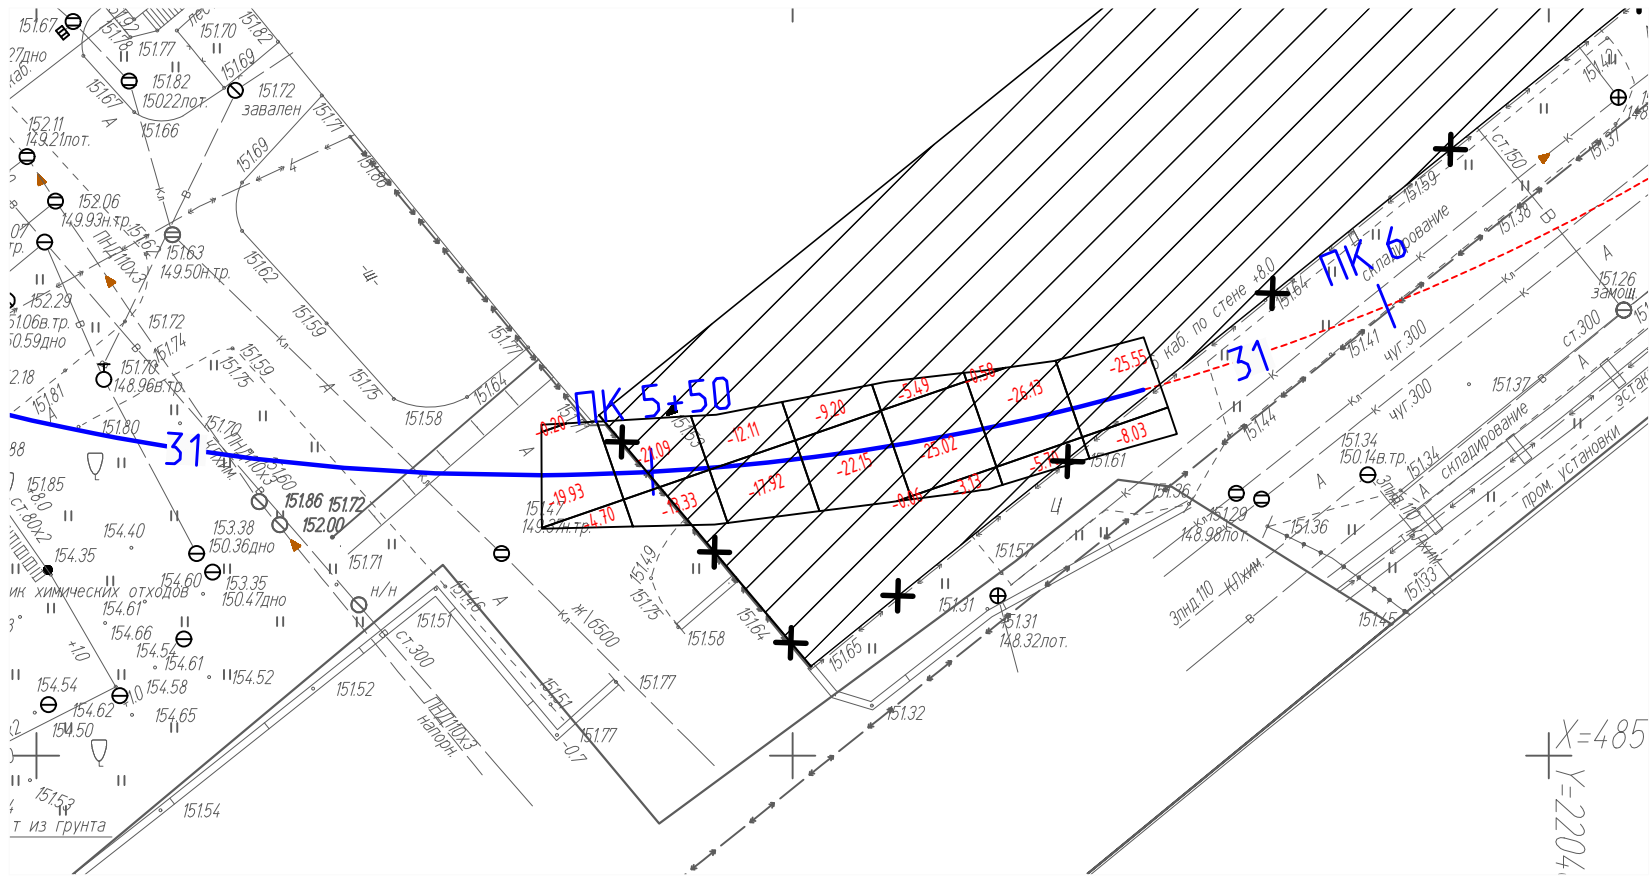

Условные обозначения:

Разработка грунта в котловане экскаватором емк. ковша 0,5 м3 с погрузкой на автомобили под проектируемый железнодорожный путь №31 на участке ПК5+42,8до ПК5+83

Объем разраб. грунта (механизировано – 95%): $V = 220,32 \cdot 0,95 = 209,30 \text{ м}^3$
Объем разраб. грунта (ручная доработка – 5%): $V = 220,32 \cdot 0,05 = 11,02 \text{ м}^3$

Общий объем разрабатываемого грунта, с учетом от существующей отметки поверхности земли до отметки грунта для последующей планировки (включая выборку грунта под проектируемую призму железнодорожного пути): $V = 220,32 \text{ м}^3$

					2023	131-23-ПЖ					
						Ж/д пути от испытательного центра до обкаточной линии с удлинением трансбордера, расположенные по адресу: Московская область, г.о. Мытищи, ул. Колонцова, 4.					
Изм.	Кол.уч.	Лист	№ док.	Подпись	Дата	Железнодорожные пути.			Стадия	Лист	Листов
Вед.инженер	Дураев								ИД	1	1
Рук.проекта	Шевчук					Исполнительная схема №68 Разработка грунта под проектируемый железнодорожный путь №31 от ПК5+42,8 до ПК5+83			ООО "КИКГЕОСТРОЙ"		
Ген.директор	Кесслер										
Нач.участка	Перевизнык										
Гл.инженер	Юрченко										