


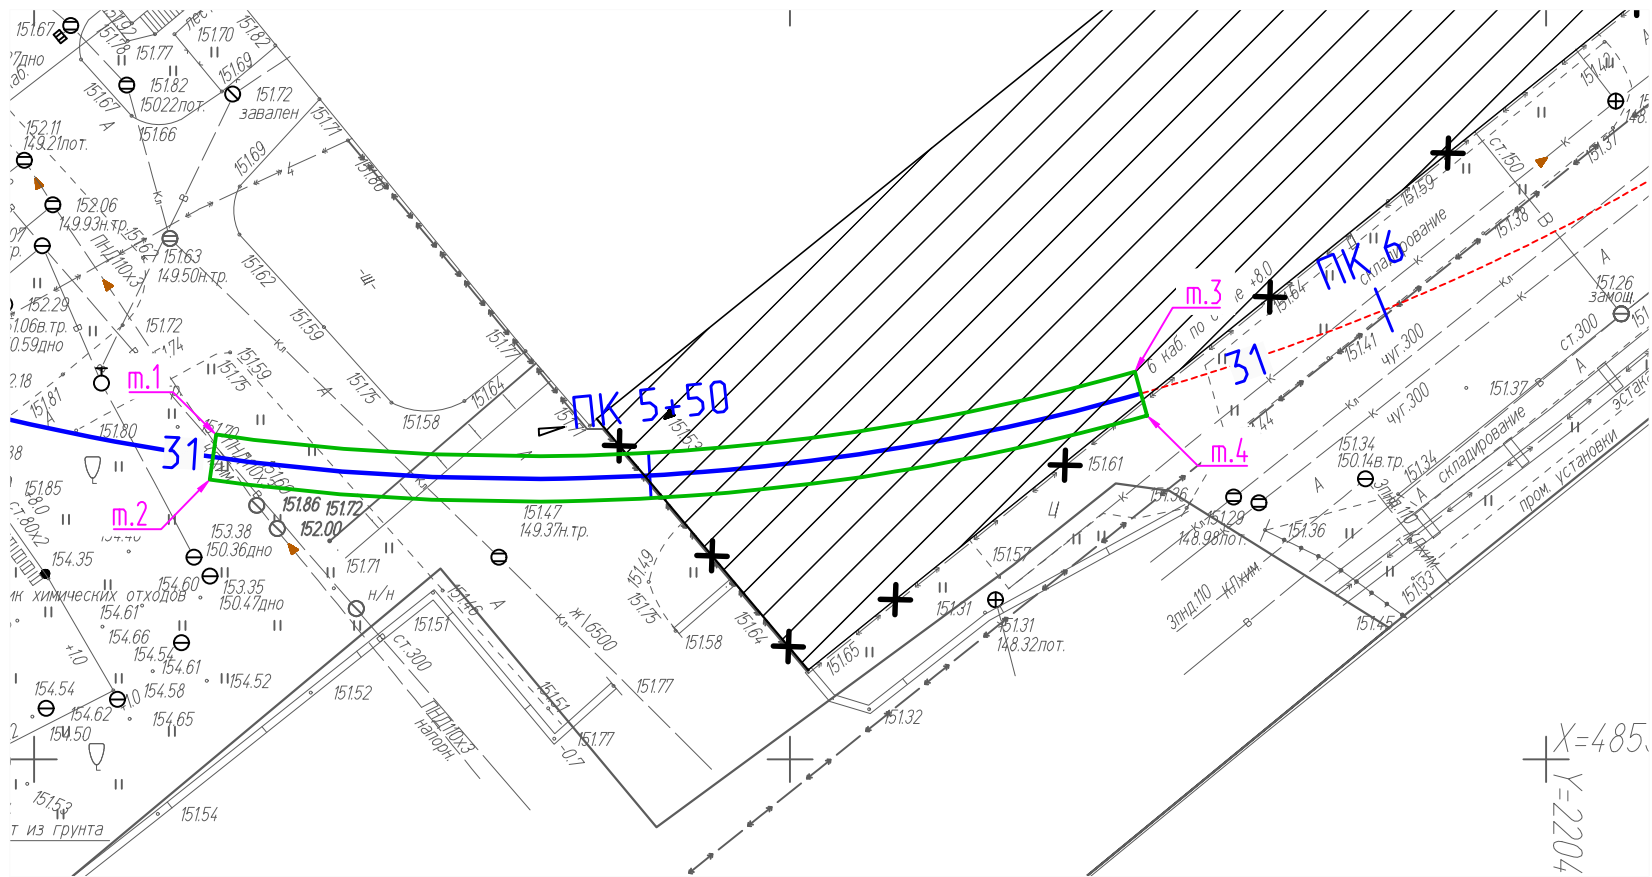

Условные обозначения:


- Траншея под проектируемый железнодорожный путь 31 (т.1 - т.4)

Укладка геотекстиля шириной 3м в котлован под проект. жд путь 31 на участке ПК5+21-ПК5+83

Площадь участка м.1-м.4: S = 185,9 м²

Общая площадь укладываемого геотекстиля: S = 185,9 м²

Укладка геотекстиля шириной 3м в котлован под проект. жд путь №31

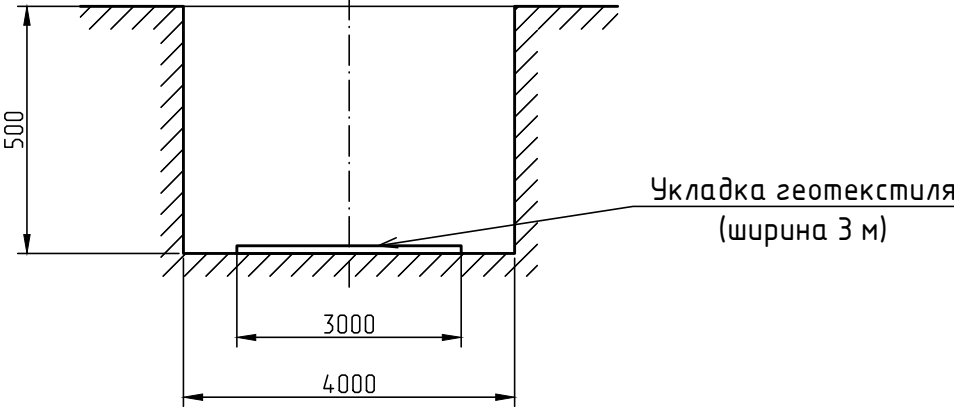

Согласовано					
Взам. инв. №					
Подп. и дата					
Инв. № подл.					

					2023	131-23-ПЖ			
						Ж/д пути от испытательного центра до обкаточной линии с удлинением трансбордера, расположенные по адресу: Московская область, г.о. Мытищи, ул. Колонцова, 4.			
Изм.	Кол.уч.	Лист	№ док.	Подпись	Дата	Железнодорожные пути.	Стадия	Лист	Листов
Вед.инженер	Дураев						ИД	1	1
Рук.проекта	Шевчук					Исполнительная схема №69 Укладка геотекстиля шириной 3м в котлован под проектируемый железнодорожный путь №31 от ПК5+21 до ПК5+83			
Ген.директор	Кесслер								
Нач.участка	Перевизнык								
Гл.инженер	Юрченко					ООО "КИКГЕОСТРОЙ"			