





Условные обозначения:

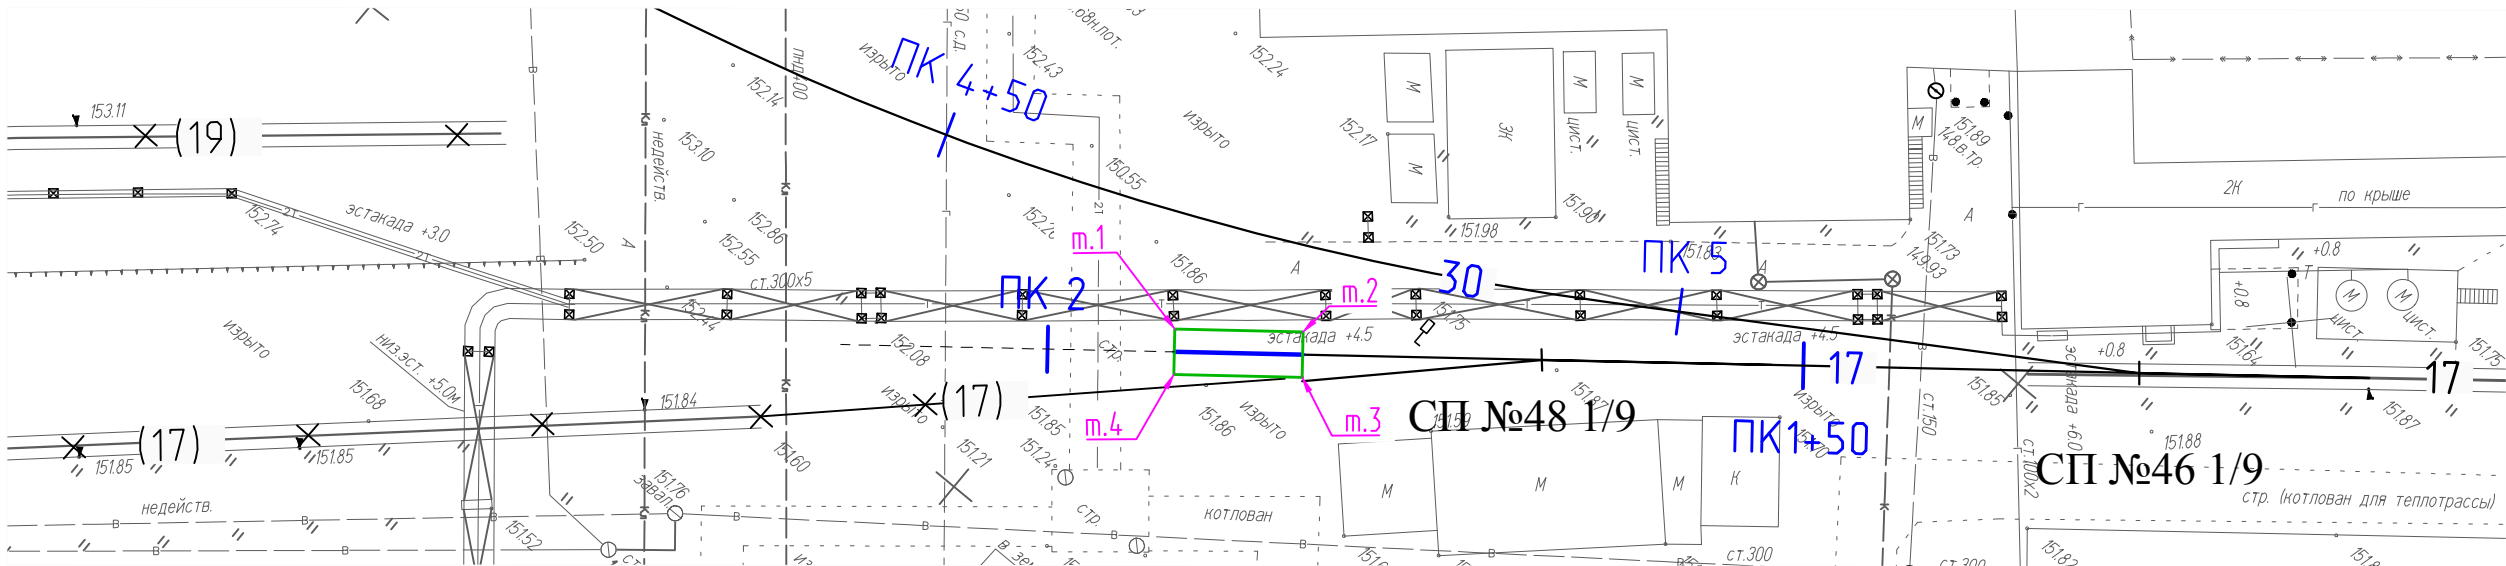

- Траншея под проектируемый участок пути 17 (ПК1+83,1-ПК1+91,6)

Укладка геотекстиля шириной 3м в котлован под проект. жд путь №30

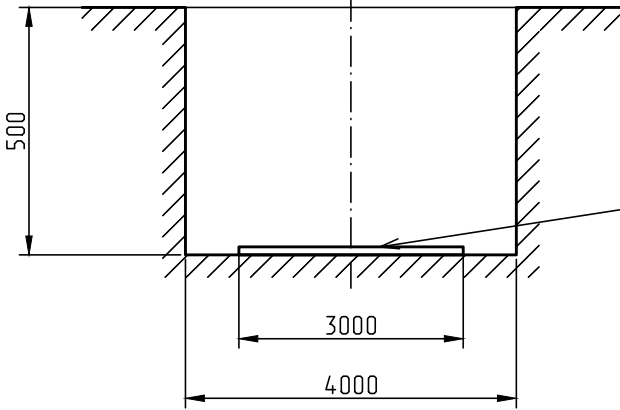

Укладка геотекстиля шириной 3м в котлован под проектируемый участок пути 17 (ПК1+83,1-ПК1+91,6):

Площадь участка м.1-м.4: $S = 25,48 \text{ м}^2$

Общая площадь укладываемого геотекстиля: $S = 25,48 \text{ м}^2$

Согласовано

Взам. инв. №

Подп. и дата

Инв. № подл.

					2023	131-23-ПЖ					
						Ж/д пути от испытательного центра до обкаточной линии с удлинением трансбордера, расположенные по адресу: Московская область, г.о. Мытищи, ул. Колонцова, 4.					
Изм.	Кол.уч.	Лист	№ док.	Подпись	Дата	Железнодорожные пути.			Стадия	Лист	Листов
Вед.инженер	Дураев								ИД	1	1
Рук.проекта	Шевчук					Исполнительная схема №75 Укладка геотекстиля под проектируемый жд.путь 17 (ПК1+83,1-ПК1+91,6)			ООО "КИКГЕОСТРОЙ"		
Ген.директор	Кесслер										
Нач.участка	Перевизнык										
Гл.инженер	Юрченко										