




Укладка геотекстиля шириной 3м в котлован под проект. стрелочный перевод СП№50


Общая площадь укладываемого геотекстиля: V= 107,0 м²

Условные обозначения:

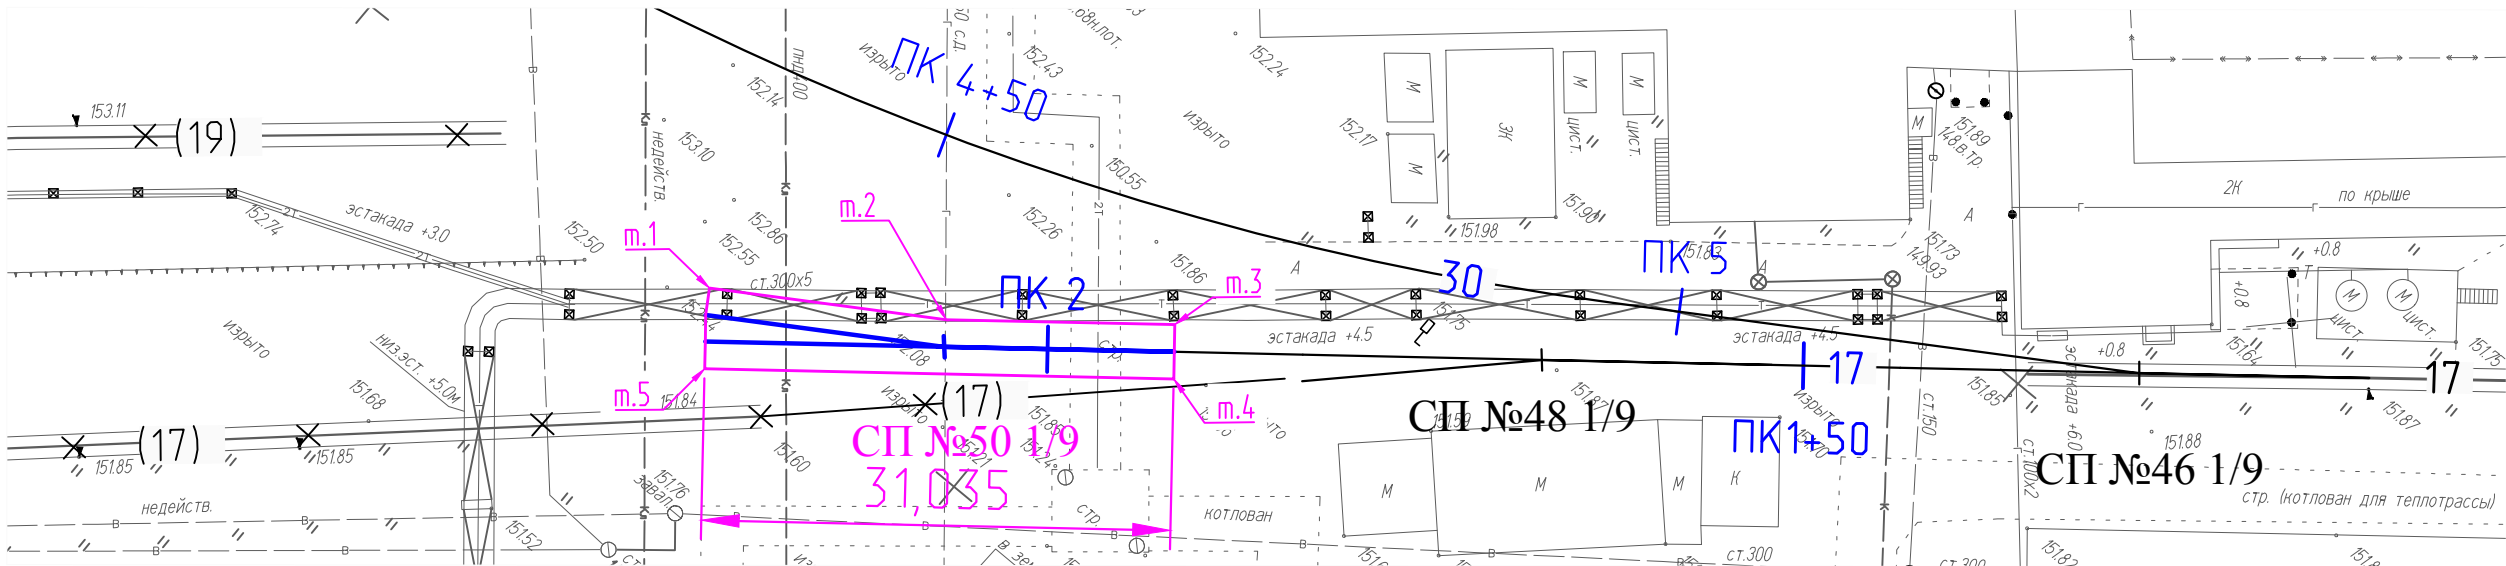

- Траншея под проектируемый железнодорожный стрелочный перевод СП№50 (т.1 - т.5)

Укладка геотекстиля шириной 3м в котлован под проект. стрелочный перевод СП№50

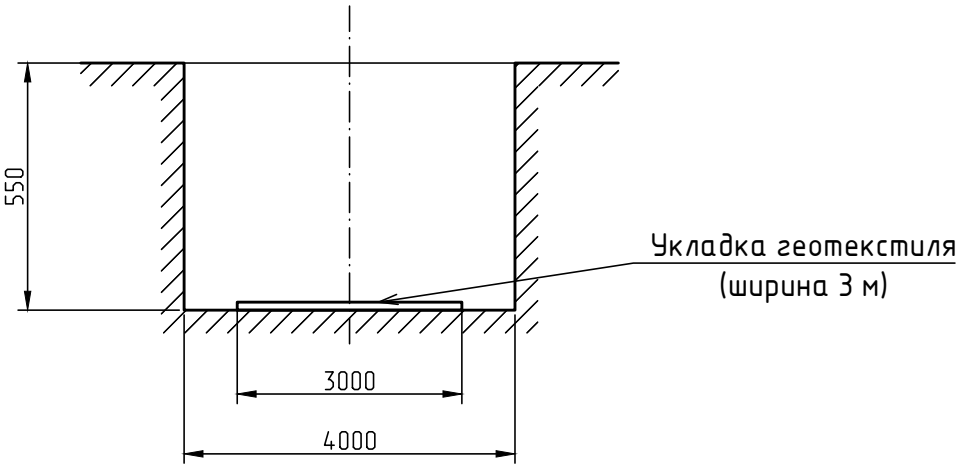

Согласовано				
Взам. инв. №				
Подп. и дата				
Инв. № подл.				

					2023	131-23-ПЖ			
						Ж/д пути от испытательного центра до обкаточной линии с удлинением трансбордера, расположенные по адресу: Московская область, г.о. Мытищи, ул. Колонцова, 4.			
Изм.	Кол.уч.	Лист	№ док.	Подпись	Дата	Железнодорожные пути.	Стадия	Лист	Листов
Вед.инженер	Дураев						ИД	1	1
Рук.проекта	Шевчук					Исполнительная схема №79 Укладка геотекстиля шириной 3м в котлован под проектируемый стрелочный перевод СП50 1/9 (т.1 - т.5)		ООО "КИКГЕОСТРОЙ"	
Ген.директор	Кесслер								
Нач.участка	Перевизнык								
Гл.инженер	Юрченко								