



Согласовано				
Взам. инв. №				
Подп. и дата				
Инв. № подл.				

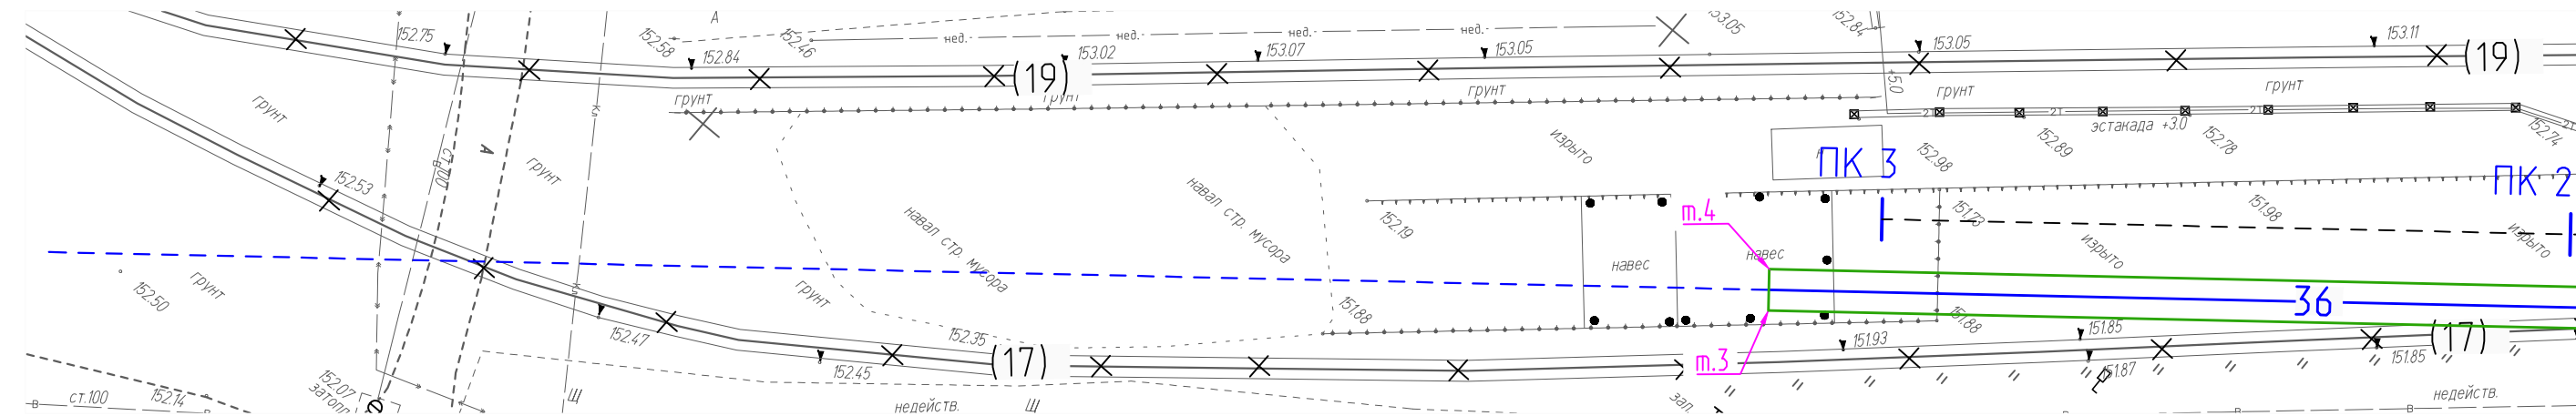

Условные обозначения:

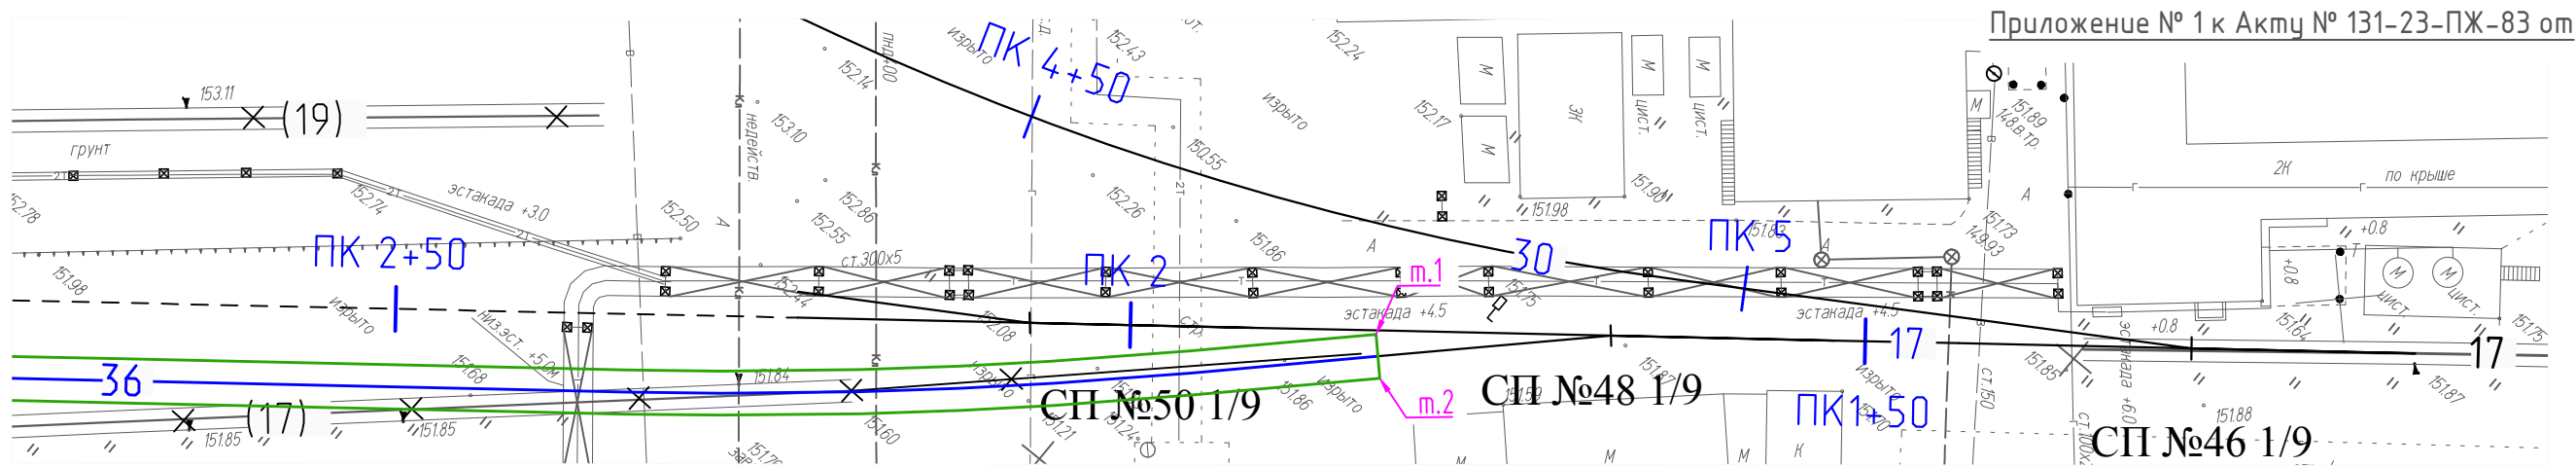


- Трэншея под проектируемый участок пути 36 от СПН№48 до ПК3+8,1

Укладка геотекстиля шириной 3м в котлован под проектируемый пути 36 от СПН№48 до ПК3+8,1:

Площадь участка м.1-м.4: $S = 375,39 \text{ м}^2$

Общая площадь укладываемого геотекстиля: $S = 375,39 \text{ м}^2$

Укладка геотекстиля шириной 3м в котлован под проект. жд путь №36

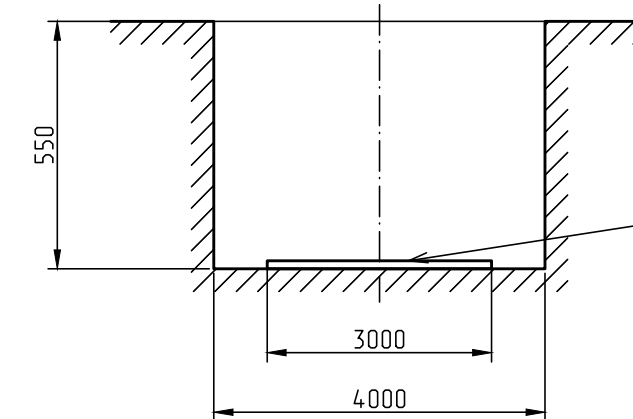

					2023	131-23-ПЖ					
						Ж/д пути от испытательного центра до обкаточной линии с удлинением трансбордера, расположенные по адресу: Московская область, г.о. Мытищи, ул. Колонцова, 4.					
Изм.	Кол.уч.	Лист	№ док.	Подпись	Дата	Железнодорожные пути.			Стадия	Лист	Листов
Вед.инженер	Дураев								ИД	1	1
Рук.проекта	Шевчук					Исполнительная схема №83 Укладка геотекстиля под проектируемый жд.путь 36 от СП48 до ПК3+8,1			ООО "КиКГЕОСТРОЙ"		
Ген.директор	Кесслер										
Нач.участка	Перевизнык										
Гл.инженер	Юрченко										