


Согласовано

Взам. инв. №

Подп. и дата

Инв. № подл.

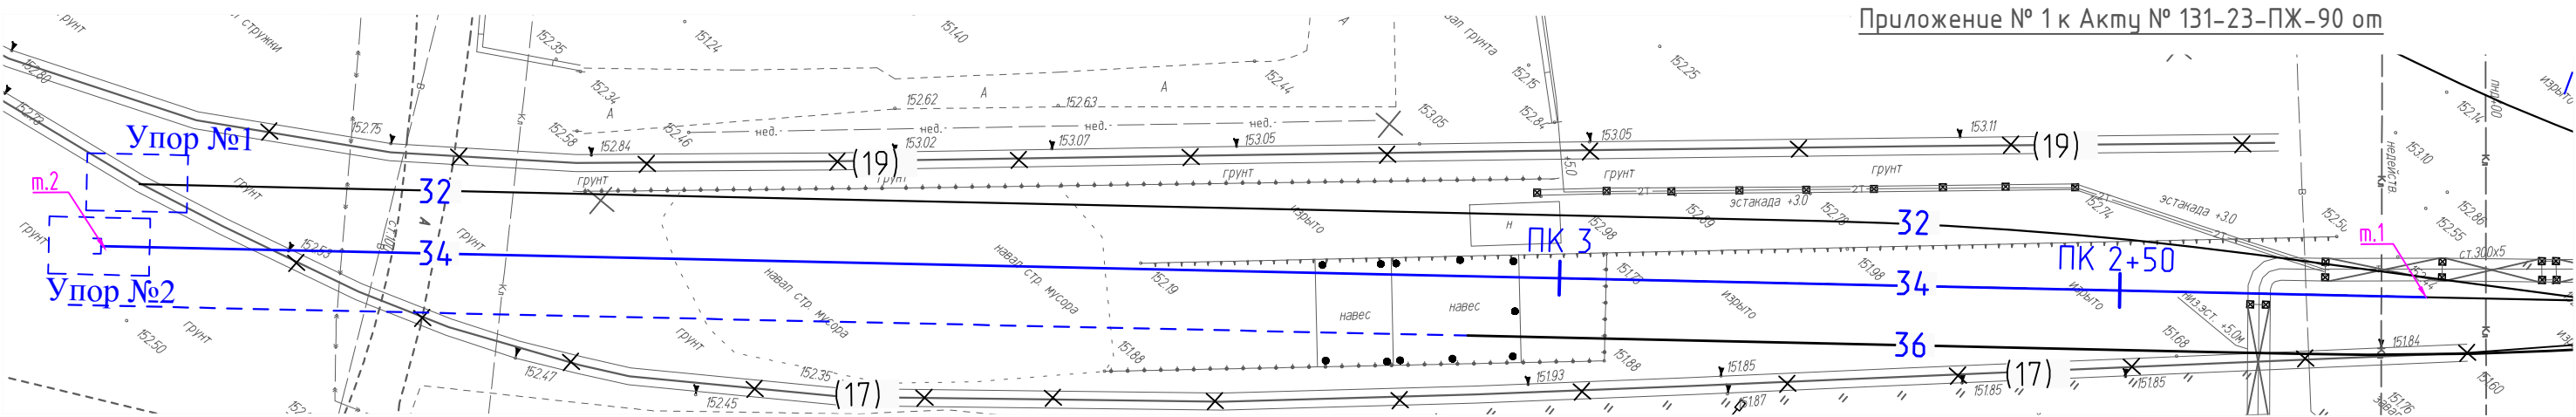

Путь 32 (13,6 м) Укладка рельсошпальной решетки на железобетонных шпалах с креплением КБ-65

Длина пути:	13,60			
	Наименование	м., кг	м	Итого,кг
Рельс	P65	64,88	27,2	1764,736

Количество стыков:	1			
	Наименование	шт., кг	шт	Итого,кг
Накладки	P-65	29,260	4	117,0
Болт стыковой	27x160	0,800	12	9,6
Гайка	M27	0,222	12	2,7
Шайба	M27	0,130	12	1,6
	Всего		40	130,9

Комплект скрепления КБ-65 на длину пути	25			
	Наименование	шт., кг	шт	Итого,кг
Шпала железобетонная (160x230x2750)	Ш1	260,000	25	6500,0
Гайка для болтов клеммных и закладных	M22	0,123	200	24,6
Шайба двухвитковая	M25	0,116	200	23,2
Клемма промежуточная	ПК	0,640	100	64,0
Болт клеммный свободный	M22x75	0,345	100	34,5
Шайба-скоба плоская	ЦП-138	0,078	100	7,8
Втулка изолирующая	ЦП-142 (КБ-65)	0,030	100	3,0
Болт закладной свободный	M22x175	0,617	100	61,7
Прокладка подрельсовая (P65)	ЦП	0,254	50	12,7
Подкладка	КБ-65	6,850	50	342,5
Прокладка нашпальная (КБ-65)	ЦП-328	0,640	50	32,0
	Всего		1075	7106,0

Путь 32 (193,93 м) Укладка рельсошпальной решетки на железобетонных шпалах с креплением ЖБР-65

Длина пути:	193,93			
	Наименование	м., кг	м	Итого,кг
Рельс	P65	64,88	387,86	25164,36

Количество стыков:	16			
	Наименование	шт., кг	шт	Итого,кг
Накладки	P-65	29,260	64	1872,6
Болт стыковой	27x160	0,800	192	153,6
Гайка	M27	0,222	192	42,6
Шайба	M27	0,130	192	25,0
	Всего		640	2093,8

Комплект скрепления ЖБР-65 на длину пути	357			
	Наименование	шт., кг	шт	Итого,кг
Шпала железобетонная Ш-3 (для ЖБР)	Ш3	260,000	357	92820,0
Болт закладной M22x175 с гайкой M22	M22	0,740	1428	1056,7
Клемма пружинная ЦП 369.102	ЦП 369.102	0,910	1428	1299,5
Скоба упорная стальная ЦП 369.301	ПК	1,370	1428	1956,4
Скоба прижимная стальная ЦП 369.103	M22x75	0,230	1428	328,4
Прокладка ЦП-638, ЦП-204, ЦП-538 подрельсовая (ЖБР-65)	ЦП-138	0,460	714	328,4
Прокладка упругая ЦП 369.004	ЦП-142 (КБ-65)	0,100	1428	142,8
	Всего		8211	97932,2

					2023	131-23-ПЖ			
						Ж/д пути от испытательного центра до обкаточной линии с удлинением трансбордера, расположенные по адресу: Московская область, г.о. Мытищи, ул. Колонцова, 4.			
Изм.	Кол.уч.	Лист	№ док.	Подпись	Дата				
Вед. инженер	Дураев					Железнодорожные пути.	Стадия	Лист	Листов
							ИД	1	1
Рук. проекта	Шевчук					Исполнительная схема №90 Устройство новой рельсошпальной решетки на железобетонных шпалах под проект. жд.путь 34 от СП50 до упора №2	ООО "КИКГЕОСТРОЙ"		
Ген. директор	Кесслер								
Нач. участка	Перевизнык								
Гл. инженер	Юрченко								

Условные обозначения:



- Устройство новой рельсошпальной решетки на железобетонных шпалах ж.д. пути 34 от СП№50 до упора №2