



Согласовано					
Взам. инв. №					
Подп. и дата					
Инв. № подл.					

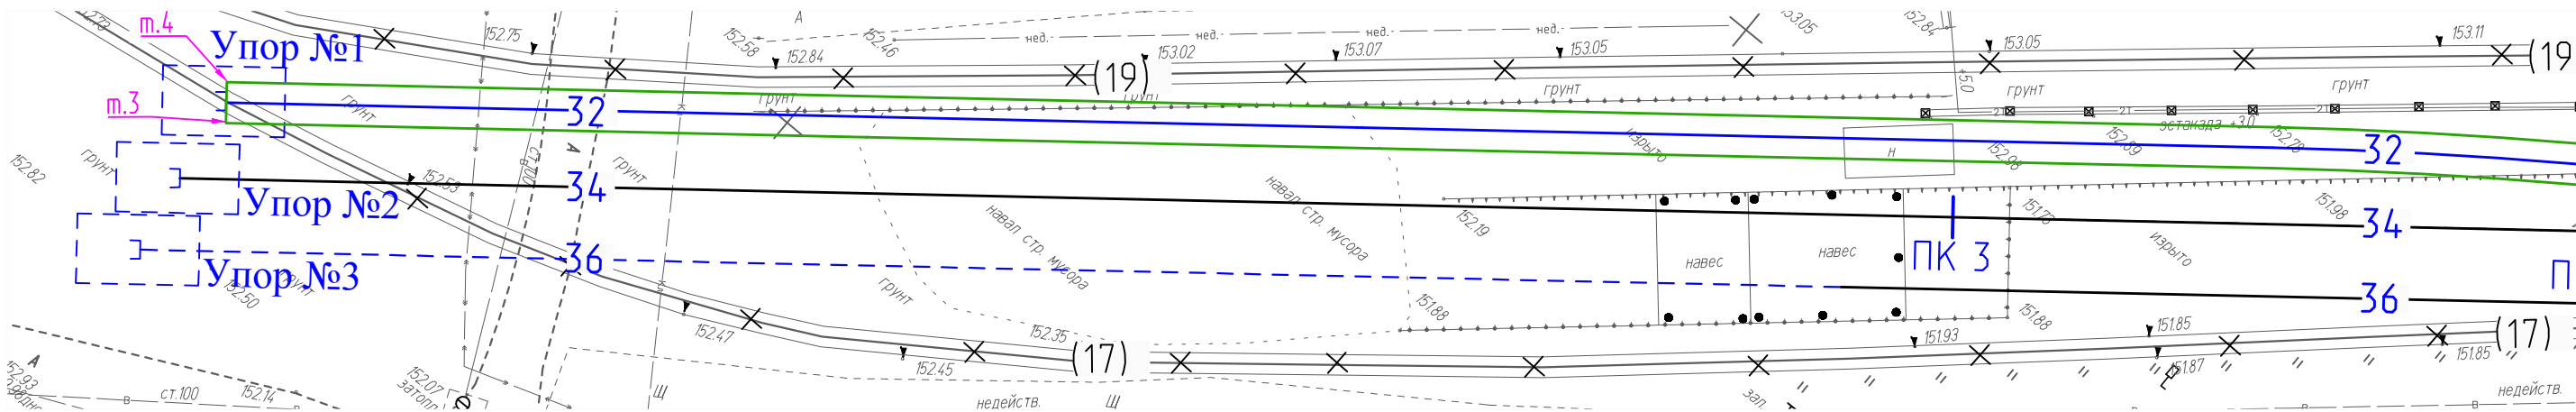

Условные обозначения:

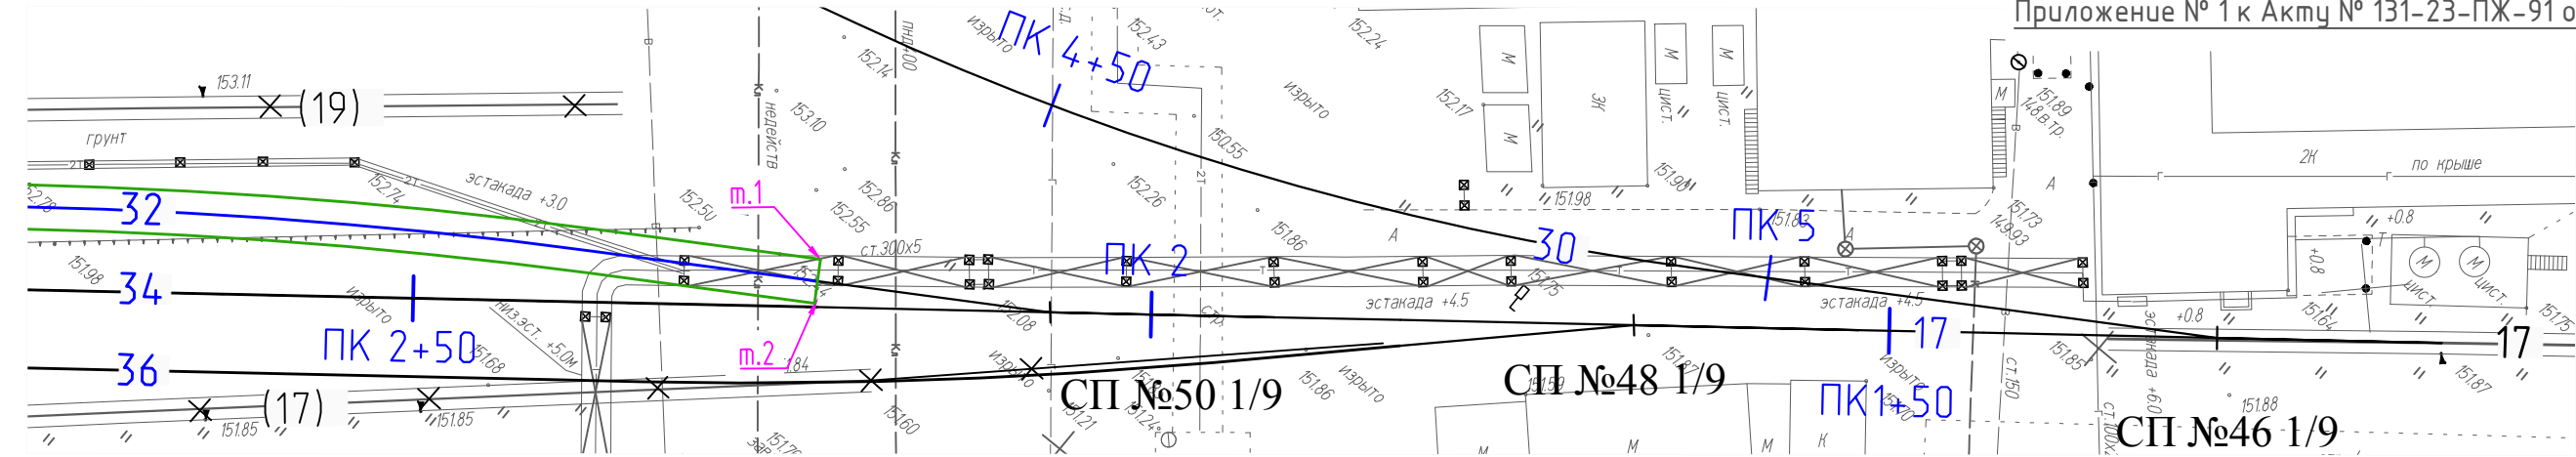


- Траншея под проектируемый жд.путь 32 от СП50 до упора №1

Укладка геотекстиля шириной 3м в котлован под проектируемый жд.путь 32 от СП50 до упора №1:

Площадь участка м.1-м.4: $S = 613,26 \text{ м}^2$
Общая площадь укладываемого геотекстиля: $S = 613,26 \text{ м}^2$

Укладка геотекстиля шириной 3м в котлован под проектируемый жд.путь 32 от СП50 до упора №1

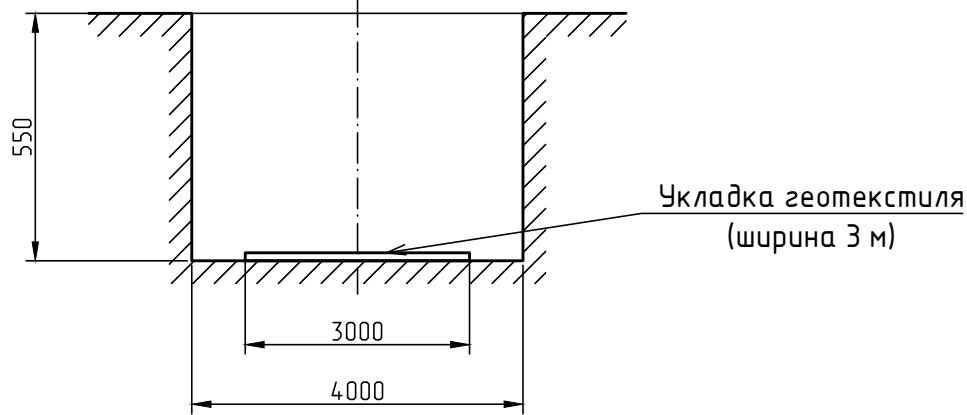

					2023	131-23-ПЖ			
						Ж/д пути от испытательного центра до обкаточной линии с удлинением трансбордера, расположенные по адресу: Московская область, г.о. Мытищи, ул. Колонцова, 4.			
Изм.	Кол.уч.	Лист	№ док.	Подпись	Дата				
Вед.инженер	Дураев					Железнодорожные пути.	Стадия	Лист	Листов
							ИД	1	1
Рук.проекта	Шевчук					Исполнительная схема №91 Укладка геотекстиля под проектируемый жд.путь 32 от СП50 до упора №1	ООО "КИКГЕОСТРОЙ"		
Ген.директор	Кесслер								
Нач.участка	Перевизнык								
Гл.инженер	Юрченко								