
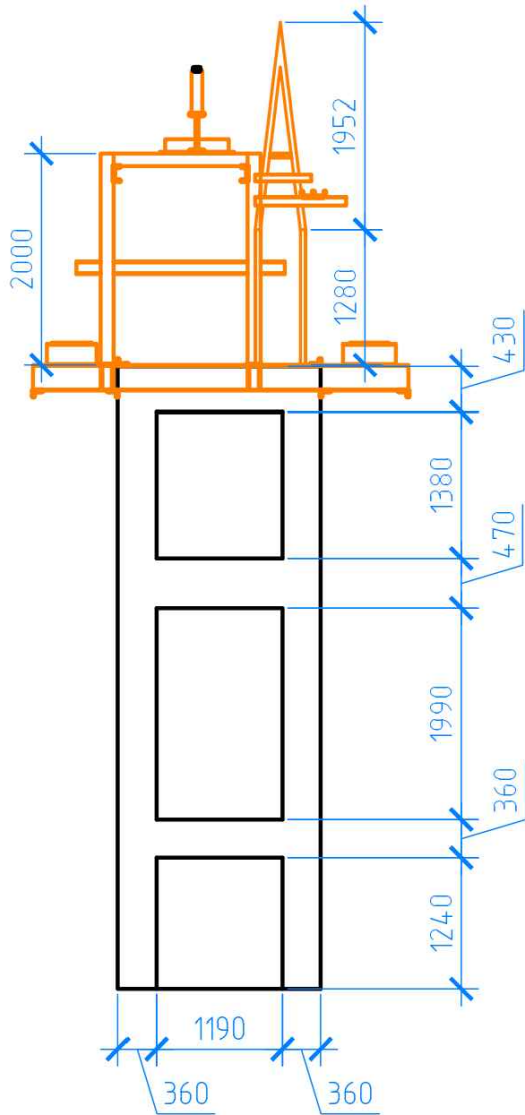


Согласовано				
Взам. инв. №				
Подп. и дата				
Инв. № подл.				

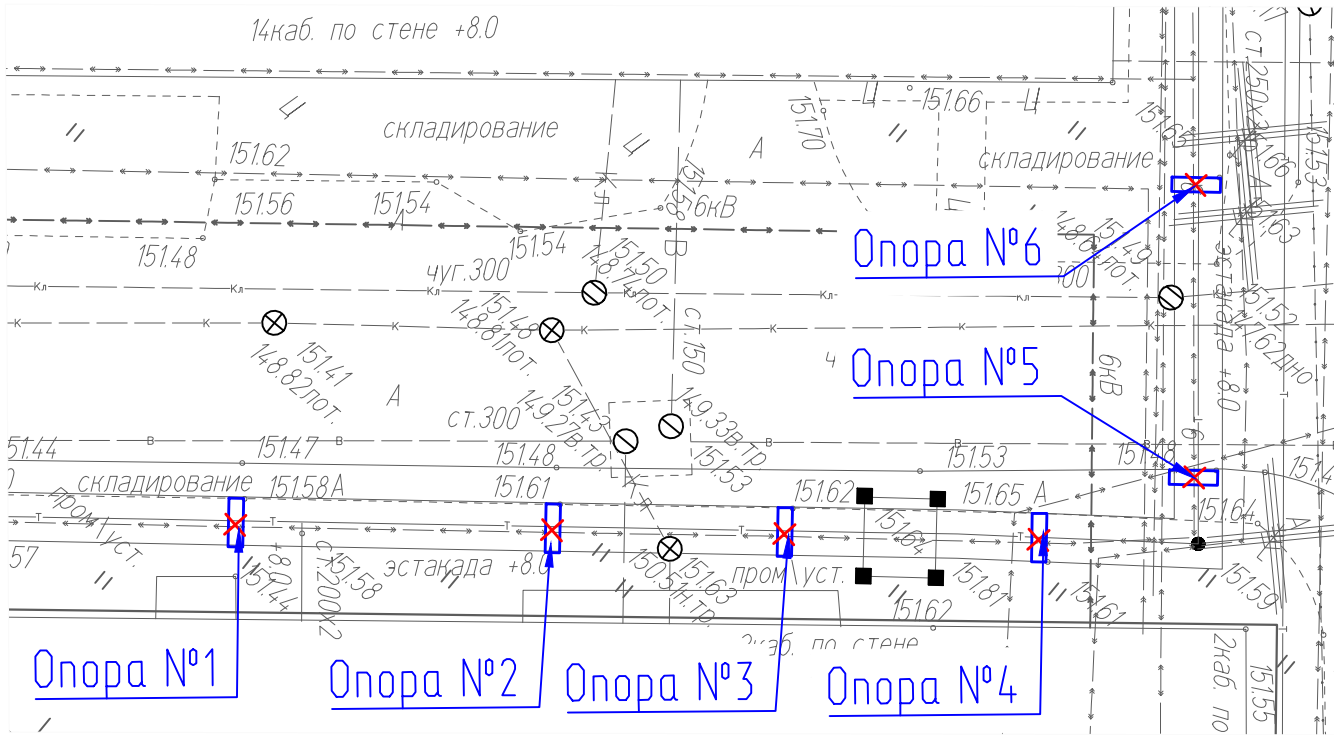

Приложение № 1 к Акту № 131-23-ПЖ-95 от

№ п/п	Название элемента	Количество, м.п.					
		Опора №1	Опора №2	Опора №3	Опора №4	Опора №5	Опора №6
1	L50x50x5 (г)	0,8	0,38	0,93	-	-	-
2	L80x60x6	-	-	-	-	1,46	1,46
3	L90x56x8	5,46	5,46	5,46	5,46	5,46	5,46
4	L100x100x10	4,02	4,66	4,02	4,02	4,02	4,02
5	L140x90x8	1,16	1,16	-	-	-	-
6	C6.3 (г)	-	-	-	-	0,53	0,53
7	C7 (г)	1,25	-	-	-	-	-
8	C8П	4,25	-	-	-	-	-
9	C10П	-	0,74	-	-	-	-
10	C10У	-	-	-	0,78	-	-
11	C11 (г)	-	-	-	-	12,73	12,73
12	C12П	14,46	17,31	19,7	18,64	26,52	26,52
13	C14У	13,22	-	-	-	2,03	2,03
14	C20П	1	2,3	2,3	1,94	2,3	2,3
15	C24У	6,96	6,96	7,02	6,96	7,08	7,08
16	Пластина t=3мм	0,555 м2	-	-	-	-	-
17	Пластина t=12мм	0,832 м2	0,832 м2	-	-	-	-
18	Пластина t=15мм	-	0,593 м2	0,593 м2	0,593 м2	1,028 м2	1,028 м2
19	Арматура d=21 AI	1,82	1,11	-	-	-	-
20	I36	-	-	-	-	4,8	-
21	100x100	-	-	-	-	2	-
22	48x24	-	-	-	-	5,2	-

Примечания:

- Бетон марки М300.
- Оранжевым цветом показаны металлоконструкции, черным - железобетонные конструкции.
- Рассматривать совместно с черт. 131-23-ПЖ.ВР1.А (листы 1-7)

					2023	131-23-ПЖ					
						Ж/д пути от испытательного центра до обкаточной линии с удлинением трансбордера, расположенные по адресу: Московская область, г.о. Мытищи, ул. Колонцова, 4.					
Изм.	Кол.уч.	Лист	№ док.	Подпись	Дата	Железнодорожные пути.			Стадия	Лист	Листов
Вед.инженер		Дураев							ИД	1	1
Рук.проекта		Шевчук				Исполнительная схема №95 Демонтаж железобетонных опор.			ООО "КИКГЕОСТРОЙ"		
Ген.директор		Кесслер									
Нач.участка		Перевизнык									
Гл.инженер		Юрченко									