
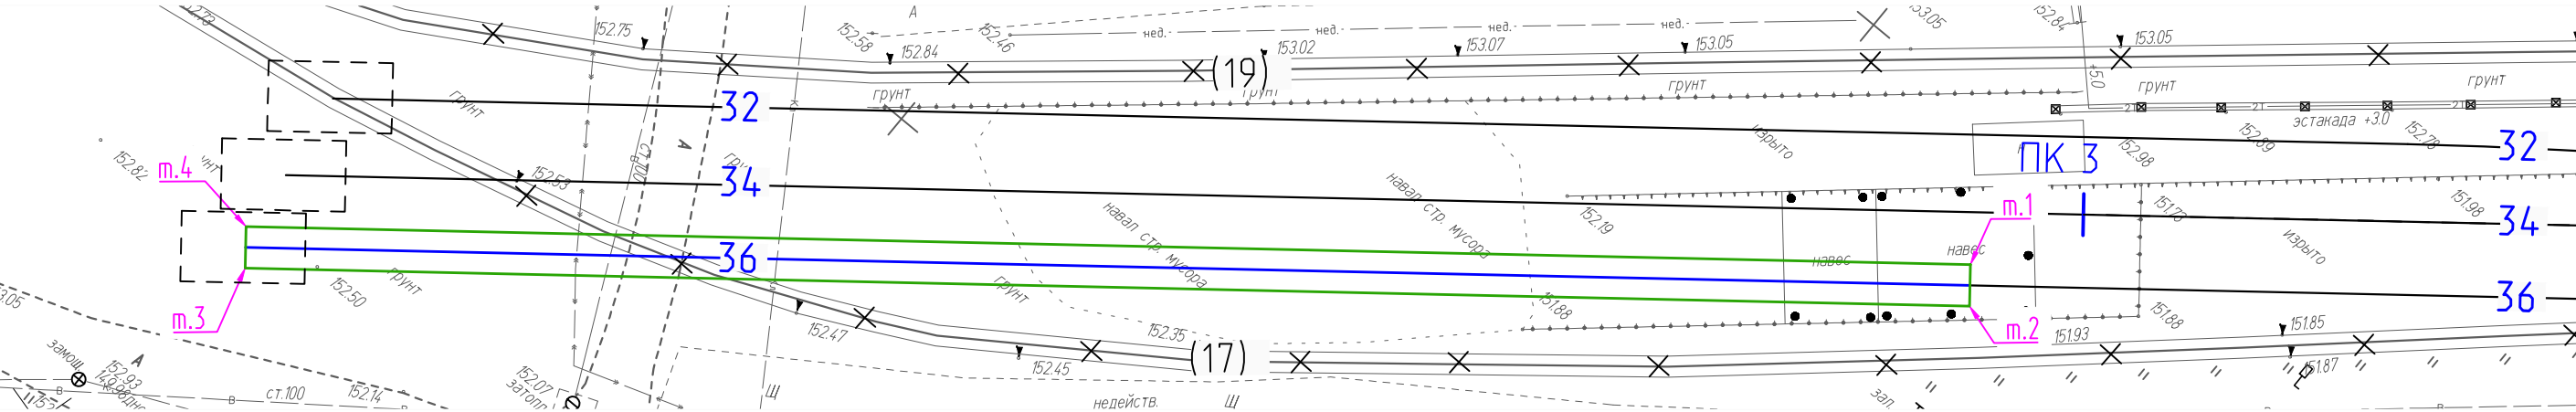


Согласовано				
Взам. инв. №				
Подп. и дата				
Инв. № подл.				

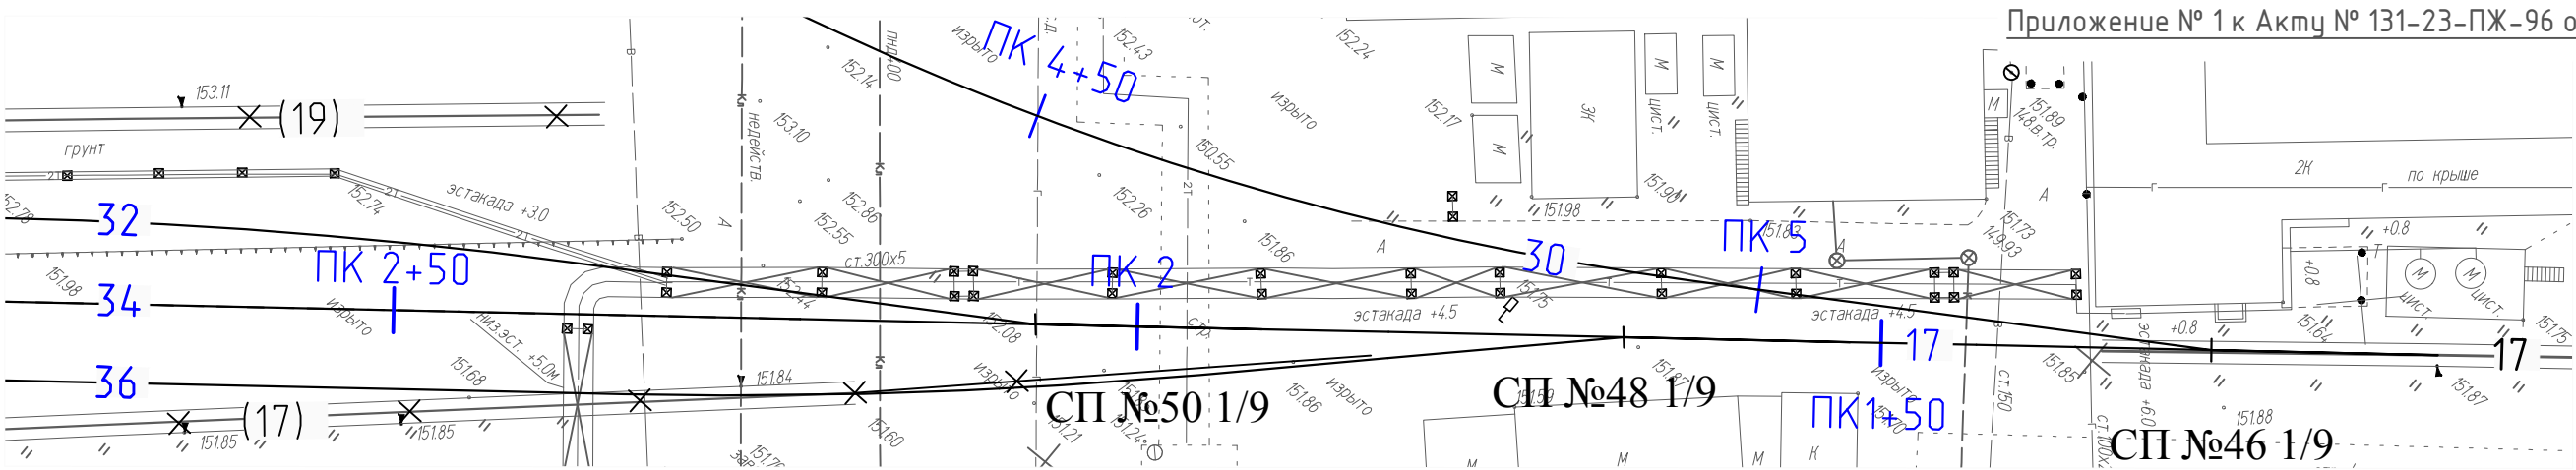

Укладка геотекстиля шириной 3м в котлован под проектируемый пути 36 от ПК3+8,1 до упора №3:

Площадь участка м.1-м.4: $S = 374,7 \text{ м}^2$


Общая площадь укладываемого геотекстиля: $S = 374,7 \text{ м}^2$

Условные обозначения:



- Траншея под проектируемый участок пути 36 от ПК3+8,1 до упора №3

Укладка геотекстиля шириной 3м в котлован под проект. жд путь 36 от ПК3+8,1 до упора №3

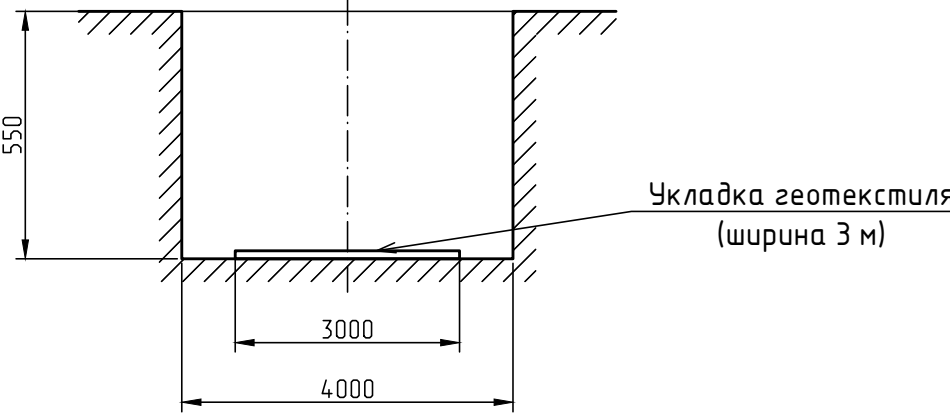

					2023	131-23-ПЖ			
						Ж/д пути от испытательного центра до обкаточной линии с удлинением трансбордера, расположенные по адресу: Московская область, г.о. Мытищи, ул. Колонцова, 4.			
Изм.	Кол.уч.	Лист	№ док.	Подпись	Дата	Железнодорожные пути.	Стадия	Лист	Листов
Вед.инженер	Дураев						ИД	1	1
Рук.проекта	Шевчук					Исполнительная схема №96 Укладка геотекстиля под проектируемый жд.путь 36 от ПК3+8,1 до упора №3	ООО "КИКГЕОСТРОЙ"		
Ген.директор	Кесслер								
Нач.участка	Перевизный								
Гл.инженер	Юрченко								