
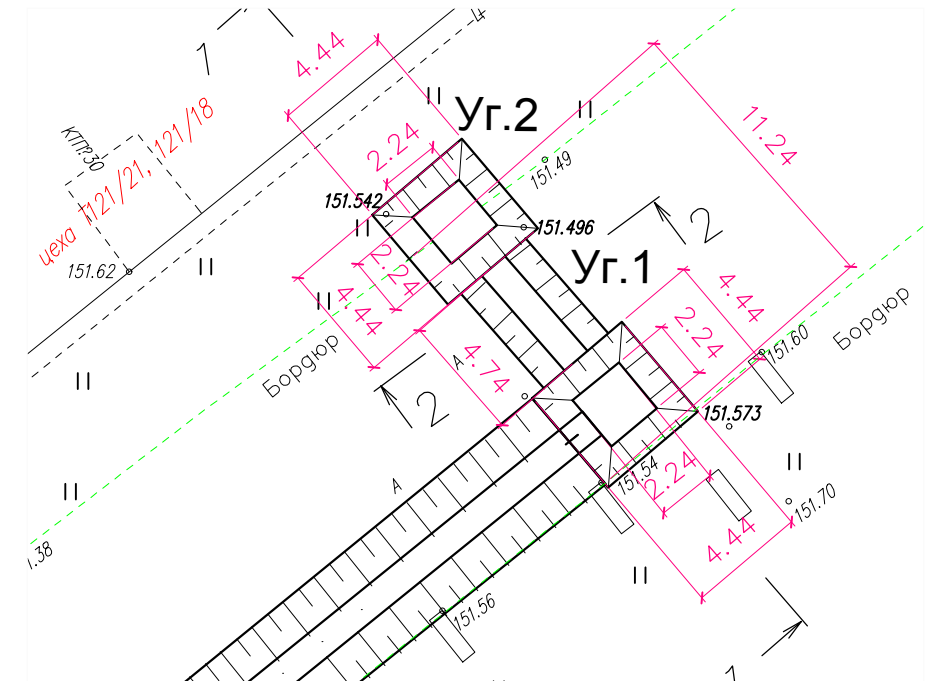


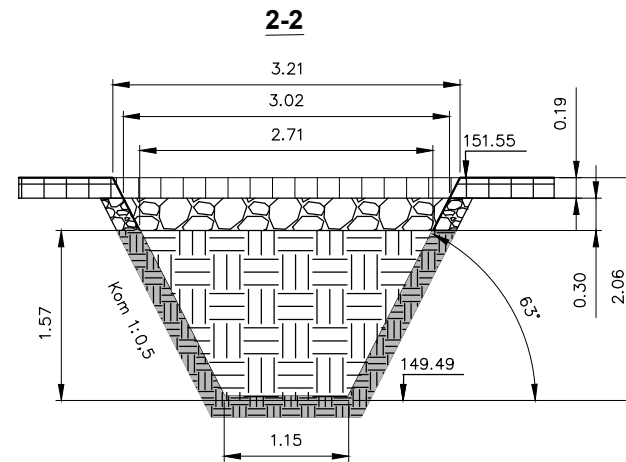

Резка асфальтнобетонного покрытия фрезой					
№	Участок	Длина L,м	Ширина Вср,м	Толщина Н,м	Периметр резки, $P=(L+B)*2$ м
1	Уг1-Уг2	2*4,74		0,19	9,48
2	Уг.2	2*4,44	4,44; 1,23	0,19	14,55
ИТОГО:					24,03

Разборка щебеночного покрытия при разработке траншеи					
№	Участок	Длина L _{ср} , м	Ширина B _{ср} , м	Толщина H, м	Объем разработки мех. способом, $V=L*B_{ср}*H \text{ м}^3$
1	УГ.1-УГ.2	5,005	2,865	0,3	4,30
2	УГ.2	4,13	4,13	0,3	5,12
ИТОГО:					9,42

Разработка грунта траншеи						
№	Участок	Длина L _{ср} , м	Ширина B _{ср} , м	Глубина H _{ср} , м	Объем разработки мех. способом, $V=L \cdot B_{ср} \cdot H_{ср} \cdot 0,97$ м ³	Объем разработки руч. способом, $V=L \cdot B_{ср} \cdot H_{ср} \cdot 0,03$ м ³
1	Уг.1-Уг.2	5,73	1,93	1,57	16,84	0,52
2	Уг.2	3,215	3,215	1,9	19,05	0,59
ИТОГО:					37,00	

					2023	131-23-НВКЗ			
						Ж/д пути от испытательного центра до обкаточной линии с удлинением трансбордера, расположенные по адресу: Московская область, г.о. Мытищи, ул. Колонцова, 4			
Изм.	Кол.	Лист	№ док.	Подпись	Дата				
Вед.инженер		Дураев В. Ю.			16.09	Наружные сети водоснабжения и канализации Переустройство хозпитьевого водопровода В1	Стадия	Лист	Листов
							ИД	1	1
Руков. проекта		Шевчук К.А.			16.09	Исполнительная схема №1 Разработка траншеи, демонтаж бордюра от Уг.1 до Уг.2	ООО "КИКГЕОСТРОЙ"		
Ген. директор		Кесслер Ю.Ф.			16.09				
Нач. участка		Перевизнык А.П.			16.09				
Гл. инженер		Юрченко В.И.			16.09				

Условные обозначения:

	Участок производства работ
Уг.1 - Уг.2	Фактические точки участка работ
	Бордюр (демонтаж)