


Согласовано				
Взам. инв. №				
Подп. и дата				
Инв. № подл.				

Примечание:
1. Линейные размеры указаны в метрах
2. Система координат МСК 50.2.
3. Система высот Балтийская.
4. Съемка выполнялась электронным тахеометром СХ-105 (свидетельство о поверке С-АКЗ/14-06-2023/254502985, действительно до 13.06.2024г.)

Условные обозначения:
 Участок производства работ
Уг.1 - Уг.2 Фактические точки участка работ

План участка производства работ

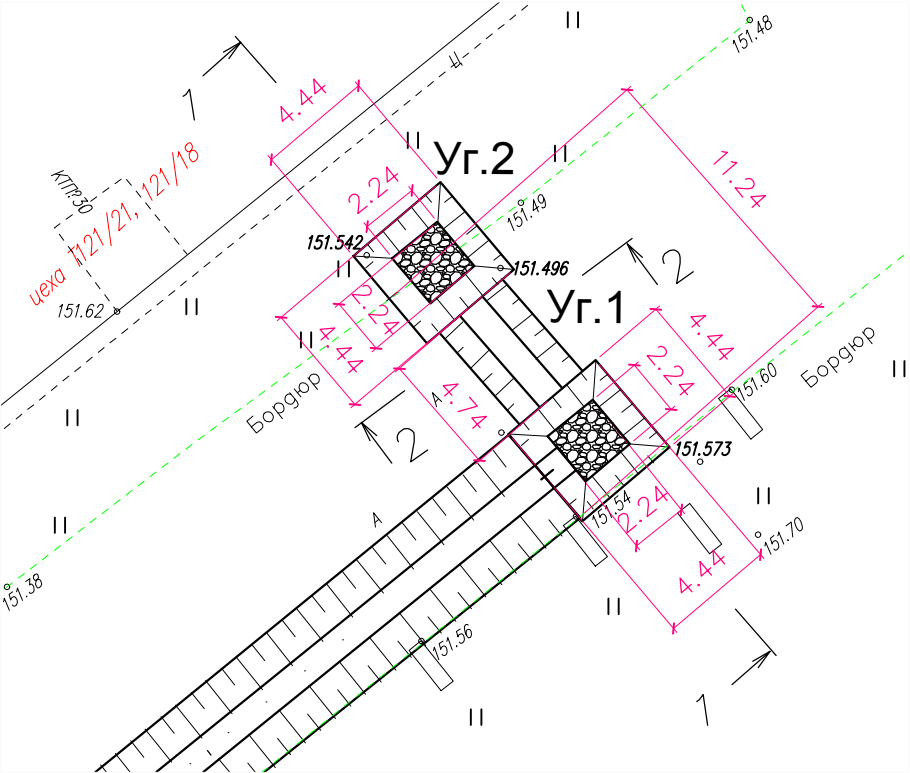

Щебеночное основание					
№	Участок	Длина Lср, м	Ширина Вср, м	Высота Н, м	Объем щебеночного основания, V=Lср*Вср*Н м ³
1	Уг.1	2,24	2,33	0,1	0,52
1	Уг.2	2,24	2,33	0,1	0,52
ИТОГО:					1,04

					2023	131-23-НВКЗ			
						Ж/д пути от испытательного центра до обкаточной линии с удлинением трансбордера, расположенные по адресу: Московская область, г.о. Мытищи, ул. Колонцова, 4			
Изм.	Кол.	Лист	№ док.	Подпись	Дата				
Вед.инженер		Дураев В. Ю.			16.09	Наружные сети водоснабжения и канализации Переустройство хозяйпитьевого водопровода В1	Стадия	Лист	Листов
							ИД	1	1
Руков. проекта		Шевчук К.А			16.09	Исполнительная схема №2 подготовка щебеночного основания под Уг.1 и Уг.2	ООО "КИКГЕОСТРОЙ"		
Ген. директор		Кесслер Ю.Ф.			16.09				
Нач. участка		Перевизнык А.П.			16.09				
Гл. инженер		Юрченко В.И.			16.09				