

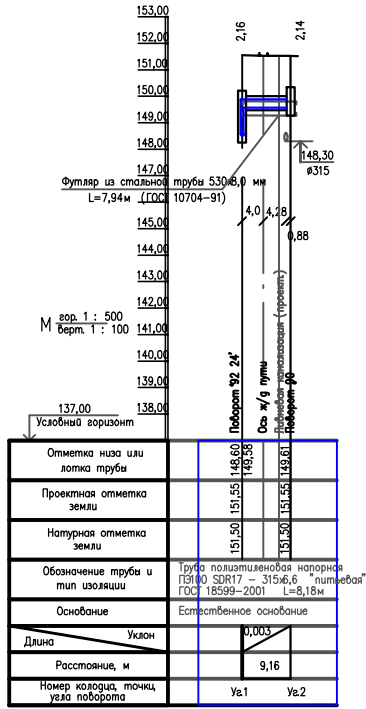


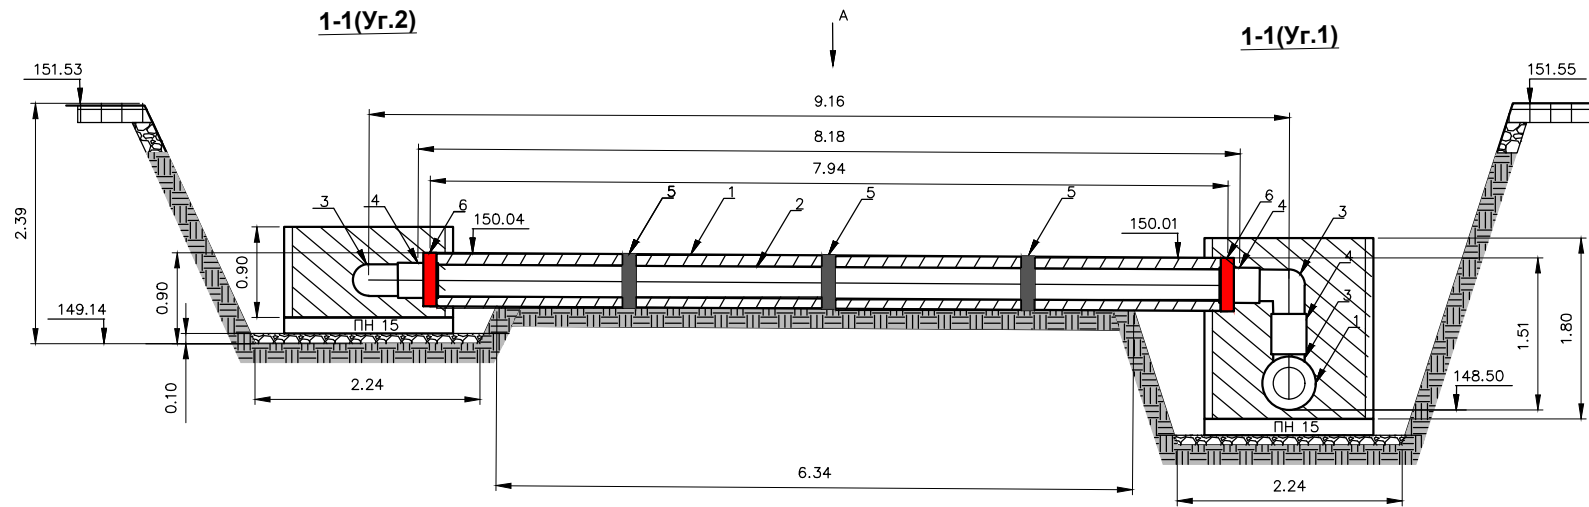

Уг.2(вид сверху)

А-А (вид сверху)

Уг.1(вид сверху)

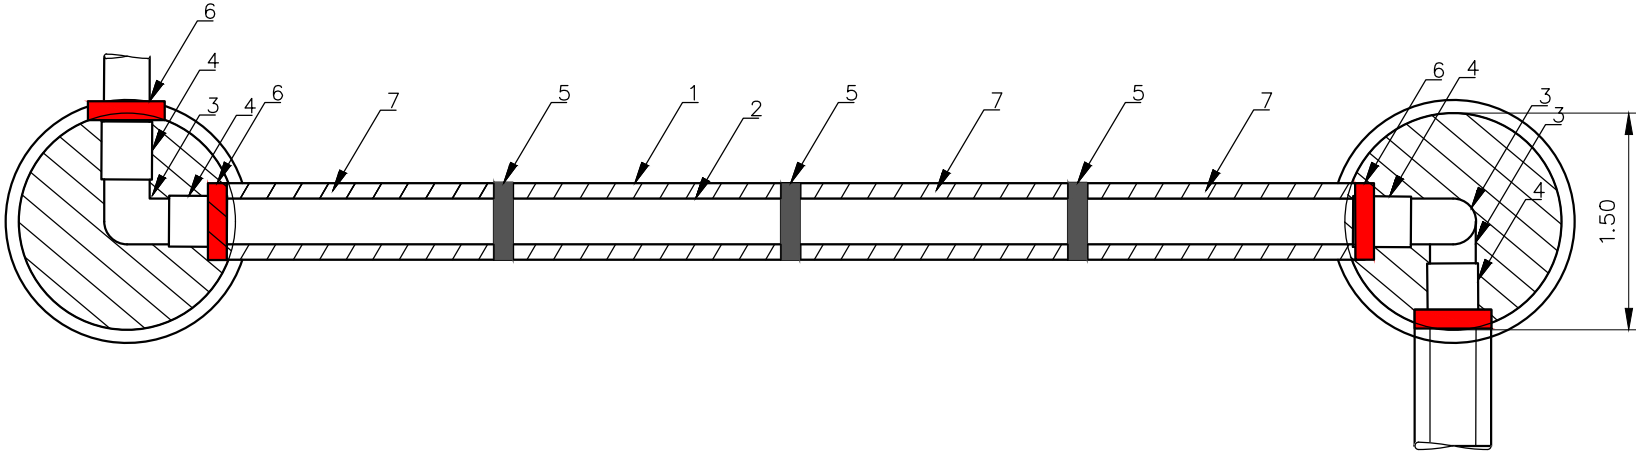

Ведомость работ и смонтированных материалов				
Поз. обознач.	Наименование	Ед. изм.	Кол.	Примеч.
1	Труба стальная с полиэтиленовым защитным покрытием ВУС Ду.530*8,0мм ГОСТ1704-91 (футляр)	м	7,94	Пробивка отверстий в колодцах под футляр. Уг.1-2шт, Уг.2-2шт
2	Труба ПЭ100 SDR17-315*18,7 "питьевая" ГОСТ 18599-2001	м	8,18	
3	ПЭ100 SDR17 d315 отвод 90° сегментно-сварной	шт	3	
4	Муфта d315 SDR17 GF арт.753911823	шт	5	
5	Опорно-направляющие кольца ОНК 315/530	шт	3,00	шаг установки 2м
6	Муфта защитная Ду.365мм для прохода труб сквозь стену колодца	шт	3	Уг.1(1шт), Уг.2(2шт)
7	Заполнение межтрубного пространства цементно-песчаным раствором марки М100	м3	1,03	Vф-Vтр=1,65-0,62
8	Заполнение внутреннего пространства Уг.1 цементно-песчаным раствором марки М100	м3	2,98	Vуг-Vтр=3,17-0,19
9	Заполнение внутреннего пространства Уг.2 цементно-песчаным раствором марки М100	м3	1,47	Vуг-Vтр=1,59-0,12

Примечание:
1. Линейные размеры указаны в метрах
2. Система координат МСК 50.2.
3. Система высот Балтийская.
4. Съемка выполнялась электронным тахеометром СХ-105 (свидетельство о поверке С-АКЗ/14-06-2023/254502985, действительно до 13.06.2024г.)

Условные обозначения:
Уг.1 - Уг.2
Участок производства работ
Фактические точки участка работ

					2023	131-23-НВКЗ			
						Ж/д пути от испытательного центра до обкаточной линии с удлинением трансбордера, расположенные по адресу: Московская область, г.о. Мытищи, ул. Колонцова, 4			
Изм.	Кол.	Лист	№ док.	Подпись	Дата				
Вед.инженер		Дураев В. Ю.			16.09	Наружные сети водоснабжения и канализации Переустройство хозяйпитьевого водопровода В1	Стадия	Лист	Листов
							ИД	1	1
Руков. проекта		Шевчук К.А			16.09	Исполнительная схема №4 монтаж труб на участке Уг.1 и Уг.2		ООО "КИКГЕОСТРОЙ"	
Ген. директор		Кесслер Ю.Ф.			16.09				
Нач. участка		Перевизнык А.П.			16.09				
Гл. инженер		Юрченко В.И.			16.09				