
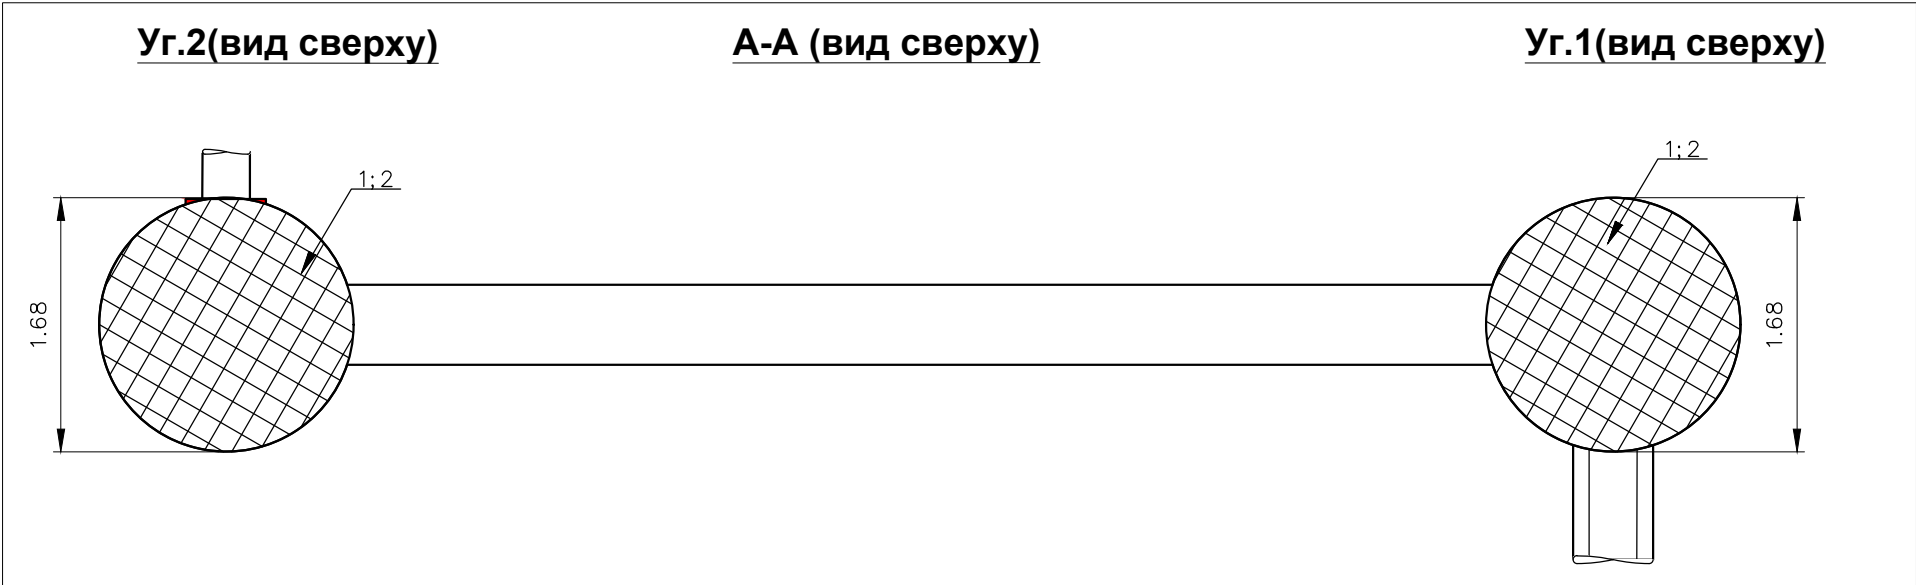
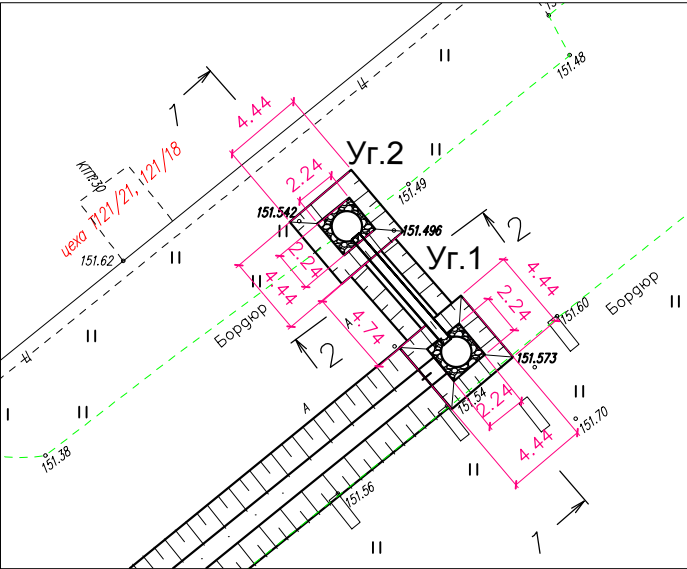


План участка производства работ

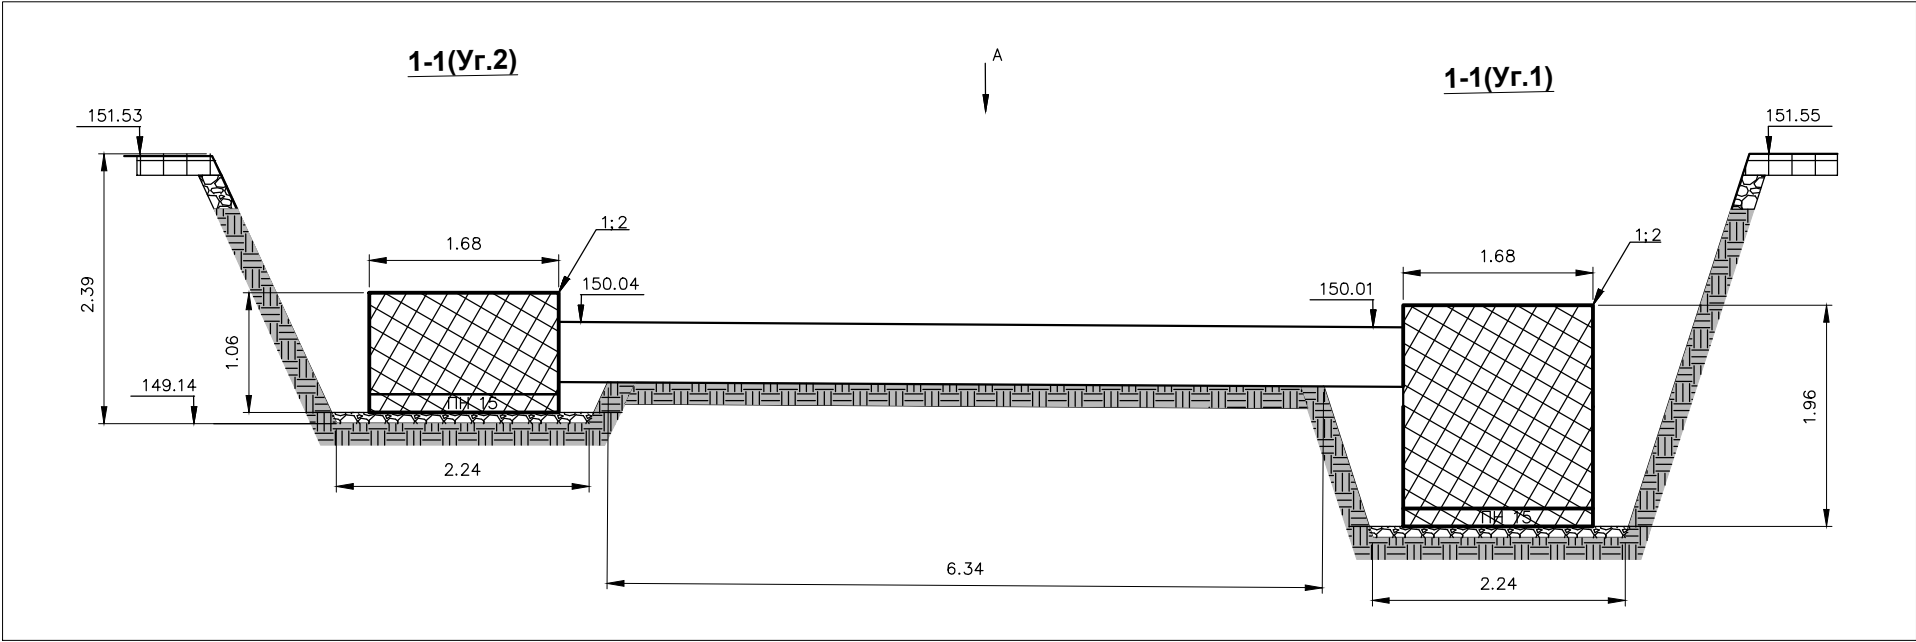

| №            | наименование материалов                    | участок обмазки                        | Число П | Диаметр D, м | Высота Н, м | Площадь обмазки S, м2 | Всего, м2 |
|--------------|--------------------------------------------|----------------------------------------|---------|--------------|-------------|-----------------------|-----------|
| колодец Уг.1 |                                            |                                        |         |              |             |                       |           |
| 1            | Праймер<br>Технониколь<br>(грунтовка)1слой | верх кольца КС15.9                     | 3,14    | 1,68         |             | 2,22                  | 14,78     |
|              |                                            | Низ ПН15                               | 3,14    | 1,68         |             | 2,22                  |           |
|              |                                            | Боковая поверхность КС15.9(2шт) и ПН15 | 3,14    | 1,68         | 1,96        | 10,34                 |           |
| 2            | Битумная мастика<br>Технониколь<br>(2слоя) | верх кольца КС15.9                     | 3,14    | 1,68         |             | 2,22                  | 14,78     |
|              |                                            | Низ ПН15                               | 3,14    | 1,68         |             | 2,22                  |           |
|              |                                            | Боковая поверхность КС15.9(2шт) и ПН15 | 3,14    | 1,68         | 1,96        | 10,34                 |           |
| колодец Уг.2 |                                            |                                        |         |              |             |                       |           |
| 1            | Праймер<br>Технониколь<br>(грунтовка)1слой | верх кольца КС15.9                     | 3,14    | 1,68         |             | 2,22                  | 10,03     |
|              |                                            | Низ ПН15                               | 3,14    | 1,68         |             | 2,22                  |           |
|              |                                            | Боковая поверхность КС15.9(1шт) и ПН15 | 3,14    | 1,68         | 1,06        | 5,59                  |           |
| 2            | Битумная мастика<br>Технониколь<br>(2слоя) | верх кольца КС15.9                     | 3,14    | 1,68         |             | 2,22                  | 10,03     |
|              |                                            | Низ ПН15                               | 3,14    | 1,68         |             | 2,22                  |           |
|              |                                            | Боковая поверхность КС15.9(1шт) и ПН15 | 3,14    | 1,68         | 1,06        | 5,59                  |           |

|              |  |  |  |  |  |
|--------------|--|--|--|--|--|
| Согласовано  |  |  |  |  |  |
|              |  |  |  |  |  |
| Взам. инв. № |  |  |  |  |  |
|              |  |  |  |  |  |
| Подп. и дата |  |  |  |  |  |
|              |  |  |  |  |  |
| Инв. № подл. |  |  |  |  |  |
|              |  |  |  |  |  |

Примечание:  
1. Линейные размеры указаны в метрах  
2. Система координат МСК 50.2.  
3. Система высот Балтийская.  
4. Съемка выполнялась электронным тахеометром СХ-105 (свидетельство о поверке С-АКЗ/14-06-2023/254502985, действительно до 13.06.2024г.)

Условные обозначения:  
— Участок производства работ  
Уг.1 - Уг.2 Фактические точки участка работ  
Обмазочная гидроизоляция стен колодцев

|                |      |                 |        |         |       |   |                   |      |        |
|----------------|------|-----------------|--------|---------|-------|---|-------------------|------|--------|
|                |      |                 |        |         |       | 131-23-НБК3   |                   |      |        |
|                |      |                 |        |         |       | Ж/д пути от испытательного центра до обкаточной линии с удлинением трансбордера, расположенные по адресу: Московская область, г.о. Мытищи, ул. Колонцова, 4 |                   |      |        |
| Изм.           | Кол. | Лист            | № док. | Подпись | Дата  |   |                   |      |        |
| Вед.инженер    |      | Дураев В. Ю.    |        |         | 16.09 | Наружные сети водоснабжения и канализации<br>Переустройство хозяйпитьевого водопровода В1                                                                   | Стадия            | Лист | Листов |
|                |      |                 |        |         |       |   | ИД                | 1    | 1      |
| Руков. проекта |      | Шевчук К.А      |        |         | 16.09 | Исполнительная схема №5<br>Обмазочная гидроизоляция стен колодцев Уг.1 и Уг.2                                                                               | ООО "КИКГЕОСТРОЙ" |      |        |
| Ген. директор  |      | Кесслер Ю.Ф.    |        |         | 16.09 |   |                   |      |        |
| Нач. участка   |      | Перевизнык А.П. |        |         | 16.09 |   |                   |      |        |
| Гл. инженер    |      | Юрченко В.И.    |        |         | 16.09 |   |                   |      |        |