
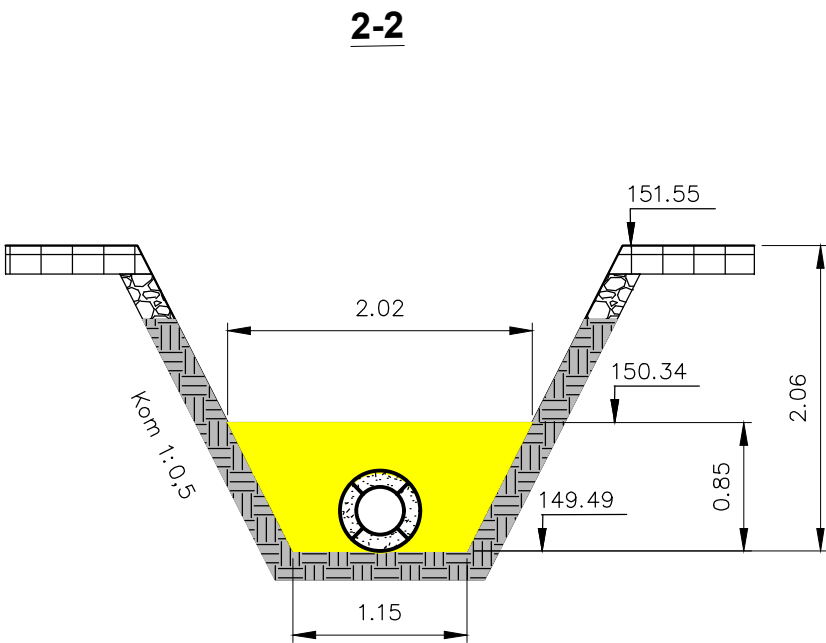
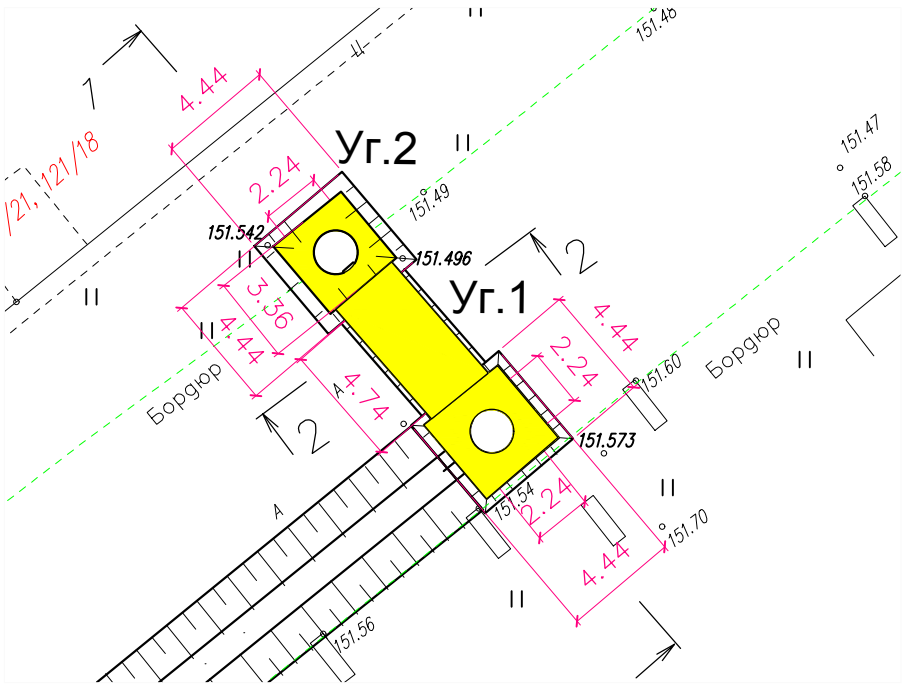


План участка производства работ

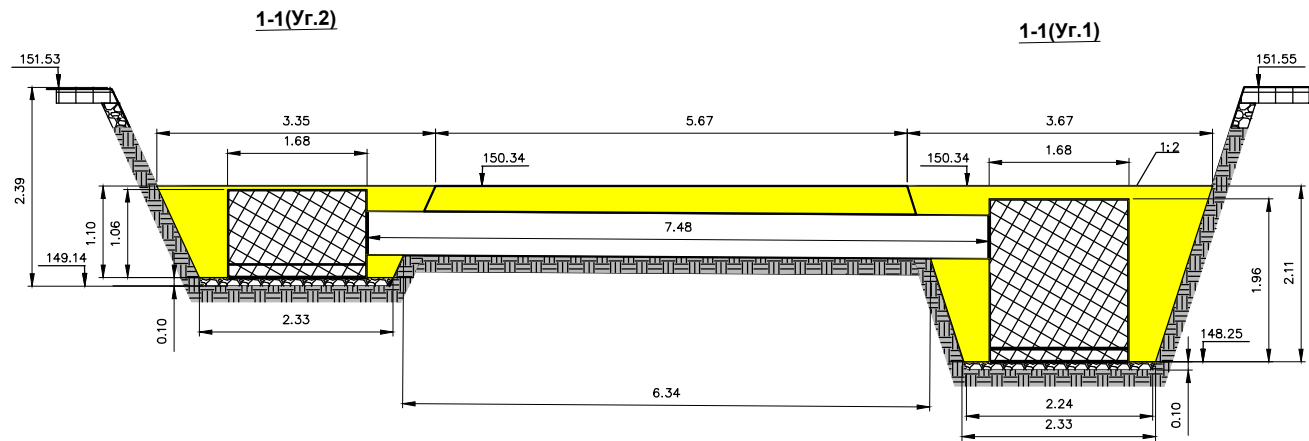

Ведомость работ по устройству обсыпки из песка							
№	Участок	Длина L _{ср} , м	Ширина B _{ср} , м	Глубина H _{ср} , м	Объем V1, м³	Объем вытесняемый трубой или колодезем V2, м³	Объем обсыпки V, м³
1	Уг.1	3	3	2,02	18,18	4,34	11,95
2	Уг.2	2,84	2,84	1,1	8,72	2,35	6,37
3	Уг.1 - Уг.2	6,005	1,585	0,85	8,09	1,65	6,44
ИТОГО							24,76

Примечание:
1. Линейные размеры указаны в метрах.
2. Система координат МСК 50.2.
3. Система высот Балтийская.
4. Съемка выполнялась электронным тахеометром СХ-105 (свидетельство о поверке С-АКЗ/14-06-2023/254502985, действительно до 13.06.2024г.)

Условные обозначения:
— Участок производства работ
Уг.1 - Уг.2 Фактические точки участка работ
--- Бордюр (демонтаж)

					2023	131-23-НВКЗ			
						Ж/д пути от испытательного центра до обкаточной линии с удлинением трансбордера, расположенные по адресу: Московская область, г.о. Мытищи, ул. Колонцова, 4			
Изм.	Кол.	Лист	№ док.	Подпись	Дата				
Вед. инженер		Дураев В. Ю.			16.09	Наружные сети водоснабжения и канализации Переустройство хозяйпитьевого водопровода В1	Стадия	Лист	Листов
							ИД	1	1
Руков. проекта		Шевчук К.А			16.09	Исполнительная схема №6 Обсыпка из песка на участке от Уг.1 до Уг.2	ООО "КИКГЕОСТРОЙ"		
Ген. директор		Кесслер Ю.Ф.			16.09				
Нач. участка		Перевизнык А.П.			16.09				
Гл. инженер		Юрченко В.И.			16.09				