
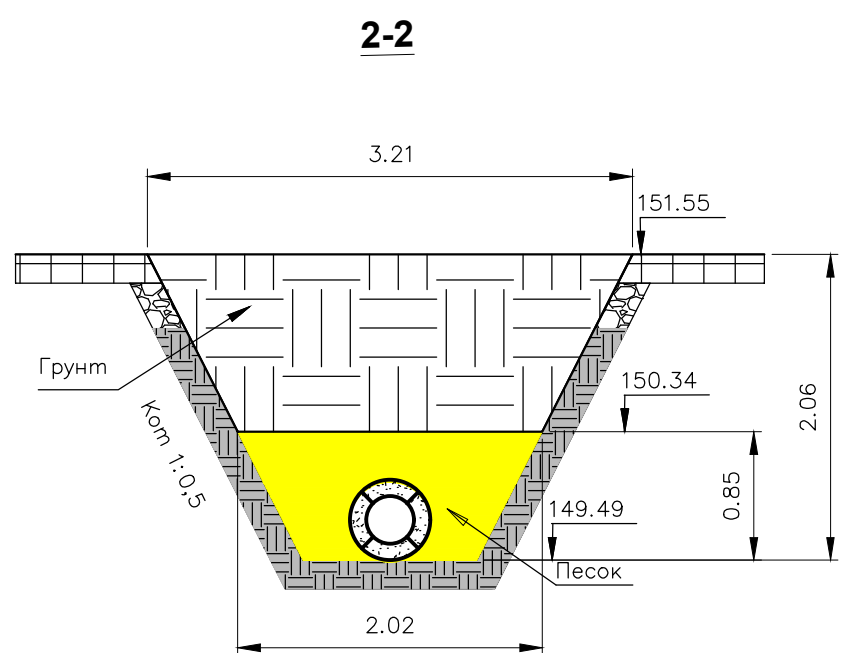



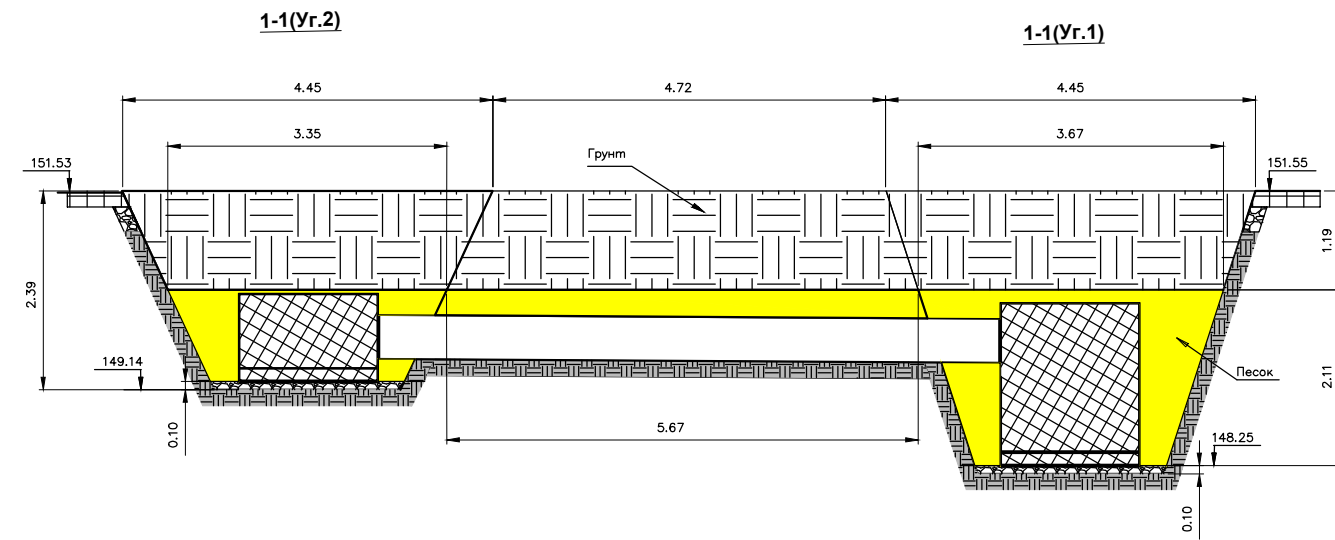

Ведомость работ по устройству обсыпки из песка					
№	Участок	Длина Лср, м	Ширина Вср, м	Глубина Нср, м	Объем V, м ³
1	Уг.1	4,06	4,06	1,19	19,62
2	Уг.2	3,9	3,9	1,19	18,10
3	Уг.1 - Уг.2	6,005	1,585	1,19	16,17
ИТОГО					53,89

					2023	131-23-НВКЗ			
						Ж/д пути от испытательного центра до обкаточной линии с удлинением трансбордера, расположенные по адресу: Московская область, г.о. Мытищи, ул. Колонцова, 4			
Изм.	Кол.	Лист	№ док.	Подпись	Дата				
Вед.инженер		Дураев В. Ю.			16.09	Наружные сети водоснабжения и канализации Переустройство хозяйтвьевого водопровода В1	Стадия	Лист	Листов
							ИД	1	1
Руков. проекта		Шевчук К.А			16.09	Исполнительная схема №7 Обратная засыпка грунтом на участке от Уг.1 до Уг.2	ООО "КиКГЕОСТРОЙ"		
Ген. директор		Кесслер Ю.Ф.			16.09				
Нач. участка		Перевизнык А.П.			16.09				
Гл. инженер		Юрченко В.И.			16.09				

Примечание:

1. Линейные размеры указаны в метрах
2. Система координат МСК 50.2.
3. Система высот Балтийская.
4. Съемка выполнялась электронным тахеометром СХ-105 (свидетельство о поверке С-АКЗ/14-06-2023/254502985, действительно до 13.06.2024г.)

Условные обозначения:

	Участок производства работ
Уг.1 - Уг.2	Фактические точки участка работ
	Засыпка грунтом