

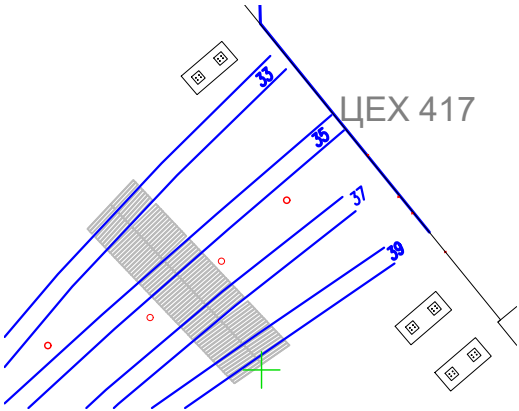
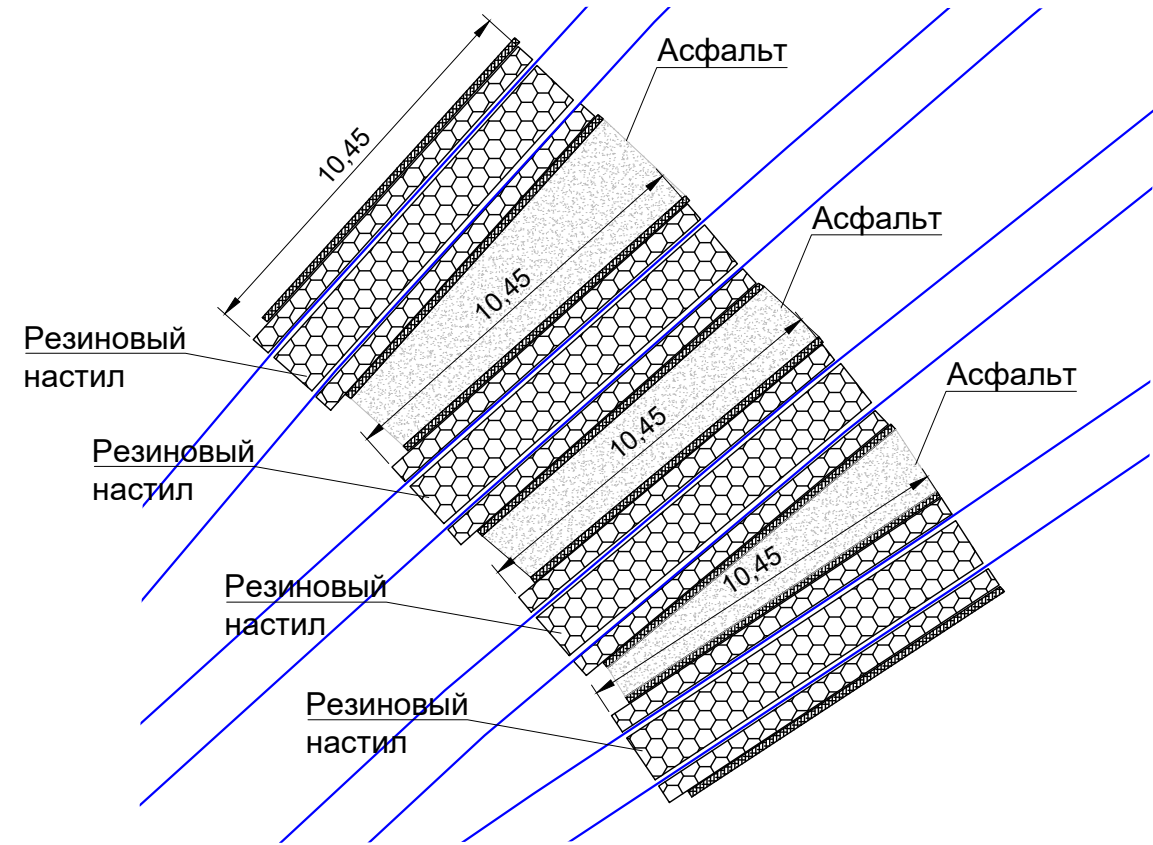


План участка производства работ

Ситуационный план

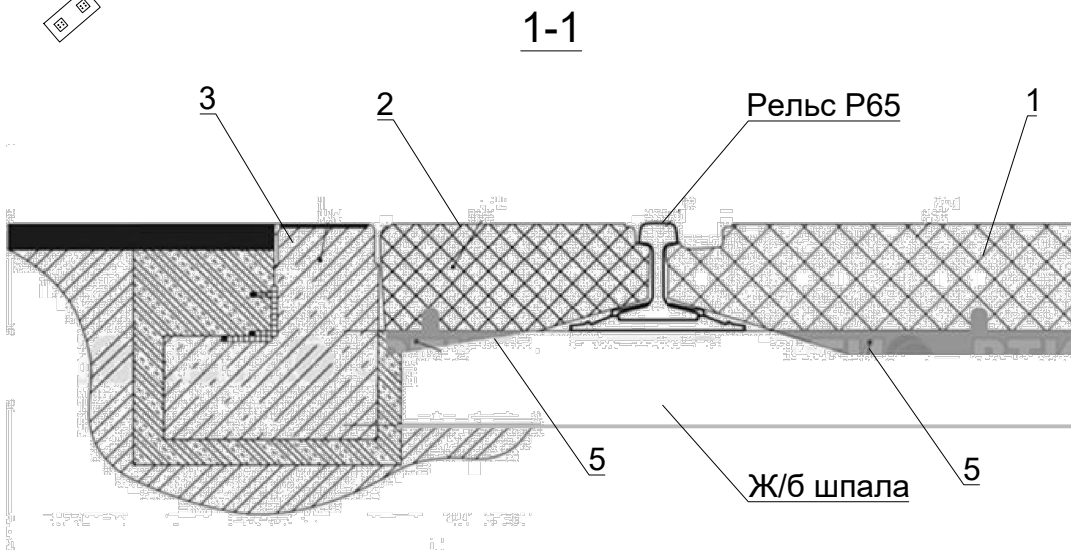


Переезд через ж/д пути
с резиновыми профилями и ж/б плитами

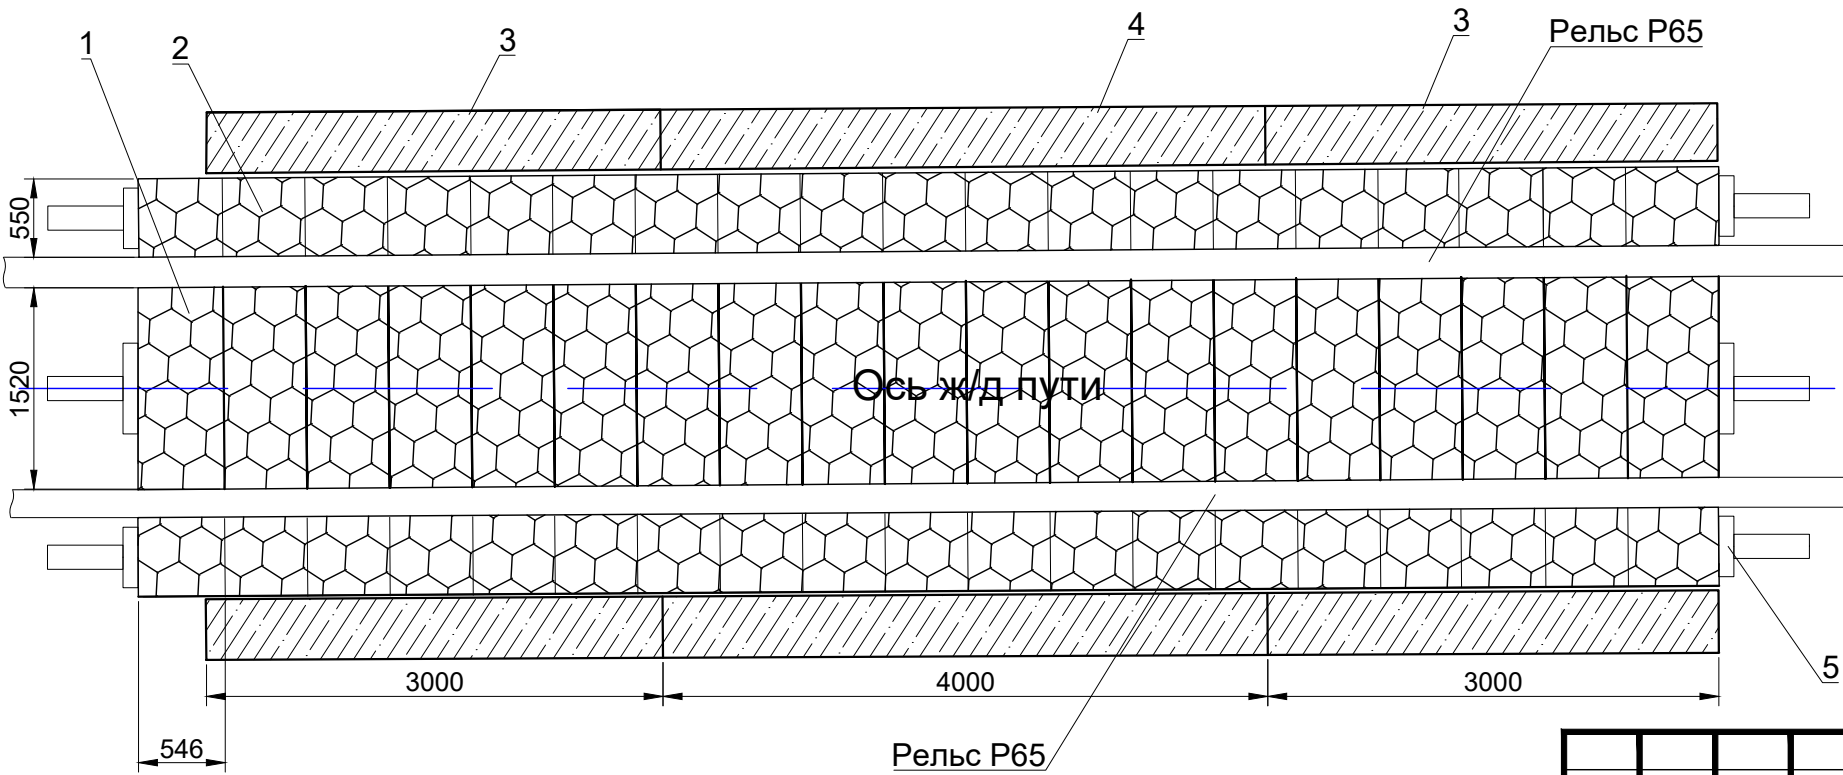

Ведомость смонтированных материалов

Поз.	Наименование	Ед. изм.	Кол.	Формула расчета	Примечание (номер паспорта)
1	Плита внутренняя 1582x546x213 (№ по проекту 2741.001)	шт.	76	19x4=76	№№3314; 1397; 6517; 7691; 8552; 11919; 9930
2	Плита наружная 573x546x213 (№ по проекту 2741.002)	шт.	152	38x4=152	№№22; 23; 9074; 9933; 2192; 24; 3315
3	Балка ж/б прижимная БПР-3 3000x400x400	шт.	16	4x4=16	№№005/24; 003/24
4	Балка ж/б прижимная БПР-4 4000x400x400	шт.	8	4x2=8	№006/24
5	Комплект узлов крепления	к-т	4		

Условные обозначения

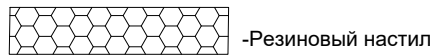

					2024	131-23-ГП-2-переезд				
						Ж/д пути от испытательного центра до обкаточной линии с удлинением трансбордера, расположенные по адресу: Московская область, г.о. Мытищи, ул. Колонцова,4				
Изм.	Кол.	Лист	№ док.	Подпись	Дата	Генеральный план		Стадия	Лист	Листов
Руков. проекта		Шевчук К.А.			07.04			ИД	1	1
Ген. директор		Кесслер Ю.Ф.			07.04					
Нач. участка		Перевизнык А.П.			07.04					
Гл. инженер		Юрченко В.И.			07.04					
						Исполнительная схема №5 Монтаж резиновых настилов на участках переезда через ж/д пути №33, 35, 37, 39		ООО "КуКГЕОСТРОЙ"		