

**ОБЩЕСТВО С ОГРАНИЧЕННОЙ ОТВЕТСТВЕННОСТЬЮ
«ЕДИНАЯ ДИРЕКЦИЯ СТРОЯЩИХСЯ ОБЪЕКТОВ»**

В реестре членов саморегулируемых организаций:
СРО-П-025-15092009; СРО-И-046-23072019

Заказчик: ООО «МОВИСТА РЕГИОНЫ Ярославль»

«О создании и эксплуатации объектов транспортной инфраструктуры
и технологически связанных с ними транспортных средств,
обеспечивающих деятельность, связанную с перевозками
пассажиров транспортом общего пользования, в муниципальном
образовании городской округ город Ярославль в Ярославской области»

**2 этап: «Строительство трамвайных путей и контактной сети.
Участок от разворотного круга ул. Александра Невского до
разворотного круга «Больница № 9» (29-я линия)»**

ПРОЕКТНАЯ ДОКУМЕНТАЦИЯ

Технический отчет по результатам
инженерно-геодезических изысканий
Книга 3

0484ГП.09-2-ИГДИЗ

Изм.	№ док	Подп.	Дата

Взам. инв. №	
Подп. и дата	
Инв. № подл.	

**ОБЩЕСТВО С ОГРАНИЧЕННОЙ ОТВЕТСТВЕННОСТЬЮ
«ЕДИНАЯ ДИРЕКЦИЯ СТРОЯЩИХСЯ ОБЪЕКТОВ»**

В реестре членов саморегулируемых организаций:
СРО-П-025-15092009; СРО-И-046-23072019

Заказчик: ООО «МОВИСТА РЕГИОНЫ Ярославль»

«О создании и эксплуатации объектов транспортной инфраструктуры
и технологически связанных с ними транспортных средств,
обеспечивающих деятельность, связанную с перевозками
пассажиров транспортом общего пользования, в муниципальном
образовании городской округ город Ярославль в Ярославской области»

**2 этап: «Строительство трамвайных путей и контактной сети.
Участок от разворотного круга ул. Александра Невского до
разворотного круга «Больница № 9» (29-я линия)»**

ПРОЕКТНАЯ ДОКУМЕНТАЦИЯ

Технический отчет по результатам
инженерно-геодезических изысканий
Книга 3

0484ГП.09-2-ИГДИЗ

Изм.	№ док	Подп.	Дата

Главный инженер проекта



А.Н. Злобин

2024

Взам. инв. №	
Подп. и дата	
Инв. № подл.	



Общество с ограниченной ответственностью

«ЛРТ Групп»

Регистрационный номер члена СРО «Межрегиональное объединение проектировщиков» «СтройПроектБезопасность»
СРО-П-035-12102009 № 711/22 от 30 августа 2022 года

Заказчик: ООО «Единая дирекция строящихся объектов»

«О создании и эксплуатации объектов транспортной инфраструктуры и технологически связанных с ними транспортных средств, обеспечивающих деятельность, связанную с перевозками пассажиров транспортом общего пользования, в муниципальном образовании городской округ город Ярославль в Ярославской области»

**2 этап: «Строительство трамвайных путей и контактной сети.
Участок от разворотного круга ул. Александра Невского до
разворотного круга «Больница № 9» (29-я линия)»**

ПРОЕКТНАЯ ДОКУМЕНТАЦИЯ

Перечень отчетной документации по результатам инженерных
изысканий

Книга 3. Технический отчет по результатам инженерно-геодезических
изысканий

0484ГП.09-2-ИГДИЗ

Изм.	№ док	Подп.	Дата



Главный инженер

П.Д. Павлов

Главный инженер проекта

К.В. Зражевский

2024

Согласовано

Взам. Инв. №

Подп. и дата

Инв. № подл.



ООО ИФ «Интергео» 150007 Ярославль, ул Урочская, 35
Приемная т/факс. (4852) 740-750, геология 242-701,
геодезия 242-848, землеустройство 242-712.
сайт: www. intergeo-if.ru e-mail: intergeo@yaroslavl.ru

ИНТЕРГЕО
инженерная фирма

**КОМПЛЕКСНЫЕ ИНЖЕНЕРНО-СТРОИТЕЛЬНЫЕ
ИЗЫСКАНИЯ, ПРОЕКТИРОВАНИЕ И СТРОИТЕЛЬСТВО**

Свидетельство № 0425.04-2009-7606005722-И-003 от 13 ноября 2012 г.
Заказчик – ООО «ЛРТ ГРУП»

**«О создании и эксплуатации объектов транспортной
инфраструктуры и технологически связанных с ними
транспортных средств, обеспечивающих деятельность, связанную
с перевозками пассажиров транспортом общего пользования, в
муниципальном образовании городской округ город Ярославль в
Ярославской области»**

**2 этап: «Строительство трамвайных путей и контактной сети.
Участок от разворотного круга ул. Александра Невского до
разворотного круга «Больница № 9» (29-я линия)».**

ТЕХНИЧЕСКИЙ ОТЧЕТ

ПО РЕЗУЛЬТАТАМ ИНЖЕНЕРНО-ГЕОДЕЗИЧЕСКИХ ИЗЫСКАНИЙ

0484ГП.09-2– ИГДИЗ

Директор
«Почетный строитель России»
Лауреат Всероссийской Премии
«Руководитель года 2007»



В.В. Соловьев

И.о. начальника отдела

С.В. Васильев

Ярославль, 2024



Взам. инв. №	
Подп. и дата	
Инв. № подл.	12/24

Отпечатано 5 экз.:

Экз. № 1 – Тех. архив ООО ИФ «Интергео»

Экз. № 2 – Департамент градостроительства мэрии города Ярославля (электронная версия)

Экз. № 3-6– Заказчику: ООО «ЛРТ ГРУП» (+ электронная версия)

2

Обозначение	Наименование	Примечание
0484ГП.09-2ИГДИ2-СТ	Содержание тома	2
0484ГП.09-2ИГДИ2-СД	Состав отчетной технической документации по инженерным изысканиям	4
0484ГП.09-2ИГДИ2-Т	Пояснительная записка	
	1 Введение	5
	2 Изученность территории	7
	3 Физико-географические условия района работ и техногенные факторы	8
	4 Методика и технология выполнения работ	10
	4.1 Подготовительный этап	10
	4.2 Развитие съемочной сети	11
	4.3 Топографическая съемка	11
	4.4 Камеральные работы	12
	5 Результаты инженерно-геодезических изысканий	14
	6 Сведения о контроле качества и приемке работ	15
	7 Заключение	15
	8 Перечень используемых нормативных документов	16
0484ГП.09-2ИГДИ2-Т	Текстовые приложения	
	Приложение А Техническое задание на проведение инженерно-геодезических изысканий с графическим приложением	17
	Приложение Б Выписка из реестра членов саморегулируемой организации № 7606005722-20240311-0924 от 11.03.2024 г.	32
	Приложение В Заявление на производство работ	34
	Приложение Г Сведения о метрологической аттестации приборов	46

						0484ГП.09-2-ИГДИЗ-Т					
Изм.	Кол.уч	Лист	№ док.	Подпись	Дата	Содержание тома			Стадия	Лист	Листов
Разраб.		Васильев С.В.			11.10.324				И	1	2
И.о.нач.отд.		Васильев С.В.			11.03.24						
Н.контр.		Белова Ю.А.			11.03.24				000 ИФ «Интергео»		

Согласовано

Взам. Инв. №

Подп. И дата

Инв. № подл.

	Приложение Д Материалы уравнивания опорной геодезической сети	50
	Приложение Е Каталог координат и высот исходного пункта	55
	Приложение Ж Ведомость согласований подземных коммуникаций	56
	Приложение И Акт по результатам контроля полевых работ	78
	Приложение К Акт камерального контроля и приемки топографо-геодезических работ	79
0484ГП.09-2ИГДИ2-Г	Графическая часть	
	Приложение 1 Схема создания опорной геодезической сети	80
	Приложение 2 Схема топографо-геодезической изученности и картограмма топографических работ	81
	Приложение 3 Абрис геодезического пункта	82
	Приложение 4 Сведения о состоянии геодезического пункта	83
	Приложение 5 Лист 1 – 13 Топографический план участка М 1:500 система координат г. Ярославля	84
	Приложение 6 Лист 1 – 13 Топографический план участка М 1:500 система координат МСК-76	97

Инв. № подл. 12/24	Взам. инв. №							
	Подп. и дата							
							0484ГП.09-2-ИГДИЗ-Т	Лист
								2
Изм.	Кол.уч	Лист	№ док.	Подпись	Дата			

Номер тома	Обозначение	Наименование	Приме- чание
1	0484ГП.09-2ИГДИ2	Технический отчет по результатам инженерно-геодезических изысканий	

 
Согласовано		

Взам. Инв. №	
--------------	--

Подп. И дата	
--------------	--

Инв. № подл.	12/24
--------------	-------

						0484ГП.09-2ИГДИЗ-СД		
Изм.	Кол.уч	Лист	№ док.	Подпись	Дата	Состав отчетной технической документации по инженерным изысканиям		
Разраб.		Васильев С.В.			11.03.24			
Н.контр.		Белова Ю.А.			11.03.24			
						Стадия	Лист	Листов
						И	1	1
						000 ИФ «Интергео»		

						0484ГП.09-2-ИГДИЗ-Т		
Изм.	Кол.уч	Лист	№ док.	Подпись	Дата	Текстовая часть		
Разраб.		Васильев С.В.			11.03.24			
Гл. спец.		Васильев С.В.			11.03.24			
Н. контр.		Белова Ю.А.			11.03.24	000 ИФ «Интергео»		

Лист
3

Заявления на производство топографо-геодезических и картографических работ (Текстовая часть Приложение В) зарегистрированы в Департаменте градостроительства города мэрии г. Ярославля № 3-7680-ии, № 3-7681-ии, № 3-7682-ии, № 3-7683-ии, № 3-7684-ии, № 3-7685-ии, № 3-7686-ии, № 3-7687-ии, № 3-7688-ии, № 3-7689-ии, № 3-7690-ии, № 3-7691-ии от 12.02.2024 г.

В 2023 году ООО «Гелиом» выполнялась топографическая съемка вдоль трамвайных путей.

Положение участка представлено на схеме топографо-геодезической изученности и картограмме топографических работ (Графическая часть Приложение 2).

3 Краткая физико - географическая характеристика района работ

Ярославль — третий по величине населения город Центрального федерального округа Российской Федерации.

Город является транспортным узлом, из которого расходятся железнодорожные линии и автодороги в направлении Москвы, Вологды, Рыбинска, Костромы, Иванова и Кирова.

В Ярославле действуют также речной порт и аэропорт. Площадь города составляет 205,8 км².

Главными реками Ярославской области являются Волга (Горьковское водохранилище) и её правый приток Которосль, уровень которых поднят подпором Нижегородской ГЭС. В них впадает несколько речек и ручьёв, наиболее значительная из них — река Нора. Правый берег Волги высокий, обрывистый, левый — низменный. Среднее многолетнее значение уровня Горьковского водохранилища у Ярославля — 84,28 м.

Климат рассматриваемой территории умеренно-континентальный с умеренно теплым и влажным летом и умеренно холодной зимой. Среднегодовая многолетняя температура +3,2°C, средняя многолетняя температура зимы (январь) – 11,9°C; лета (июль)- +17,6°C. Среднегодовая амплитуда температур довольно велика, с абсолютным максимумом +36°C и абсолютным минимумом - 46°C. Пять месяцев в году (I, II, III, XI, XII) имеют средние температуры ниже 0°C.

Таблица 1 Среднемесячные и среднегодовые значения температуры воздуха, °C.

Период	I	II	III	IV	V	VI	VII	VIII	IX	X	XI	XII	ГОД
Средняя	-11,9	-10,7	-5,1	3,7	10,9	15,7	17,6	16,0	10,0	3,4	-2,7	-8,1	3,2

В среднем на территории выпадает 500-600 мм осадков в год, причем максимум их приходится на летний период. Количество осадков превышает испарения, поэтому коэффициент увлажнения составляет 1,2-1,3. Таким образом, район находится в зоне

Инв. № подл. 12/24	Подп. и дата	Взам. инв. №							0484ГП.09-2-ИГ ДИЗ-Т		Лист	
											4	
			Изм.	Кол.уч	Лист	№ док.	Подпись	Дата				

достаточного и, периодами, избыточного увлажнения, что способствует развитию процессов заболачивания территории. Особенно это касается низин, где выпадает больше осадков. Толщина снежного покрова составляет от 30 до 70 см. Больше всего снега скапливается в понижениях рельефа, вызывая весной высокие половодья. На территории преобладают южные и юго-западные ветры, связанные с общей циркуляцией атмосферы в умеренном климатическом поясе России.

К числу неблагоприятных климатических явлений на территории района относятся туманы (до 30 дней в году), метели (до 50 дней году), ураганы и смерчи (исключительно редко), шквалы. Время начала ледостава – вторая половина ноября, время вскрытия рек – первая половина апреля. В целом климат благоприятен для развития на территории сельского хозяйства и рекреации.

Нормативная глубина сезонного промерзания составляет для: - суглинков и глин - 143см; - супесей и песков мелких и пылеватых – 174см; - песков средней крупности, крупных и гравелистых – 186см; - крупнообломочных грунтов - 211см. Продолжительность безморозного периода 220 суток. Продолжительность неблагоприятного периода – с 20 октября по 5 мая (6,5 месяцев).

Согласно сейсмическому районированию территории РФ по СП 14.13330.2018 и картам общего сейсмического районирования территории Российской Федерации ОСР-14-А, В, С. Ярославская область относится к районам с сейсмической интенсивностью менее 6 баллов.

Ярославская область расположена на севере европейской части России, в центре Восточно-Европейской равнины. Территория области представляет собой слабо всхолмленную моренную, местами заболоченную равнину.

Рельеф слаборасчленённый. Имеются крупные заболоченные низины. С юго-запада на северо-восток протягивается полоса возвышенностей: Борисоглебская (с высшей точкой области Тархов Холм, 294 м), Угличская, Даниловская. В южной части области находятся северные склоны Клиньско-Дмитровской гряды. На северо-западе расположена Молого-Шекснинская низина, на востоке — Ярославско-Костромская и Ростовская, на юге — Волжско-Нерльская.

Объект расположен в Дзержинском районе г. Ярославля и состоит из 22 участков со средними размерами 10м x 15м. Территория застроенная имеет планировку в виде автодорог, тротуаров, газонов, трамвайных и ж/д путей. Рельеф равнинный с уклоном менее 1°, гидрография отсутствует. На участках работ расположены подземные и надземные инженерные коммуникации.

Изыскания выполнялись на следующих участках:

1. г. Ярославль, пересечение ул. Бабича и ул. Строителей (1,2);

Инв. № подл.	12/24	Подп. и дата	Взам. инв. №							Лист
Изм.	Кол.уч	Лист	№ док.	Подпись	Дата	0484ГП.09-2-ИГ ДИЗ-Т				5

2. г. Ярославль, ул. Бабича у домов № 15 – 17 (3,4);
3. г. Ярославль, ул. Волгоградская у дома № 44 (5,6);
4. г. Ярославль, ул. Труфанова у дома № 32а (7);
5. г. Ярославль, ул. Труфанова а д. № 28а (8);
6. г. Ярославль, пересечение ул. Панина с улицей Труфанова (9,10);
7. г. Ярославль, пересечение с ж.д. путями на ул. Труфанова (11);
8. г. Ярославль, ул. Труфанова у д. № 22 (12,13);
9. г. Ярославль, ул. Труфанова у д. № 18-20 (14,15);
10. г. Ярославль, ул. Труфанова у д. № 14 (16);
11. г. Ярославль, ул. Труфанова у д. № 7 (17);
12. г. Ярославль, ул. Труфанова у д. № 4 (18);
13. г. Ярославль, ул. Труфанова (у остановки автобуса Невский рынок) (19);
14. г. Ярославль, ул. Елены Колесовой у д. № 70 (20);
15. г. Ярославль, ул. Елены Колесовой у д. № 68 (21,22).

4 Методика и технология выполнения работ

Инженерно-геодезические изыскания выполнялись в три этапа: подготовительный, полевой и камеральный.

4.1 Подготовительный этап

В подготовительном этапе получено техническое задание и графическое приложение с нанесенными границами выполнения инженерно-геодезических изысканий.

Получены электронные растры планшетов № 249-Б-1, 229-Г-13, 229-В-16, 229-В-11, 229-В-10, 229-В-5, 229-В-5, 229-В-6, 228-Г-4, 228-Г-8, 228-Б-3, 228-Б-11, 228-Б-15, 208-Г-12, 209-В-5, 209-В-6 в Департаменте градостроительства мэрии г. Ярославля.

Выполнена работа по рекогносцировке на местности и оценке точности и достоверности топографических планов. Проведено техническое обследование исходного пункта, абрис геодезического пункта (Графическая часть Приложение 3), ведомость обследования (Графическая часть Приложение 4).

Т.к. размеры участков съемки небольшие, выполнена расчистка участков от снега в связи с снежным покровом выше 10 см.

Инв. № подл.	12/24	Взам. инв. №	Подп. и дата							Лист
Изм.	Кол.уч	Лист	№ док.	Подпись	Дата	0484ГП.09-2-ИГ ДИЗ-Т				6

4.2 Развитие съемочной сети

В качестве съемочного обоснования использовалась спутниковая геодезическая сеть с базовой станцией «Baza» ООО ИФ «Интергео».

Материалы вычислений по уравниванию спутниковой геодезической сети приведены в отчете (Текстовая часть Приложение Д).

Каталог координат Базовой станции «Baza» прилагается (Текстовая часть Приложении Е).

4.3 Топографическая съемка

Полевые топографо-геодезические работы выполнены в период с 15.01.2024 г. по 23.01.2024 г. года бригадой топографа Давыдова А.Ф. Перед началом работ сотрудники полевой бригады прошли инструктаж по технике безопасности «ПТБ-88».

Измерения производились комплектом двухчастотных геодезических приемников Trimble R7 GNSS № 4744K30936; Trimble R8 GNSS № 4740139360, прошедшим ежегодную периодическую поверку (Текстовая часть Приложение Г).

Характеристики точности измерений приемников Trimble R7, Trimble R8 GNSS приведены в таблице 2.

Таблица 2.

Позиционирование	Режим	Горизонтальная точность (СКО)	Вертикальная точность (СКО)
RTK (OTF)	Синхронизированный	$\pm 10\text{мм} + 1\text{мм/км}$	$\pm 20\text{мм} + 2\text{мм/км}$
	С короткой задержкой	$\pm 20\text{мм} + 2\text{мм/км}$	$\pm 30\text{мм} + 2\text{мм/км}$
L1 C/A код	Синхронизированный/ С короткой задержкой	25см	50см
Статика/ Быстрая Статика	-	$\pm 5\text{мм} + 0,5\text{мм/км}$	$\pm 5\text{мм} + 1\text{мм/км}$
WAAS	-	Менее 5 метров	Менее 5 метров

Съемка производилась в масштабе 1:500 приемником Trimble R8 в режиме RTK. Для этого на Базовой станции был установлен приемник Trimble R7. Приемником Trimble R8 выполнена инициализация на начальном пикете съемки. После чего приемником Trimble R8 выполнялась съемка в режиме RTK. По окончании съемки произведен контроль измерений на начальном пикете.

За время наблюдений значение PDOP не превышало 3,0 единицы, среднее число спутников при одновременных наблюдениях - 16. Наибольшее расстояние от Базовой станции до пикетов съемки составляет 10,2 км, точность определения съемочных пикетов в плане – 25 мм, по высоте – 30 мм. Все пикеты при выполнении съемки имеют фиксированное решение.

Инв. № подл.	12/24	Взам. инв. №	Подп. и дата							Лист
Изм.	Кол.уч	Лист	№ док.	Подпись	Дата	0484ГП.09-2-ИГ ДИЗ-Т				7

Топографическая съемка выполнялась в масштабе 1:500 с набором съемочных пикетов через 15 метров и ведением полевого абриса, на котором отображалась ситуация нумерация пикетов и необходимые промеры.

Поиск подземных коммуникаций выполнялся с помощью трассопоискового комплекса «Сталкер 75-02 М» № 373/473 (не является средством измерения и не подлежит поверке), технические характеристики представлены в Таблице 3.

Таблица 3

Активные частоты *, Гц	273, 526, 1024, 8928
Пассивные частоты *, Гц	50
Ширина полосы пропускания для режимов с рабочей частотой 50, 273, 526, 1024 и 8928 Гц, не более, Гц: - по уровню минус 3 дБ - по уровню минус 60 дБ	9 24
Полоса пропускания для режима «эфир»	от 48 Гц до 10 кГц
Чувствительность, приведенная ко входу приемника при отношении сигнал шум 6 дВ, мкВ	0,5
Определение глубины залегания трассы, м	До 10
Погрешность показаний глубины залегания трассы, %, не более	5

Подземные коммуникации нанесены на топографический план по материалам исполнительных съемок предоставленных эксплуатационными службами и по результатам полевого обследования.

Правильность нанесения подземных коммуникаций на графический материал согласована с эксплуатирующими организациями, о чем составлена ведомость согласований подземных коммуникаций (Текстовая часть Приложение Ж).

4.4 Камеральные работы

В состав камерального этапа входили:

- уравнивание геодезической сети в программе Trimble Business Center;
- пересчет координат из системы координат г. Ярославля в МСК-76 в программном комплексе «CREDO-DAT» 4.0 Профи;
- составление схемы спутниковой геодезической сети (Графическая часть Приложение 1);
- создание схемы съемочного обоснования и картограммы топографических работ (Графическая часть Приложение 2);
- составление каталога координат и высот исходного пункта (Текстовая часть Приложение Е);

Инв. № подл.	12/24	Взам. инв. №				
		Подп. и дата				
		Изм.	Кол.уч.	Лист	№ док.	Подпись
		0484ГП.09-2-ИГ ДИЗ-Т				Лист
						8

- составление абриса геодезического пункта (Графическая часть Приложение 3);
- сведений о состоянии геодезического пункта (Графическая часть Приложение 4);
- передача данных измерений по топографической съемке с приемников GNSS на персональный компьютер в программу Trimble Business Center и формирование файла в формате dwg для импорта в программу AutoCAD Civil 3D 2009;
- создание топографического плана в масштабе 1:500 с сечением рельефа горизонталями через 0,5 м с использованием программного обеспечения AutoCAD Civil 3D в системе координат г. Ярославля (Графическая часть Приложение 5);
- создание топографического плана в масштабе 1:500 с сечением рельефа горизонталями через 0,5 м с использованием программного обеспечения AutoCAD Civil 3D в системе координат МСК-76 (Графическая часть Приложение 6);
- составление и брошюровка технического отчета с необходимыми приложениями по результатам выполненной топографической съемки.

Камеральная обработка материалов полевых измерений выполнена в период с 23.01.2024 г. по 26.01.2024 года.

Топографический план масштаба 1:500 составлен в электронном виде, а также на бумажной основе и действителен по состоянию на 01.02.2024 г.

Нумерация листа топографического плана принята произвольная.

Подготовка технического отчета производилась в период с 11.03.2024 г. по 18.03.2024 г..

Инженерная цифровая модель местности (ИЦММ) на участок съемки представлена в двухмерном изображении на электронных носителях в формате DWG, компьютерное оформление выполнила инженер Рубцова Е.В..

Инв. № подл.	12/24	Взам. инв. №					Лист
		Подп. и дата					
Изм.	Кол.уч	Лист	№ док.	Подпись	Дата	0484ГП.09-2-ИГ ДИЗ-Т	
-						9	

5 Результаты инженерно-геодезических изысканий

Инженерно-геодезические изыскания были проведены в соответствии с действующими на территории РФ нормативными документами, СП.

Согласно требованиям технического задания выполнены следующие виды работ, приведенных в таблице 4.

Таблица 4 Сравнительная таблица фактически выполненных объемов работ и объемов работ, запланированных к выполнению программой

№ п/п	Вид работ	Ед. изм.	Общий объем по программе работ	Фактически выполненный объем работ
1	2	3	4	5
1	Составление программы	прог.	1	1
2	Рекогносцировочные работы	га	0,72	0,72
3	Расчистка снега	га	0,72	0,72
3	Обследование исходных пунктов	пункт	1	1
4	Топографическая съемка в масштабе 1:500 с сечением рельефа через 0,5 м	га	0,72	0,72
5	Съемка и нивелирование подземных коммуникаций	кол., узел	В границах съемки	В границах съемки
6	Согласование подземных коммуникаций с эксплуатирующими организациями	орг.	12	24
Камеральные работы				
7	Создание инженерно-топографического плана масштаба 1:500 с сечением рельефа 0,5 м	га	0,72	0,72
8	Составление технического отчета на бумажном носителе и в электронном виде	отчет	4 экземпляра на бумажном носителе и 1 экземпляр в электронном виде (CD-диске, редактируемый формат и PDF)	4 экземпляра на бумажном носителе и 1 экземпляр в электронном виде (CD-диске, редактируемый формат и PDF)

Производство камеральных работ было разбито на два этапа:

- камеральные работы, выполняемые в полевых условиях;
- камеральные работы, выполняемые в офисе.

В состав камеральных работ, выполняемых в полевых условиях, вошла полевая обработка материалов съемки ситуации и рельефа с использованием спутниковых систем и программного комплекса Trimble Business Center.

В состав камеральных работ, выполняемых в офисе, вошли:

1. уравнивание опорной геодезической сети с составление ведомостей вычислений;
2. пересчет координат из системы г. Ярославля в МСК-76 в Credo Dat 4 «Профи»;

Инв. № подл.	12/24
Подп. и дата	
Взам. инв. №	

Изм.	Кол.уч	Лист	№ док.	Подпись	Дата
-					

0484ГП.09-2-ИГ ДИЗ-Т

Лист
10

3. создание инженерной цифровой модели местности с использованием программного комплекса AutoCAD Civil 3D 2009 с высотой сечения рельефа через 0,5 м;
4. составление и брошюровка технического отчета с необходимыми приложениями по результатам выполненной топографической съемки.

6 Сведения о контроле качества и приемке работ

Полевой контроль производился исполняющим обязанности начальника топографо-геодезического отдела Васильевым С.В. Метод контроля – инструментальный.

Полевой контроль выполнялся методом сличения топографического плана и ситуации на местности, набором контрольных промеров между твердыми контурами и набором контрольных пикетов. В процессе производственного контроля замечаний не выявлено. Акт по результатам контроля полевых работ прилагается (Текстовая часть Приложение И).

Камеральный контроль производился исполняющим обязанности начальника топографо-геодезического отдела Васильевым С.В.. В процессе камерального контроля проверялся топографический план на соответствие условным обозначениям М 1:500, заполнение контуров, инженерных коммуникаций, соответствие картограммы выполненных работ и графических приложений.

Акт камерального контроля прилагается (Текстовая часть Приложение К). Контроль выполнялся сплошной проверкой всех материалов.

Все работы произведены в соответствии с требованиями СП 47.13330.2016 «Инженерные изыскания для строительства. Основные положения». Актуализированная редакция СП 11-104-97 «Инженерно-геодезические изыскания для строительства».

7 Заключение

По результатам полевого контроля и камеральной приемки топографического плана установлено, что топографо-геодезические работы выполнены в соответствии с требованиями нормативной документации.

Заказчику выдается технические отчеты по инженерным изысканиям в 4-х экземплярах на бумажном носителе и в 1-ом экземпляре в электронном виде (формат DOC, XLS, DWG, PDF) на CD-диске.

В Департамент градостроительства мэрии г. Ярославля выдается технический отчет в 1 (одном) экземпляре в электронном виде на CD диске в форматах pdf, dxf, psx и dwg.

Инв. № подл.	12/24	Подп. и дата	Взам. инв. №							Лист
Изм.	Кол.уч.	Лист	№ док.	Подпись	Дата	0484ГП.09-2-ИГ ДИЗ-Т				11

8 Перечень используемых нормативных документов

1. СП 47.13330.2016. «Инженерные изыскания для строительства. Основные положения». Актуализированная версия СНиП 11-02-96;
2. СП 317.1325800.2017 Инженерно-геодезические изыскания для строительства. Общие правила производства работ.
3. Национальный стандарт ГОСТ Р 21.101-2020 «Система проектной документации для строительства. Основные требования к проектной и рабочей документации»;
4. ПТБ-88 «Правила по технике безопасности на топографо-геодезических и картографических работах»;
5. Условные знаки для топографических планов м-ба 1:5000, 1:2000, 1:1000, 1:500, Утвержден ГУГК при Совете Министров СССР 25 ноября 1986 года. Роскартография ФГУП «Картгеоцентр», 2005 г.;
6. ГОСТ 21.301-2021 «Система проектной документации для строительства. Правила выполнения отчетной технической документации по инженерным изысканиям».
7. СП 126.13330.2017 «Геодезические работы в строительстве».
8. СП 14.13330.2018 Строительство в сейсмических районах.

Инв. № подл.	12/24	Взам. инв. №					Лист
		Подп. и дата					
Изм.	Кол.уч	Лист	№ док.	Подпись	Дата	0484ГП.09-2-ИГДИЗ-Т	12
-							

Из .	Кол.уч	Лист	№ док.	Подпись	Дата
Разраб.		Васильев С.В.		<i>Васильев</i>	11.03.24

№ п/п	Перечень основных требований	Содержание требований
1.	Наименование объекта	«О создании и эксплуатации объектов транспортной инфраструктуры и технологически связанных с ними транспортных средств, обеспечивающих деятельность, связанную с перевозками пассажиров транспортом общего пользования, в муниципальном образовании городской округ город Ярославль в Ярославской области» 2 этап: «Строительство трамвайных путей и контактной сети. Участок от разворотного круга ул. Александра Невского до разворотного круга «Больница № 9» (29-я линия)» Местоположение: Российская Федерация, Ярославская область, город Ярославль.
2.	Основание для выполнения инженерных изысканий	Концессионное соглашение о создании и эксплуатации объектов транспортной инфраструктуры и технологически связанных с ними транспортных средств, обеспечивающих деятельность, связанную с перевозками пассажиров транспортом общего пользования, в муниципальном образовании городской округ город Ярославль в Ярославской области от 26.12.2022, утвержденное Законом Ярославской области от 06 марта 2023 года №14-з «Об утверждении заключения концессионного соглашения о создании и эксплуатации объектов транспортной инфраструктуры и технологически связанных с ними транспортных средств, обеспечивающих деятельность, связанную с перевозками пассажиров транспортом общего пользования» (далее - Концессионное соглашение от 26.12.2022)
3.	Вид градостроительной деятельности	Новое строительство
4.	Заказчик (застройщик)	ООО «МОВИСТА РЕГИОНЫ Ярославль»
5.	Генеральный проектировщик	ООО «ЕДСО»
6.	Проектная организация	ООО «ЛРТ Групп»
7.	Исполнитель работ	ООО ИФ «Интергео»
8.	Вид инженерных изысканий	Инженерно-геодезические изыскания
9.	Сроки выполнения работ	Срок выполнения работ согласно календарному плану
10.	Стадия проектирования	Проектная документация Рабочая документация
11.	Данные о местоположении и границах площадки строительства	Российская Федерация, в муниципальном образовании городской округ город Ярославль в Ярославской области»: Приложение: участки дополнительной съёмки указаны в Приложении №1 к Техническому заданию.
12.	Идентификационные признаки объекта	Назначение объекта: Группа – 04.05 Прочий транспорт. Вид объекта строительства – сооружение трамвайной линии, код - 04.05.001.004. Принадлежность к объектам транспортной инфраструктуры: объект относится к объектам транспортной инфраструктуры, является линейным объектом, включающим в себя сооружения для эксплуатации объекта. Возможность возникновения опасных природных процессов, явлений и техногенных воздействий на территории, на которой будет осуществляться строительство объекта: отсутствуют.

Инв. № подл.	Подп. и дата	Вза. инв. №
12/24		

Из .	Кол.уч	Лист	№ док.	Подпись	Дата

0484ГП.09-2-ИГ ДИЗ-Т

Лист

2

		Принадлежность к опасным производственным объектам: по критериям, установленным законодательством Российской Федерации в области промышленной безопасности, проектируемые здания и сооружения не относятся к опасным производственным объектам. Пожарная и взрывопожарная опасность объекта: ДН. Наличие в объекте помещений с постоянным пребыванием людей – отсутствуют. Уровень ответственности объекта – нормальный.
13.	Предполагаемые техногенные воздействия объекта на окружающую среду	Основное воздействие на окружающую среду будет оказано в период строительства. Воздействие будет носить временный характер, ограниченный сроком строительства. При эксплуатации объектов воздействие на окружающую среду будет иметь место в течение всего срока эксплуатации. Залповые и аварийные выбросы не предусмотрены. Виды воздействия на земельные ресурсы: - изъятие земель из оборота во временное и постоянное пользование; - возможное загрязнение бытовыми и строительными отходами. Основным видом воздействия на приземный слой атмосферы в период строительства является загрязнение атмосферного воздуха выбросами загрязняющих веществ, образующихся при: - работе строительной техники, механизмов и автотранспорта; - проведении сварочных работ; - проведении покрасочных работ; - перегрузке сыпучих материалов (щебень, песок). Ширина зоны воздействия – в границах полосы отвода. Глубина воздействия: по трамвайным путям – до 1 м.
14.	Краткая техническая характеристика объекта. Данные о границах площадок и (или) трасс линейных сооружений объекта	Российская Федерация, Ярославская область, город Ярославль, в зоне производства работ от разворотного круга ул. Александра Невского до разворотного круга «Больница № 9, согласно приложению зон досъемки под вынос инженерных коммуникаций. Участки дополнительной съёмки указаны в Приложении №1 к Техническому заданию.
15.	Наличие предполагаемых опасных природных процессов и явлений на территории расположения объекта	Отсутствуют
16.	Цель и назначение работ	Инженерно-геодезические изыскания выполняются для получения достоверных топографо-геодезических материалов и данных о ситуации и рельефе местности (в том числе дна водотоков, водоемов), существующих и строящихся зданиях и сооружениях (надземных, подземных и надземных), элементов планировки, проявлениях опасных природных процессов и фактов техногенного воздействия (в цифровой, графической, фотографической и иных формах), необходимых для осуществления проектной деятельности в рамках реализации Концессионного соглашения и выполнения технических мероприятий АО «Ярославльводоканал» №06-12/7854 от 06.12.2023 связанных с выносом и (или) заменой участков действующих сетей водопровода и хозяйственно-бытовой канализации, а также технических условий филиала ОАО «РЖД» Северная железная дорога №НТПК-15/164 от 25.10.2023.
17.	Исходные данные, предоставляемые Заказчиком	Ситуационный план проектируемого Объекта. Результаты изыскания, выполненных ООО «Гелиом» в 2023 году для проектируемого участка.
18.	Общие требования к производству	Программу инженерных изысканий, в которой представлены планируемый состав, методики и объемы полевых и камеральных

Инв. № подл. 12/24	Подп. и дата	Вза. инв. №							Лист 3
			Из .	Кол.уч	Лист	№ док.	Подпись	Дата	

0484ГП.09-2-ИГ ДИЗ-Т

	инженерных изысканий	работ по всем видам изысканий и исследований разрабатывает и предоставляет Исполнитель до начала производства работ. В процессе производства работ возможны уточнения программы работ, обусловленные изменением технологической схемы и (или) характеристик объекта изысканий и (или) непредвиденными на момент утверждения задания условиями строительства объекта. В случае, если в процессе инженерных изысканий была установлена необходимость существенных изменений (при выявлении непредвиденных сложных или опасных природных и техногенных условий, которые могут оказать неблагоприятное влияние на строительство и эксплуатацию сооружений и среду обитания, объектов культурного наследия, месторождений полезных ископаемых, участков застройки и т. д.) необходимо внести изменения и дополнения в Программу инженерных изысканий, договор в части изменения объемов, видов и методов работ, увеличения (уменьшения) продолжительности инженерных изысканий. Предоставить график выполнения работ с основными этапами (подготовительные работы, полевые работы, камеральная обработка, выдача отчета). Выполненные инженерные изыскания должны гарантировать достаточность информации и материалов, для выполнения проектных работ и последующего обоснования принятых решений при их рассмотрении органами экспертизы.
19.	Требования к выполнению инженерных изысканий и специальных исследований	Нанесение информации на топографический план, а также его обновление происходит по факту выполнения инженерно-геодезических изысканий в соответствии со статьями 41.2, 47, 57 Градостроительного кодекса Российской Федерации. - Выполнить топографическую съемку в масштабе 1:500 с высотой сечения рельефа 0,5 м в системе координат МСК-76 и системе координат г. Ярославля. Система высот - Балтийская 1977 года. - Топографический план оформить в соответствии с «Инструкцией по топографической съемке» в масштабах 1:5000, 1:1000, 1:500. Предоставить ведомости координат и высот реперов, а также их абрисы и адресное месторасположение. - Правильность нанесения коммуникаций документально согласовать с представителями эксплуатирующих организаций с указанием адресов и телефонов владельцев (при необходимости). При пересечении коммуникаций должны быть получены сведения, необходимые для разработки проектной документации (глубины заложения, диаметры, материал, высоты подвески проводов, их количество, марка, направление, владелец коммуникаций и его адрес, угол пересечения). Съемка подземных и надземных сооружений. По подземным и надземным сооружениям представить следующие характеристики: - водопровод – материал и наружный диаметр трубы, назначение, ведомственная принадлежность; - канализация – напорная или самотечная сеть, назначение, материал и диаметр трубы, ведомственная принадлежность; - теплосети – тип прокладки и канала, материал и внутренний диаметр канала, наружный диаметр трубы, ведомственная принадлежность; - газопроводы – категория, материал и наружный диаметр трубы, давление газа, ведомственная принадлежность; - кабельные сети – напряжение, ведомственная принадлежность; - подземный дренаж – материал и наружный диаметр трубы, ведомственная принадлежность;

Инв. № подл.	12/24	Вза . инв. №	Подп. и дата									Лист
												4
Из .	Кол.уч	Лист	№ док.	Подпись	Дата							

0484ГП.09-2-ИГ ДИЗ-Т

			- воздушные линии электропередачи – , напряжение, число проводов и грозозащитных тросов, номера опор пересекаемой ВЛ, ограничивающих пересечение, ведомственная принадлежность; - воздушные линии связи – , число кабелей, марка, геометрия опор и материал, ведомственная принадлежность; - железные и автомобильные дороги – высотную отметку головки рельса или покрытия проезжей части, ведомственная принадлежность. Объем выполненных работ должен быть достаточным для обоснования проектных решений и получения положительного заключения в государственном автономном учреждении «Ярославской области, города Ярославль, государственная экспертиза».
20.	Требования точности, надёжности, достоверности, обеспеченности данных характеристик, получаемых инженерных изысканиях	к и и при	Выполненные инженерные изыскания должны соответствовать требованиям: - ГОСТ Р 21.301-2021 Правила выполнения отчетной технической документации по инженерным изысканиям; - ГОСТ Р 21.101-2020 Основные требования к проектной и рабочей документации; - СП 47.13330.2016 «Инженерные изыскания для строительства. Основные положения»; - СП 317.1325800.2017 «Инженерно-геодезические изыскания для строительства. Общие правила производства работ»; - СП 131.13330.2020 «Строительная климатология»; - ПТБ «Правила по технике безопасности»; - СП 11-104-97. «Инженерно-геодезические изыскания для строительства»; - СП 438.1325800.2019. Свод правил. Инженерные изыскания при планировке территорий. Общие требования.
21.	Требования к материалам и результатам инженерных изысканий		До прохождения государственной экспертизы результаты изысканий передаются в электронном виде в формате pdf, сопроводительным письмом со ссылкой на скачивание После прохождения государственной экспертизы и получения положительного заключения исполнитель передает: - материалы изысканий, обследовательских и обмерных работ: 4 экз. на бумажном носителе и 1 экз. на электронном носителе; - проектная документация: 4 экз. на бумажном носителе и 1 экз. на электронном носителе. Электронная версия проектной документации и результатов инженерных изысканий должна быть передана заказчику в формате pdf и в редактируемом формате: текстовая часть в формате doc, графическая часть в формате dwg в соответствии с условиями Договора. Технический отчет должен соответствовать требованиям, СП 47.13330.2016.
22.	Требования по обеспечению контроля качества при выполнении инженерных изысканий		1. Перед началом проведения работ согласовать с Заказчиком программу выполнения инженерных изысканий; 2. Работы выполнять в соответствии с действующими нормативно-техническими документами и требованиями настоящего задания; 3. В случае необходимости выполнить актуализацию изысканий; 4. В случае выявления в процессе инженерных изысканий экономической нецелесообразности проведения строительства сооружения или необходимости дополнительных специальных обследований конструкций объекта, исполнитель инженерных изысканий должен поставить Подрядчика в известность и приостановить работы;

Инв. № подл.	Вза . инв. №
12/24	
Подп. и дата	
Из .	Кол.уч
Лист	№ док.
Подпись	Дата

0484ГП.09-2-ИГ ДИЗ-Т

Лист

5

		5. Сбор иных исходных данных в необходимой номенклатуре (получение разрешений, разрешительных писем, согласований, сверок и т.д.) выполняется Исполнителем за счет собственных средств; 6. Выполнить в счет контрактной цены работы, неучтенные данным заданием, но предусмотренные разрешительной документацией, действующими нормативными документами и мотивированными решениями Подрядчика; 7. Документация по инженерным изысканиям должна быть разработана в объеме, достаточном для разработки проектной документации (и в последствии рабочей документации), а также проведения государственной экспертизы и получения положительного заключения; 8. По окончании инженерных изысканий земельные участки и конструкции должны быть приведены в состояние, пригодное для их использования по целевому назначению; 9. Участвовать без дополнительной оплаты в рассмотрении документации по инженерным изысканиям в органах государственной экспертизы, представлять пояснения, документы и обоснования по требованию экспертизы, вносить в документацию по результатам рассмотрения у Заказчика и замечаниям экспертизы изменения и дополнения, не противоречащие данному заданию; 10. После получения положительного заключения государственной экспертизы внести исправления в документацию, переданную ранее Подрядчику, и предоставить (дополнить) недостающие экземпляры; Документацию оформить подписями руководителей изыскательской организации, круглой печатью и справкой проектной организации о соответствии проектной документации требованиям действующего законодательства и задания на проектирование.
23.	Требования к передаче материалов на электронных носителях	Требования к форматам отчетных материалов и к картографическим данным: - форматы векторных данных: AutoCAD (*.dwg). Формат *.dwg должен поддерживаться всеми версиями AutoCAD начиная с 2005 г. Использование других векторных форматов подлежит дополнительному согласованию с Заказчиком; - форматы основной, сопроводительной, дополняющей документации: *.doc, *.xls, *.pdf; Электронная версия комплекта графической документации выполняется в программе AutoCAD в формате *.dwg и Adobe Acrobat в формате *.pdf, текстовой документации - в программе Word формате *.doc и Adobe Acrobat в формате *.pdf и комплектно передаётся на CD/DVD носителях, подготовленных разработчиком документации; В корневом каталоге CD/DVD носителя должен находиться текстовый файл содержания. Состав и содержание флэш накопителя должны соответствовать комплекту документации. Каждый физический раздел комплекта (том, книга, альбом чертежей и т. п.) должен быть представлен в отдельном каталоге файлом (группой файлов) электронного документа. Название каталога должно соответствовать названию раздела. Файлы должны открываться в режиме просмотра средствами операционной системы Windows 9x/XP/NT/2000. Использование форматов файлов, отличных от стандартных, согласовывается с Заказчиком дополнительно.

Инв. № подл.	Подп. и дата	Вза. инв. №							В корневом каталоге CD/DVD носителя должен находиться текстовый файл содержания. Состав и содержание флэш накопителя должны соответствовать комплекту документации. Каждый физический раздел комплекта (том, книга, альбом чертежей и т. п.) должен быть представлен в отдельном каталоге файлом (группой файлов) электронного документа. Название каталога должно соответствовать названию раздела. Файлы должны открываться в режиме просмотра средствами операционной системы Windows 9x/XP/NT/2000. Использование форматов файлов, отличных от стандартных, согласовывается с Заказчиком дополнительно.										
12/24									0484ГП.09-2-ИГ ДИЗ-Т										Лист
Из .	Кол.уч	Лист	№ док.	Подпись	Дата											6			

24.	Дополнительные требования к исполнителю	1. Составить и согласовать с Заказчиком программу инженерных изысканий до начала выполнения полевых работ. 2. Обеспечить сопровождение государственной экспертизы результатов работ (ответы на замечания, корректировка отчетных материалов) до получения положительного заключения. 3. Работа по инженерным изысканиям завершается получением Результата инженерных изысканий (созданием соответствующего комплекта документов), оформлением отчета, в отношении которого получено положительное заключение государственной экспертизы и который утвержден Заказчиком.
25.	Требование к информационной модели	Информационная модель не требуется.
26.	Приложение:	Приложение №1: Схема расположения участков изыскания.

Составил
ГИП ООО «ЛРТ Групп»
 К.В. Зразжевский
2023 г.

Инв. № подл.	Подп. и дата	Вза. инв. №
12/24		


Из .	Кол.уч	Лист	№ док.	Подпись	Дата

0484ГП.09-2-ИГ ДИЗ-Т


Схемы расположения участков изыскания

- Условные обозначения:
- Границы инженерно-геодезических изысканий выполненных ООО «Гелиом» в 2023 г.
 - Границы проведения дополнительных инженерно-геодезических изысканий

1, 2. Пересечение ул.Бабича и ул.Строителей

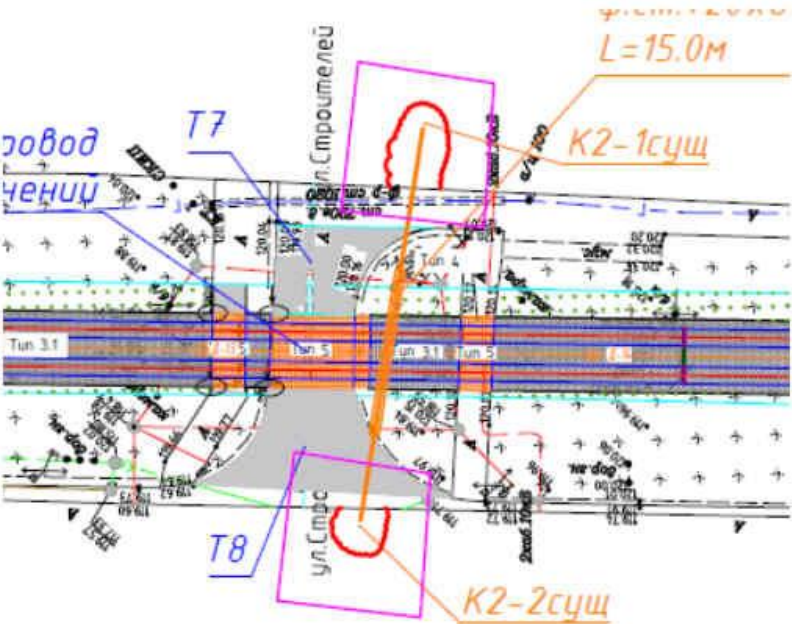


3, 4. Ул. Бабича д. 15-17

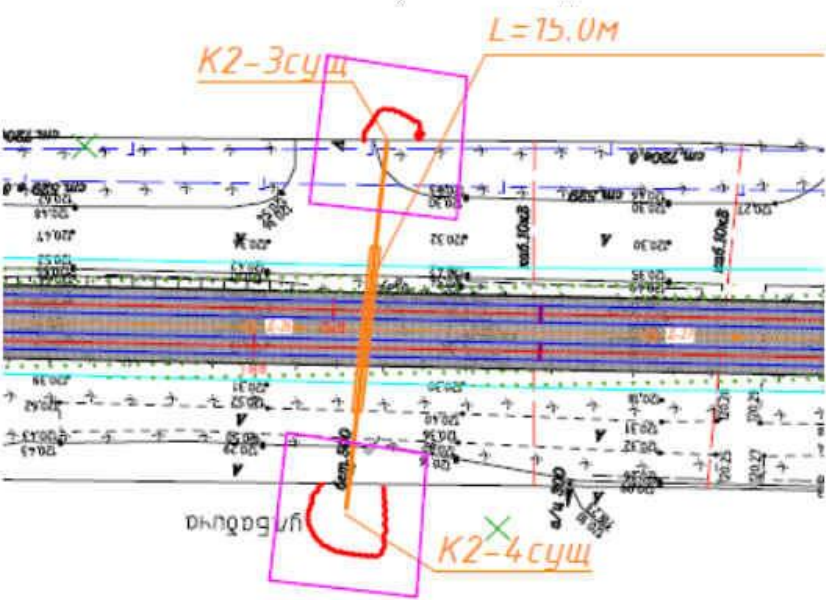


Инв. № подл.	Вза. инв. №
12/24	
Из.	Кол.уч
Лист	№ док.
Подпись	Дата

0484ГП.09-2-ИГ ДИЗ-Т

5, 6. Ул.Волгоградская д. 44

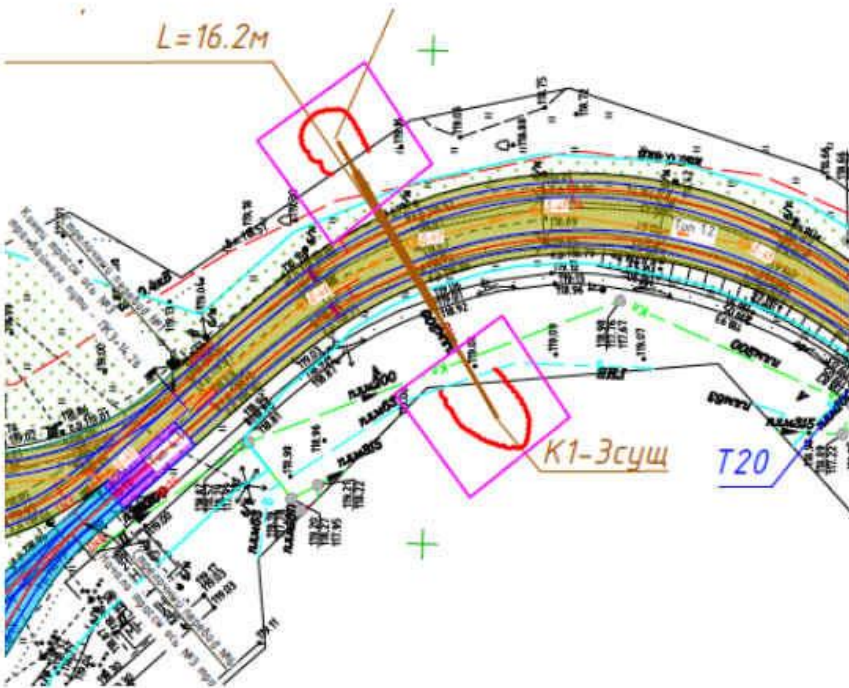

7. Ул. Труфанова д.32А

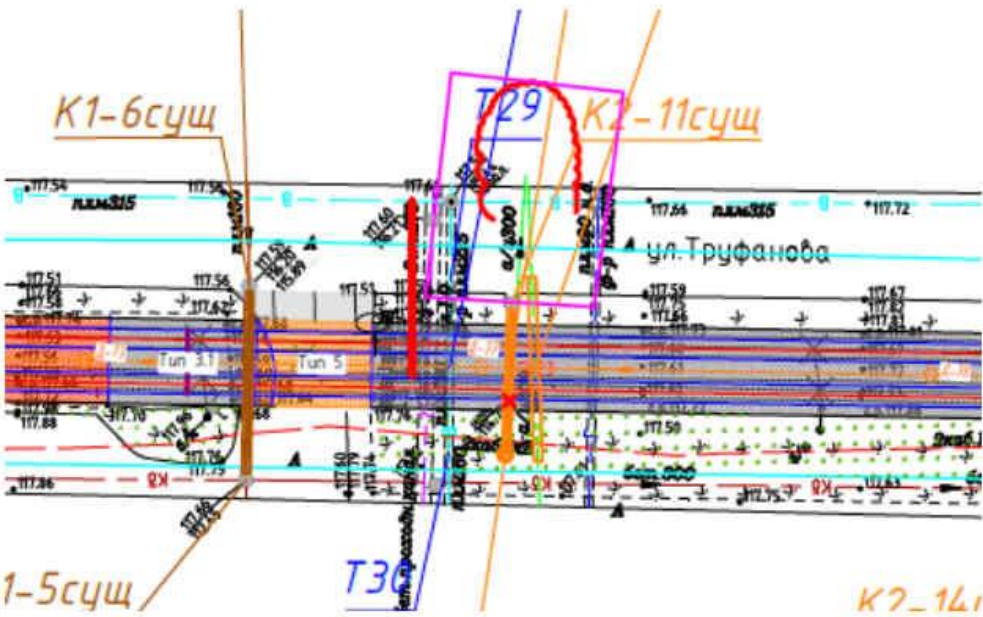


Инв. № подл.	Подп. и дата	Вза. инв. №
12/24		


Из.	Кол.уч	Лист	№ док.	Подпись	Дата

0484ГП.09-2-ИГ ДИЗ-Т

8. Ул. Труфанова д.28А

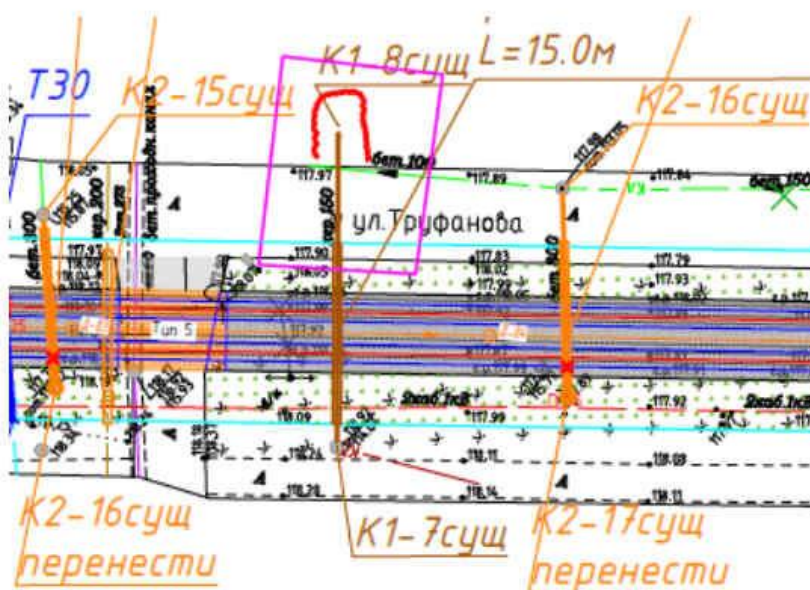


9, 10. Пересечение ул.Труфанова с ул. Панина

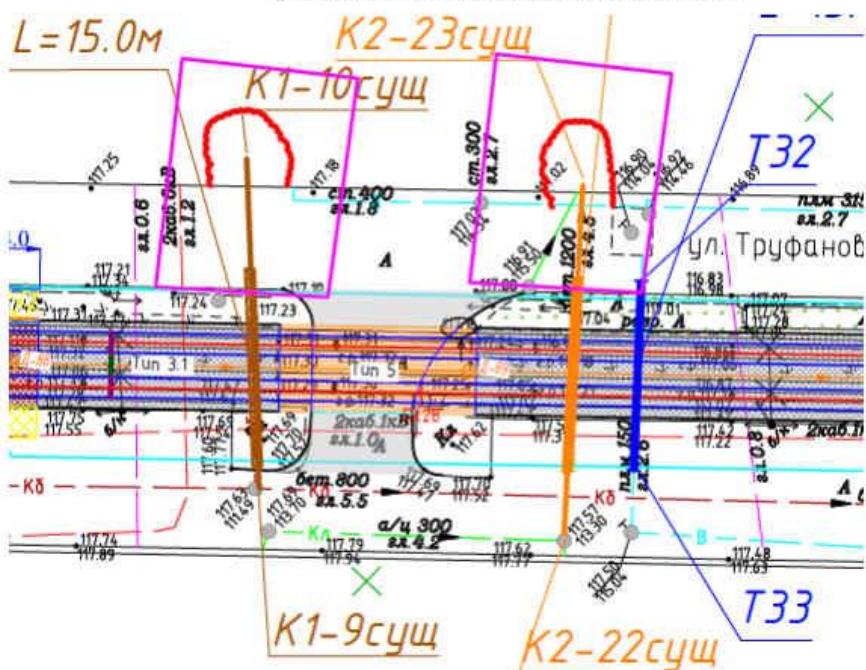

Инв. № подл.	12/24	Подп. и дата	Вза. инв. №							
Из.	Кол.уч	Лист	№ док.	Подпись	Дата	0484ГП.09-2-ИГ ДИЗ-Т				Лист
										10


11. Пересечение с ж.д. путями на ул.Труфанова

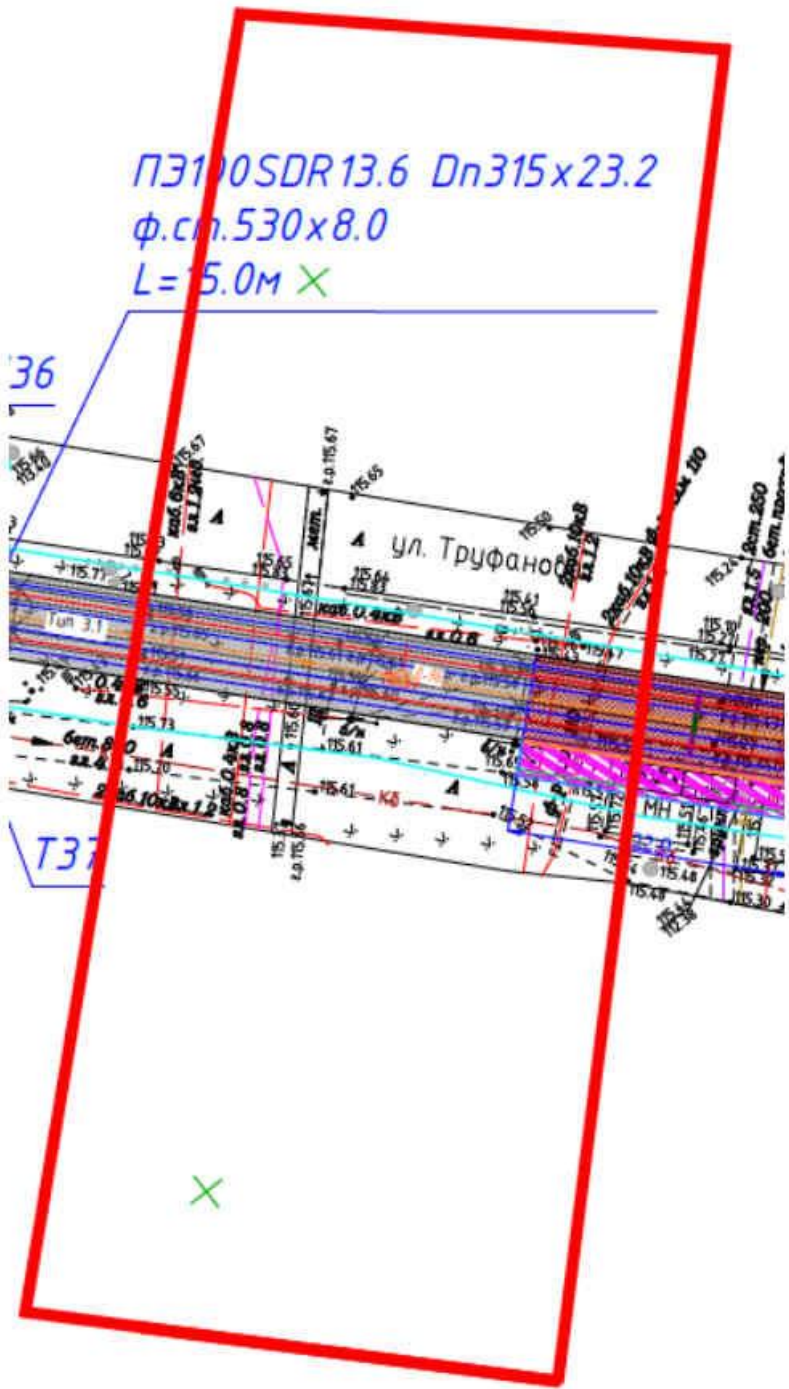


Инв. № подл.	Подп. и дата	Вза. инв. №
12/24		
Из.	Кол.уч	Лист
№ док.	Подпись	Дата

0484ГП.09-2-ИГ ДИЗ-Т

12, 13. Ул.Труфанова д.22

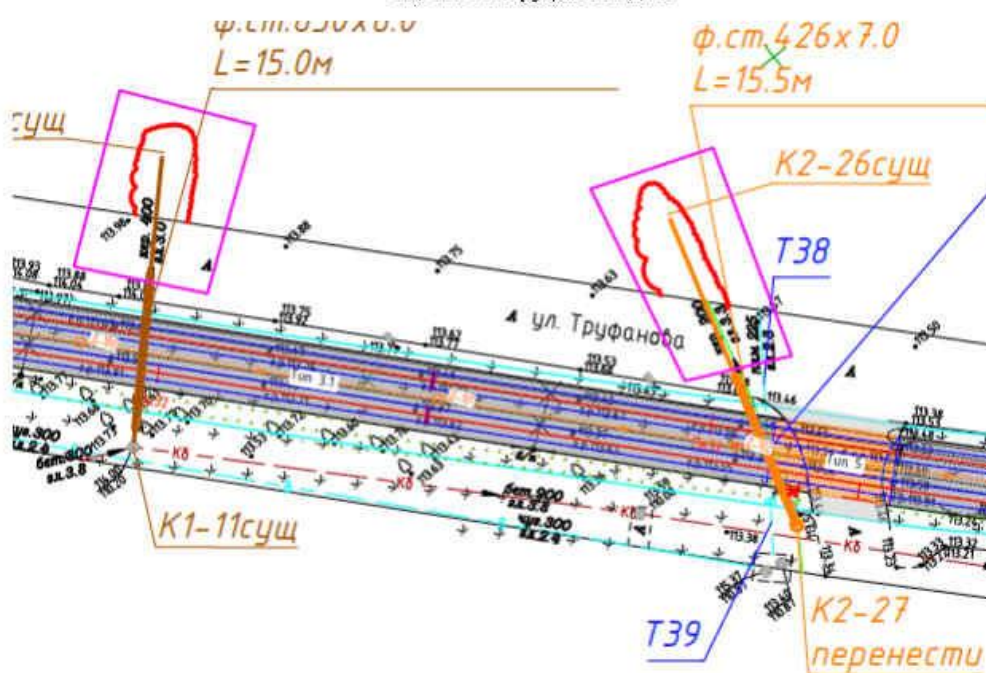


14, 15. Ул. Труфанова д.18-20

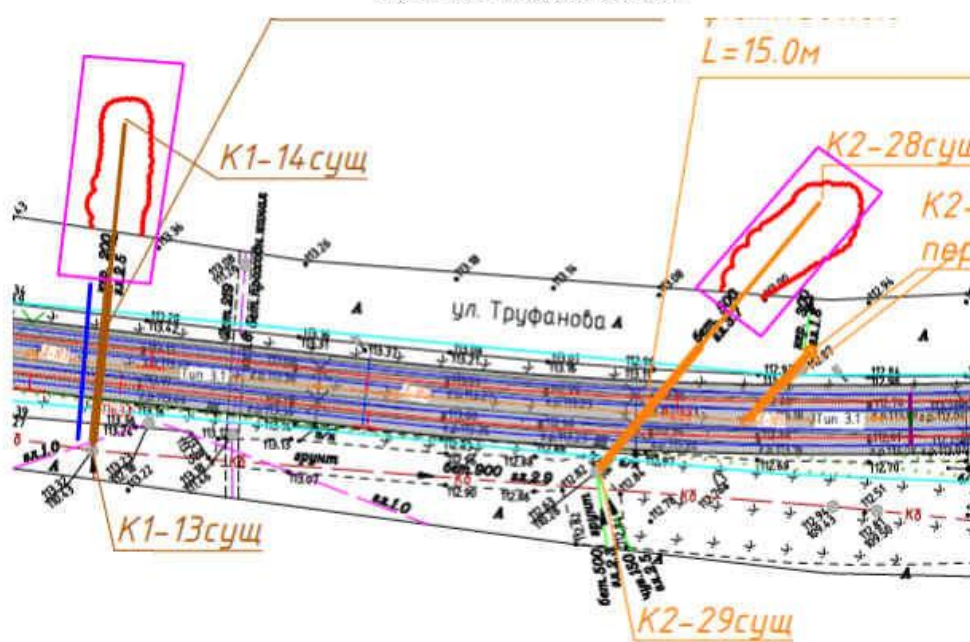


Инв. № подл.	12/24	Подп. и дата	Вза. инв. №				
Из.	Кол.уч	Лист	№ док.	Подпись	Дата	0484ГП.09-2-ИГ ДИЗ-Т	Лист
							12

16. Ул.Труфанова д.14

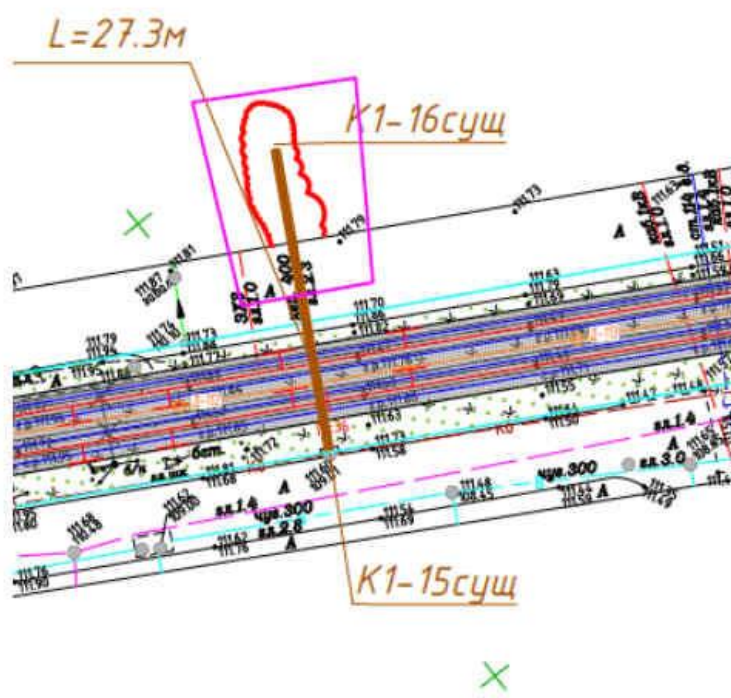


17. Ул.Труфанова д.7 (угол пересечения ул.Труфанова и просп.Дзержинского)

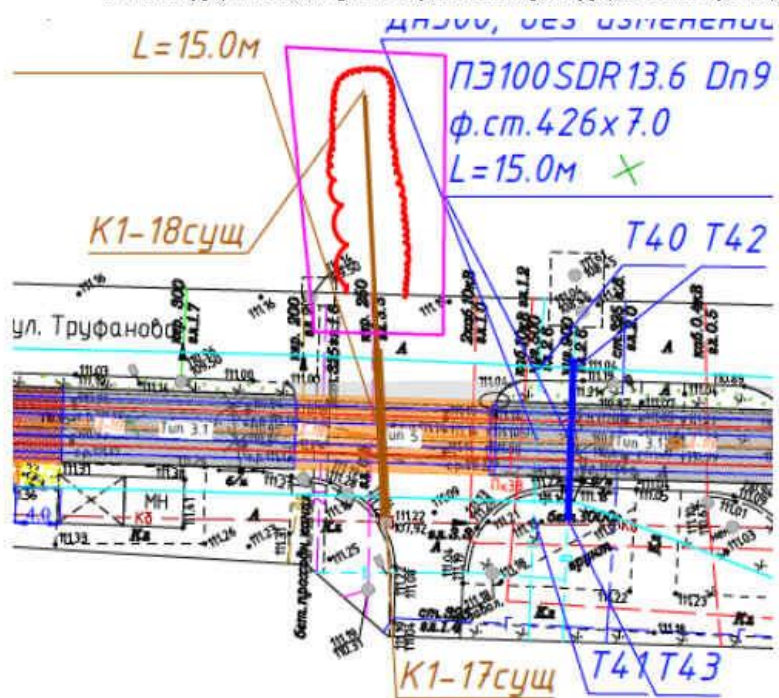


Инв. № подл. 12/24	Подп. и дата	Вза . инв. №						0484ГП.09-2-ИГ ДИЗ-Т		Лист
			Из .	Кол.уч	Лист	№ док.	Подпись	Дата	13	

18. Ул. Труфанова д.4 (школа №27)

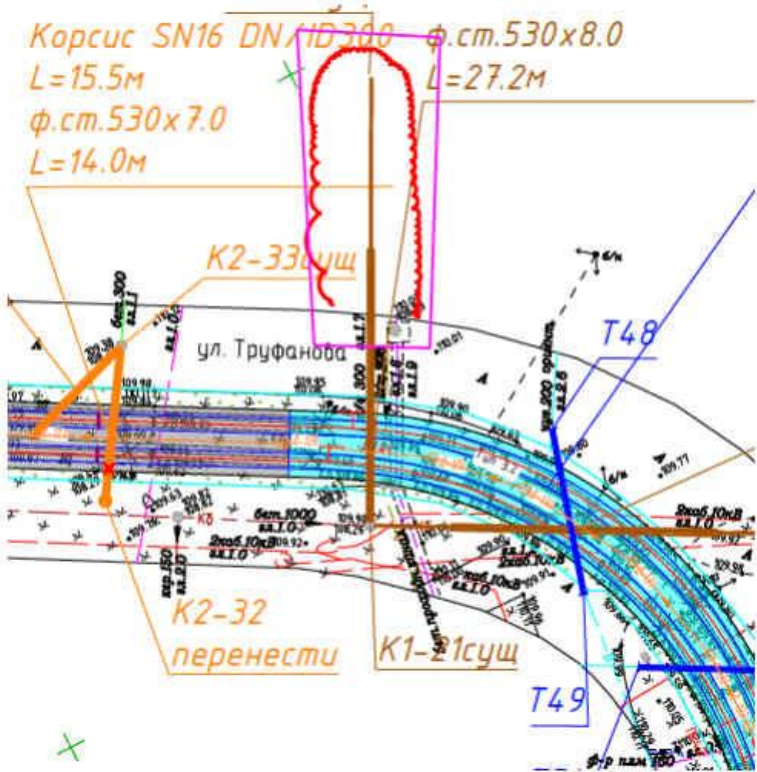


19. Ул.Труфанова (у остановки автобуса Невский рынок)

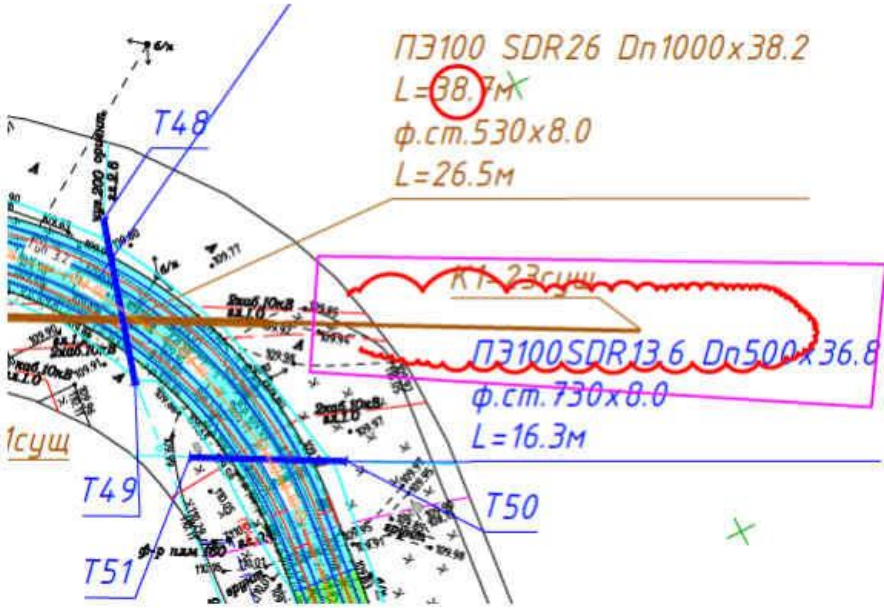


Инв. № подл.	12/24	Подп. и дата	Вза . инв. №												
<table><tr><td></td><td></td><td></td><td></td><td></td><td></td></tr><tr><td>Из .</td><td>Кол.уч</td><td>Лист</td><td>№ док.</td><td>Подпись</td><td>Дата</td></tr></table>								Из .	Кол.уч	Лист	№ док.	Подпись	Дата		
Из .	Кол.уч	Лист	№ док.	Подпись	Дата										
0484ГП.09-2-ИГ ДИЗ-Т		Лист 14													

20. Ул. Елены Колесовой д.70

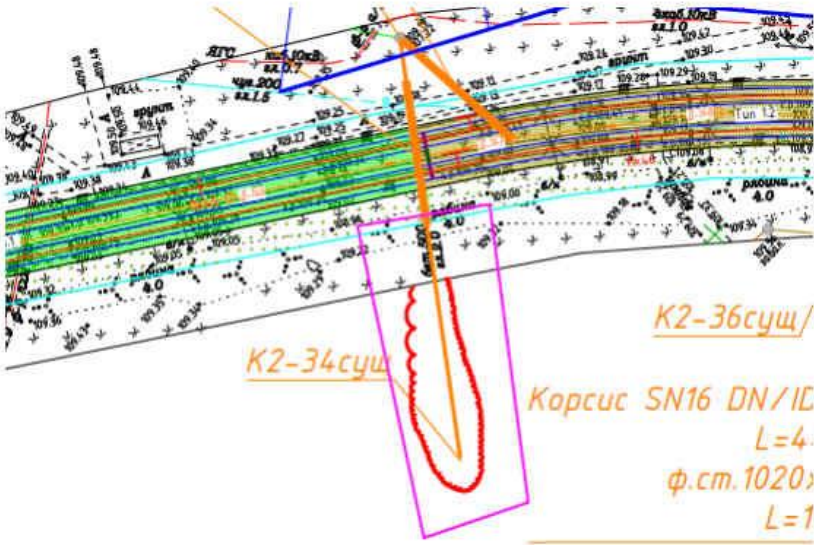

21, 22. Ул. Елены Колесовой д.70. Ул Елены Колесовой д.68

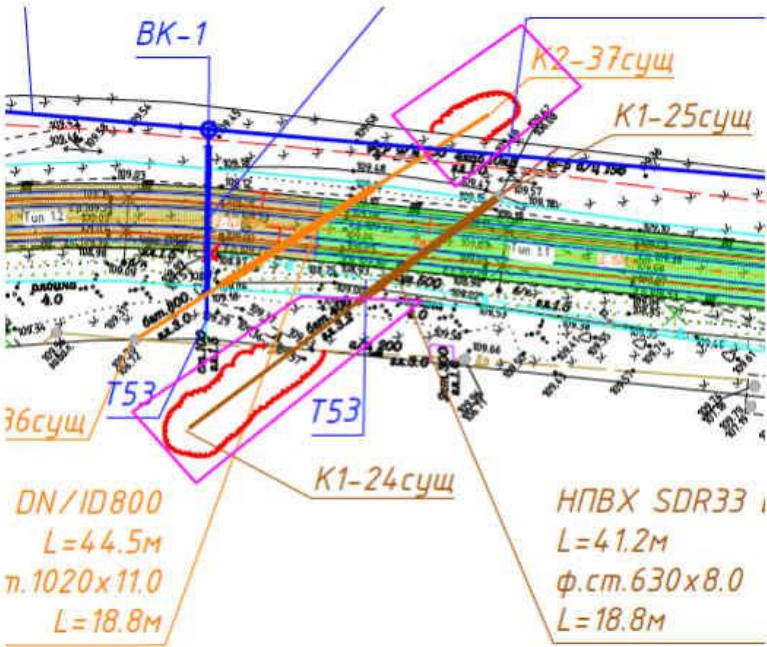

Инв. № подл.	Подп. и дата	Вза. инв. №
12/24		
Из .	Кол.уч	Лист
№ док.	Подпись	Дата

0484ГП.09-2-ИГ ДИЗ-Т



АССОЦИАЦИЯ САМОРЕГУЛИРУЕМЫХ ОРГАНИЗАЦИЙ ОБЩЕРОССИЙСКАЯ НЕГОСУДАРСТВЕННАЯ НЕКОММЕРЧЕСКАЯ ОРГАНИЗАЦИЯ – ОБЩЕРОССИЙСКОЕ МЕЖОТРАСЛЕВОЕ ОБЪЕДИНЕНИЕ РАБОТОДАТЕЛЕЙ «НАЦИОНАЛЬНОЕ ОБЪЕДИНЕНИЕ САМОРЕГУЛИРУЕМЫХ ОРГАНИЗАЦИЙ, ОСНОВАННЫХ НА ЧЛЕНСТВЕ ЛИЦ, ВЫПОЛНЯЮЩИХ ИНЖЕНЕРНЫЕ ИЗЫСКАНИЯ, И САМОРЕГУЛИРУЕМЫХ ОРГАНИЗАЦИЙ, ОСНОВАННЫХ НА ЧЛЕНСТВЕ ЛИЦ, ОСУЩЕСТВЛЯЮЩИХ ПОДГОТОВКУ ПРОЕКТИРОВАТЕЛЬНЫХ ДОКУМЕНТАЦИЙ»

7606005722-20240311-0924

регистрационный номер выписки)

11.03.2024

Дата формирования выписки

ВЫПСКА

из единого реестра сведений о членах саморегулируемых организаций в области инженерных изысканий и в области архитектурно-строительного проектирования и их обязательствах

Настоящая выписка содержит сведения о юридическом лице (индивидуальном предпринимателе), выполняющем инженерные изыскания:

Общество с ограниченной ответственностью инженерная фирма "Интергео"

(полное наименование юридического лица/ФИО индивидуального предпринимателя)

1027600846503

(основной государственный регистрационный номер)

1. Сведения о члене саморегулируемой организации:		
1.1	Идентификационный номер налогоплательщика	7606005722
1.2	Полное наименование юридического лица (полностью или частично индивидуализированного предпринимателя)	Общество с ограниченной ответственностью инженерная фирма "Интергео"
1.3	Сокращенное наименование юридического лица	ООО ИФ "Интергео"
1.4	Адрес юридического лица Место фактического осуществления деятельности (для индивидуального предпринимателя)	150007, Россия, Ярославская область, р-н. Ярославский, г. Ярославль, ул. Уроцкая, д. 35
1.5	Является членом саморегулируемой организации	Ассоциация саморегулируемая организация «Центральное объединение организаций по инженерным изысканиям для строительства «Центризыскания» (СРО И-003-14092009)
1.6	Регистрационный номер члена саморегулируемой организации	И-003-007606005722-0047
1.7	Дата вступления в силу решения о приеме в члены саморегулируемой организации	09.09.2009
1.8	Дата и номер решения об исключении из членов саморегулируемой организации, основания исключения	
2. Сведения о наличии у члена саморегулируемой организации права выполнять инженерные изыскания:		
2.1 в отношении объектов капитального строительства (кроме особо опасных, технически сложных и уникальных объектов, объектов использования атомной энергии) (дата возникновения/изменения права)	2.2 в отношении особо опасных, технически сложных и уникальных объектов капитального строительства (кроме объектов использования атомной энергии) (дата возникновения/изменения права)	2.3 в отношении объектов использования атомной энергии (дата возникновения/изменения права)
Да, 09.09.2009	Да, 09.09.2009	Нет



10

Согласовано

Вза . Инв. №

Подп. И дата

Инв. № подл.

12/24

1.5	Является членом саморегулируемой организации	Ассоциация саморегулируемая организация «Центральное объединение организаций по инженерным изысканиям для строительства «Центризыскания» (СРО-И-003-14092009)
1.6	Регистрационный номер члена саморегулируемой организации	И-003-007606005722-0047
1.7	Дата вступления в силу решения о приеме в члены саморегулируемой организации	09.09.2009
1.8	Дата и номер решения об исключении из членов саморегулируемой организации, основания исключения	
2. Сведения о наличии у члена саморегулируемой организации права выполнять инженерные изыскания:		
2.1 в отношении объектов капитального строительства (кроме особо опасных, технически сложных и уникальных объектов, объектов использования атомной энергии)	2.2 в отношении особо опасных, технически сложных и уникальных объектов капитального строительства (кроме объектов использования атомной энергии)	2.3 в отношении объектов использования атомной энергии
(дата возникновения/изменения права)	(дата возникновения/изменения права)	(дата возникновения/изменения права)
Да. 09.09.2009	Да. 09.09.2009	Нет

1



	0484ГП.09-2-ИГДИЗ-Т								
Из .	Кол.уч	Лист	№ док.	Подпись	Дата	Выпуска из реестра членов саморегулируемой организации № 7606005722-20240311-0924 от 11.03.2024 г.	Стадия	Лист	Листов
Разраб.		Васильев С.В.		<i>Васильев</i>	11.03..24		И	1	2
							ООО ИФ «Инпрегео»		

3. Компенсационный фонд возмещения вреда		
3.1	Уровень ответственности члена саморегулируемой организации по обязательствам по договору подряда на выполнение инженерных изысканий, в соответствии с которым указанным членом внесен взнос в компенсационный фонд возмещения вреда	Первый уровень ответственности (не превышает двадцать пять миллионов рублей)
3.2	Сведения о приостановлении права выполнять инженерные изыскания объектов капитального строительства	
4. Компенсационный фонд обеспечения договорных обязательств		
4.1	Дата, с которой член саморегулируемой организации имеет право выполнять инженерные изыскания по договорам подряда, заключаемым с использованием конкурентных способов заключения договоров, в соответствии с которым указанным членом внесен взнос в компенсационный фонд обеспечения договорных обязательств	01.07.2017
4.2	Уровень ответственности члена саморегулируемой организации по обязательствам по договорам подряда на выполнение инженерных изысканий, заключаемым с использованием конкурентных способов заключения договоров, в соответствии с которым указанным членом внесен взнос в компенсационный фонд обеспечения договорных обязательств	Первый уровень ответственности (не превышает двадцать пять миллионов рублей)
4.3	Дата уплаты дополнительного взноса	Нет
4.4	Сведения о приостановлении права выполнять инженерные изыскания по договорам подряда, заключаемым с использованием конкурентных способов заключения договоров	
5. Фактический совокупный размер обязательств		
5.1	Фактический совокупный размер обязательств по договорам подряда на выполнение инженерных изысканий, заключаемым с использованием конкурентных способов заключения договоров на дату выдачи выписки	0.00 руб.

Руководитель аппарата



А.О. Кожуховский



Инв. № подл.	12/24
Подп. и дата	
Вза. инв. №	

Изд.	Кол.уч.	Лист	№ док.	Подпись	Дата

0484ГП.09-2-ИГ ДИЗ-Т

Приложение В

Заявление № З-4680-III от « 12 » 02 2024 г.
на производство инженерно – геодезических изысканий.

Выдано: ООО ИФ «Интергео»

Почтовый адрес заявителя: 150007, г. Ярославль, ул. Урочская, д. 35, тел. 24-28-48

Лицензия, свидетельство СРО: 76-00007Ф от 14.06.2016г. (геодезич. и картогр. деят-ть),

№ 0425.04-2009-7606005722-И-003 от 13 ноября 2012 г.

Назначение работ *досъемка для строительства трамвайных путей и контактной сети*

Местоположение участка работ: Ярославская область, г. Ярославль, ул. Елены Колесовой д.70 ул. Елены Колесовой д. 68 (21,22) 2Р

Сроки исполнения работ 20.12.2023 г. - 13.04.2024 г.г.

Работы финансируются: заказчиком

Заказчик: ООО «ЛРТ-ГРУП»

Договор № 41-1/2023 от 15.12.2023г.

К производству заявлены и разрешены следующие работы:

№ п.п.	Наименование видов топографо-геодезических работ.	Ед. изм.	Объем работ	Масштаб, система координат и высот
1	Инженерно-геодезические работы Топографическая съемка м-ба 1:500 сеч. рельефа 0.5 м	га	0,039	Масштаб 1:500 Система координат: местная г. Ярославля Система высот: Балтийская, 1977г.

Организация, производящая работы обязывается:

1. Производить инженерно-геодезические изыскания в соответствии с требованиями действующих нормативных документов в области геодезии и картографии (технических инструкций, СП 47.13330.2016 СНиП 11-02-96 «Инженерные изыскания для строительства», СП 11-104-97 «Инженерно-геодезические изыскания для строительства»).

2. Соблюдать требования постановления Правительства РФ от 21 августа 2019 г. №1080 «Об охранных зонах пунктов государственной сети, государственной нивелирной сети, государственной гравиметрической сети».

По окончании работ представить сведения по обследованию геодезических пунктов в соответствии с действующим законодательством.

3. По окончании инженерно-геодезических изысканий представить отчет в Департамент градостроительства мэрии г. Ярославля для размещения в ГИСОГД Ярославской области:

- графические материалы изысканий в электронном виде (формат DXF 2000; версия AutoCAD; растровые материалы в формате PCX текстовые материалы в формате PDF) в срок не более чем один месяц со дня выполнения изысканий (ст.57 п.2 ГрК) .

4. Уведомить Департамент градостроительства мэрии г. Ярославля об изменениях в объемах работ, установленных данным регистрационным заявлением.

5. По прибытии в район зарегистрировать производственное подразделение в органах местной администрации, предъявляя при этом данное регистрационное заявление на производство инженерно-геодезических изысканий.

6. Обеспечить требования законодательства по защите информации ограниченного доступа.

Директор ООО ИФ «Интергео»:

М.П.



/Соловьев В.В./
ФИО

ФИО

Согласовано

Вза. Инв. №

Подп. И дама

Инв. № подл.

12/24

0484ГП.09-2-ИГДИЗ-Т

Заявления
на производство работ


12

ООО ИФ «Интергео»

Заявление № 3-7691-ИИ от «12» 02 2024 г.
на производство инженерно – геодезических изысканий.

Выдано: ООО ИФ «Интергео»

Почтовый адрес заявителя: 150007, г. Ярославль, ул. Урочская, д. 35, тел. 24-28-48

Лицензия, свидетельство СРО: 76-00007Ф от 14.06.2016г. (геодезич. и картогр. деят-ть), № 0425.04-2009-7606005722-И-003 от 13 ноября 2012 г.

Назначение работ досъемка для строительства трамвайных путей и контактной сети

Местоположение участка работ: Ярославская область, г. Ярославль, ул. Труфанова

(у остановки автобуса Невский рынок) (19), 18 (2 участка) ул. Труфанова,

Сроки исполнения работ 20.12.2023 г. - 13.04.2024 г.г.

Работы финансируются: заказчиком

Заказчик: ООО «ЛРТ-ГРУП»

Договор № 41-1/2023 от 15.12.2023г.

К производству заявлены и разрешены следующие работы:

№ п.п.	Наименование видов топографо-геодезических работ.	Ед. изм.	Объем работ	Масштаб, система координат и высот
1	Инженерно-геодезические работы Топографическая съемка м-ба 1:500 сеч. рельефа 0,5 м	га	0,073	Масштаб 1:500 Система координат: местная г. Ярославля Система высот: Балтийская, 1977г.

Организация, производящая работы обязывается:

1. Производить инженерно-геодезические изыскания в соответствии с требованиями действующих нормативных документов в области геодезии и картографии (технических инструкций, СП 47.13330.2016 СНИП 11-02-96 «Инженерные изыскания для строительства», СП 11-104-97 «Инженерно-геодезические изыскания для строительства»).

2. Соблюдать требования постановления Правительства РФ от 21 августа 2019 г. №1080 «Об охранных зонах пунктов государственной сети, государственной нивелирной сети, государственной гравиметрической сети».

По окончании работ представить сведения по обследованию геодезических пунктов в соответствии с действующим законодательством.

3. По окончании инженерно-геодезических изысканий представить отчет в Департамент градостроительства мэрии г. Ярославля для размещения в ГИСОГД Ярославской области:

- графические материалы изысканий в электронном виде (формат DXF 2000; версия AutoCAD: растровые материалы в формате PCX текстовые материалы в формате PDF) в срок не более чем один месяц со дня выполнения изысканий (ст57 п.2 ГрК) .

4. Уведомить Департамент градостроительства мэрии г. Ярославля об изменениях в объемах работ, установленных данным регистрационным заявлением.

5. По прибытии в район зарегистрировать производственное подразделение в органах местной администрации, предъявляя при этом данное регистрационное заявление на производство инженерно-геодезических изысканий.

6. Обеспечить требования законодательства по защите информации ограниченного доступа.

Директор ООО ИФ «Интергео»:

М.П.



/Соловьев В.В./
ФИО

Инв. № подл. 12/24	Подп. и дата	Вза. инв. №							Лист 2
Из	Кол.уч	Лист	№ док.	Подпись	Дата	0484ГП.09-2-ИГ ДИЗ-Т			

Заявление № 3-7682-III от « 12 » 02 2024 г.
на производство инженерно – геодезических изысканий.

Выдано: ООО ИФ «Интергео»

Почтовый адрес заявителя: 150007, г. Ярославль, ул. Урочская, д. 35, тел. 24-28-48

Лицензия, свидетельство СРО: 76-00007Ф от 14.06.2016г. (геодезич. и картогр. деят-ть),
№ 0425.04-2009-7606005722-И-003 от 13 ноября 2012 г.

Назначение работ досъемка для строительства трамвайных путей и контактной сети

Местоположение участка работ: Ярославская область, г. Ярославль, ул. Труфанова д.7
(угол пересечения ул. Труфанова и просп. Дзержинского)(17)

Сроки исполнения работ 20.12.2023 г. - 13.04.2024 г.г.

Работы финансируются: заказчиком

Заказчик: ООО «ЛРТ-ГРУП» Договор № 41-1/2023 от 15.12.2023г.

К производству заявлены и разрешены следующие работы:

№ п.п.	Наименование видов топографо-геодезических работ.	Ед. изм.	Объем работ	Масштаб, система координат и высот
1	Инженерно-геодезические работы Топографическая съемка м-ба 1:500 сеч. рельефа 0,5 м	га	0,034	Масштаб 1:500 Система координат: местная г. Ярославля Система высот: Балтийская, 1977г.

Организация, производящая работы обязывается:

1. Производить инженерно-геодезические изыскания в соответствии с требованиями действующих нормативных документов в области геодезии и картографии (технических инструкций, СП 47.13330.2016 СНИП 11-02-96 «Инженерные изыскания для строительства», СП 11-104-97 «Инженерно-геодезические изыскания для строительства»).

2. Соблюдать требования постановления Правительства РФ от 21 августа 2019 г. №1080 «Об охраняемых зонах пунктов государственной сети, государственной нивелирной сети, государственной гравиметрической сети».

По окончании работ представить сведения по обследованию геодезических пунктов в соответствии с действующим законодательством.

3. По окончании инженерно-геодезических изысканий представить отчет в Департамент градостроительства мэрии г. Ярославля для размещения в ГИСОГД Ярославской области:

- графические материалы изысканий в электронном виде (формат DXF 2000; версия AutoCAD: растровые материалы в формате РСХ текстовые материалы в формате PDF) в срок не более чем один месяц со дня выполнения изысканий (ст57 п.2 ГрК).

4. Уведомить Департамент градостроительства мэрии г. Ярославля об изменениях в объемах работ, установленных данным регистрационным заявлением.

5. По прибытии в район зарегистрировать производственное подразделение в органах местной администрации, предъявляя при этом данное регистрационное заявление на производство инженерно-геодезических изысканий.

6. Обеспечить требования законодательства по защите информации ограниченного доступа.

Директор ООО ИФ «Интергео»:

М.П.



/Соловьев В.В./
ФИО

Инв. № подл.	12/24	Вза. инв. №	Подп. и дата							Лист 3
				Из.	Кол.уч.	Лист	№ док.	Подпись	Дата	
0484ГП.09-2-ИГ ДИЗ-Т										

Заявление № З-7683-инс от « 12 » 02 2024 г.
на производство инженерно – геодезических изысканий.

Выдано: ООО ИФ «Интергео»
Почтовый адрес заявителя: 150007, г. Ярославль, ул. Урочская, д. 35, тел. 24-28-48
Лицензия, свидетельство СРО: 76-00007Ф от 14.06.2016г. (геодезич. и картогр. деят-ть),
№ 0425.04-2009-7606005722-И-003 от 13 ноября 2012 г.
Назначение работ досъемка для строительства трамвайных путей и контактной сети
Местоположение участка работ: Ярославская область, г. Ярославль, ул. Труфанова д.14(16)
Сроки исполнения работ 20.12.2023 г. - 13.04.2024 г.г.
Работы финансируются: заказчиком
Заказчик: ООО «ЛРТ-ГРУП» Договор № 41-1/2023 от 15.12.2023г.

К производству заявлены и разрешены следующие работы:

№ п.п.	Наименование видов топографо-геодезических работ.	Ед. изм.	Объем работ	Масштаб, система координат и высот
1	Инженерно-геодезические работы Топографическая съемка м-ба 1:500 сеч. рельефа 0,5 м	га	0,024	Масштаб 1:500 Система координат: местная г. Ярославля Система высот: Балтийская, 1977г.

Организация, производящая работы обязывается:

1. Производить инженерно-геодезические изыскания в соответствии с требованиями действующих нормативных документов в области геодезии и картографии (технических инструкций, СП 47.13330.2016 СНИП 11-02-96 «Инженерные изыскания для строительства», СП 11-104-97 «Инженерно-геодезические изыскания для строительства»).
2. Соблюдать требования постановления Правительства РФ от 21 августа 2019 г. №1080 «Об охранных зонах пунктов государственной сети, государственной нивелирной сети, государственной гравиметрической сети».
- По окончании работ представить сведения по обследованию геодезических пунктов в соответствии с действующим законодательством.
3. По окончании инженерно-геодезических изысканий представить отчет в Департамент градостроительства мэрии г. Ярославля для размещения в ГИСОГД Ярославской области:
- графические материалы изысканий в электронном виде (формат DXF 2000; версия AutoCAD:растровые материалы в формате РСХ текстовые материалы в формате PDF) в срок не более чем один месяц со дня выполнения изысканий (ст57 п.2 ГрК) .
4. Уведомить Департамент градостроительства мэрии г. Ярославля об изменениях в объемах работ, установленных данным регистрационным заявлением.
5. По прибытии в район зарегистрировать производственное подразделение в органах местной администрации, предъявляя при этом данное регистрационное заявление на производство инженерно-геодезических изысканий.
6. Обеспечить требования законодательства по защите информации ограниченного доступа.

Директор ООО ИФ «Интергео»:

М.П.  /Соловьев В.В./
ФИО

Инв. № подл. 12/24	Вза. инв. №	Подп. и дата							0484ГП.09-2-ИГ ДИЗ-Т	Лист 4
			Из .	Кол.уч	Лист	№ док.	Подпись	Дата		

Заявление № З-7684-ИЧ от « 12 » 12 2024 г.
на производство инженерно – геодезических изысканий.

Выдано: ООО ИФ «Интергео»
Почтовый адрес заявителя: 150007, г. Ярославль, ул. Урочская, д. 35, тел. 24-28-48
Лицензия, свидетельство СРО: 76-00007Ф от 14.06.2016г. (геодезич. и картогр. деят-ть),
№ 0425.04-2009-7606005722-И-003 от 13 ноября 2012 г.
Назначение работ досъемка для строительства трамвайных путей и контактной сети
Местоположение участка работ: Ярославская область, г. Ярославль, ул. Труфанова
д.18-20 (14.15), 12,13), ул. Труфанова, д.22
Сроки исполнения работ 20.12.2023 г. - 13.04.2024 г.г.
Работы финансируются: заказчиком
Заказчик: ООО «ЛРТ-ГРУП» Договор № 41-1/2023 от 15.12.2023г.

К производству заявлены и разрешены следующие работы:

№ п.п.	Наименование видов топографо-геодезических работ.	Ед. изм.	Объем работ	Масштаб, система координат и высот
1	Инженерно-геодезические работы Топографическая съемка м-ба 1:500 сеч. рельефа 0,5 м	га	0,034	Масштаб 1:500 Система координат: местная г. Ярославля Система высот: Балтийская, 1977г.

Организация, производящая работы обязывается:

1. Производить инженерно-геодезические изыскания в соответствии с требованиями действующих нормативных документов в области геодезии и картографии (технических инструкций, СП 47.13330.2016 СНиП 11-02-96 «Инженерные изыскания для строительства», СП 11-104-97 «Инженерно-геодезические изыскания для строительства»).
2. Соблюдать требования постановления Правительства РФ от 21 августа 2019 г. №1080 «Об охранных зонах пунктов государственной сети, государственной нивелирной сети, государственной гравиметрической сети».
- По окончании работ представить сведения по обследованию геодезических пунктов в соответствии с действующим законодательством.
3. По окончании инженерно-геодезических изысканий представить отчет в Департамент градостроительства мэрии г. Ярославля для размещения в ГИСОГД Ярославской области:
- графические материалы изысканий в электронном виде (формат DXF 2000; версия AutoCAD:растровые материалы в формате РСХ текстовые материалы в формате PDF) в срок не более чем один месяц со дня выполнения изысканий (ст57 п.2 ГрК) .
4. Уведомить Департамент градостроительства мэрии г. Ярославля об изменениях в объемах работ, установленных данным регистрационным заявлением.
5. По прибытии в район зарегистрировать производственное подразделение в органах местной администрации, предъявляя при этом данное регистрационное заявление на производство инженерно-геодезических изысканий.
6. Обеспечить требования законодательства по защите информации ограниченного доступа.

Директор ООО ИФ «Интергео»:

М.П.  /Соловьев В.В./
ФИО

Инв. № подл. 12/24	Подп. и дата	Вза. инв. №							Лист 5
			Из .	Кол.уч	Лист	№ док.	Подпись	Дата	

0484ГП.09-2-ИГ ДИЗ-Т

Заявление № З-7685-III от « 12 » 02 2024 г.
на производство инженерно – геодезических изысканий.

Выдано: ООО ИФ «Интергео»

Почтовый адрес заявителя: 150007, г. Ярославль, ул. Урочская, д. 35, тел. 24-28-48

Лицензия, свидетельство СРО: 76-00007Ф от 14.06.2016г. (геодезич. и картогр. деят-ть).

№ 0425.04-2009-7606005722-И-003 от 13 ноября 2012 г.

Назначение работ досъемка для строительства трамвайных путей и контактной сети

Местоположение участка работ: Ярославская область, г. Ярославль, пересечение с ж.д. путями на ул. Труфанова (11)

Сроки исполнения работ 20.12.2023 г. - 13.04.2024 г.г.

Работы финансируются: заказчиком

Заказчик: ООО «ЛРТ-ГРУП»

Договор № 41-1/2023 от 15.12.2023г.

К производству заявлены и разрешены следующие работы:

№ п.п.	Наименование видов топографо-геодезических работ.	Ед. изм.	Объем работ	Масштаб, система координат и высот
1	Инженерно-геодезические работы Топографическая съемка м-ба 1:500 сеч. рельефа 0,5 м	га	0,2	Масштаб 1:500 Система координат: местная г. Ярославля Система высот: Балтийская, 1977г.

Организация, производящая работы обязывается:

1. Производить инженерно-геодезические изыскания в соответствии с требованиями действующих нормативных документов в области геодезии и картографии (технических инструкций, СП 47.13330.2016 СНиП 11-02-96 «Инженерные изыскания для строительства», СП 11-104-97 «Инженерно-геодезические изыскания для строительства»).

2. Соблюдать требования постановления Правительства РФ от 21 августа 2019 г. №1080 «Об охраняемых зонах пунктов государственной сети, государственной нивелирной сети, государственной гравиметрической сети».

По окончании работ представить сведения по обследованию геодезических пунктов в соответствии с действующим законодательством.

3. По окончании инженерно-геодезических изысканий представить отчет в Департамент градостроительства мэрии г. Ярославля для размещения в ГИСОГД Ярославской области:

- графические материалы изысканий в электронном виде (формат DXF 2000; версия AutoCAD: растровые материалы в формате РСХ текстовые материалы в формате PDF) в срок не более чем один месяц со дня выполнения изысканий (ст57 п.2 ГрК).

4. Уведомить Департамент градостроительства мэрии г. Ярославля об изменениях в объемах работ, установленных данным регистрационным заявлением.

5. По прибытии в район зарегистрировать производственное подразделение в органах местной администрации, предъявляя при этом данное регистрационное заявление на производство инженерно-геодезических изысканий.

6. Обеспечить требования законодательства по защите информации ограниченного доступа.

Директор ООО ИФ «Интергео»:

М.П.  /Соловьев В.В./
ФИО

Инв. № подл.	12/24	Вза. инв. №	Подп. и дата							Лист
Из.	Кол.уч.	Лист	№ док.	Подпись	Дата					6

0484ГП.09-2-ИГ ДИЗ-Т

Заявление № 3-7888-III от « 12 » 02 2024 г.
на производство инженерно – геодезических изысканий.

Выдано: ООО ИФ «Интергео»

Почтовый адрес заявителя: 150007, г. Ярославль, ул. Урочская, д. 35, тел. 24-28-48

Лицензия, свидетельство СРО: 76-00007Ф от 14.06.2016г. (геодезич. и картогр. деят-ть), № 0425.04-2009-7606005722-И-003 от 13 ноября 2012 г.

Назначение работ досъемка для строительства трамвайных путей и контактной сети

Местоположение участка работ: Ярославская область, г. Ярославль, пересечение ул. Труфанова с ул. Панина (9,10)

Сроки исполнения работ 20.12.2023 г. - 13.04.2024 г.г.

Работы финансируются: заказчиком

Заказчик: ООО «ЛРТ-ГРУП»

Договор № 41-1/2023 от 15.12.2023г.

К производству заявлены и разрешены следующие работы:

№ п.п.	Наименование видов топографо-геодезических работ.	Ед. изм.	Объем работ	Масштаб, система координат и высот
1	Инженерно-геодезические работы Топографическая съемка м-ба 1:500 сеч. рельефа 0,5 м	га	0,046	Масштаб 1:500 Система координат: местная г. Ярославля Система высот: Балтийская, 1977г.

Организация, производящая работы обязывается:

1. Производить инженерно-геодезические изыскания в соответствии с требованиями действующих нормативных документов в области геодезии и картографии (технических инструкций, СП 47.13330.2016 СНиП 11-02-96 «Инженерные изыскания для строительства», СП 11-104-97 «Инженерно-геодезические изыскания для строительства»).
2. Соблюдать требования постановления Правительства РФ от 21 августа 2019 г. №1080 «Об охранных зонах пунктов государственной сети, государственной нивелирной сети, государственной гравиметрической сети».
- По окончании работ представить сведения по обследованию геодезических пунктов в соответствии с действующим законодательством.
3. По окончании инженерно-геодезических изысканий представить отчет в Департамент градостроительства мэрии г. Ярославля для размещения в ГИСОГД Ярославской области:
 - графические материалы изысканий в электронном виде (формат DXF 2000; версия AutoCAD: растровые материалы в формате PCX текстовые материалы в формате PDF) в срок не более чем один месяц со дня выполнения изысканий (ст57 п.2 ГрК).
4. Уведомить Департамент градостроительства мэрии г. Ярославля об изменениях в объемах работ, установленных данным регистрационным заявлением.
5. По прибытии в район зарегистрировать производственное подразделение в органах местной администрации, предъявляя при этом данное регистрационное заявление на производство инженерно-геодезических изысканий.
6. Обеспечить требования законодательства по защите информации ограниченного доступа.

Директор ООО ИФ «Интергео»:

М.П.  /Соловьев В.В./
ФИО

Инв. № подл. 12/24	Вза. инв. №	Подп. и дата							Лист 7
			Из.	Кол.уч	Лист	№ док.	Подпись	Дата	

0484ГП.09-2-ИГ ДИЗ-Т

Заявление № 3-7684-III от «12» 12 2024 г.
на производство инженерно – геодезических изысканий.

Выдано: ООО ИФ «Интергео»
Почтовый адрес заявителя: 150007, г. Ярославль, ул. Урочская, д. 35, тел. 24-28-48
Лицензия, свидетельство СРО: 76-00007Ф от 14.06.2016г. (геодезич. и картогр. деят-ть), № 0425.04-2009-7606005722-И-003 от 13 ноября 2012 г.
Назначение работ досъемка для строительства трамвайных путей и контактной сети
Местоположение участка работ: Ярославская область, г. Ярославль, ул. Труфанова д.28 а (8)
Сроки исполнения работ 20.12.2023 г. - 13.04.2024 г.г.
Работы финансируются: заказчиком
Заказчик: ООО «ЛРТ-ГРУП» Договор № 41-1/2023 от 15.12.2023г.

К производству заявлены и разрешены следующие работы:

№ п.п.	Наименование видов топографо-геодезических работ.	Ед. изм.	Объем работ	Масштаб, система координат и высот
1	Инженерно-геодезические работы Топографическая съемка м-ба 1:500 сеч. рельефа 0,5 м	га	0,023	Масштаб 1:500 Система координат: местная г. Ярославля Система высот: Балтийская, 1977г.

Организация, производящая работы обязывается:

1. Производить инженерно-геодезические изыскания в соответствии с требованиями действующих нормативных документов в области геодезии и картографии (технических инструкций, СП 47.13330.2016 СНиП 11-02-96 «Инженерные изыскания для строительства», СП 11-104-97 «Инженерно-геодезические изыскания для строительства»).
2. Соблюдать требования постановления Правительства РФ от 21 августа 2019 г. №1080 «Об охранных зонах пунктов государственной сети, государственной нивелирной сети, государственной гравиметрической сети».
- По окончании работ представить сведения по обследованию геодезических пунктов в соответствии с действующим законодательством.
3. По окончании инженерно-геодезических изысканий представить отчет в Департамент градостроительства мэрии г. Ярославля для размещения в ГИСОГД Ярославской области:
- графические материалы изысканий в электронном виде (формат DXF 2000; версия AutoCAD:растровые материалы в формате РСХ текстовые материалы в формате PDF) в срок не более чем один месяц со дня выполнения изысканий (ст57 п.2 ГрК) .
4. Уведомить Департамент градостроительства мэрии г. Ярославля об изменениях в объемах работ, установленных данным регистрационным заявлением.
5. По прибытии в район зарегистрировать производственное подразделение в органах местной администрации, предъявляя при этом данное регистрационное заявление на производство инженерно-геодезических изысканий.
6. Обеспечить требования законодательства по защите информации ограниченного доступа.

Директор ООО ИФ «Интергео»:

М.П. /Соловьев В.В./
ФИО



Инв. № подл. 12/24	Подп. и дата	Вза. инв. №							0484ГП.09-2-ИГ ДИЗ-Т	Лист 8
			Из .	Кол.уч	Лист	№ док.	Подпись	Дата		

Заявление № 3-7688-III от « 12 » 02 2024 г.
на производство инженерно – геодезических изысканий.

Выдано: ООО ИФ «Интергео»

Почтовый адрес заявителя: 150007, г. Ярославль, ул. Урочская, д. 35, тел. 24-28-48

Лицензия, свидетельство СРО: 76-00007Ф от 14.06.2016г. (геодезич. и картогр. деят-ть), № 0425.04-2009-7606005722-И-003 от 13 ноября 2012 г.

Назначение работ досъемка для строительства трамвайных путей и контактной сети

Местоположение участка работ: Ярославская область, г. Ярославль, ул. Труфанова д.32а(7)

Сроки исполнения работ 20.12.2023 г. - 13.04.2024 г.г.

Работы финансируются: заказчиком

Заказчик: ООО «ЛРТ-ГРУП»

Договор № 41-1/2023 от 15.12.2023г.

К производству заявлены и разрешены следующие работы:

№ п.п.	Наименование видов топографо-геодезических работ.	Ед. изм.	Объем работ	Масштаб, система координат и высот
1	Инженерно-геодезические работы Топографическая съемка м-ба 1:500 сеч. рельефа 0,5 м	га	0,023	Масштаб 1:500 Система координат: местная г. Ярославля Система высот: Балтийская, 1977г.

Организация, производящая работы обязывается:

1. Производить инженерно-геодезические изыскания в соответствии с требованиями действующих нормативных документов в области геодезии и картографии (технических инструкций, СП 47.13330.2016 СНиП 11-02-96 «Инженерные изыскания для строительства», СП 11-104-97 «Инженерно-геодезические изыскания для строительства»).

2. Соблюдать требования постановления Правительства РФ от 21 августа 2019 г. №1080 «Об охранных зонах пунктов государственной сети, государственной нивелирной сети, государственной гравиметрической сети».

По окончании работ представить сведения по обследованию геодезических пунктов в соответствии с действующим законодательством.

3. По окончании инженерно-геодезических изысканий представить отчет в Департамент градостроительства мэрии г. Ярославля для размещения в ГИСОГД Ярославской области:

- графические материалы изысканий в электронном виде (формат DXF 2000; версия AutoCAD; растровые материалы в формате РСХ текстовые материалы в формате PDF) в срок не более чем один месяц со дня выполнения изысканий (ст57 п.2 ГрК) .

4. Уведомить Департамент градостроительства мэрии г. Ярославля об изменениях в объемах работ, установленных данным регистрационным заявлением.

5. По прибытии в район зарегистрировать производственное подразделение в органах местной администрации, предъявляя при этом данное регистрационное заявление на производство инженерно-геодезических изысканий.

6. Обеспечить требования законодательства по защите информации ограниченного доступа.

Директор ООО ИФ «Интергео»:

М.П.



/Соловьев В.В./

ФИО

Инв. № подл.	12/24	Вза . инв. №	Подп. и дата							Лист
Из .	Кол.уч	Лист	№ док.	Подпись	Дата	0484ГП.09-2-ИГ ДИЗ-Т				9

Заявление № 3-7689-III от « 12 » 12 2024 г.
на производство инженерно – геодезических изысканий.

Выдано: ООО ИФ «Интергео»

Почтовый адрес заявителя: 150007, г. Ярославль, ул. Урочская, д. 35, тел. 24-28-48

Лицензия, свидетельство СРО: 76-00007Ф от 14.06.2016г. (геодезич. и картогр. деят-ть).
№ 0425.04-2009-7606005722-И-003 от 13 ноября 2012 г.

Назначение работ досъемка для строительства трамвайных путей и контактной сети

Местоположение участка работ: Ярославская область, г. Ярославль, ул. Волгоградская д.44
(5,6)

Сроки исполнения работ 20.12.2023 г. - 13.04.2024 г.г.

Работы финансируются: заказчиком

Заказчик: ООО «ЛРТ-ГРУП»

Договор № 41-1/2023 от 15.12.2023г.

К производству заявлены и разрешены следующие работы:

№ п.п.	Наименование видов топографо-геодезических работ.	Ед. изм.	Объем работ	Масштаб, система координат и высот
1	Инженерно-геодезические работы Топографическая съемка м-ба 1:500 сеч. рельефа 0,5 м	га	0,032	Масштаб 1:500 Система координат: местная г. Ярославля Система высот: Балтийская, 1977г.

Организация, производящая работы обязывается:

1. Производить инженерно-геодезические изыскания в соответствии с требованиями действующих нормативных документов в области геодезии и картографии (технических инструкций, СП 47.13330.2016 СНиП 11-02-96 «Инженерные изыскания для строительства», СП 11-104-97 «Инженерно-геодезические изыскания для строительства»).

2. Соблюдать требования постановления Правительства РФ от 21 августа 2019 г. №1080 «Об охранных зонах пунктов государственной сети, государственной нивелирной сети, государственной гравиметрической сети».

По окончании работ представить сведения по обследованию геодезических пунктов в соответствии с действующим законодательством.

3. По окончании инженерно-геодезических изысканий представить отчет в Департамент градостроительства мэрии г. Ярославля для размещения в ГИСОГД Ярославской области:

- графические материалы изысканий в электронном виде (формат DXF 2000; версия AutoCAD:растровые материалы в формате РСХ текстовые материалы в формате PDF) в срок не более чем один месяц со дня выполнения изысканий (ст57 п.2 ГрК) .

4. Уведомить Департамент градостроительства мэрии г. Ярославля об изменениях в объемах работ, установленных данным регистрационным заявлением.

5. По прибытии в район зарегистрировать производственное подразделение в органах местной администрации, предъявляя при этом данное регистрационное заявление на производство инженерно-геодезических изысканий.

6. Обеспечить требования законодательства по защите информации ограниченного доступа.

Директор ООО ИФ «Интергео»:

М.П.



/Соловьев В.В./
ФИО

Инв. № подл. 12/24	Вза. инв. №	Подп. и дата							Лист 10
			Из.	Кол.уч	Лист	№ док.	Подпись	Дата	

0484ГП.09-2-ИГ ДИЗ-Т

Заявление № 3-7690-III от « 12 » 02 2024 г.
на производство инженерно – геодезических изысканий.

Выдано: ООО ИФ «Интергео»
Почтовый адрес заявителя: 150007, г. Ярославль, ул. Урочская, д. 35, тел. 24-28-48
Лицензия, свидетельство СРО: 76-00007Ф от 14.06.2016г. (геодезич. и картогр. деят-ть), № 0425.04-2009-7606005722-И-003 от 13 ноября 2012 г.
Назначение работ досъемка для строительства трамвайных путей и контактной сети
Местоположение участка работ: Ярославская область, г. Ярославль, ул.Бабича д.15-17(3,4)
Сроки исполнения работ 20.12.2023 г. - 13.04.2024 г.г.
Работы финансируются: заказчиком
Заказчик: ООО «ЛРТ-ГРУП» Договор № 41-1/2023 от 15.12.2023г.

К производству заявлены и разрешены следующие работы:

№ п.п.	Наименование видов топографо-геодезических работ.	Ед. изм.	Объем работ	Масштаб, система координат и высот
1	Инженерно-геодезические работы Топографическая съемка м-ба 1:500 сеч. рельефа 0,5 м	га	0,032	Масштаб 1:500 Система координат: местная г. Ярославля Система высот: Балтийская, 1977г.

Организация, производящая работы обязывается:

1. Производить инженерно-геодезические изыскания в соответствии с требованиями действующих нормативных документов в области геодезии и картографии (технических инструкций, СП 47.13330.2016 СНиП 11-02-96 «Инженерные изыскания для строительства», СП 11-104-97 «Инженерно-геодезические изыскания для строительства»).
2. Соблюдать требования постановления Правительства РФ от 21 августа 2019 г. №1080 «Об охранных зонах пунктов государственной сети, государственной нивелирной сети, государственной гравиметрической сети».
- По окончании работ представить сведения по обследованию геодезических пунктов в соответствии с действующим законодательством.
3. По окончании инженерно-геодезических изысканий представить отчет в Департамент градостроительства мэрии г. Ярославля для размещения в ГИСОГД Ярославской области:
 - графические материалы изысканий в электронном виде (формат DXF 2000; версия AutoCAD; растровые материалы в формате РСХ текстовые материалы в формате PDF) в срок не более чем один месяц со дня выполнения изысканий (ст57 п.2 ГрК) .
4. Уведомить Департамент градостроительства мэрии г. Ярославля об изменениях в объемах работ, установленных данным регистрационным заявлением.
5. По прибытии в район зарегистрировать производственное подразделение в органах местной администрации, предъявляя при этом данное регистрационное заявление на производство инженерно-геодезических изысканий.
6. Обеспечить требования законодательства по защите информации ограниченного доступа.

Директор ООО ИФ «Интергео»:

 /Соловьев В.В./
ФИО

Инв. № подл. 12/24	Подп. и дата	Вза. инв. №							0484ГП.09-2-ИГ ДИЗ-Т	Лист 11
			Из .	Кол.уч	Лист	№ док.	Подпись	Дата		

Заявление № 3-7691-III от « 12 » 02 2024 г.
на производство инженерно – геодезических изысканий.

Выдано: ООО ИФ «Интергео»

Почтовый адрес заявителя: 150007, г. Ярославль, ул. Урочская, д. 35, тел. 24-28-48

Лицензия, свидетельство СРО: 76-00007Ф от 14.06.2016г. (геодезич. и картогр. деят-ть).

№ 0425.04-2009-7606005722-И-003 от 13 ноября 2012 г.

Назначение работ досъемка для строительства трамвайных путей и контактной сети

Местоположение участка работ: Ярославская область, г. Ярославль, пересечение ул. Бабича и ул. Строителей (1,2)

Сроки исполнения работ 20.12.2023 г. - 13.04.2024 г.г.

Работы финансируются: заказчиком

Заказчик: ООО «ЛРТ-ГРУП»

Договор № 41-1/2023 от 15.12.2023г.

К производству заявлены и разрешены следующие работы:

№ п.п.	Наименование видов топографо-геодезических работ.	Ед. изм.	Объем работ	Масштаб, система координат и высот
1	Инженерно-геодезические работы Топографическая съемка м-ба 1:500 сеч. рельефа 0,5 м	га	0,032	Масштаб 1:500 Система координат: местная г. Ярославля Система высот: Балтийская, 1977г.

Организация, производящая работы обязывается:

1. Производить инженерно-геодезические изыскания в соответствии с требованиями действующих нормативных документов в области геодезии и картографии (технических инструкций, СП 47.13330.2016 СНиП 11-02-96 «Инженерные изыскания для строительства», СП 11-104-97 «Инженерно-геодезические изыскания для строительства»).

2. Соблюдать требования постановления Правительства РФ от 21 августа 2019 г. №1080 «Об охранных зонах пунктов государственной сети, государственной нивелирной сети, государственной гравиметрической сети».

По окончании работ представить сведения по обследованию геодезических пунктов в соответствии с действующим законодательством.

3. По окончании инженерно-геодезических изысканий представить отчет в Департамент градостроительства мэрии г. Ярославля для размещения в ГИСОГД Ярославской области:

- графические материалы изысканий в электронном виде (формат DXF 2000; версия AutoCAD; растровые материалы в формате РСХ текстовые материалы в формате PDF) в срок не более чем один месяц со дня выполнения изысканий (ст 57 п.2 ГрК) .

4. Уведомить Департамент градостроительства мэрии г. Ярославля об изменениях в объемах работ, установленных данным регистрационным заявлением.

5. По прибытии в район зарегистрировать производственное подразделение в органах местной администрации, предъявляя при этом данное регистрационное заявление на производство инженерно-геодезических изысканий.

6. Обеспечить требования законодательства по защите информации ограниченного доступа.

Директор ООО ИФ «Интергео»:



/Соловьев В.В./
ФИО

Инв. № подл.	12/24	Вза . инв. №	Подп. и дата							Лист
Из .	Кол.уч	Лист	№ док.	Подпись	Дата				12	

0484ГП.09-2-ИГ ДИЗ-Т

Приложение Г

12.01.2024, 09:25

РСТ МЕТРОЛОГИЯ

РЕЗУЛЬТАТЫ
ПОВЕРОК СИ

Сведения о результатах поверки СИ

Регистрационный номер типа СИ	37145-08
Тип СИ	Trimble R6, Trimble R7 GNSS
Наименование типа СИ	Аппаратура геодезическая потребителей спутниковых навигационных систем ГЛОНАСС и GPS
Заводской номер СИ	4744K30936
Модификация СИ	Trimble R7 GNSS


Сведения о поверке

Наименование организации-поверителя	ОБЩЕСТВО С ОГРАНИЧЕННОЙ ОТВЕТСТВЕННОСТЬЮ "ЦЕНТР ИСПЫТАНИЙ И ПОВЕРКИ СРЕДСТВ ИЗМЕРЕНИЙ НАВГЕОТЕХ - ДИАГНОСТИКА"(ООО "ЦИПСИ НАВГЕОТЕХ - ДИАГНОСТИКА")
Условный шифр знака поверки	ГСХ
Владелец СИ	Юридическое лицо
Тип поверки	Периодическая
Дата поверки СИ	29.12.2023
Поверка действительна до	28.12.2024
Наименование документа, на основании которого выполнена поверка	МИ 2408-97
СИ пригодно	Да
Номер свидетельства	С-ГСХ/29-12-2023/305902348
Знак поверки в паспорте	Нет

<https://gis.gost.ru/fundmetrology/cm/results/1-305902348>

1/2

Согласовано		
Вза . Инв. №		
Подп. И дата		
Инв. № подл.	12/24	

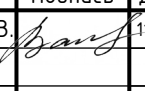						0484ГП.09-2-ИГДИЗ-Т		
Из .	Кол.уч	Лист	№ док.	Подпись	Дата	Сведения о метрологической аттестации приборов		
Разраб.		Васильев С.В.			11.03.24			
						Стадия	Лист	Листов
						И	1	4
						000 ИФ «Интергео»		

12.01.2024, 09:25

РСТ МЕТРОЛОГИЯ

Знак поверки на СИ

Нет

Средства поверки

Эталоны единицы величины

3.2.GSX.0007.2017; Эталон единицы длины 1 разряда в диапазоне значений от 1,5 до 3000 м

Средства измерений, применяемые в качестве эталона

81552.21.3P.00327824; 81552-21; Полигон пространственный эталонный; "Нижегородский"; Нет модификации; ГС0001.2019; 2019; 3P; Эталон 3-го разряда; Государственная поверочная схема для координатно-временных средств измерений. Приказ 2831 от 29.12.2018 г.

Средства измерений, применяемые при поверке

75296-19; Рулетки измерительные металлические; 57

71394-18; Измерители влажности и температуры; 68993

Доп. сведения

Поверка в сокращенном объеме

Нет

Заккрыть

Федеральное агентство по техническому регулированию и метрологии
e-mail: fgis2@rst.gov.ru

https://fgis.gost.ru/fundmetrology/cm/results/1-305902348

2/2

Инв. № подл.	Подп. и дата	Вза . инв. №
12/24		
Из .	Кол.уч	Лист
№ док.	Подпись	Дата

0484ГП.09-2-ИГ ДИЗ-Т

Лист
2

РЕЗУЛЬТАТЫ
ПОВЕРОК СИ

Сведения о результатах поверки СИ

Регистрационный номер типа СИ	33967-07
Тип СИ	Trimble R8 GNSS, Trimble SPS780 Smart, Trimble SPS880 Extreme Smart
Наименование типа СИ	GNSS-приемники спутниковые геодезические двухчастотные
Заводской номер СИ	4740139360
Модификация СИ	Trimble R8 GNSS

Сведения о поверке

Наименование организации-поверителя	ОБЩЕСТВО С ОГРАНИЧЕННОЙ ОТВЕТСТВЕННОСТЬЮ "ЦЕНТР ИСПЫТАНИЙ И ПОВЕРКИ СРЕДСТВ ИЗМЕРЕНИЙ НАВГЕОТЕХ - ДИАГНОСТИКА"(ООО "ЦИПСИ НАВГЕОТЕХ - ДИАГНОСТИКА")
Условный шифр знака поверки	ГСХ
Владелец СИ	Юридическое лицо
Тип поверки	Периодическая
Дата поверки СИ	29.12.2023
Поверка действительна до	28.12.2024
Наименование документа, на основании которого выполнена поверка	МИ 2408-97
СИ пригодно	Да
Номер свидетельства	С-ГСХ/29-12-2023/305902350
Знак поверки в паспорте	Нет

<https://fgls.gost.ru/fundmetrology/cm/results/1-305902350>

Инв. № подл.	Подп. и дата	Вза . инв. №
12/24		
Из .	Кол.уч	Лист
№ док.	Подпись	Дата

0484ГП.09-2-ИГ ДИЗ-Т

12.01.2024, 09:24

РСТ МЕТРОЛОГИЯ

Знак поверки на СИ

Нет

Средства поверки

Эталоны единицы величины

[3.2.GCX.0007.2017; Эталон единицы длины 1 разряда в диапазоне значений от 1,5 до 3000 м](#)

Средства измерений, применяемые в качестве эталона

[81552.21.3P.00327824; 81552-21; Полигон пространственный эталонный; "Нижегородский"; Нет модификации; ГС0001.2019; 2019; 3P; Эталон 3-го разряда; Государственная поверочная схема для координатно-временных средств измерений. Приказ 2831 от 29.12.2018 г.](#)

Средства измерений, применяемые при поверке

[75296-19; Рулетки измерительные металлические; 57](#)

[71394-18; Измерители влажности и температуры; 68993](#)

Доп. сведения

Поверка в сокращенном объеме

Нет

Заккрыть

Федеральное агентство по техническому регулированию и метрологии
e-mail: fgis2@rst.gov.ru

<https://fgis.gost.ru/fundmetrology/cm/results/1-305902350>

2/2

Инв. № подл.	12/24
Подп. и дата	
Вза . инв. №	

Из .	Кол.уч	Лист	№ док.	Подпись	Дата

0484ГП.09-2-ИГ ДИЗ-Т

Лист
4

Информация о проекте		Система координат	
Имя:	T:\2024\ООО ИФ «Интергео»\41-1/2023. vse	Имя:	По умолчанию
Размер:	1 MB	ИГД:	WGS 1984
Дата последнего изменения:	05.07.2008 11:08:35 (UTC:3)	Зона:	По умолчанию
Часовой пояс:	Московское время (зима)	Геоид:	
Шифр:		ИГД по высоте:	
Описание:			

Отчет о калибровке на местности

Параметры калибровки в плане

Перенос в восточном направлении:	-319,706 м
Перенос в северном направлении:	14799,237 м
Разворот:	-0°04'36"
Начало отсчета по Y:	1754,180 м
Начало отсчета по X:	-14025,153 м
Масштаб:	1,0000298369

Параметры калибровки по высоте

Сдвиг по высоте в начале отсчета:	-10,865 м
Наклон на восток:	3,280 ppm
Наклон на север:	5,546 ppm
Начало отсчета по Y:	-330,133 м
Начало отсчета по X:	14798,243 м

Разница невязок между GPS и известными координатами

Сводка

	Максимальная невязка	СКО невязки	Точка
В плане	0,049 м	0,037 м	Чурилково
По высоте	-0,023 м	0,010 м	Лучинское
Трехмерная	0,050 м	0,037 м	Чурилково

Точечные невязки

Знак невязок: вычисляемый элемент управления!

Согласовано

Вза . Инв. №

Подп. И дата

Инв. № подл.
12/24

Сдвиг по высоте в начале отсчета:

Наклон на восток:

Наклон на север:

Начало отсчета по Y:

Начало отсчета по X:

-10,865 м

3,280 ppm

5,546 ppm

-330,133 м

14798,243 м

Разница невязок между GPS и известными координатами

Сводка

	Максимальная невязка	СКО невязки	Точка
В плане	0,049 м	0,037 м	Чурилково
По высоте	-0,023 м	0,010 м	Лучинское
Трехмерная	0,050 м	0,037 м	Чурилково

Точечные невязки

Знак невязок: вычисляемый элемент управления!

						0484ГП.09-2-ИГДИЗ-Т		
Из .	Кол.уч	Лист	№ док.	Подпись	Дата			
Разраб.		Васильев С.В.			11.03.24	Материалы уравнивания опорной геодезической сети		
						Стадия	Лист	Листов
						И	1	5
						000 ИФ «Интергео»		

GNSS точка		Вычисленная точка		Точка на плоскости	
Точка	Аграфенино	Точка	Аграфенино	Точка	1
Широта	X57°45'23,17363"	Восточное указание	-330,133 м	Восточное указание	-330,340 м
Долгота	Y39°51'48,11190"	Север X	14798,243 м	Север X	14798,080 м
Высота	148,504 м	Отметка	137,638 м	Отметка	137,644 м
		Невязка в плане	?	Тип	По высоте
		Невязка по высоте	-0,006 м		
		3D невязка	?		
Точка	Лучинское	Точка	Лучинское	Точка	4
Широта	X57°33'03,19462"	Восточное указание	-1082,351 м	Восточное указание	-1082,590 м
Долгота	Y39°51'02,02983"	Север X	-8095,228 м	Север X	-8095,260 м
Высота	192,146 м	Отметка	181,151 м	Отметка	181,174 м
		Невязка в плане	?	Тип	По высоте
		Невязка по высоте	-0,023 м		
		3D невязка	?		
Точка	Чурилково	Точка	Чурилково	Точка	5
Широта	X57°39'16,26022"	Восточное указание	-7457,997 м	Восточное указание	-7457,950 м
Долгота	Y39°44'37,88930"	Север X	3448,645 м	Север X	3448,630 м
Высота	111,542 м	Отметка	100,590 м	Отметка	100,580 м
		Невязка в плане	0,049 м	Тип	В плане/По высоте
		Невязка по высоте	0,010 м		
		3D невязка	0,050 м		
Точка	Кр. Холм	Точка	Кр. Холм	Точка	6
Широта	X57°47'07,77930"	Восточное указание	-9763,561 м	Восточное указание	-9763,680 м
Долгота	Y39°42'17,35463"	Север X	18039,739 м	Север X	18039,320 м
Высота	159,602 м	Отметка	148,724 м	Отметка	148,586 м
		Невязка в плане	?	Тип	(Проигнорирована)
		Невязка по высоте	?		
		3D невязка	?		
Точка	Зверинцы	Точка	Зверинцы	Точка	7
Широта	X57°37'25,05975"	Восточное указание	-5610,686 м	Восточное указание	-5610,700 м
Долгота	Y39°46'29,42122"	Север X	6,701 м	Север X	6,740 м
Высота	100,756 м	Отметка	89,791 м	Отметка	89,790 м
		Невязка в плане	0,042 м	Тип	В плане/По высоте
		Невязка по высоте	0,001 м		
		3D невязка	0,042 м		
Точка	Маяковского	Точка	Маяковского	Точка	3
Широта	X57°37'42,53369"	Восточное указание	5332,708 м	Восточное указание	5332,780 м
Долгота	Y39°57'28,79594"	Север X	554,578 м	Север X	554,520 м
Высота	103,161 м	Отметка	92,235 м	Отметка	92,236 м
		Невязка в плане	?	Тип	По высоте
		Невязка по высоте	-0,001 м		
		3D невязка	?		
Точка	0099	Точка	0099	Точка	8
Широта	X57°36'47,83018"	Восточное указание	3592,802 м	Восточное указание	3592,822 м
Долгота	Y39°55'43,79570"	Север X	-1140,936 м	Север X	-1141,049 м
Высота	101,319 м	Отметка	90,378 м	Отметка	90,373 м
		Невязка в плане	?	Тип	По высоте
		Невязка по высоте	0,005 м		
		3D невязка	?		

Инв. № подл.	12/24
Подп. и дата	
Вза. инв. №	

Из .	Кол.уч	Лист	№ док.	Подпись	Дата

0484ГП.09-2-ИГ ДИЗ-Т

Лист

2

Точка	Ботово	Точка	Ботово	Точка	2
Широта	X57°40'08,48461"	Восточное указание	10341,367 м	Восточное указание	10341,340 м
Долгота	Y40°02'31,48050"	Север X	5083,140 м	Север X	5083,180 м
Высота	138,112 м	Отметка	127,228 м	Отметка	127,300 м
		Невязка в плане	0,048 м	Тип	В плане
		Невязка по высоте	?		
		3D невязка	?		
Точка	10074	Точка	10074	Точка	10
Широта	X57°33'02,71061"	Восточное указание	3575,950 м	Восточное указание	3575,945 м
Долгота	Y39°55'42,11862"	Север X	-8105,519 м	Север X	-8105,553 м
Высота	110,046 м	Отметка	99,066 м	Отметка	99,051 м
		Невязка в плане	0,034 м	Тип	В плане/По высоте
		Невязка по высоте	0,015 м		
		3D невязка	0,037 м		
Точка	9280	Точка	9280	Точка	9
Широта	X57°37'09,87957"	Восточное указание	-2288,814 м	Восточное указание	-2288,829 м
Долгота	Y39°49'49,55079"	Север X	-463,846 м	Север X	-463,863 м
Высота	102,901 м	Отметка	91,945 м	Отметка	91,945 м
		Невязка в плане	0,022 м	Тип	В плане/По высоте
		Невязка по высоте	0,000 м		
		3D невязка	0,022 м		
Точка	4259	Точка	4259	Точка	11
Широта	X57°38'11,89959"	Восточное указание	5844,669 м	Восточное указание	5844,665 м
Долгота	Y39°57'59,76160"	Север X	1464,147 м	Север X	1464,118 м
Высота	103,775 м	Отметка	92,856 м	Отметка	92,759 м
		Невязка в плане	0,029 м	Тип	В плане
		Невязка по высоте	?		
		3D невязка	?		
Точка	1061	Точка	1061	Точка	12
Широта	X57°39'33,40624"	Восточное указание	5636,827 м	Восточное указание	5636,846 м
Долгота	Y39°57'47,55318"	Север X	3985,319 м	Север X	3985,335 м
Высота	111,774 м	Отметка	100,869 м	Отметка	100,871 м
		Невязка в плане	0,024 м	Тип	В плане/По высоте
		Невязка по высоте	-0,002 м		
		3D невязка	0,024 м		
Точка	8964	Точка	8964	Точка	13
Широта	X57°45'04,80101"	Восточное указание	-4183,947 м	Восточное указание	-4184,052 м
Долгота	Y39°47'55,09110"	Север X	14229,286 м	Север X	14229,013 м
Высота	128,527 м	Отметка	117,646 м	Отметка	117,562 м
		Невязка в плане	?	Тип	(Проигнорирована)
		Невязка по высоте	?		
		3D невязка	?		

Дата: 05.07.2008 11:08:35	T:\2024\ООО ИФ «Интергео»\41-1/2023.vce	Trimble Business Center
---------------------------	---	-------------------------

Вза . инв. №	
Подп. и дата	
Инв. № подл.	12/24

							0484ГП.09-2-ИГ ДИЗ-Т	Лист
Из .	Кол.уч	Лист	№ док.	Подпись	Дата			3

Информация о проекте				Система координат	
Имя:	T:\2024\ООО ИФ «Интергео»/ 41-1/2023. vse			Имя:	По умолчанию
Размер:	1 MB			ИГД:	WGS 1984
Дата последнего изменения:	05.07.2008 11:07:23 (UTC:3)			Зона:	По умолчанию
Часовой пояс:	Московское время (зима)			Геоид:	
Шифр:				ИГД по высоте:	
Описание:					

Отчет об обработке базовых линий

Заключение по обработке

Измерение	От	До	Тип решения	П. Точн. (Метр)	В. Точн. (Метр)	Геод. аз.	Элл. расстояние (Метр)	☐ Высота (Метр)
Baza --- Маяковского (B12)	Baza	Маяковского	Фиксированное	0,004	0,011	127°47'00"	3472,331	-6,877
Baza --- Маяковского (B11)	Baza	Маяковского	Фиксированное	0,024	0,032	127°47'00"	3472,329	-6,883
Baza --- Лучинское (B4)	Baza	Лучинское	Фиксированное	0,007	0,021	198°48'19"	11385,465	82,106
Baza --- Ботово (B7)	Baza	Ботово	Фиксированное	0,005	0,014	72°47'19"	8116,078	28,090
Baza --- Ботово (B6)	Baza	Ботово	Фиксированное	0,039	0,042	72°52'11"	8115,818	28,104
Baza --- Зверинцы (B26)	Baza	Зверинцы	Фиксированное	0,008	0,022	251°55'26"	8624,743	-9,283
Baza --- Зверинцы (B22)	Baza	Зверинцы	Фиксированное	0,013	0,018	251°55'26"	8624,748	-9,281
Baza --- Зверинцы (B25)	Baza	Зверинцы	Фиксированное	0,039	0,045	252°00'17"	8624,482	-9,258
Baza --- Зверинцы (B21)	Baza	Зверинцы	Фиксированное	0,033	0,045	251°55'26"	8624,746	-9,275
Baza --- Чурилково (B16)	Baza	Чурилково	Фиксированное	0,007	0,020	274°21'30"	10075,772	1,497
Baza --- Чурилково (B20)	Baza	Чурилково	Фиксированное	0,012	0,012	274°21'30"	10075,770	1,508
Baza --- Чурилково (B19)	Baza	Чурилково	Фиксированное	0,046	0,047	274°26'21"	10075,453	1,497
Baza --- Чурилково (B15)	Baza	Чурилково	Фиксированное	0,041	0,051	274°26'22"	10075,456	1,508
Baza --- Аграфенино (B34)	Baza	Аграфенино	Фиксированное	0,008	0,026	346°27'05"	12462,666	38,464
Baza --- Аграфенино (B2)	Baza	Аграфенино	Фиксированное	0,012	0,013	346°27'06"	12462,649	38,463
Baza --- Аграфенино (B3)	Baza	Аграфенино	Фиксированное	0,013	0,015	346°27'05"	12462,677	38,474
Baza --- Аграфенино (B33)	Baza	Аграфенино	Фиксированное	0,051	0,060	346°31'57"	12462,259	38,480
Baza --- Кр. Холм (B5)	Кр. Холм	Baza	Фиксированное	0,013	0,015	141°00'34"	19708,619	-49,561
Лучинское --- Маяковского (B8)	Лучинское	Маяковского	Фиксированное	0,013	0,017	36°30'22"	10769,051	-89,017
Лучинское ---	Лучинское	Чурилково	Фиксированное	0,016	0,016	331°01'55"	13187,500	-80,616

Инв. № подл.	12/24	Вза . инв. №	
		Подп. и дата	
		Изд .	

Изд .	Кол.уч	Лист	№ док.	Подпись	Дата

0484ГП.09-2-ИГ ДИЗ-Т

Лист
4

Чурилково (B18)	кое							
Лучинское --- Чурилково (B17)	Лучинское	Чурилково	Фиксированное	0,051	0,052	331°06'47"	13187,085	-80,617
Агрофенино --- Чурилково (B13)	Аграфенино	Чурилково	Фиксированное	0,045	0,057	212°09'56"	13401,811	-36,951
Чурилково --- Аграфенино (B14)	Чурилково	Аграфенино	Фиксированное	0,017	0,020	31°58'58"	13402,246	36,976
Ботово --- Аграфенино (B32)	Ботово	Аграфенино	Фиксированное	0,011	0,033	312°25'13"	14431,383	10,395
Зверинцы --- Кр. Холм (B24)	Кр. Холм	Зверинцы	Фиксированное	0,019	0,022	166°51'02"	18505,055	-58,848
Ботово (B1)	Ваза	Ботово	Фиксированное	0,011	0,012	72°47'20"	8116,051	28,049
Ботово (B9)	Маяковский	Ботово	Фиксированное	0,036	0,048	47°59'51"	6752,134	34,919
Ботово (B10)	Маяковский	Ботово	Фиксированное	0,012	0,014	47°55'00"	6752,349	34,943
Ваза --- 0099 (B42)	Ваза	0099	Фиксированное	0,004	0,013	165°16'41"	3952,826	-8,720
Ваза --- 6638 (B50)	Ваза	6638	Фиксированное	0,010	0,010	149°49'27"	5172,438	-3,425
Ваза --- 9280 (B47)	Ваза	9280	Фиксированное	0,010	0,012	237°10'22"	5804,013	-7,136
Ваза --- 9943 (B45)	Ваза	9943	Фиксированное	0,010	0,024	209°04'31"	11735,873	84,083
Ваза --- 10074 (B49)	Ваза	10074	Фиксированное	0,009	0,012	174°45'58"	10832,828	0,006
9943 --- 10074 (B48)	9943	10074	Фиксированное	0,012	0,015	94°27'15"	6712,326	-84,096
9943 --- 9280 (B46)	9943	9280	Фиксированное	0,013	0,017	6°32'42"	7158,361	-91,231
Чурилково --- 9280 (B52)	Чурилково	9280	Фиксированное	0,008	0,011	126°58'27"	6482,912	-8,637
Ваза --- 1061 (B59)	Ваза	1061	Фиксированное	0,003	0,010	66°50'56"	3315,124	1,737
Ваза --- 4259 (B53)	Ваза	4259	Фиксированное	0,005	0,013	110°30'19"	3476,470	-6,263
Ваза --- 8964 (B54)	Ваза	8964	Фиксированное	0,011	0,015	329°36'12"	13386,659	18,492
1061 --- 4259 (B58)	1061	4259	Фиксированное	0,006	0,008	175°19'33"	2529,740	-7,983
4259 --- 6638 (B55)	4259	6638	Фиксированное	0,007	0,009	191°26'58"	3319,246	2,846
1061 --- 8964 (B57)	1061	8964	Фиксированное	0,010	0,015	316°14'50"	14191,090	16,793
Ваза --- 8099 (B74)	Ваза	8099	Фиксированное	0,006	0,008	165°16'40"	3952,825	-8,643

Сводка по допустимости

Обработано	Пройдено	Флаг	Отказ
46	46	0	0

Дата: 05.07.2008 11:07:23	Проект: T:\2024\ООО ИФ «Интергео»\41-1/2023.vce	Trimble Business Center
---------------------------	---	-------------------------

Инв. № подл.	Вза . инв. №
12/24	
Подп. и дата	

Изм.	Кол.уч.	Лист	№ док.	Подпись	Дата	0484ГП.09-2-ИГ ДИЗ-Т	Лист
							5

[illegible]

Приложение Ж



ООО ИФ «Интергео» 150007 Ярославль, ул. Урочская, 35 Приемная т/факс. (4852) 740-750, геология 242-701, геоэзия 242-848, землеустройство 242-712.
сайт: www.intergeo-if.ru e-mail: intergeo@yarslavl.ru
р/с 40702810577020000305 в Северном банке СБ России ОАО г.Ярославль,
БИК 48888670 к/с 30101810500000000670 ИНН 7606005722 КПП 7606011001
ОКОНХ 85200 ОИРН 1027600846503

ИНТЕРГЕО

инженерная фирма

**КОМПЛЕКСНЫЕ ИНЖЕНЕРНО-СТРОИТЕЛЬНЫЕ
ИЗЫСКАНИЯ, ПРОЕКТИРОВАНИЕ И СТРОИТЕЛЬСТВО**

Заказ № 41-1/2023

По объекту: «О создании и эксплуатации объектов транспортной инфраструктуры и технологически связанных с ними транспортных средств, обеспечивающих деятельность, связанную с перевозками пассажиров транспортом общего пользования, в муниципальном образовании городской округ город Ярославль в Ярославской области». 2 этап: «Строительство трамвайных путей и контактной сети. Участок от разворотного круга ул. Александра Невского до разворотного круга «Больница № 9» (29-я линия)».

Заказчик: ООО «ЛРТ Групп»

ВЕДОМОСТЬ СОГЛАСОВАНИЯ

Настоящим согласовывается наличие и место положения подземных и надземных инженерных сетей и сооружений на участке пересечение с ж.д. путями на ул. Труфанова (11)

№ п/п	Наименование организации	Текст согласования	Должность и фамилия	Подпись
1	2	3	4	5

Примечание: Изыскательская организация не несет ответственности о наличии подземных коммуникаций, не сданных в эксплуатацию и не имеющих сведений (исполнительной съемки) в эксплуатационных организациях и отделе архитектуры.

Согласование произвела:

Уткина С.В.

[illegible]



ИНТЕРГЕО
инженерная фирма

ООО ИФ «Интергео» 150007 Ярославль, ул. Урочская, 35 Приемная т/факс. (4852) 740-750, геология 242-701, геодезия 242-848, землеустройство 242-712.
сайт: www.intergeo-if.ru e-mail: intergeo@yarslavl.ru
р/с 40702810577020000305 в Северном банке СБ России ОАО г.Ярославль,
БИК 047888670 к/с 30101810500000000670 ИНН 7606005722 КПП 760601001
ОКОНХ 85200 ОГРН 1027600846503

**КОМПЛЕКСНЫЕ ИНЖЕНЕРНО-СТРОИТЕЛЬНЫЕ
ИЗЫСКАНИЯ, ПРОЕКТИРОВАНИЕ И СТРОИТЕЛЬСТВО**

Заказ № 41-1/2023

По объекту: «О создании и эксплуатации объектов транспортной инфраструктуры и технологически связанных с ними транспортных средств, обеспечивающих деятельность, связанную с перевозками пассажиров транспортом общего пользования, в муниципальном образовании городской округ город Ярославль в Ярославской области». 2 этап: «Строительство трамвайных путей и контактной сети. Участок от разворотного круга ул. Александра Невского до разворотного круга «Больница № 9» (29-я линия)».

Заказчик: ООО «ЛРТ Групп»

ВЕДОМОСТЬ СОГЛАСОВАНИЯ

Настоящим согласовывается наличие и место положения подземных и надземных инженерных сетей и сооружений на участке пересечение с ж.д. путями на ул. Труфанова (11)

№ п/п	Наименование организации	Текст согласования	Должность и фамилия	Подпись
1	2	3	4	5
2	ИЧ-2	Кабельные сети СЦБ нанесены условно верно. Перед началом производства работ требуется предоставить ИЧ-2 т. 8-22-43. Провести мероприятия по защите кабельной сети. Проект согласовать с дорожной дистанцией СЦБ.	инж. Карпышев Р.В.	Согласовано с ИЧ-2 т. 8-22-43. Карпышев Р.В. «27» 02 2024 г.

Примечание: Изыскательская организация не несет ответственности о наличии подземных коммуникаций, не сданных в эксплуатацию и не имеющих сведений (исполнительной съемки) в эксплуатационных организациях и отделе архитектуры.

Согласование произвела: Уткина С.В.


Инв. № подл.	12/24
Подп. и дата	
Взам. инв. №	

Изм.	Кол.уч.	Лист	№ док.	Подпись	Дата

0484ГП.09-2-ИГ ДИЗ-Т

Лист

2

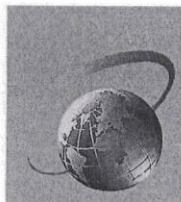

ИНТЕРГЕО
инженерная фирма

ООО ИФ «Интергео» 150007 Ярославль, ул Урочская, 35 Приемная т/факс. (4852) 740-750, геология 242-701, геодезия 242-848, землеустройство 242-712.
сайт: www.intergeo-if.ru e-mail: intergeo@yarslavl.ru
р/с 40702810577020000305 в Северном банке СБ России ОАО г.Ярославль,
БИК 047888670 к/с 30101810500000000670 ИНН 7606005722 КПП 760601001
ОКОНХ 85200 ОГРН 1027600846503

**КОМПЛЕКСНЫЕ ИНЖЕНЕРНО-СТРОИТЕЛЬНЫЕ
ИЗЫСКАНИЯ, ПРОЕКТИРОВАНИЕ И СТРОИТЕЛЬСТВО**

Заказ № 41-1/2023

По объекту: «О создании и эксплуатации объектов транспортной инфраструктуры и технологически связанных с ними транспортных средств, обеспечивающих деятельность, связанную с перевозками пассажиров транспортом общего пользования, в муниципальном образовании городской округ город Ярославль в Ярославской области». 2 этап: «Строительство трамвайных путей и контактной сети. Участок от разворотного круга ул. Александра Невского до разворотного круга «Больница № 9» (29-я линия)».


Заказчик: ООО «ЛРТ Групп»

ВЕДОМОСТЬ СОГЛАСОВАНИЯ

Настоящим согласовывается наличие и место положения подземных и надземных инженерных сетей и сооружений на участке ул.Бабича д.15-17 (3,4)

№ п/п	Наименование организации	Текст согласования	Должность и фамилия	Подпись
1	2	3	4	5
3	РЭС «Ярославльэнерго» Горький	Меню г. 9 и г. 7 по ул. Бабича кп 30. При проект-ве работ возврате предпринимателем м. 24-13-12.		

Примечание: Изыскательская организация не несет ответственности о наличии подземных коммуникаций, не сданных в эксплуатацию и не имеющих сведений (исполнительной съемки) в эксплуатационных организациях и отделе архитектуры.

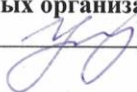Согласование произвела:  Уткина С.В.

Инв. № подл.	12/24
Подп. и дата	
Взам. инв. №	

Изм.	Кол.уч	Лист	№ док.	Подпись	Дата

0484ГП.09-2-ИГ ДИЗ-Т

Лист

3



ИНТЕРГЕО
инженерная фирма

ООО ИФ «Интергео» 150007 Ярославль, ул Урочская, 35 Приемная т/факс. (4852) 740-750, геология 242-701, геодезия 242-848, землеустройство 242-712.
сайт: www.intergeo-if.ru e-mail: intergeo@yarslavl.ru
р/с 40702810577020000305 в Северном банке СБ России ОАО г.Ярославль,
БИК 047888670 к/с 30101810500000000670 ИНН 7606005722 КПП 760601001
ОКОНХ 85200 ОГРН 1027600846503

КОМПЛЕКСНЫЕ ИНЖЕНЕРНО-СТРОИТЕЛЬНЫЕ ИЗЫСКАНИЯ, ПРОЕКТИРОВАНИЕ И СТРОИТЕЛЬСТВО

Заказ № 41-1/2023

По объекту: «О создании и эксплуатации объектов транспортной инфраструктуры и технологически связанных с ними транспортных средств, обеспечивающих деятельность, связанную с перевозками пассажиров транспортом общего пользования, в муниципальном образовании городской округ город Ярославль в Ярославской области». 2 этап: «Строительство трамвайных путей и контактной сети. Участок от разворотного круга ул. Александра Невского до разворотного круга «Больница № 9» (29-я линия)».

Заказчик: ООО «ЛРТ Групп»

ВЕДОМОСТЬ СОГЛАСОВАНИЯ

Настоящим согласовывается наличие и место положения подземных и надземных инженерных сетей и сооружений на участке пересечение ул. Труфанова с ул. Панина (9,10)

№ п/п	Наименование организации	Текст согласования	Должность и фамилия	Подпись
1	2	3	4	5
4	РЭС Ярославского Гор.обл.	Меню д. 21 и 2 и г. 18 к 1 30 Выход на ул. Труфанова. При произв. в работ. выдан предоставление. м. 24-13-12.	ЗГЛ РЭС Смирнов Д.В.	

Примечание: Изыскательская организация не несет ответственности о наличии подземных коммуникаций, не сданных в эксплуатацию и не имеющих сведений (исполнительной съемки) в эксплуатационных организациях и отделе архитектуры.

Согласование произвела: Уткина С.В.

Инв. № подл.	Подп. и дата	Взам. инв. №
12/24		

Изм.	Кол.уч	Лист	№ док.	Подпись	Дата

0484ГП.09-2-ИГ ДИЗ-Т

Лист

4



ИНТЕРГЕО
инженерная фирма

ООО ИФ «Интергео» 150007 Ярославль, ул Урочская, 35 Приемная т/факс. (4852) 740-750, геология 242-701, геодезия 242-848, землеустройство 242-712.
сайт: www.intergeo-if.ru e-mail: intergeo@yarslavl.ru
р/с 40702810577020000305 в Северном банке СБ России ОАО г.Ярославль,
БИК 047888670 к/с 30101810500000000670 ИНН 7606005722 КПП 760601001
ОКОНХ 85200 ОГРН 1027600846503

**КОМПЛЕКСНЫЕ ИНЖЕНЕРНО-СТРОИТЕЛЬНЫЕ
ИЗЫСКАНИЯ, ПРОЕКТИРОВАНИЕ И СТРОИТЕЛЬСТВО**

Заказ № 41-1/2023

По объекту: «О создании и эксплуатации объектов транспортной инфраструктуры и технологически связанных с ними транспортных средств, обеспечивающих деятельность, связанную с перевозками пассажиров транспортом общего пользования, в муниципальном образовании городской округ город Ярославль в Ярославской области». 2 этап: «Строительство трамвайных путей и контактной сети. Участок от разворотного круга ул. Александра Невского до разворотного круга «Больница № 9» (29-я линия)».

Заказчик: ООО «ЛРТ Групп»

ВЕДОМОСТЬ СОГЛАСОВАНИЯ

Настоящим согласовывается наличие и место положения подземных и надземных инженерных сетей и сооружений на участке ул. Труфанова д.14 (16)

№ п/п	Наименование организации	Текст согласования	Должность и фамилия	Подпись
1	2	3	4	5
5.	РЭС «Ярославльэнерго» Саркисов	КА 30 между д. 14 д. 7 недействительны ввиду монтажа СИП через открытый ЯРС-Т на ул. Труфанова.	З.С. РЭС Смирнов Д.В.	

Примечание: Изыскательская организация не несет ответственности о наличии подземных коммуникаций, не сданных в эксплуатацию и не имеющих сведений (исполнительной съемки) в эксплуатационных организациях и отделе архитектуры.

Согласование произвела: Уткина С.В.

Инв. № подл.	12/24	Взам. инв. №	Подп. и дата							Лист
Изм.	Кол.уч	Лист	№ док.	Подпись	Дата	0484ГП.09-2-ИГ ДИЗ-Т				5



ИНТЕРГЕО
инженерная фирма

ООО ИФ «Интергео» 150007 Ярославль, ул Урочская, 35 Приемная т/факс. (4852) 740-750, геология 242-701, геодезия 242-848, землеустройство 242-712.
сайт: www.intergeo-if.ru e-mail: intergeo@yarslavl.ru
р/с 40702810577020000305 в Северном банке СБ России ОАО г.Ярославль,
БИК 047888670 к/с 30101810500000000670 ИНН 7606005722 КПП 760601001
ОКОНХ 85200 ОГРН 1027600846503

**КОМПЛЕКСНЫЕ ИНЖЕНЕРНО-СТРОИТЕЛЬНЫЕ
ИЗЫСКАНИЯ, ПРОЕКТИРОВАНИЕ И СТРОИТЕЛЬСТВО**

Заказ № 41-1/2023

По объекту: «О создании и эксплуатации объектов транспортной инфраструктуры и технологически связанных с ними транспортных средств, обеспечивающих деятельность, связанную с перевозками пассажиров транспортом общего пользования, в муниципальном образовании городской округ город Ярославль в Ярославской области». 2 этап: «Строительство трамвайных путей и контактной сети. Участок от разворотного круга ул. Александра Невского до разворотного круга «Больница № 9» (29-я линия)».

Заказчик: ООО «ЛРТ Групп»

ВЕДОМОСТЬ СОГЛАСОВАНИЯ

Настоящим согласовывается наличие и место положения подземных и надземных инженерных сетей и сооружений на участке ул. Труфанова д.32а (7)

№ п/п	Наименование организации	Текст согласования	Должность и фамилия	Подпись
1	2	3	4	5
6	ЯТС ПАО «ТГК-2»	Топографический план с ЯТС ПАО «ТГК-2» согласован. 08.02.24	Инт. ПТО Жилина И.В. Ярославские тепловые сети ПАО «Термоторная» генерирующая компания №2	Жилина И.В. 08.02.2024
7	СЭО киопа ЯТС	Согласован. 08.02.24	Мастер Труфанов А.А. Ярославские тепловые сети ПАО «Термоторная» генерирующая компания №2	Труфанов А.А.

Примечание: Изыскательская организация не несет ответственности о наличии подземных коммуникаций, не сданных в эксплуатацию и не имеющих сведений (исполнительной съемки) в эксплуатационных организациях и отделе архитектуры.

Согласование произвела: Уткина С.В.

Инв. № подл.	12/24
Подп. и дата	
Взам. инв. №	

Изм.	Кол.уч.	Лист	№ док.	Подпись	Дата

0484ГП.09-2-ИГ ДИЗ-Т

Лист

6



ИНТЕРГЕО
инженерная фирма

ООО ИФ «Интергео» 150007 Ярославль, ул Урочская, 35 Приемная т/факс. (4852) 740-750, геология 242-701, геодезия 242-848, землеустройство 242-712.
сайт: www.intergeo-if.ru e-mail: intergeo@yarslavl.ru
р/с 40702810577020000305 в Северном банке СБ России ОАО г.Ярославль,
БИК 047888670 к/с 30101810500000000670 ИНН 7606005722 КПП 760601001
ОКОНХ 85200 ОГРН 1027600846503

**КОМПЛЕКСНЫЕ ИНЖЕНЕРНО-СТРОИТЕЛЬНЫЕ
ИЗЫСКАНИЯ, ПРОЕКТИРОВАНИЕ И СТРОИТЕЛЬСТВО**

Заказ № 41-1/2023

По объекту: «О создании и эксплуатации объектов транспортной инфраструктуры и технологически связанных с ними транспортных средств, обеспечивающих деятельность, связанную с перевозками пассажиров транспортом общего пользования, в муниципальном образовании городской округ город Ярославль в Ярославской области». 2 этап: «Строительство трамвайных путей и контактной сети. Участок от разворотного круга ул. Александра Невского до разворотного круга «Больница № 9» (29-я линия)».

Заказчик: ООО «ЛРТ Групп»

ВЕДОМОСТЬ СОГЛАСОВАНИЯ

Настоящим согласовывается наличие и место положения подземных и надземных инженерных сетей и сооружений на участке пересечение с ж.д. путями на ул. Труфанова (11)


№ п/п	Наименование организации	Текст согласования	Должность и фамилия	Подпись
1	2	3	4	5
	Сети Ярославского РЭС	сет 20.02.24	Федоров В.С.	
	Согласовано. Ярославский РЭС филиала ПАО «МРСК Центра» - «Ярэнерго»			

Примечание: Изыскательская организация не несет ответственности о наличии подземных коммуникаций, не сданных в эксплуатацию и не имеющих сведений (исполнительной съемки) в эксплуатационных организациях и отделе архитектуры.

Согласование произвела: Уткина С.В.

Инв. № подл.	12/24	Подп. и дата	Взам. инв. №					
Примечание: Изыскательская организация не несет ответственности о наличии подземных коммуникаций, не сданных в эксплуатацию и не имеющих сведений (исполнительной съемки) в эксплуатационных организациях и отделе архитектуры. Согласование произвела: <u></u> <u>Уткина С.В.</u>								
Изм.	Кол.уч	Лист	№ док.	Подпись	Дата	0484ГП.09-2-ИГ ДИЗ-Т		Лист
								7

0484ГП.09-2-ИГ ДИЗ-Т

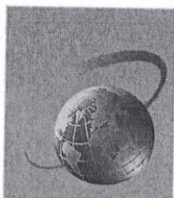

ИНТЕРГЕО
инженерная фирма

ООО ИФ «Интергео» 150007 Ярославль, ул Урочская, 35 Приемная т/факс. (4852) 740-750,
геология 242-701, геодезия 242-848, землеустройство 242-712.
сайт: www.intergeo-if.ru e-mail: intergeo@yarslavl.ru
р/с 40702810577020000305 в Северном банке СБ России ОАО г.Ярославль,
БИК 047888670 к/с 30101810500000000670 ИНН 7606005722 КПП 760601001
ОКОНХ 85200 ОГРН 1027600846503

**КОМПЛЕКСНЫЕ ИНЖЕНЕРНО-СТРОИТЕЛЬНЫЕ
ИЗЫСКАНИЯ, ПРОЕКТИРОВАНИЕ И СТРОИТЕЛЬСТВО**

Заказ № 41-1/2023

По объекту: «О создании и эксплуатации объектов транспортной инфраструктуры и технологически связанных с ними транспортных средств, обеспечивающих деятельность, связанную с перевозками пассажиров транспортом общего пользования, в муниципальном образовании городской округ город Ярославль в Ярославской области». 2 этап: «Строительство трамвайных путей и контактной сети. Участок от разворотного круга ул. Александра Невского до разворотного круга «Больница № 9» (29-я линия)».

Заказчик: ООО «ЛРТ Групп»

ВЕДОМОСТЬ СОГЛАСОВАНИЯ


Настоящим согласовывается наличие и место положения подземных и надземных инженерных сетей и сооружений на участке пересечение ул. Бабича и ул. Строителей (1,2)

№ п/п	Наименование организации	Текст согласования	Должность и фамилия	Подпись
1	2	3	4	5
9	ПАО «Ростелеком» Центр эксплуатации г. Ярославль СОГЛАСОВАНО магистральные и зоновые сети Должность Инженер электросвязи Подпись <i>Ремизова Ю.А.</i> Дата 30.01.2024 г.	Магистральных сетей нет	Инженер Ремизова Ю.А.	<i>Ремизова Ю.А.</i>
10	Внимание! Кабель связи! Работы без представителя ПАО «Ростелеком» ЗАПРЕЩАЮТСЯ представителя вызывать за трие суток тел. 8 800 200-09-33 тел. 8 4852-208808	наличие кабеля в грунте линии связи нанесены ориентировочно верно, в точках пересечения линии связи защитить, обеспечивающие сохранность линейно-кабельных сооружений связи проект согласовать дополнительно.	Инженер Сычева Е.А.	<i>Сычева Е.А.</i>

Примечание: Изыскательская организация не несет ответственности о наличии подземных коммуникаций, не сданных в эксплуатацию и не имеющих сведений (исполнительной съемки) в эксплуатационных организациях и отделе архитектуры.

Согласование произвела: *Уткина С.В.* Уткина С.В.

Инв. № подл.	12/24	Взам. инв. №	Подп. и дата	Изм.	Кол.уч.	Лист	№ док.	Подпись	Дата	0484ГП.09-2-ИГ ДИЗ-Т	Лист	8
--------------	-------	--------------	--------------	------	---------	------	--------	---------	------	----------------------	------	---

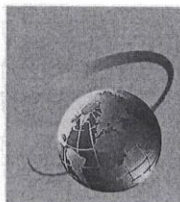

ИНТЕРГЕО
инженерная фирма

ООО ИФ «Интергео» 150007 Ярославль, ул Урочская, 35 Приемная т/факс. (4852) 740-750, геология 242-701, геодезия 242-848, землеустройство 242-712.
сайт: www.intergeo-if.ru e-mail: intergeo@yarslavl.ru
р/с 40702810577020000305 в Северном банке СБ России ОАО г.Ярославль,
БИК 047888670 к/с 30101810500000000670 ИНН 7606005722 КПП 760601001
ОКОНХ 85200 ОГРН 1027600846503

**КОМПЛЕКСНЫЕ ИНЖЕНЕРНО-СТРОИТЕЛЬНЫЕ
ИЗЫСКАНИЯ, ПРОЕКТИРОВАНИЕ И СТРОИТЕЛЬСТВО**

Заказ № 41-1/2023

По объекту: «О создании и эксплуатации объектов транспортной инфраструктуры и технологически связанных с ними транспортных средств, обеспечивающих деятельность, связанную с перевозками пассажиров транспортом общего пользования, в муниципальном образовании городской округ город Ярославль в Ярославской области». 2 этап: «Строительство трамвайных путей и контактной сети. Участок от разворотного круга ул. Александра Невского до разворотного круга «Больница № 9» (29-я линия)».

Заказчик: ООО «ЛРТ Групп»

ВЕДОМОСТЬ СОГЛАСОВАНИЯ

Настоящим согласовывается наличие и место положения подземных и надземных инженерных сетей и сооружений на участке пересечение ул. Бабича и ул. Строителей (1,2)

№ п/п	Наименование организации	Текст согласования	Должность и фамилия	Подпись
1	2	3	4	5
11		СОГЛАСОВАНО АО «ЯргЭТ» Производственно-технический отдел «___» _____ 20__ г.	31 янв 2024	

Примечание: Изыскательская организация не несет ответственности о наличии подземных коммуникаций, не сданных в эксплуатацию и не имеющих сведений (исполнительной съемки) в эксплуатационных организациях и отделе архитектуры.

Согласование произвела: _____ Уткина С.В.

Инв. № подл.	Подп. и дата	Взам. инв. №
12/24		

Изм.	Кол.уч	Лист	№ док.	Подпись	Дата

0484ГП.09-2-ИГ ДИЗ-Т

Лист

9



ИНТЕРГЕО
инженерная фирма

ООО ИФ «Интергео» 150007 Ярославль, ул Уроцкая, 35 Приемная т/факс. (4852) 740-750, геология 242-701, геодезия 242-848, землеустройство 242-712.
сайт: www.intergeo-if.ru e-mail: intergeo@yarsoslavl.ru
р/с 40702810577020000305 в Северном банке СБ России ОАО г.Ярославль,
БИК 047888670 к/с 30101810500000000670 ИНН 7606005722 КПП 760601001
ОКОНХ 85200 ОГРН 1027600846503

**КОМПЛЕКСНЫЕ ИНЖЕНЕРНО-СТРОИТЕЛЬНЫЕ
ИЗЫСКАНИЯ, ПРОЕКТИРОВАНИЕ И СТРОИТЕЛЬСТВО**

Заказ № 41-1/2023

По объекту: «О создании и эксплуатации объектов транспортной инфраструктуры и технологически связанных с ними транспортных средств, обеспечивающих деятельность, связанную с перевозками пассажиров транспортом общего пользования, в муниципальном образовании городской округ город Ярославль в Ярославской области». 2 этап: «Строительство трамвайных путей и контактной сети. Участок от разворотного круга ул. Александра Невского до разворотного круга «Больница № 9» (29-я линия)».

Заказчик: ООО «ЛРТ Групп»

ВЕДОМОСТЬ СОГЛАСОВАНИЯ

Настоящим согласовывается наличие и место положения подземных и надземных инженерных сетей и сооружений на участке пересечение ул. Бабича и ул. Строителей (1,2)

№ п/п	Наименование организации	Текст согласования	Должность и фамилия	Подпись
1	2	3	4	5
12	РРС АО «ЯВК»	29.01.2024 АКЦИОНЕРНОЕ ОБЩЕСТВО «ЯРОСЛАВЛЬВОДОКАНАЛ» 150003, г.Ярославль, проспект Ленина, 1а РАЙОН КАНАЛИЗАЦИОННОЙ СЕТИ	инженер Гурьянова Т.В.	

Примечание: Изыскательская организация не несет ответственности о наличии подземных коммуникаций, не сданных в эксплуатацию и не имеющих сведений (исполнительной съемки) в эксплуатационных организациях и отделе архитектуры.

Согласование произвел Уткин С.В.

Инв. № подл.	12/24	Взам. инв. №	Подп. и дата							Лист
Изм.	Кол.уч	Лист	№ док.	Подпись	Дата					10

0484ГП.09-2-ИГ ДИЗ-Т



ИНТЕРГЕО
инженерная фирма

ООО ИФ «Интергео» 150007 Ярославль, ул Урочская, 35 Приемная т/факс. (4852) 740-750, геология 242-701, геодезия 242-848, землеустройство 242-712.
сайт: www.intergeo-if.ru e-mail: intergeo@yarslavl.ru
р/с 40702810577020000305 в Северном банке СБ России ОАО г.Ярославль,
БИК 047888670 к/с 30101810500000000670 ИНН 7606005722 КПП 760601001
ОКОНХ 85200 ОГРН 1027600846503

**КОМПЛЕКСНЫЕ ИНЖЕНЕРНО-СТРОИТЕЛЬНЫЕ
ИЗЫСКАНИЯ, ПРОЕКТИРОВАНИЕ И СТРОИТЕЛЬСТВО**

Заказ № 41-1/2023

По объекту: «О создании и эксплуатации объектов транспортной инфраструктуры и технологически связанных с ними транспортных средств, обеспечивающих деятельность, связанную с перевозками пассажиров транспортом общего пользования, в муниципальном образовании городской округ город Ярославль в Ярославской области». 2 этап: «Строительство трамвайных путей и контактной сети. Участок от разворотного круга ул. Александра Невского до разворотного круга «Больница № 9» (29-я линия)».

Заказчик: ООО «ЛРТ Групп»

ВЕДОМОСТЬ СОГЛАСОВАНИЯ

Настоящим согласовывается наличие и место положения подземных и надземных инженерных сетей и сооружений на участке пересечение ул. Бабича и ул. Строителей (1,2)

№ п/п	Наименование организации	Текст согласования	Должность и фамилия	Подпись
1	2	3	4	5
13	Муниципальное Бюджетное учреждение «Ремонт и обслуживание гидросистем» города Ярославля МБУ «РиОГС» г.Ярославля Тел: (4852) 59-49-06 150032 г.Ярославль, Костромское шоссе, д.10 СОГЛАСОВАНО « 2 » 02 2024.  подпись			

Примечание: Изыскательская организация не несет ответственности о наличии подземных коммуникаций, не сданных в эксплуатацию и не имеющих сведений (исполнительной съемки) в эксплуатационных организациях и отделе архитектуры.

Согласование произвела:  Уткина С.В.


Инв. № подл.	12/24
Подп. и дата	
Взам. инв. №	

Изм.	Кол.уч	Лист	№ док.	Подпись	Дата

0484ГП.09-2-ИГ ДИЗ-Т

Лист

11

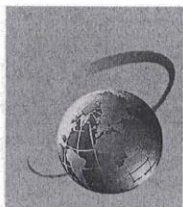

ИНТЕРГЕО
инженерная фирма

ООО ИФ «Интергео» 150007 Ярославль, ул. Урочская, 35 Приемная т/факс. (4852) 740-750,
геология 242-701, геодезия 242-848, землеустройство 242-712.
сайт: www.intergeo-if.ru e-mail: intergeo@yarslavl.ru
р/с 40702810577020000305 в Северном банке СБ России ОАО г.Ярославль,
БИК 047888670 к/с 30101810500000000670 ИНН 7606005722 КПП 760601001
ОКОНХ 85200 ОГРН 1027600846503

**КОМПЛЕКСНЫЕ ИНЖЕНЕРНО-СТРОИТЕЛЬНЫЕ
ИЗЫСКАНИЯ, ПРОЕКТИРОВАНИЕ И СТРОИТЕЛЬСТВО**

Заказ № 41-1/2023

По объекту: «О создании и эксплуатации объектов транспортной инфраструктуры и технологически связанных с ними транспортных средств, обеспечивающих деятельность, связанную с перевозками пассажиров транспортом общего пользования, в муниципальном образовании городской округ город Ярославль в Ярославской области». 2 этап: «Строительство трамвайных путей и контактной сети. Участок от разворотного круга ул. Александра Невского до разворотного круга «Больница № 9» (29-я линия)».

Заказчик: ООО «ЛРТ Групп»

ВЕДОМОСТЬ СОГЛАСОВАНИЯ

Настоящим согласовывается наличие и место положения подземных и надземных инженерных сетей и сооружений на участке ул.Труфанова д.32а (7)

№ п/п	Наименование организации	Текст согласования	Должность и фамилия	Подпись
1	2	3	4	5
14	Филиал ПАО «Россети Центр» - «Ярэнерг» РЭС 1 категории «Яргорэлектросеть» На данном участке кабелей нет, кроме 30. Техник <u>Кружов В.В.</u> Подпись <u>[подпись]</u> Дата <u>06.02.24.</u>		Согласовать каб. 30. с районом «Персвет»	

Примечание: Изыскательская организация не несет ответственности о наличии подземных коммуникаций, не сданных в эксплуатацию и не имеющих сведений (исполнительной съемки) в эксплуатационных организациях и отделе архитектуры.

Согласование произвела: [подпись] Уткина С.В.


Инв. № подл.	12/24
Подп. и дата	
Взам. инв. №	

Изм.	Кол.уч	Лист	№ док.	Подпись	Дата

0484ГП.09-2-ИГ ДИЗ-Т

Лист

12

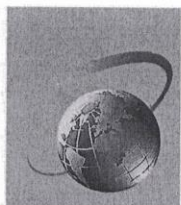

ИНТЕРГЕО
инженерная фирма

ООО ИФ «Интергео» 150007 Ярославль, ул. Урочская, 35 Приемная т/факс. (4852) 740-750, геология 242-701, геодезия 242-848, землеустройство 242-712.
сайт: www.intergeo-ly.ru e-mail: intergeo@yarslavl.ru
р/с 40702810577020000305 в Северном банке СБ России ОАО г.Ярославль,
БИК 047888670 к/с 30101810500000000670 ИНН 7606005722 КПП 760601001
ОКОНХ 85200 ОГРН 1027600846503

**КОМПЛЕКСНЫЕ ИНЖЕНЕРНО-СТРОИТЕЛЬНЫЕ
ИЗЫСКАНИЯ, ПРОЕКТИРОВАНИЕ И СТРОИТЕЛЬСТВО**

Заказ № 41-1/2023

По объекту: «О создании и эксплуатации объектов транспортной инфраструктуры и технологически связанных с ними транспортных средств, обеспечивающих деятельность, связанную с перевозками пассажиров транспортом общего пользования, в муниципальном образовании городской округ город Ярославль в Ярославской области». 2 этап: «Строительство трамвайных путей и контактной сети. Участок от разворотного круга ул. Александра Невского до разворотного круга «Больница № 9» (29-я линия)».

Заказчик: ООО «ЛРТ Групп»

ВЕДОМОСТЬ СОГЛАСОВАНИЯ

Настоящим согласовывается наличие и место положения подземных и надземных инженерных сетей и сооружений на участке ул.Труфанова д.28 а (8)

№ п/п	Наименование организации	Текст согласования	Должность и фамилия	Подпись
1	2	3	4	5
15	Филиал ПАО «Россети Центр» - «Ярэнерго» РЭС 1 категории «Яргорэлектросеть» На данном участке кабелей нет. кроме 40 Техник <u>Крутой</u> Подпись <u>[подпись]</u> Дата <u>06.02.24.</u>			<i>Согласован кон. У.О. с районной «Россвет»</i>

Примечание: Изыскательская организация не несет ответственности о наличии подземных коммуникаций, не сданных в эксплуатацию и не имеющих сведений (исполнительной съемки) в эксплуатационных организациях и отделе архитектуры.

Согласование произвела: [подпись] Уткина С.В.

Инв. № подл.	Взам. инв. №
12/24	
Изм.	Кол.уч
Лист	№ док.
Подпись	Дата

0484ГП.09-2-ИГ ДИЗ-Т

Лист

13



ИНТЕРГЕО
инженерная фирма

ООО ИФ «Интергео» 150007 Ярославль, ул. Урочская, 35 Приемная т/факс. (4852) 740-750, геология 242-701, геодезия 242-848, землеустройство 242-712.
сайт: www.intergeo-if.ru e-mail: intergeo@yarslavl.ru
р/с 40702810577020000305 в Северном банке СБ России ОАО г.Ярославль,
БИК 047888670 к/с 30101810500000000670 ИНН 7606005722 КПП 760601001
ОКОНХ 85200 ОГРН 1027600846503

КОМПЛЕКСНЫЕ ИНЖЕНЕРНО-СТРОИТЕЛЬНЫЕ ИЗЫСКАНИЯ, ПРОЕКТИРОВАНИЕ И СТРОИТЕЛЬСТВО

Заказ № 41-1/2023

По объекту: «О создании и эксплуатации объектов транспортной инфраструктуры и технологически связанных с ними транспортных средств, обеспечивающих деятельность, связанную с перевозками пассажиров транспортом общего пользования, в муниципальном образовании городской округ город Ярославль в Ярославской области». 2 этап: «Строительство трамвайных путей и контактной сети. Участок от разворотного круга ул. Александра Невского до разворотного круга «Больница № 9» (29-я линия)».

Заказчик: ООО «ЛРТ Групп»

ВЕДОМОСТЬ СОГЛАСОВАНИЯ

Настоящим согласовывается наличие и место положения подземных и надземных инженерных сетей и сооружений на участке пересечение ул. Труфанова с ул. Панина (9,10)

№ п/п	Наименование организации	Текст согласования	Должность и фамилия	Подпись
1	2	3	4	5
16	Филиал ПАО «Россети Центр» - «Ярэнерго» РЭС 1 категории «Яргорэлектросеть» Количество кабелей соответствует действительности. Правильность нанесения не проверялась. Техник <u>Крыжов</u> Подпись <u>[подпись]</u> Дата <u>06.02.24</u>			Дополнительно согласовать каб. У.О. с районком и Перлвет

Примечание: Изыскательская организация не несет ответственности о наличии подземных коммуникаций, не сданных в эксплуатацию и не имеющих сведений (исполнительной съемки) в эксплуатационных организациях и отделе архитектуры.

Согласование произвела: [подпись] Уткина С.В.

Инв. № подл.	12/24
Подп. и дата	
Взам. инв. №	

Изм.	Кол.уч	Лист	№ док.	Подпись	Дата

0484ГП.09-2-ИГ ДИЗ-Т

Лист

14



ИНТЕРГЕО
инженерная фирма

ООО ИФ «Интергео» 150007 Ярославль, ул Урочская, 35 Приемная т/факс. (4852) 740-750, геология 242-701, геодезия 242-848, землеустройство 242-712.
сайт: www.intergeo-if.ru e-mail: intergeo@yarslavl.ru
р/с 40702810577020000305 в Северном банке СБ России ОАО г.Ярославль,
БИК 047888670 к/с 30101810500000000670 ИНН 7606005722 КПП 760601001
ОКОНХ 85200 ОГРН 1027600846503

**КОМПЛЕКСНЫЕ ИНЖЕНЕРНО-СТРОИТЕЛЬНЫЕ
ИЗЫСКАНИЯ, ПРОЕКТИРОВАНИЕ И СТРОИТЕЛЬСТВО**

Заказ № 41-1/2023

По объекту: «О создании и эксплуатации объектов транспортной инфраструктуры и технологически связанных с ними транспортных средств, обеспечивающих деятельность, связанную с перевозками пассажиров транспортом общего пользования, в муниципальном образовании городской округ город Ярославль в Ярославской области». 2 этап: «Строительство трамвайных путей и контактной сети. Участок от разворотного круга ул. Александра Невского до разворотного круга «Больница № 9» (29-я линия)».

Заказчик: ООО «ЛРТ Групп»

ВЕДОМОСТЬ СОГЛАСОВАНИЯ

Настоящим согласовывается наличие и место положения подземных и надземных инженерных сетей и сооружений на участке пересечение с ж.д. путями на ул. Труфанова (11)

№ п/п	Наименование организации	Текст согласования	Должность и фамилия	Подпись
1	2	3	4	5
17	Филиал ПАО «Россети Центр» - «Ярэнерго» РЭС 1 категории «Яргорэлектросеть» Количество кабелей соответствует действительности. Правильность нанесения не проверялась. Техник <u>Кружнев</u> Подпись <u>[подпись]</u> Дата <u>06.02.24</u>	Фактически согласовано 1 каб. Ч.О. с разделом «Тервелет» и кп на указанной местности с их владельцем. (2 каб.)		

Примечание: Изыскательская организация не несет ответственности о наличии подземных коммуникаций, не сданных в эксплуатацию и не имеющих сведений (исполнительной съемки) в эксплуатационных организациях и отделе архитектуры.

Согласование произвела: [подпись] Уткина С.В.

Инв. № подл.	12/24	Подп. и дата	Взам. инв. №						
Изм.	Кол.уч	Лист	№ док.	Подпись	Дата	0484ГП.09-2-ИГ ДИЗ-Т		Лист	
								15	

Примечание: Изыскательская организация не несет ответственности о наличии подземных коммуникаций, не сданных в эксплуатацию и не имеющих сведений (исполнительной съемки) в эксплуатационных организациях и отделе архитектуры.

Согласование произвела:  Уткина С.В.



ИНТЕРГЕО
инженерная фирма

ООО ИФ «Интергео» 150007 Ярославль, ул. Урочская, 35 Приемная т/факс. (4852) 740-750, геология 242-701, геодезия 242-848, землеустройство 242-712.
сайт: www.intergeo-ff.ru e-mail: intergeo@yarslavl.ru
р/с 40702810577020000305 в Северном банке СБ России ОАО г.Ярославль,
БИК 047888670 к/с 30101810500000000670 ИНН 7606005722 КПП 760601001
ОКОНХ 85200 ОГРН 1027600846503

КОМПЛЕКСНЫЕ ИНЖЕНЕРНО-СТРОИТЕЛЬНЫЕ ИЗЫСКАНИЯ, ПРОЕКТИРОВАНИЕ И СТРОИТЕЛЬСТВО

Заказ № 41-1/2023

По объекту: «О создании и эксплуатации объектов транспортной инфраструктуры и технологически связанных с ними транспортных средств, обеспечивающих деятельность, связанную с перевозками пассажиров транспортом общего пользования, в муниципальном образовании городской округ город Ярославль в Ярославской области». 2 этап: «Строительство трамвайных путей и контактной сети. Участок от разворотного круга ул. Александра Невского до разворотного круга «Больница № 9» (29-я линия)».

Заказчик: ООО «ЛРТ Групп»

ВЕДОМОСТЬ СОГЛАСОВАНИЯ

Настоящим согласовывается наличие и место положения подземных и надземных инженерных сетей и сооружений на участке ул. Елены Колесовой д.70 ул. Елены Колесовой д. 68 (21,22)

№ п/п	Наименование организации	Текст согласования	Должность и фамилия	Подпись
1	2	3	4	5
18	Филиал ПАО «Россети Центр» - «Ярэнерго» РЭС 1 категории «Яргорэлектросеть» Количество кабелей соответствует действительности. Правильность нанесения не проверялась Техник <u>Кружов</u> Подпись <u>[подпись]</u> Дата <u>06.01.2024</u>	Дома № 68 и 70 составить каб. ЧД. с проектом «Торсвет»		

Примечание: Изыскательская организация не несет ответственности о наличии подземных коммуникаций, не сданных в эксплуатацию и не имеющих сведений (исполнительной съемки) в эксплуатационных организациях и отделе архитектуры.

Согласование произвела: [подпись] Уткина С.В.

Инв. № подл.	Подп. и дата	Взам. инв. №
12/24		

Изм.	Кол.уч	Лист	№ док.	Подпись	Дата

0484ГП.09-2-ИГ ДИЗ-Т

Лист

16



ФИЛИАЛ ОАО «РЖД»
ЦЕНТРАЛЬНАЯ СТАНЦИЯ СВЯЗИ
ЯРОСЛАВСКАЯ ДИРЕКЦИЯ СВЯЗИ
ЯРОСЛАВСКИЙ РЕГИОНАЛЬНЫЙ ЦЕНТР
СВЯЗИ

пр-д Ухтомского, 5-А,
г. Ярославль, 150049,
Тел.: (4852) 79-20-14, факс: (4852) 79-28-99

Директору ООО ИФ «Интергео»
В.В. Соловьёву

«___» _____ г. № _____
На №ИСХ-27 от 29.01.2024г.

Уважаемый Вячеслав Вениаминович!


На запрос ИСХ-27 от 29.01.2024г г. сообщая, что Ярославский региональный центр связи согласовывает топографическую съёмку по объектам: 2 этап: «Строительство трамвайных путей и контактной сети. Участок от разворотного круга ул. Александра Невского до разворотного круга «Больница № 9» (29-я линия)», 10 этап: «Реконструкция путепровода №2 в районе ул. Выставочная».

Также сообщая, что по объекту 9 этап: «Реконструкция путепровода №1 через Республиканский проезд и ж.-д. пути» для актуализации топографической съёмки с коммуникациями связи, требуется вызвать представителя Ярославского регионального центра связи по телефону 8(4852) 79-92-56, не менее чем за трое суток (исключая выходные и праздничные дни).

Главный инженер
Ярославского регионального центра связи

М.А.Селиверстов

Исп. Ремнев И.А.
Тел. 8(4852) 79-24-75
Эл. почта ns-RemnevIA@nrr.rzd.ru

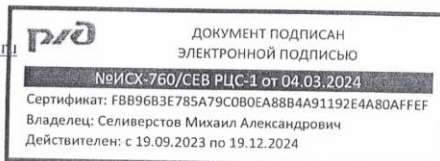

Инв. № подл.	12/24	Взам. инв. №	Подп. и дата							Лист
Изм.	Кол.уч	Лист	№ док.	Подпись	Дата	0484ГП.09-2-ИГ ДИЗ-Т				17



ИНТЕРГЕО
инженерная фирма

ООО ИФ «Интергео» 150007 Ярославль, ул. Урочская, 35 Приемная т/факс. (4852) 740-750, геология 242-701, геодезия 242-848, землеустройство 242-712.
сайт: www.intergeo-ll.ru e-mail: intergeo@yarslavl.ru
р/с 40702810577020000305 в Северном банке СБ России ОАО г.Ярославль,
БИК 047888670 к/с 30101810500000000670 ИНН 7606005722 КПП 760601001
ОКОНХ 85200 ОГРН 1027600846503

**КОМПЛЕКСНЫЕ ИНЖЕНЕРНО-СТРОИТЕЛЬНЫЕ
ИЗЫСКАНИЯ, ПРОЕКТИРОВАНИЕ И СТРОИТЕЛЬСТВО**

Заказ № 41-1/2023

По объекту: «О создании и эксплуатации объектов транспортной инфраструктуры и технологически связанных с ними транспортных средств, обеспечивающих деятельность, связанную с перевозками пассажиров транспортом общего пользования, в муниципальном образовании городской округ город Ярославль в Ярославской области». 2 этап: «Строительство трамвайных путей и контактной сети. Участок от разворотного круга ул. Александра Невского до разворотного круга «Больница № 9» (29-я линия)».

Заказчик: ООО «ЛРТ Групп»

ВЕДОМОСТЬ СОГЛАСОВАНИЯ

Настоящим согласовывается наличие и место положения подземных и надземных инженерных сетей и сооружений на участке пересечение с ж.д. путями на ул. Труфанова (11)

№ п/п	Наименование организации	Текст согласования	Должность и фамилия	Подпись
1	2	3	4	5
19	Ярославский региональный центр связи Ярославской дирекции связи ЦСС - филиала ОАО «РЖД»	СОГЛАСОВАН ТОПОГРАФИЧЕСКИЙ ПЛАН - 4 - марта 2024 г. Подпись _____ До начала работ согласовать с РЦС-1 ПРОЕКТНУЮ ДОКУМЕНТАЦИЮ и ПРОЕКТ ПРОИЗВОДСТВА РАБОТ. Перед началом работ вызвать представителя РЦС-1 по тел. 8 (4852) 79-92-56		

Примечание: Изыскательская организация не несет ответственности о наличии подземных коммуникаций, не сданных в эксплуатацию и не имеющих сведений (исполнительной съемки) в эксплуатационных организациях и отделе архитектуры.

Согласование произвела:

Уткина С.В.

Инв. № подл.	12/24	Подп. и дата	Взам. инв. №							Лист
Изм.	Кол.уч	Лист	№ док.	Подпись	Дата					18

0484ГП.09-2-ИГ ДИЗ-Т



ИНТЕРГЕО
инженерная фирма

ООО ИФ «Интергео» 150007 Ярославль, ул. Урочская, 35 Приемная т/факс. (4852) 740-750,
геология 242-701, геодезия 242-848, землеустройство 242-712.
сайт: www.intergeo-if.ru e-mail: intergeo@yaroslavl.ru
р/с 40702810577020000305 в Северном банке СБ России ОАО г.Ярославль,
БИК 047888670 к/с 30101810500000000670 ИНН 7606005722 КПП 760601001
ОКОНХ 85200 ОГРН 1027600846503

**КОМПЛЕКСНЫЕ ИНЖЕНЕРНО-СТРОИТЕЛЬНЫЕ
ИЗЫСКАНИЯ, ПРОЕКТИРОВАНИЕ И СТРОИТЕЛЬСТВО**

Заказ № 41-1/2023

По объекту: «О создании и эксплуатации объектов транспортной инфраструктуры и технологически связанных с ними транспортных средств, обеспечивающих деятельность, связанную с перевозками пассажиров транспортом общего пользования, в муниципальном образовании городской округ город Ярославль в Ярославской области». 2 этап: «Строительство трамвайных путей и контактной сети. Участок от разворотного круга ул. Александра Невского до разворотного круга «Больница № 9» (29-я линия)».

Заказчик: ООО «ЛРТ Групп»

ВЕДОМОСТЬ СОГЛАСОВАНИЯ

Настоящим согласовывается наличие и место положения подземных и надземных инженерных сетей и сооружений на участке пересечение с ж.д. путями на ул. Труфанова (11)

№ п/п	Наименование организации	Текст согласования	Должность и фамилия	Подпись
1	2	3	4	5
20	М-1 Ярославль	Согласен. М-1 проект содержит, в соответствии технических условий не требуется	М-1 Шиндлер А.И.	Шиндлер А.И. 11.03.2023

Примечание: Изыскательская организация не несет ответственности о наличии подземных коммуникаций, не сданных в эксплуатацию и не имеющих сведений (исполнительной съемки) в эксплуатационных организациях и отделе архитектуры.

Согласование произвела:

Уткина С.В.

Инв. № подл.	Подп. и дата	Взам. инв. №
12/24		
Изм.	Кол.уч.	Лист
№ док.	Подпись	Дата

0484ГП.09-2-ИГ ДИЗ-Т

Лист

19



ООО ИФ «Интергео» 150007 Ярославль, ул Урочская, 35 Приемная т/факс. (4852) 740-750, геология 242-701, геодезия 242-848, землеустройство 242-712.
сайт: www.intergeo-if.ru e-mail: intergeo@yarslavl.ru
р/с 40702810577020000305 в Северном банке СБ России ОАО г.Ярославль,
БИК 047888670 к/с 30101810500000000670 ИНН 7606005722 КПП 760601001
ОКОНХ 85200 ОГРН 1027600846503

КОМПЛЕКСНЫЕ ИНЖЕНЕРНО-СТРОИТЕЛЬНЫЕ ИЗЫСКАНИЯ, ПРОЕКТИРОВАНИЕ И СТРОИТЕЛЬСТВО

Заказ № 41-1/2023

По объекту: «О создании и эксплуатации объектов транспортной инфраструктуры и технологически связанных с ними транспортных средств, обеспечивающих деятельность, связанную с перевозками пассажиров транспортом общего пользования, в муниципальном образовании городской округ город Ярославль в Ярославской области». 2 этап: «Строительство трамвайных путей и контактной сети. Участок от разворотного круга ул. Александра Невского до разворотного круга «Больница № 9» (29-я линия)».

Заказчик: ООО «ЛРТ Групп»

ВЕДОМОСТЬ СОГЛАСОВАНИЯ

Настоящим согласовывается наличие и место положения подземных и надземных инженерных сетей и сооружений на участке _____

№ п/п	Наименование организации	Текст согласования	Должность и фамилия	Подпись
1	2	3	4	5
21	Филиал АО «Газпром газораспределение Ярославль» в г. Ярославле Производственно-технический отдел ПРОВЕРЕНО «24» 02 2024 г. <i>Варченко И.В.</i>	<i>Наличие сетей - г- Местоположение сетей - г- согласно требований СП не уточнялись.</i>		

Примечание: Изыскательская организация не несет ответственности о наличии подземных коммуникаций, не сданных в эксплуатацию и не имеющих сведений (исполнительной съемки) в эксплуатационных организациях и отделе архитектуры.

Согласование произвела: *Уткина С.В.* Уткина С.В.

Инв. № подл.	Взам. инв. №	Подп. и дата																	Лист
12/24																			20
Изм.	Кол.уч	Лист	№ док.	Подпись	Дата														

0484ГП.09-2-ИГ ДИЗ-Т

22

Филиал АО «Газпром газораспределение
Ярославль» в г. Ярославле
Службы подземных газопроводов
участок электрохимзащиты

27.02.2024.

С.В.

23

Филиал АО «Газпром газораспределение Ярославль»
в г. Ярославле
Административно-хозяйственный отдел
СОГЛАСОВАНО
«27» 02 2024 г.
Иванов С.В.

Согласование произведена:
Иванова С.В. *ИВ*

Инв. № подл.	12/24	Подп. и дата	Взам. инв. №							Лист
Изм.	Кол.уч	Лист	№ док.	Подпись	Дата	0484ГП.09-2-ИГ ДИЗ-Т			21	



ООО ИФ «Интергео» 150007 Ярославль, ул. Урочская, 35 Приемная т/факс. (4852) 740-750, геология 242-701, геодезия 242-848, землеустройство 242-712.
сайт: www.intergeo-If.ru e-mail: intergeo@yarslavl.ru
р/с 40702810577020000305 в Северном банке СБ России ОАО «Ярославль»,
БИК 047888670 к/с 30101810500000000670 ИНН 7606005722 КПП 760601001
ОКОНХ 85200 ОГРН 1027600846503

КОМПЛЕКСНЫЕ ИНЖЕНЕРНО-СТРОИТЕЛЬНЫЕ ИЗЫСКАНИЯ, ПРОЕКТИРОВАНИЕ И СТРОИТЕЛЬСТВО

Заказ № 41-1/2023

По объекту: «О создании и эксплуатации объектов транспортной инфраструктуры и технологически связанных с ними транспортных средств, обеспечивающих деятельность, связанную с перевозками пассажиров транспортом общего пользования, в муниципальном образовании городской округ город Ярославль в Ярославской области». 2 этап: «Строительство трамвайных путей и контактной сети. Участок от разворотного круга ул. Александра Невского до разворотного круга «Больница № 9» (29-я линия)».

Заказчик: ООО «ЛРТ Групп»

ВЕДОМОСТЬ СОГЛАСОВАНИЯ

Настоящим согласовывается наличие и место положения подземных и надземных инженерных сетей и сооружений на участке ул. Труфанова д.22 (12,13)

№ п/п	Наименование организации	Текст согласования	Должность и фамилия	Подпись
1	2	3	4	5
24	Отдел дорожно-транспортной инфраструктуры и сохранности автомобильных дорог департамента городского хозяйства мэрии города Ярославля	сети светотехники объектов (Волс, воздушным способом) СОГЛАСОВАНО «01» «03» 2024г. (Евгений)		

Примечание: Изыскательская организация не несет ответственности о наличии подземных коммуникаций, не сданных в эксплуатацию и не имеющих сведений (исполнительной съемки) в эксплуатационных организациях и отделе архитектуры.

Согласование произвела:  Уткина С.В.

Инв. № подл.	Взам. инв. №	Подп. и дата	Примечание: Изыскательская организация не несет ответственности о наличии подземных коммуникаций, не сданных в эксплуатацию и не имеющих сведений (исполнительной съемки) в эксплуатационных организациях и отделе архитектуры. Согласование произвела: <u>Уткина С.В.</u>	
12/24																																																																																																																																																																																																																																																																																																																																																																																																																																																																																																																																																																																																																																																																																																																																																																																																																																																																																																																																																																																																																																																																																																																																																																																																																																																																																																																																																																											</

Приложение И



АКТ

по результатам контроля полевых работ

Договор № 41-1/2023-ИГДИ на проведение инженерно-геодезических изысканий

Объект: «О создании и эксплуатации объектов транспортной инфраструктуры и технологически связанных с ними транспортных средств, обеспечивающих деятельность, связанную с перевозками пассажиров транспортом общего пользования, в муниципальном образовании городской округ город Ярославль в Ярославской области»
2 этап: «Строительство трамвайных путей и контактной сети. Участок от разворотного круга ул. Александра Невского до разворотного круга «Больница № 9» (29-я линия)».

Дата 30.01.2024Акт составили: И.О. начальника отдела Васильев С.В. и топограф Давыдов А.Ф.
(должность, Ф.И.О. контролирующего лица) (должность, Ф.И.О. руководителя проверяемого подразделения)При проведении контроля топографо-геодезических работ
(наименование подразделения)

1. Получены следующие результаты инструментального контроля

Вид работ, класс	Величина	Объем контроля	Результаты измерений или их СКП	
			по НД или программе (ПП)	фактически
1. Контрольные прассеры между твердыми копировками	прассер	66	0,20 м	0,04 м
2. Контроль высотных отметок рельефа	шкелет	81	0,12 м	0,03 м

2. Выявлены следующие недостатки недостатков
не выявлено3. Сделаны следующие предложения по дальнейшему ведению работ Каждой
группе приступить к составлению
технического отчета.Заключение о возможности оплаты работ и включении в отчет натуральных
показателей и сметной стоимостиРабота выполнена в полном объеме согласно
ТЗ. и ИТФ. Общая оценка хороша. Натур-
альные показатели соответствуют
сметной стоимости. Оплата согласно договору.Подпись Васильев С.В.Подпись Давыдов А.Ф.

0484ГП.09-2-ИГДИЗ-Т

ИЗ	Кол.уч	Лист	№ док.	Подпись	Дата
Разраб.		Васильев С.В.		<u>Васильев С.В.</u>	11.03.24

Акт по результатам
контроля полевых работ

Стадия	Лист	Листов
И	1	1

ООО ИФ «Интергео»

Согласовано					
Вза	Инв. №				
Подп.	И дата				
Инв. № подл.	12/24				

Стадия	Лист	Листов
И	1	


000 ИФ «Интергео»



у=0
х=+20000

х=+20000
у=+20000

ДСП ЭКЗ. № _____

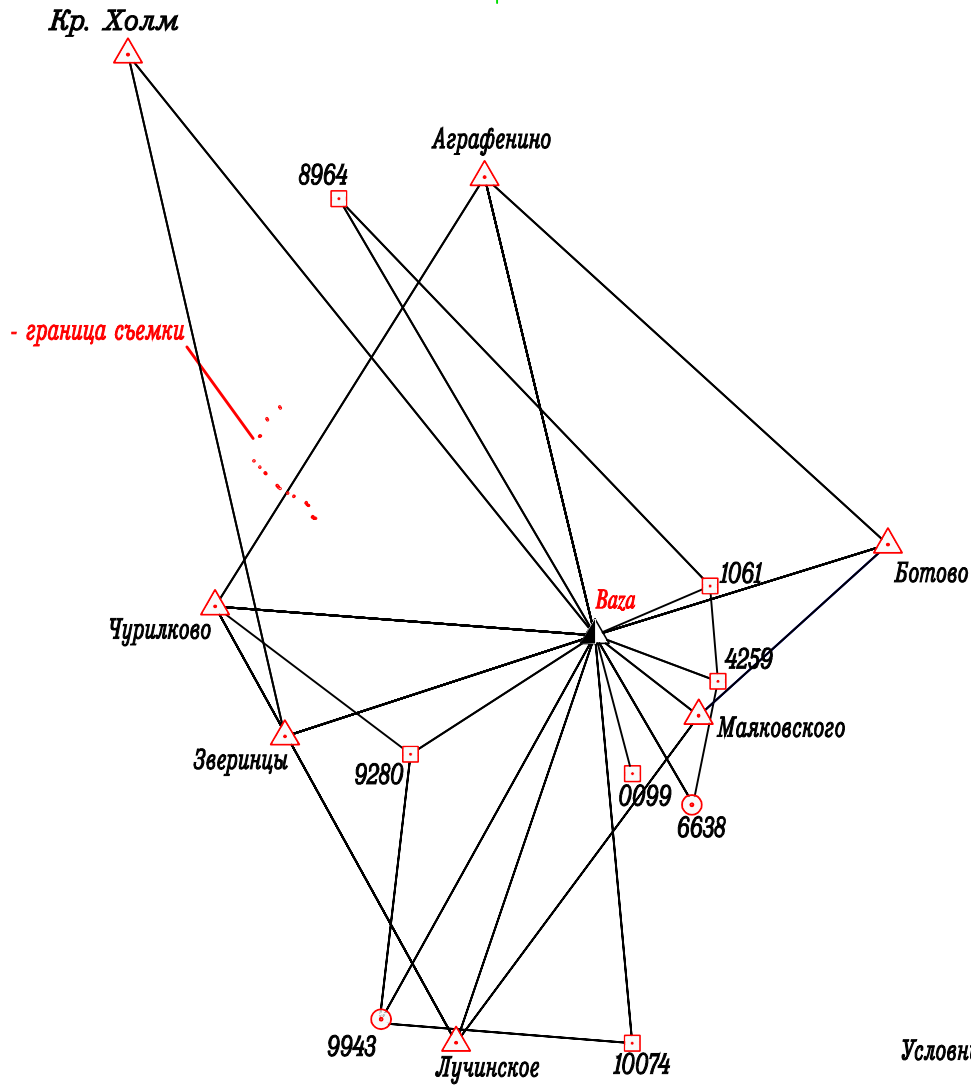

Условные обозначения

- ▲ - пункт спутниковой геодезической сети
- △ - пункт триангуляции
- - пункт геосети сгущения
- - граница съемки

Система координат: местная г. Ярославль

у=0
х=-20000

х=-20000
у=+20000


Инв. № подл.	12/24	Подп. и дата	Взам. инв. №	

Изм.	Кол.уч.	Лист	№ док.	Подп.	Дата
Разраб.		Васильев С.В.		<i>Васильев</i>	11.03.24
И.о.нач.отд.		Васильев С.В.		<i>Васильев</i>	11.03.24

0484ГП.09-2-ИГ ДИЗ-Т-Г

Схема создания
опорной геодезической сети
Масштаб 1:200000

Стадия	Лист	Листов
И	1	1
ООО ИФ "Интергео"		

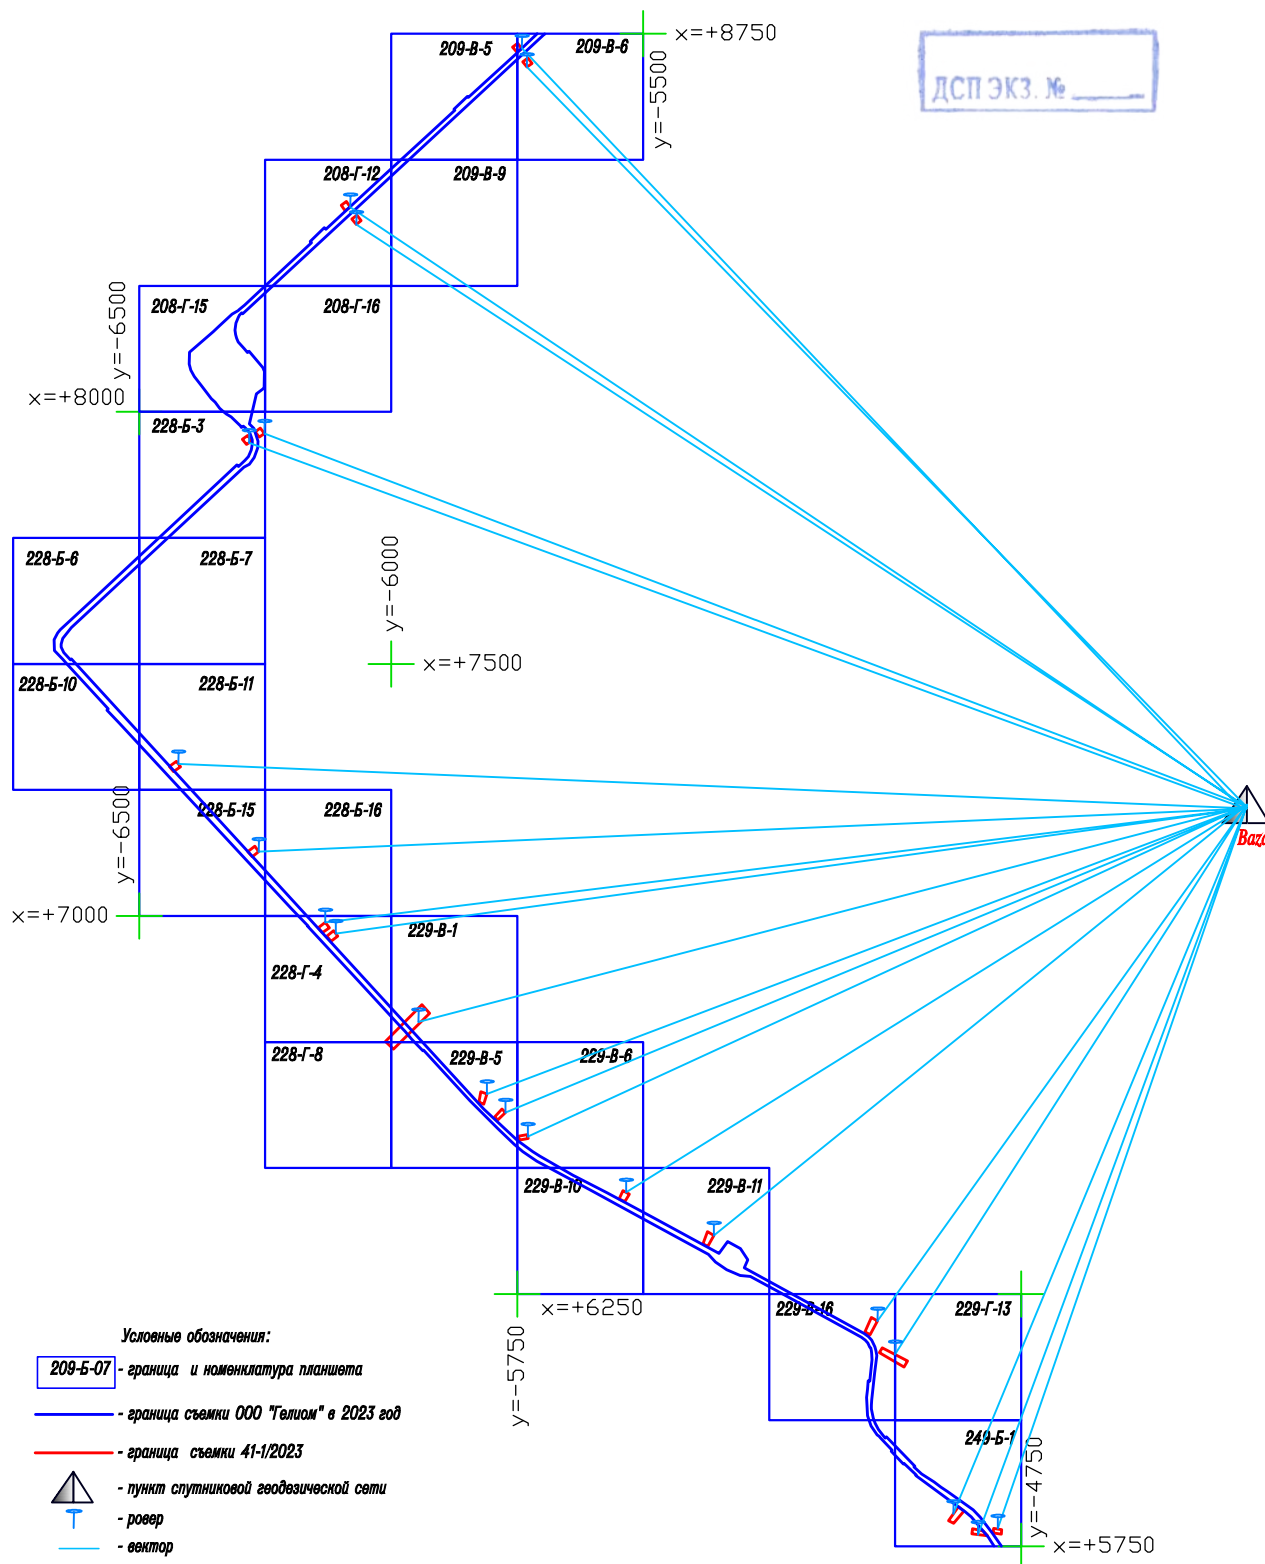

- Условные обозначения:
- 209-Б-07 - граница и номенклатура листа
 - граница съемки ООО "Телиом" в 2023 год
 - граница съемки 41-1/2023
 - пункт спутниковой геодезической сети
 - ровер
 - вектор

Система координат: местная г.Ярославль

Взам. инб. №

Подп. и дата

Инб. № подл.

12/24

Изм.	Кол.уч.	Лист	N док.	Подп.	Дата
Разраб.		Васильев С.В.		<i>Васильев</i>	11.03.24
И.о. нач.отдела		Васильев С.В.		<i>Васильев</i>	11.03.24

0484ГП.09-2-ИГ ДИЗ-Т-Г

Схема топографо-геодезической
изученности и
картограмма топографических работ
Масштаб 1:15000

Стадия	Лист	Листов
И	1	1
ООО ИФ "Интергео"		



у=-5750
х=+8750

ДСП ЭКЗ. № _____



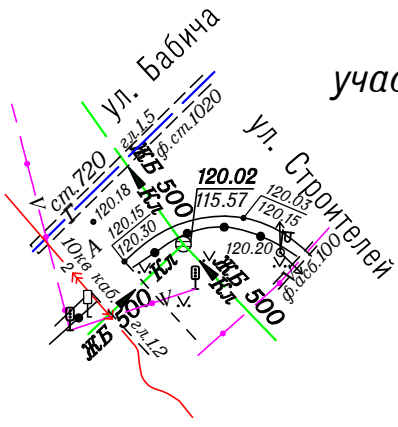


СХЕМА РАСПОЛОЖЕНИЯ ЛИСТОВ

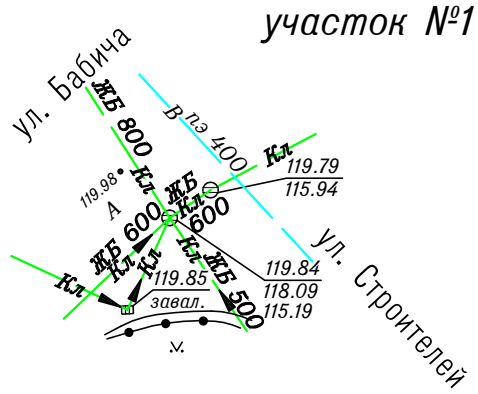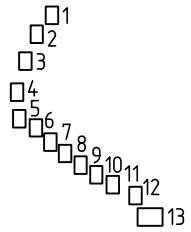



ПРИМЕЧАНИЯ:

Система координат местная г. Ярославля.
Система высот Балтийская 1977г.
Топографическая съемка и съемка
текущих изменений выполнены
по состоянию на 01.02.2024г.
Сечение рельефа через 0.5м.

у=-5700
х=+8650

Инб. № подл.	12/24	Изм.	Кол.уч.	Лист	№ док.	Подп.	Дата	Технический отчет по инженерно-геодезическим изысканиям	Стадия	Лист	Листов

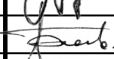						0484ГП.09-2- ИГ ДИЗ-Г						
						Строительство трамвайных путей и контактной сети. Участок от разворотного круга ул. Александра Невского до разворотного круга "Больница №9" (29 линия)						
Изм.	Кол.уч.	Лист	№ док.	Подп.	Дата	Технический отчет по инженерно-геодезическим изысканиям			Стадия	Лист	Листов	
Разраб.		Рудцова Е.В.			18.03.24				Р	1	13	
Исполнитель		Давыдов А.Ф.			18.03.24							
						Топографический план участка Масштаб 1:500			ООО ИФ "Интергео"			
И.о. нач.отдела		Васильев С.В.			18.03.24							

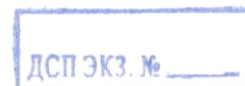

$y = -6050$
 $x = +8400$

$y = -6100$
 $x = +8350$


Система координат местная г. Ярославля.
Система высот Балтийская 1977г.
Топографическая съемка и съемка
текущих изменений выполнены
по состоянию на 01.02.2024г.
Сечение рельефа через 0,5м.

Строительство трамвайных путей и контактной сети.
Участок от разворотного круга ул. Александра Невского до разворотного
круга "Больница №9" (29 линия)

Стадия	Лист	Листов
Р	2	13

ООО ИФ "Интергео"

Взам. инв. №Подп. и датаИнв. № подл.

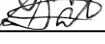Изм.	Кол.уч.	Лист	№ док.	Подп.	Дата
Разраб.		Рубцова Е.В.			18.03.24
Исполнитель		Давыдов А.Ф.			18.03.24
И.о. нач.отдела		Васильев С.В.			18.03.24



у=-6250
х=+8000

ДСП ЭКЗ. № _____

участок №6

участок №5


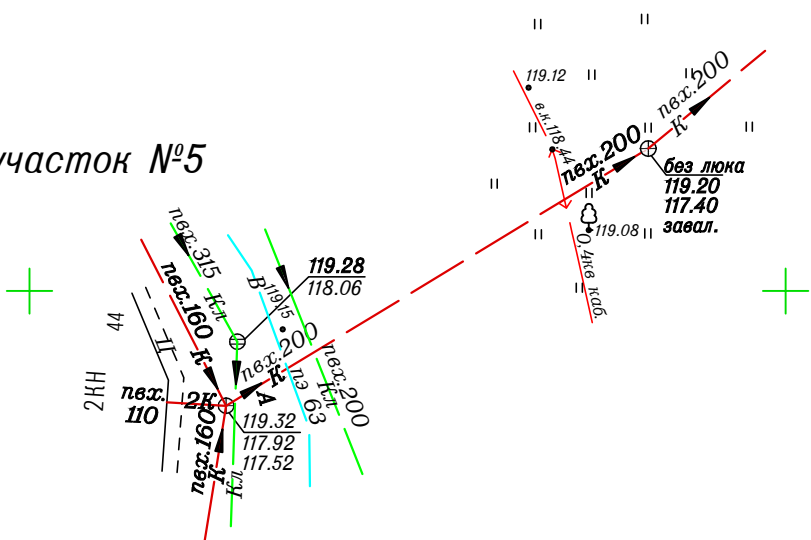


СХЕМА РАСПОЛОЖЕНИЯ ЛИСТОВ

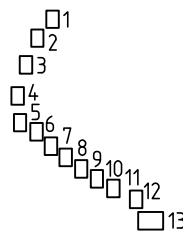

у=-6300
х=+7900

ПРИМЕЧАНИЯ:

Система координат местная г. Ярославля.
Система высот Балтийская 1977г.
Топографическая съемка и съемка
текущих изменений выполнены
по состоянию на 01.02.2024г.
Сечение рельефа через 0.5м.

ул. Волгоградская

0484ГП.09-2- ИГ ДИЗ-Г

Строительство трамвайных путей и контактной сети.
Участок от разворотного круга ул. Александра Невского до разворотного
круга "Больница №9" (29 линия)

Технический отчет
по инженерно-геодезическим
изысканиям

Стадия	Лист	Листов
Р	3	13

Топографический план участка
Масштаб 1:500

ООО ИФ "Интергео"


Инв. № подл.	12/24
Подп. и дата	
Взам. инв. №	

Изм.	Кол.уч.	Лист	Н док.	Подп.	Дата
Разраб.		Рудцова Е.В.			18.03.24
Исполнитель		Давыдов А.Ф.			18.03.24
И.о. нач.отдела		Васильев С.В.			18.03.24




ДСП ЭКЗ. №

участок №7

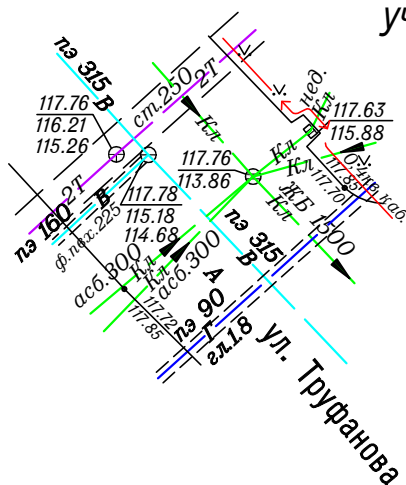 $y = -6400$

- $x = +7300$

СХЕМА РАСПОЛОЖЕНИЯ ЛИСТОВ

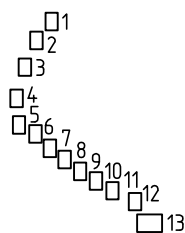
$$y = -6450$$
 $x = +7250$

ПРИМЕЧАНИЯ:

Система координат местная г. Ярославля.
Система высот Балтийская 1977г.
Топографическая съемка и съемка
текущих изменений выполнены
по состоянию на 01.02.2024г.
Сечение рельефа через 0.5м.

0484ГП.09-2- ИГДИЗ-Г


Строительство трамвайных путей и контактной сети.
Участок от разворотного круга ул. Александра Невского до разворотного
круга "Больница №9" (29 линия)

Технический отчет
по инженерно-геодезическим
изысканиям

Топографический план участка
Масштаб 1:500

Стадия	Лист	Листов
Р	4	13


ООО ИФ "Интергео"

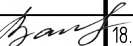Инф. № подл.	12/24							0484ГП.09-2- ИГ ДИЗ-Г			
								Строительство трамвайных путей и контактной сети. Участок от разворотного круга ул. Александра Невского до разворотного круга "Больница №9" (29 линия)			
		Изм.	Кол.уч.	Лист	№ док.	Подп.	Дата	Технический отчет по инженерно-геодезическим изысканиям	Стадия	Лист	Листов
		Разраб.		Рубцова Е.В.			18.03.24		Р	4	13
		Исполнитель		Дабыдов А.Ф.			18.03.24	Топографический план участка Масштаб 1:500	ООО ИФ "Интергео"		
		И.о. нач.отдела		Васильев С.В.			18.03.24				



у=-6250
x=+7150


ДСП ЭКЗ. № _____

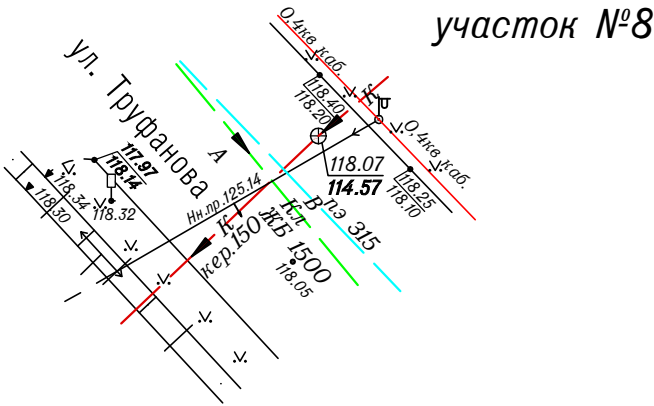

у=-6300
x=+7100



СХЕМА РАСПОЛОЖЕНИЯ ЛИСТОВ

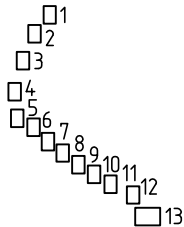

ПРИМЕЧАНИЯ:


Система координат местная г. Ярославля.
Система высот Балтийская 1977г.
Топографическая съемка и съемка
текущих изменений выполнены
по состоянию на 01.02.2024г.
Сечение рельефа через 0.5м.

--	--	


y=-6150
x=+7000


ДСП ЭКЗ. № _____

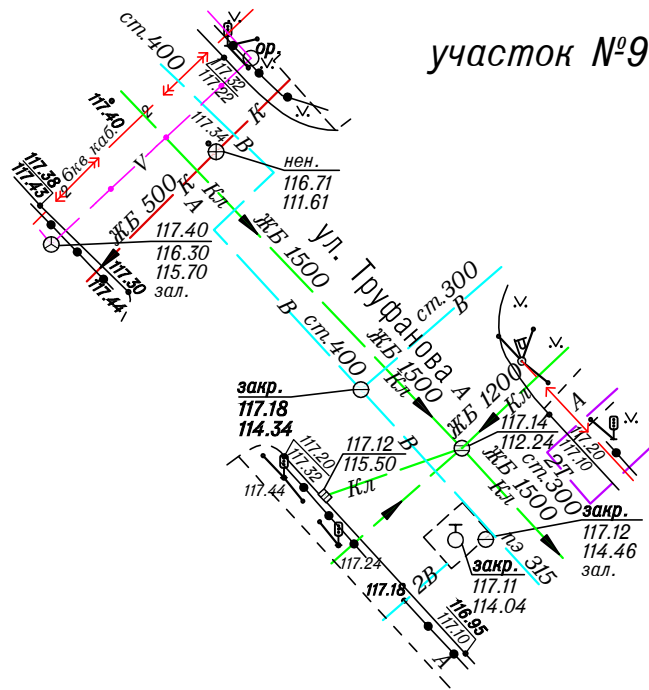

участок №10

y=-6100
x=+6950

СХЕМА РАСПОЛОЖЕНИЯ ЛИСТОВ

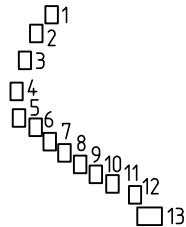

ПРИМЕЧАНИЯ:

Система координат местная г. Ярославля.
Система высот Балтийская 1977г.
Топографическая съемка и съемка
текущих изменений выполнены
по состоянию на 01.02.2024г.
Сечение рельефа через 0.5м.

0484ГП.09-2- ИГ ДИЗ-Г

Строительство трамвайных путей и контактной сети.
Участок от разворотного круга ул. Александра Невского до разворотного
круга "Больница №9" (29 линия)

Изм.	Кол.уч.	Лист	Н док.	Подп.	Дата
Разраб.		Рубцова Е.В.			18.03.24
Исполнитель		Давыдов А.Ф.			18.03.24
И.о. нач.отдела		Васильев С.В.			18.03.24

Технический отчет
по инженерно-геодезическим
изысканиям

Топографический план участка
Масштаб 1:500

Стадия	Лист	Листов
Р	6	13

ООО ИФ "Интергео"

Взам. инв. №

Подп. и дата

Инв. № подл.

12/24



участок №11


$$+x = +6800$$


ПРИМЕЧАНИЯ:


Система координат местная г. Ярославля.
Система высот Балтийская 1977г.
Топографическая съемка и съемка
текущих изменений выполнены
по состоянию на 01.02.2024г.
Сечение рельефа через 0.5м.

Подп. и дата							0484ГП.09-2- ИГ ДИЗ-Г				
							Строительство трамвайных путей и контактной сети. Участок от разворотного круга ул. Александра Невского до разворотного круга "Больница №9" (29 линия)				
	Изм.	Кол.уч.	Лист	№ док.	Подп.	Дата					
	Разраб.	Рудцова Е.В.				18.03.24	Технический отчет по инженерно-геодезическим изысканиям		Стадия	Лист	Листов
	Исполнитель	Дабыдов А.Ф.				18.03.24			Р	7	13
Инв. № подл.	12/24						Топографический план участка Масштаб 1:500		ООО ИФ "Интергео"		
		И.о. нач.отдела	Васильев С.В.								

участок №12

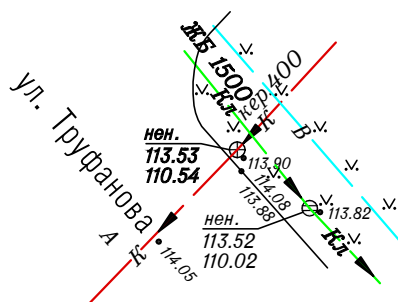

$y = -5850$
 $x = +6650$

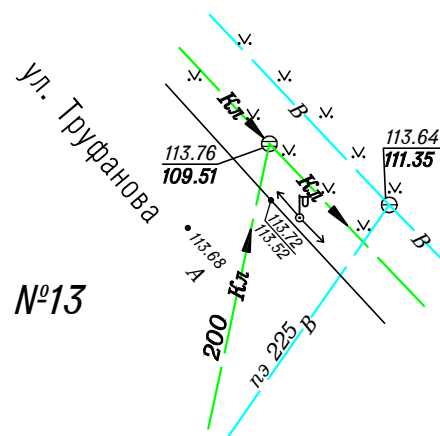

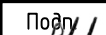
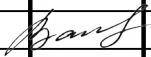
участок №13

СХЕМА РАСПОЛОЖЕНИЯ ЛИСТОВ

$$\begin{array}{l} y = -5850 \\ x = +6600 \end{array}$$

ПРИМЕЧАНИЯ:


Система координат местная г. Ярославля.
Система высот Балтийская 1977г.
Топографическая съемка и съемка
текущих изменений выполнены
по состоянию на 01.02.2024г.
Сечение рельефа через 0.5м.

Инв. № подл.	12/24							0484ГП.09-2- ИГ ДИЗ-Г				
								Строительство трамвайных путей и контактной сети. Участок от разворотного круга ул. Александра Невского до разворотного круга "Больница №9" (29 линия)				
		Изм.	Кол.уч.	Лист	№ док.	Подп.	Дата					
		Разраб.	Рубцова Е.В.			18.03.24	Технический отчет по инженерно-геодезическим изысканиям			Стадия	Лист	Листов
		Исполнитель	Дабыдов А.Ф.			18.03.24				Р	8	13
							Топографический план участка Масштаб 1:500			ООО ИФ "Интергео"		
		И.о. нач.отдела	Васильев С.В.			18.03.24						



ДСП ЭКЗ. № _____

участок №14

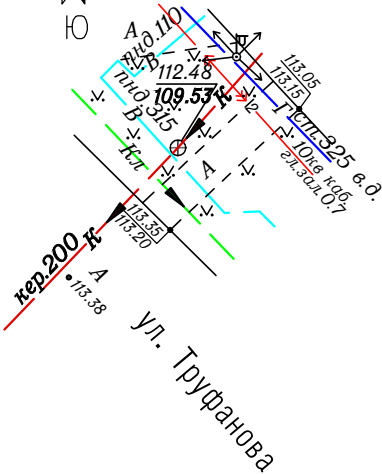

у = -5750
х = +6600

участок №15


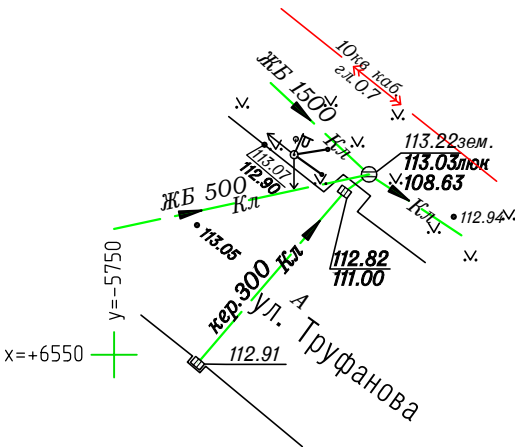



СХЕМА РАСПОЛОЖЕНИЯ ЛИСТОВ

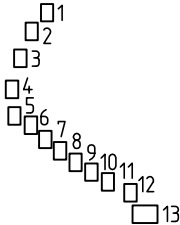

ПРИМЕЧАНИЯ:

Система координат местная г. Ярославля.
Система высот Балтийская 1977г.
Топографическая съемка и съемка
текущих изменений выполнены
по состоянию на 01.02.2024г.
Сечение рельефа через 0.5м.

Инб. № подл.	12/24	Изм.	Кол.уч.	Лист	№ док.	Подп.	Дата	Исполнитель	Дабыдов А.Ф.	И.о. нач.отдела	Васильев С.В.

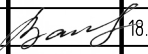						0484ГП.09-2- ИГ ДИЗ-Г				
						Строительство трамвайных путей и контактной сети. Участок от разворотного круга ул. Александра Невского до разворотного круга "Больница №9" (29 линия)				
Изм.	Кол.уч.	Лист	№ док.	Подп.	Дата					
Разраб.		Рудцова Е.В.			18.03.24	Технический отчет по инженерно-геодезическим изысканиям		Стадия	Лист	Листов
Исполнитель		Дабыдов А.Ф.			18.03.24			Р	9	13
						Топографический план участка Масштаб 1:500		ООО ИФ "Интергео"		
И.о. нач.отдела		Васильев С.В.			18.03.24					




ДСП ЭКЗ. №

$$\begin{array}{r} + \\ y = -5500 \\ x = +6450 \end{array}$$

Система координат местная г. Ярославля.
Система высот Балтийская 1977г.
Топографическая съемка и съемка
текущих изменений выполнены
по состоянию на 01.02.2024г.
Сечение рельефа через 0.5м.

$$\begin{array}{l} + \\ y = -5550 \\ x = +6400 \end{array}$$

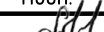Инв. № подл.	12/24							0484ГП.09-2- ИГ ДИЗ-Г			
								Строительство трамвайных путей и контактной сети. Участок от разворотного круга ул. Александра Невского до разворотного круга "Больница №9" (29 линия)			
		Изм.	Кол.уч.	Лист	№ док.	Подп.	Дата				
		Разраб.	Рубцова Е.В.			18.03.24	Технический отчет по инженерно-геодезическим изысканиям		Стадия	Лист	Листов
		Исполнитель	Дабыдов А.Ф.			18.03.24			Р	10	13
							Топографический план участка Масштаб 1:500		ООО ИФ "Интергео"		
		И.о. нач.отдела	Васильев С.В.			18.03.24					


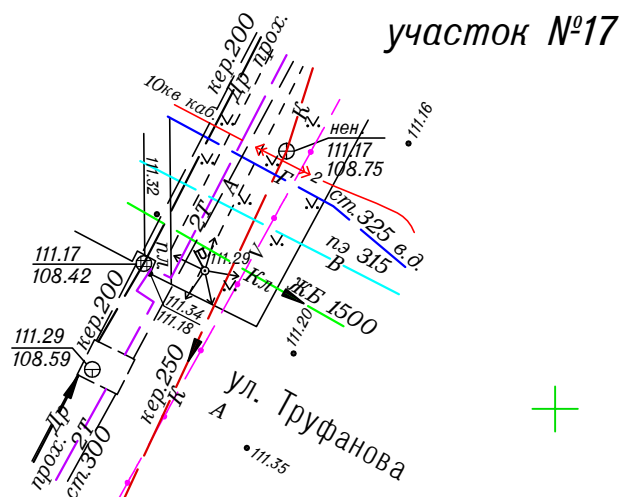

$$\begin{array}{r} + \\ y = -5400 \\ x = +6350 \end{array}$$

СХЕМА РАСПОЛОЖЕНИЯ ЛИСТОВ

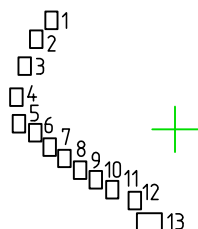

ПРИМЕЧАНИЯ:

Система координат местная г. Ярославля.
Система высот Балтийская 1977г.
Топографическая съемка и съемка
текущих изменений выполнены
по состоянию на 01.02.2024г.
Сечение рельефа через 0.5м.

$$+ \quad x = +6300$$

Инв. № подл.	12/24							0484ГП.09-2- ИГ ДИЗ-Г			
								Строительство трамвайных путей и контактной сети. Участок от разворотного круга ул. Александра Невского до разворотного круга "Больница №9" (29 линия)			
		Изм.	Кол.уч.	Лист	№ док.	Подп.	Дата				
		Разраб.	Рубцова Е.В.			18.03.24	Технический отчет по инженерно-геодезическим изысканиям		Стадия	Лист	Листов
		Исполнитель	Дабыдов А.Ф.			18.03.24			Р	11	13
							Топографический план участка Масштаб 1:500		ООО ИФ "Интергео"		
		И.о. нач.отдела	Васильев С.В.			18.03.24					



$y = -5000$
 $x = +6200$

ДСП ЭКЗ. №

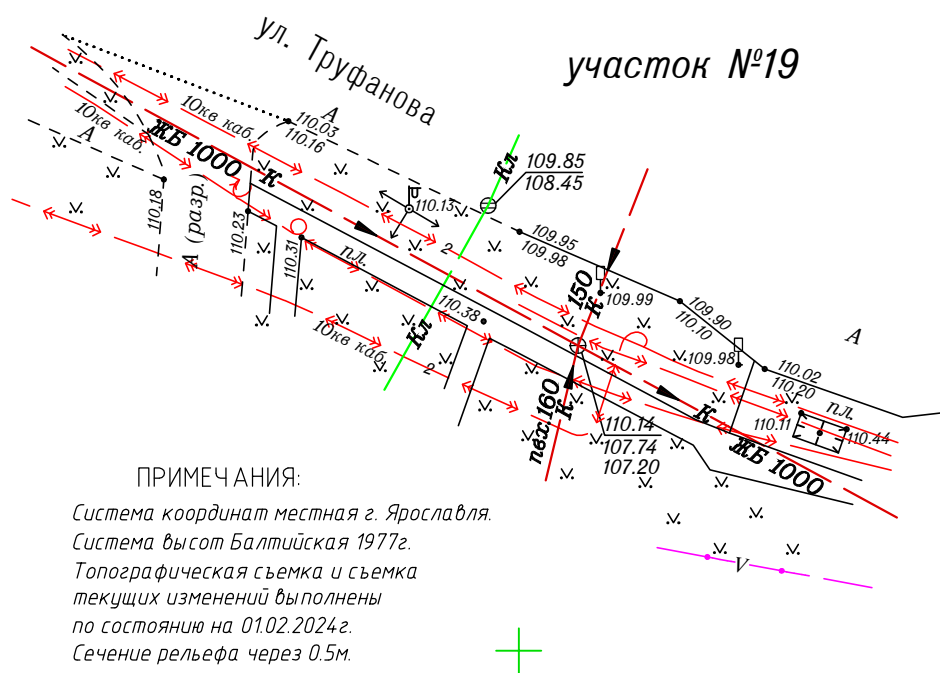
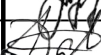


СХЕМА РАСПОЛОЖЕНИЯ ЛИСТОВ

ПРИМЕЧАНИЯ:

Система координат местная г. Ярославля.
Система высот Балтийская 1977г.
Топографическая съемка и съемка
текущих изменений выполнены
по состоянию на 01.02.2024г.
Сечение рельефа через 0.5м.

Инф. № подл.	12/24	Изм.	Кол.уч.	Лист	№ док.	Подп.	Дата	
		Разраб.	Рубцова Е.В.	Исполнитель	Дабыдов А.Ф.		18.03.24	
		И.о. нач.отдела	Васильев С.В.				18.03.24	

0484ГП.09-2- ИГДИЗ-Г

Строительство трамвайных путей и контактной сети.
Участок от разворотного круга ул. Александра Невского до разворотного
круга "Больница №9" (29 линия)

Технический отчет
по инженерно-геодезическим
изысканиям

Топографический план участка
Масштаб 1:500


Стадия	Лист	Листов
Р	12	13

ООО ИФ "Интергео"



ДСП ЭКЗ. № _____

участок №20

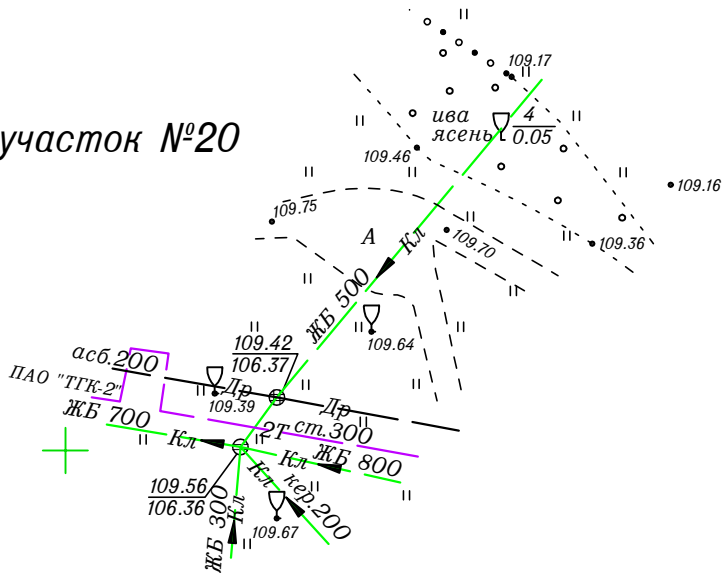



$y = +1323050$


- $x = +384\,100$

Система координат МСК-76 (I зона)
Система высот Балтийская 1977г.
Топографическая съемка и съемка
текущих изменений выполнены
по состоянию на 01.02.2024г.
Сечение рельефа через 0.5м.

Взам. инв. №		1 2 3 4 5 6 7 8 9 10 11 12 13 текущих изменений выполнены по состоянию на 01.02.2024г. Сечение рельефа через 0.5м.									
Подп. и дата								0484ГП.09-2- ИГ ДИЗ-Г			
								Строительство трамвайных путей и контактной сети. Участок от разворотного круга ул. Александра Невского до разворотного круга "Больница №9" (29 линия)			
Инв. № подл.	12/24	Изм.	Кол.уч.	Лист	№ док.	Подп.	Дата	Технический отчет по инженерно-геодезическим изысканиям	Стадия	Лист	Листов
		Разраб.		Рубцова Е.В.			18.03.24		Р	1	13
		Исполнитель		Давыдов А.Ф.			18.03.24				
		И.о. нач.отдела		Васильев С.В.			18.03.24	Топографический план участка Масштаб 1:500	ООО ИФ "Интергео"		





$y = +1322650$
 $x = +383800$

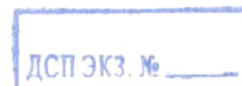

$y = +1322700$
 $x = +383750$

 Система координат МСК-76 (I зона).
Система высот Балтийская 1977г.
Топографическая съемка и съемка
текущих изменений выполнены
по состоянию на 01.02.2024г.
Сечение рельефа через 0,5м.

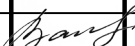Подп. и дата							0484ГП.09-2- ИГ ДИЗ-Г				
							Строительство трамвайных путей и контактной сети. Участок от разворотного круга ул. Александра Невского до разворотного круга "Больница №9" (29 линия)				
	Изм.	Кол.уч.	Лист	И док.	Подп.	Дата					
	Разраб.		Рудцова Е.В.			18.03.24	Технический отчет по инженерно-геодезическим изысканиям		Стадия	Лист	Листов
Исполнитель		Давыдов А.Ф.			18.03.24	Р			2	13	
Инв. № подл.	12/24						Топографический план участка Масштаб 1:500		ООО ИФ "Интергео"		
		И.о. нач.отдела	Васильев С.В.		18.03.24						




$y = +1322450$
 $x = +383350$



ДСП ЭКЗ. № _____

участок №5


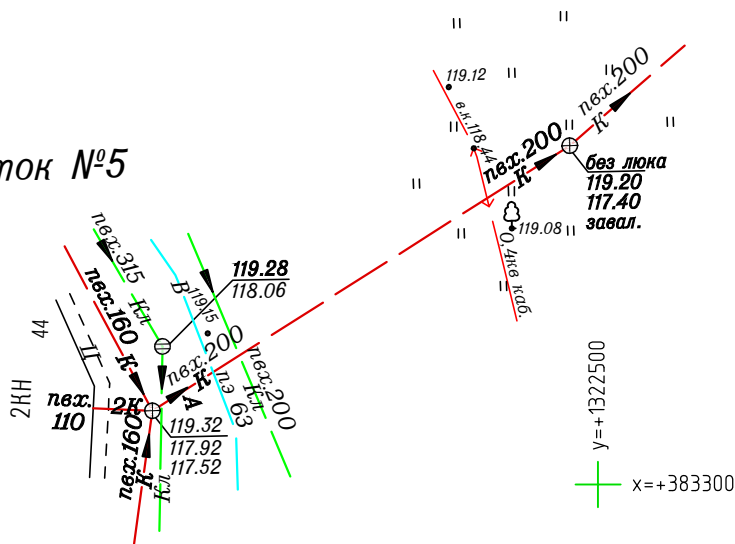


ул. Волгоградская

СХЕМА РАСПОЛОЖЕНИЯ ЛИСТОВ

ПРИМЕЧАНИЯ:

Система координат МСК-76 (I зона).
Система высот Балтийская 1977г.
Топографическая съемка и съемка
текущих изменений выполнены
по состоянию на 01.02.2024г.
Сечение рельефа через 0.5м.

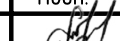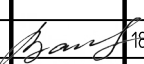
Инв. № подл.	12/24							0484ГП.09-2- ИГ ДИЗ-Г			
								Строительство трамвайных путей и контактной сети. Участок от разворотного круга ул. Александра Невского до разворотного круга "Больница №9" (29 линия)			
		Изм.	Кол.уч.	Лист	И док.	Подп.	Дата				
		Разраб.	Рубцова Е.В.			18.03.24	Технический отчет по инженерно-геодезическим изысканиям		Стадия	Лист	Листов
		Исполнитель	Дабыдов А.Ф.			18.03.24			Р	3	13
							Топографический план участка Масштаб 1:500		ООО ИФ "Интергео"		
		И.о. нач.отдела	Васильев С.В.			18.03.24					



$x = +382700$
 $y = +1322350$


ДСП ЭКЗ. № _____

$y = +1322300$
 $x = +382650$

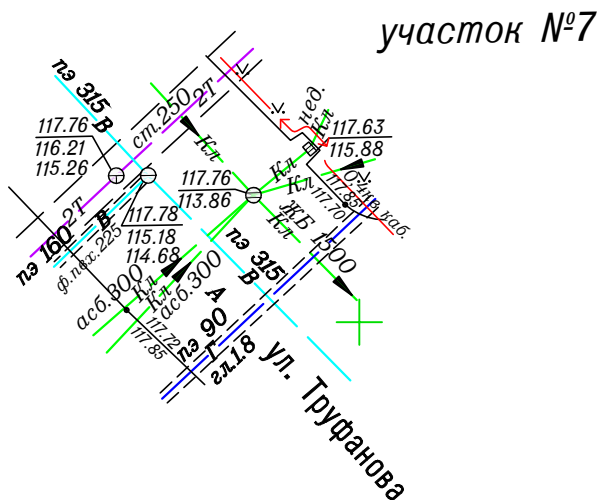

ПРИМЕЧАНИЯ:


Система координат МСК-76 (I зона).
Система высот Балтийская 1977г.
Топографическая съемка и съемка
текущих изменений выполнены
по состоянию на 01.02.2024г.
Сечение рельефа через 0.5м.

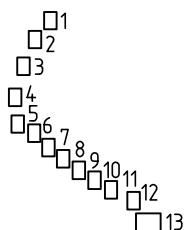


Взам. инв. №		Подп. и дата	
--------------	--	--------------	--	--	


$y = +1322450$
 $x = +382500$

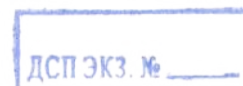

участок №8

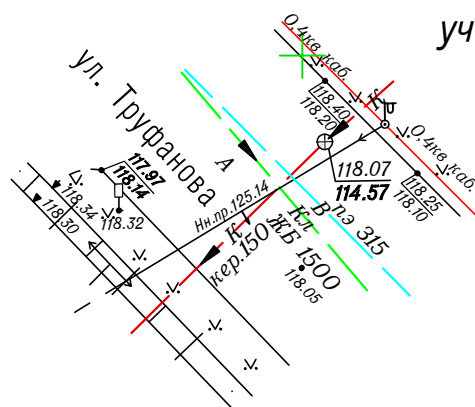



$y = +1322500$
 $x = +382450$

СХЕМА РАСПОЛОЖЕНИЯ ЛИСТОВ

ПРИМЕЧАНИЯ:

Система координат МСК-76 (I зона)
Система высот Балтийская 1977г.
Топографическая съемка и съемка
текущих изменений выполнены
по состоянию на 01.02.2024г.
Сечение рельефа через 0.5м.

Инв. № подл.	12/24							0484ГП.09-2- ИГ ДИЗ-Г				
								Строительство трамвайных путей и контактной сети. Участок от разворотного круга ул. Александра Невского до разворотного круга "Больница №9" (29 линия)				
		Изм.	Кол.уч.	Лист	И док.	Подп.	Дата					
		Разраб.	Рубцова Е.В.			18.03.24	Технический отчет по инженерно-геодезическим изысканиям			Стадия	Лист	Листов
		Исполнитель	Дабыдов А.Ф.			18.03.24				Р	5	13
							Топографический план участка Масштаб 1:500			ООО ИФ "Интергео"		
		И.о. нач.отдела	Васильев С.В.			18.03.24						

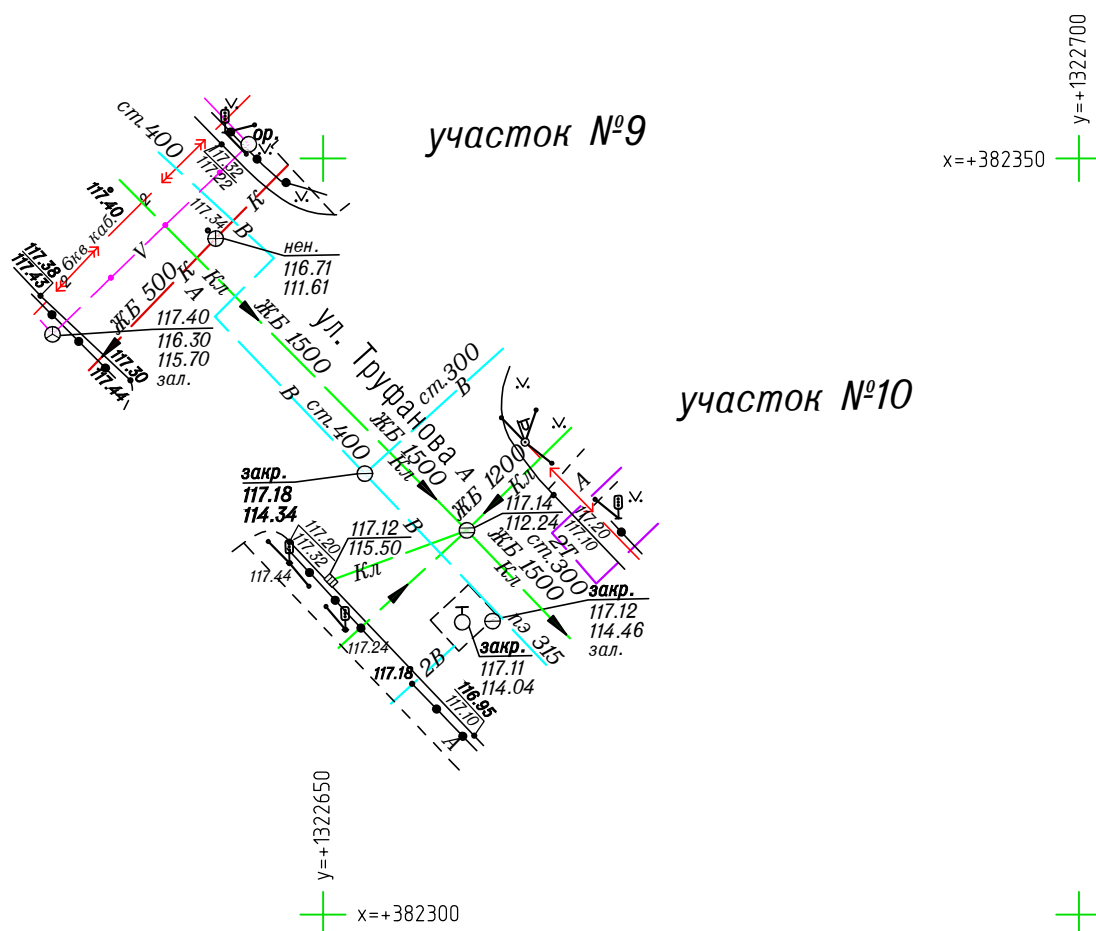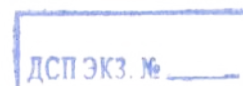

Система координат МСК-76 (I зона)
Система высот Балтийская 1977г.
Топографическая съемка и съемка
текущих изменений выполнены
по состоянию на 01.02.2024г.
Сечение рельефа через 0.5м.

Подп. и дата							0484ГП.09-2- ИГ ДИЗ-Г				
							Строительство трамвайных путей и контактной сети. Участок от разворотного круга ул. Александра Невского до разворотного круга "Больница №9" (29 линия)				
		Изм.	Кол.уч.	Лист	N док.	Подп.	Дата				
	Разраб.		Рудцова Е.В.			18.03.24	Технический отчет по инженерно-геодезическим изысканиям		Стадия	Лист	Листов
	Исполнитель		Давыдов А.Ф.			18.03.24			Р	6	13
Инв. N подл.	12/24						Топографический план участка Масштаб 1:500		ООО ИФ "Интергео"		
			И.о. нач.отдела		Васильев С.В.						


$x = +382200$

ДСП ЭКЗ. №

участок №11



СХЕМА РАСПОЛОЖЕНИЯ ЛИСТОВ

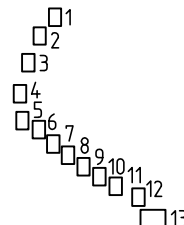


ПРИМЕЧАНИЯ:

Система координат МСК-76 (I зона).
Система высот Балтийская 1977г.
Топографическая съемка и съемка
текущих изменений выполнены
по состоянию на 01.02.2024г.
Сечение рельефа через 0.5м.

Взам. инв. №Подп. и дата

инв. № подл.

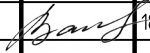Изм.	Кол.уч.	Лист	N док.	Подп.	Дата
Разраб.		Рудцова Е.В.			18.03.24
Исполнитель		Дабыдов А.Ф.			18.03.24
И.о. нач.отдела		Васильев С.В.			18.03.24

0484ГП.09-2- ИГДИЗ-Г

Строительство трамвайных путей и контактной сети.
Участок от разворотного круга ул. Александра Невского до разворотного
круга "Больница №9" (29 линия)

Технический отчет
по инженерно-геодезическим
изысканиям


Топографический план участка
Масштаб 1:500

Стадія	Лист	Листов
Р	7	13


ООО ИФ "Интергео"




$y = +1322900$
 $x = +382050$

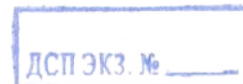

участок №12

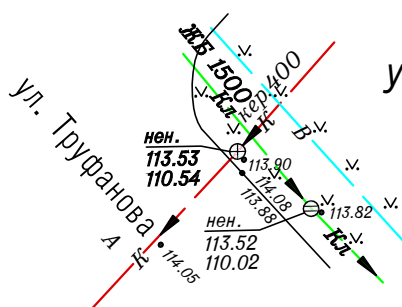

участок №13

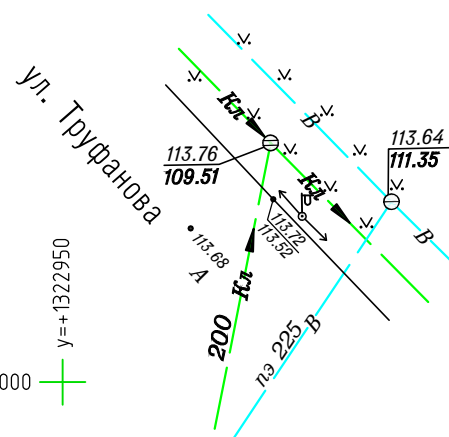

$$\begin{array}{r} x = +382000 \\ + \\ y = +1322950 \\ \hline \end{array}$$


A staircase diagram with 13 steps, each labeled with a number from 1 to 13. Each step is represented by a small square box.

Система координат МСК-76 (I зона).
Система высот Балтийская 1977г.
Топографическая съемка и съемка
текущих изменений выполнены
по состоянию на 01.02.2024г.
Сечение рельефа через 0.5м.

0484ГП.09-2- ИГДИЗ-Г

Строительство трамвайных путей и контактной сети.
Участок от разворотного круга ул. Александра Невского до разворотного
круга "Больница №9" (29 линия)

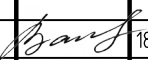						0484ГП.09-2- ИГ ДИЗ-Г			
						Строительство трамвайных путей и контактной сети. Участок от разворотного круга ул. Александра Невского до разворотного круга "Больница №9" (29 линия)			
Изм.	Кол.уч.	Лист	№ док.	Подп.	Дата	Технический отчет по инженерно-геодезическим изысканиям	Стадия	Лист	Листов
Разраб.		Рудцова Е.В.			18.03.24		Р	8	13
Исполнитель		Давыдов А.Ф.			18.03.24				
						Топографический план участка Масштаб 1:500	ООО ИФ "Интергео"		
И.о. нач.отдела		Васильев С.В.			18.03.24				

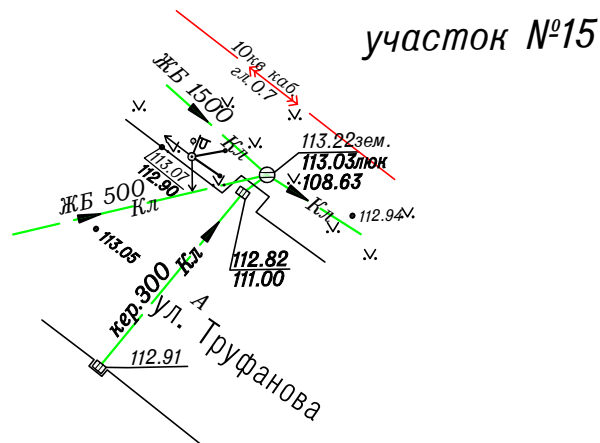

$y = +1323000$
 $x = +381900$


Система координат МСК-76 (I зона).
Система высот Балтийская 1977г.
Топографическая съемка и съемка
текущих изменений выполнены
по состоянию на 01.02.2024г.
Сечение рельефа через 0.5м.

[illegible]



$y = +1323250$
 $x = +381850$

ДСП ЭКЗ. № _____

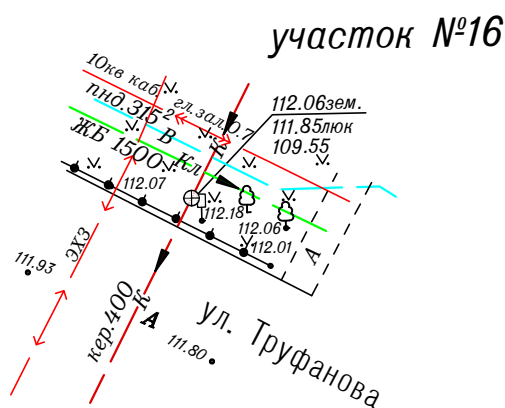


$y = +1323250$
 $x = +381800$


СХЕМА РАСПОЛОЖЕНИЯ ЛИСТОВ

ПРИМЕЧАНИЯ:

Система координат МСК-76 (I зона)
Система высот Балтийская 1977г.
Топографическая съемка и съемка
текущих изменений выполнены
по состоянию на 01.02.2024г.
Сечение рельефа через 0.5м.

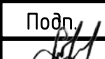Инв. № подл.	12/24	И.о. нач.отдела	Васильев С.В.		18.03.24	Топографический план участка Масштаб 1:500	ООО ИФ "Интергео"			
Подп. и дата		Исполнитель	Дабыдов А.Ф.		18.03.24	Технический отчет по инженерно-геодезическим изысканиям	Стадия	Лист	Листов	
Взам. инв. №		Разраб.	Рудцова Е.В.		18.03.24	Строительство трамвайных путей и контактной сети. Участок от разворотного круга ул. Александра Невского до разворотного круга "Больница №9" (29 линия)	0484ГП.09-2- ИГ ДИЗ-Г			
		Изм.	Кол.уч.	Лист	N док.	Подп.	Дата			



ДСП ЭКЗ. № _____


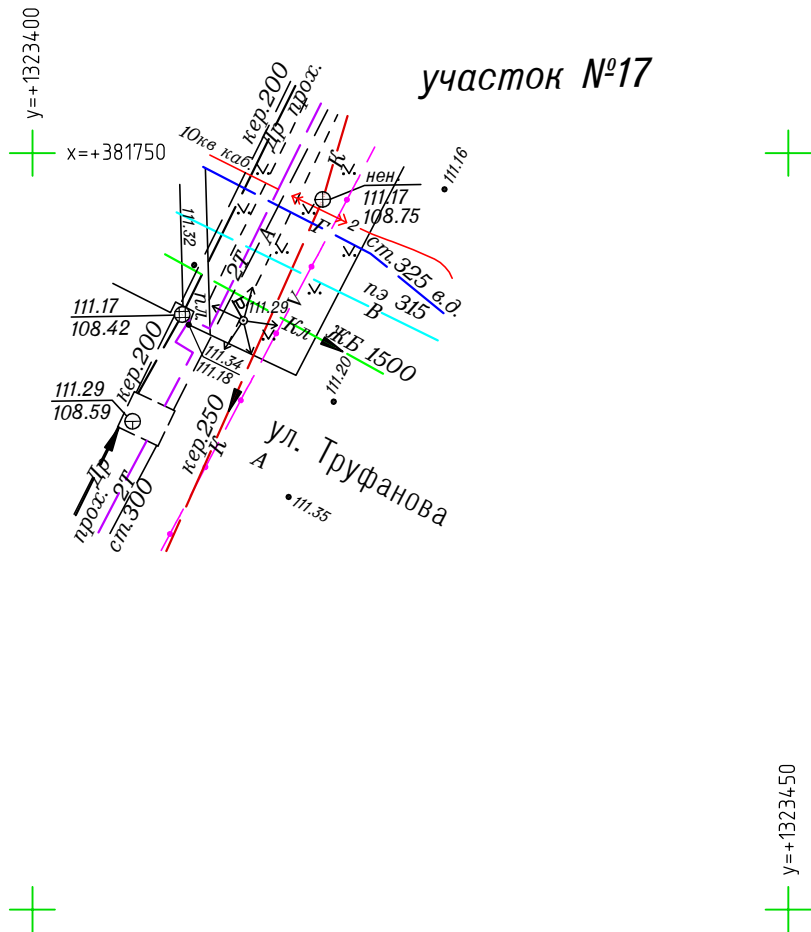


СХЕМА РАСПОЛОЖЕНИЯ ЛИСТОВ

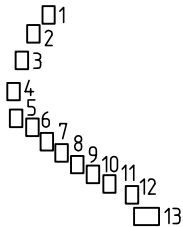



ПРИМЕЧАНИЯ:

Система координат МСК-76 (I зона).
Система высот Балтийская 1977г.
Топографическая съемка и съемка
текущих изменений выполнены
по состоянию на 01.02.2024г.
Сечение рельефа через 0.5м.

																																																																																																																																																																																																																																																																																																																																																																																																																																																																																																																																																																																																																																																																																																																																																																																																																																																																																																																																																																																																																																																																																																																																																																																																																																																																																																																																																																																																																					</
--	--	----



ДСП ЭКЗ. №

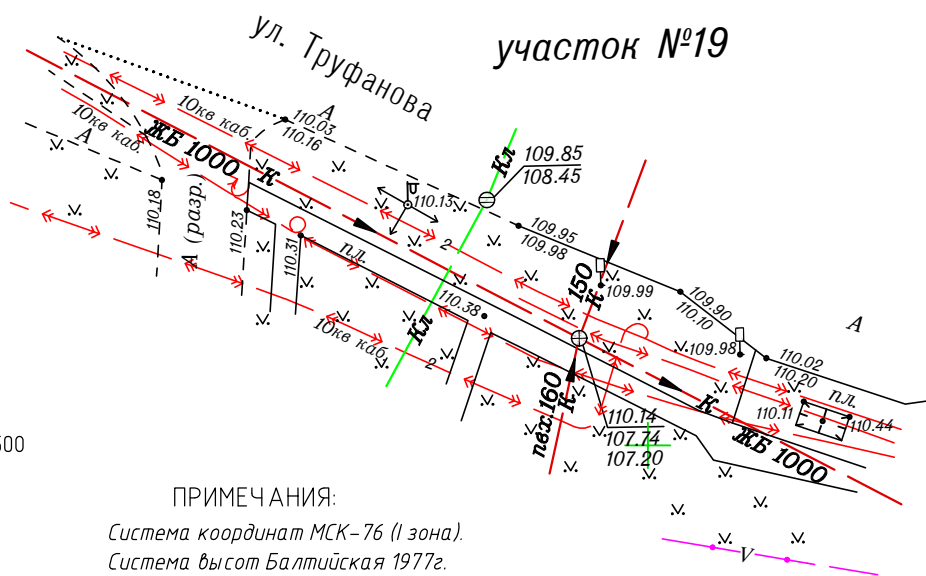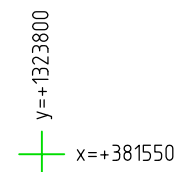

Система координат МСК-76 (I зона)
Система высот Балтийская 1977г.
Топографическая съемка и съемка
текущих изменений выполнены
по состоянию на 01.02.2024г.
Сечение рельефа через 0.5м.

СХЕМА РАСПОЛОЖЕНИЯ ЛИСТОВ

$y = +1323750$
 $x = +381500$

Взам. инв. №

Подп. и дата

Инв. № подл.

12/24

0484ГП.09-2- ИГДИЗ-Г

Строительство трамвайных путей и контактной сети.
Участок от разворотного круга ул. Александра Невского до разворотного
круга "Больница №9" (29 линия)

Технический отчет
по инженерно-геодезическим
изысканиям

Топографический план участка
Масштаб 1:500

Стадия	
--------	--

P

Лист

12

Листов


13

ООО ИФ "Интергео"




ДСП ЭКЗ. № _____

участок №20

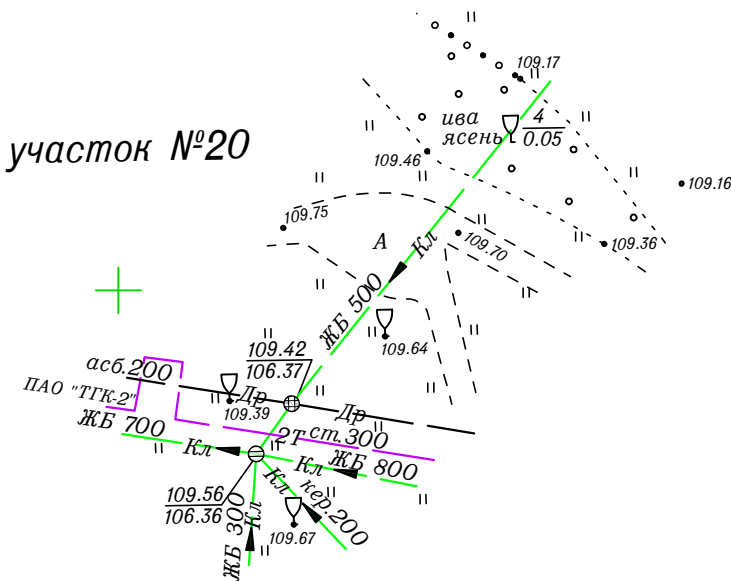


у=+1323950
х=+381200

участок №22

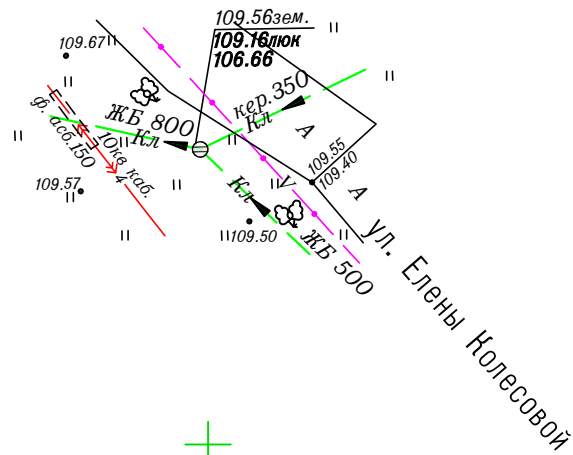


у=+1324050
х=+381150

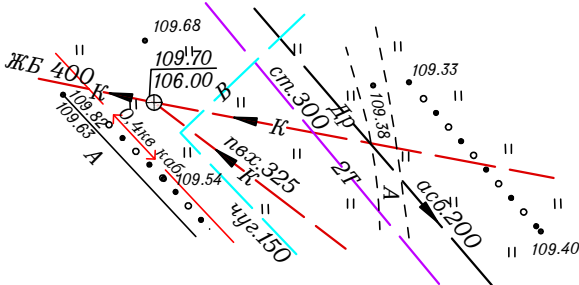

участок №21

у=+1323900
х=+381150

СХЕМА РАСПОЛОЖЕНИЯ ЛИСТОВ


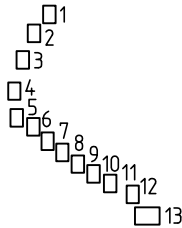


ПРИМЕЧАНИЯ:

Система координат МСК-76 (I зона).
Система высот Балтийская 1977г.
Топографическая съемка и съемка
текущих изменений выполнены
по состоянию на 01.02.2024г.
Сечение рельефа через 0.5м.

0484ГП.09-2- ИГ ДИЗ-Г

 Строительство трамвайных путей и контактной сети.
Участок от разворотного круга ул. Александра Невского до разворотного
круга "Больница №9" (29 линия)

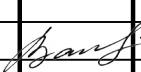						0484ГП.09-2- ИГ ДИЗ-Г				
						Строительство трамвайных путей и контактной сети. Участок от разворотного круга ул. Александра Невского до разворотного круга "Больница №9" (29 линия)				
Изм.	Кол.уч.	Лист	И док.	Подп.	Дата					
Разраб.		Рудцова Е.В.			18.03.24	Технический отчет по инженерно-геодезическим изысканиям		Стадия	Лист	Листов
Исполнитель		Давыдов А.Ф.			18.03.24			Р	13	13
						Топографический план участка Масштаб 1:500		ООО ИФ "Интергео"		
И.о. нач.отдела		Васильев С.В.			18.03.24					

Всего в отчете пронумеровано 109 листа.

Составил:  Васильев С.В.