




Ситуационный план






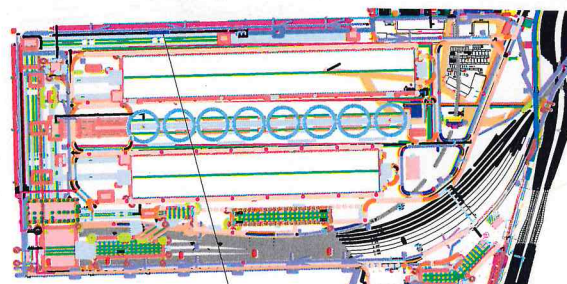


Место производства работ

Исполнительная схема №КГЗ-АН-БЕТ-А.12-14
Бетонирование ростверков Рм1, Рм2.2 в осях А/12-14 с отм. +1.950 до отм. 3.750.
Конвейерная галерея №3.

Приложение № _____
К акту № _____
от «__» _____ 202__ г.

Б
А

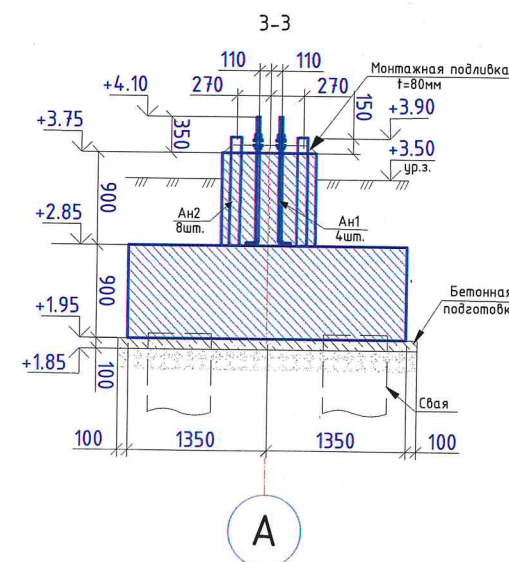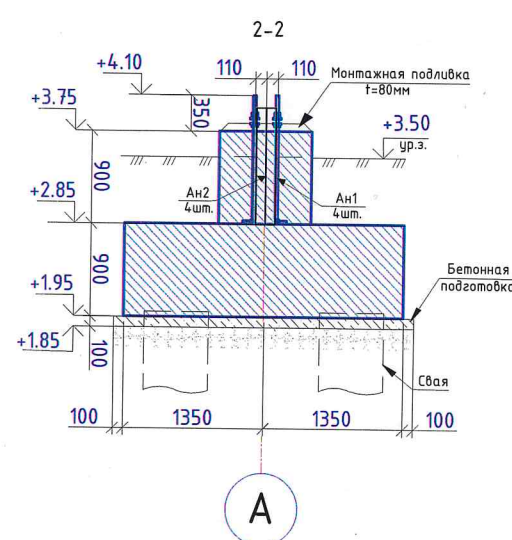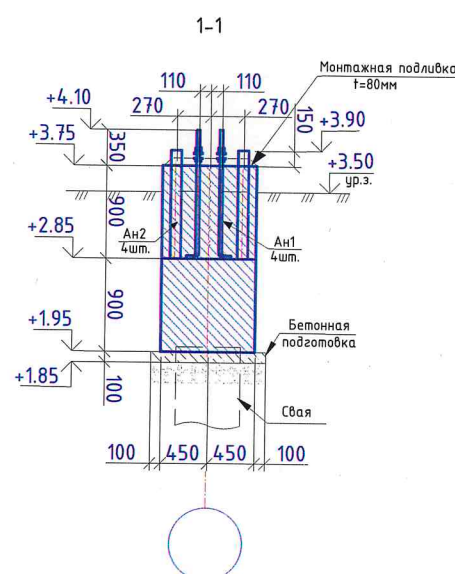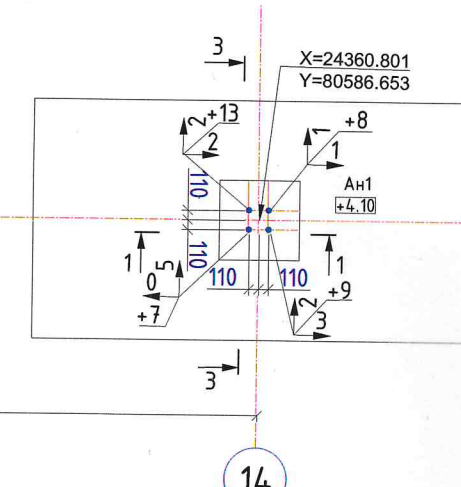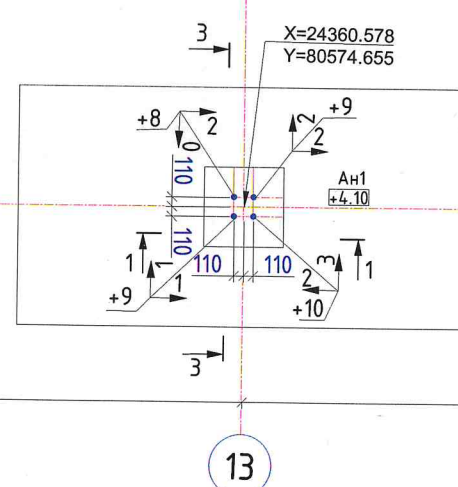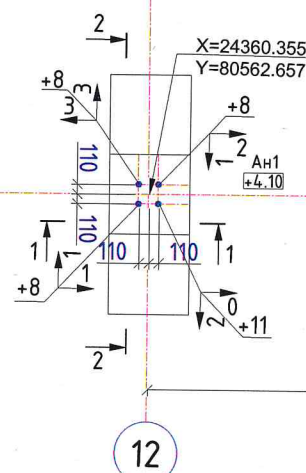


Примечания:

- Исполнительная схема выполнена по рабочему чертежу 1632-2021-2.1.3-КЖ02 в соответствии с ГОСТ Р 51872-2019 "Документация исполнительная геодезическая", ГОСТ Р 21.101-2020 "Основные требования к проектной и рабочей документации".
- Съемка выполнялась тахеометром Leica TS06 plus R500.
- Свидетельство о поверке № С-ГСХ/24-11-2023/297068380 от 24.11.2023г.
- Система координат - МСК Усть-Луга.
- Система высот - Балтийская 1977г.
- Все отметки на исполнительной схеме абсолютные.
- В соответствии с СП70.13330.2012 "Несущие и ограждающие конструкции" табл. 5.12:
 - отклонение горизонтальных плоскостей на весь выверяемый участок 20 мм;
 - отклонение длин или пролетов элементов, размеров в свету ±20 мм.
 - п.9 Отметки поверхностей и закладных изделий, служащих опорами для стальных или сборных железобетонных колонн -5мм
 - п.10. Расположение анкерных болтов:
 - в плане внутри контура опоры 5мм
 - по высоте +20мм

Условные обозначения:

- границы предъявляемого участка;
- X= 402866.173
Y= 1269847.145 - проектные координаты;
- 1 — проектная ось;
- +2.85 - проектная отметка, м;
- +1.95 - фактический размер, мм;
- 255 - проектный размер, мм;
- 250 - фактический размер, мм;
- +3 - отклонение отметки поверхности от проектного значения, мм.
- величина и направление смещения опалубки от проектного положения(в мм);

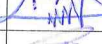						1632-2021-2.1.3-КЖ02		
						Терминал по перевалке минеральных удобрений в Морском торговом порту Усть-Луга Береговые объекты терминала.		
Изм.	Кол. уч.	Лист	№ док.	Подпись	Дата			
Инж. геодезист		Пудкова О.А.				Конвейерная галерея №3. Фундаменты. Ростберки		Стадия
Нач. участка		Гюнэр Ч.						Лист
Прораб		Экин М.						Листов
ООО "Паркнефть"		Дмитриев Г.В.				Исполнительная схема №КГЗ-АН-БЕТ-А.12-14 Бетонирование ростберков Рм1, Рм2.2 в осях А/12-14 с отм. +1.950 до отм. 3.750.		ИД
Геодезист ЕТУ		Боровский Я.С.						2
								2
						ООО "Эра Констракшн"		