


Приложение № _____.

К акту № _____.

от « ____ » _____ 202 ____ г.

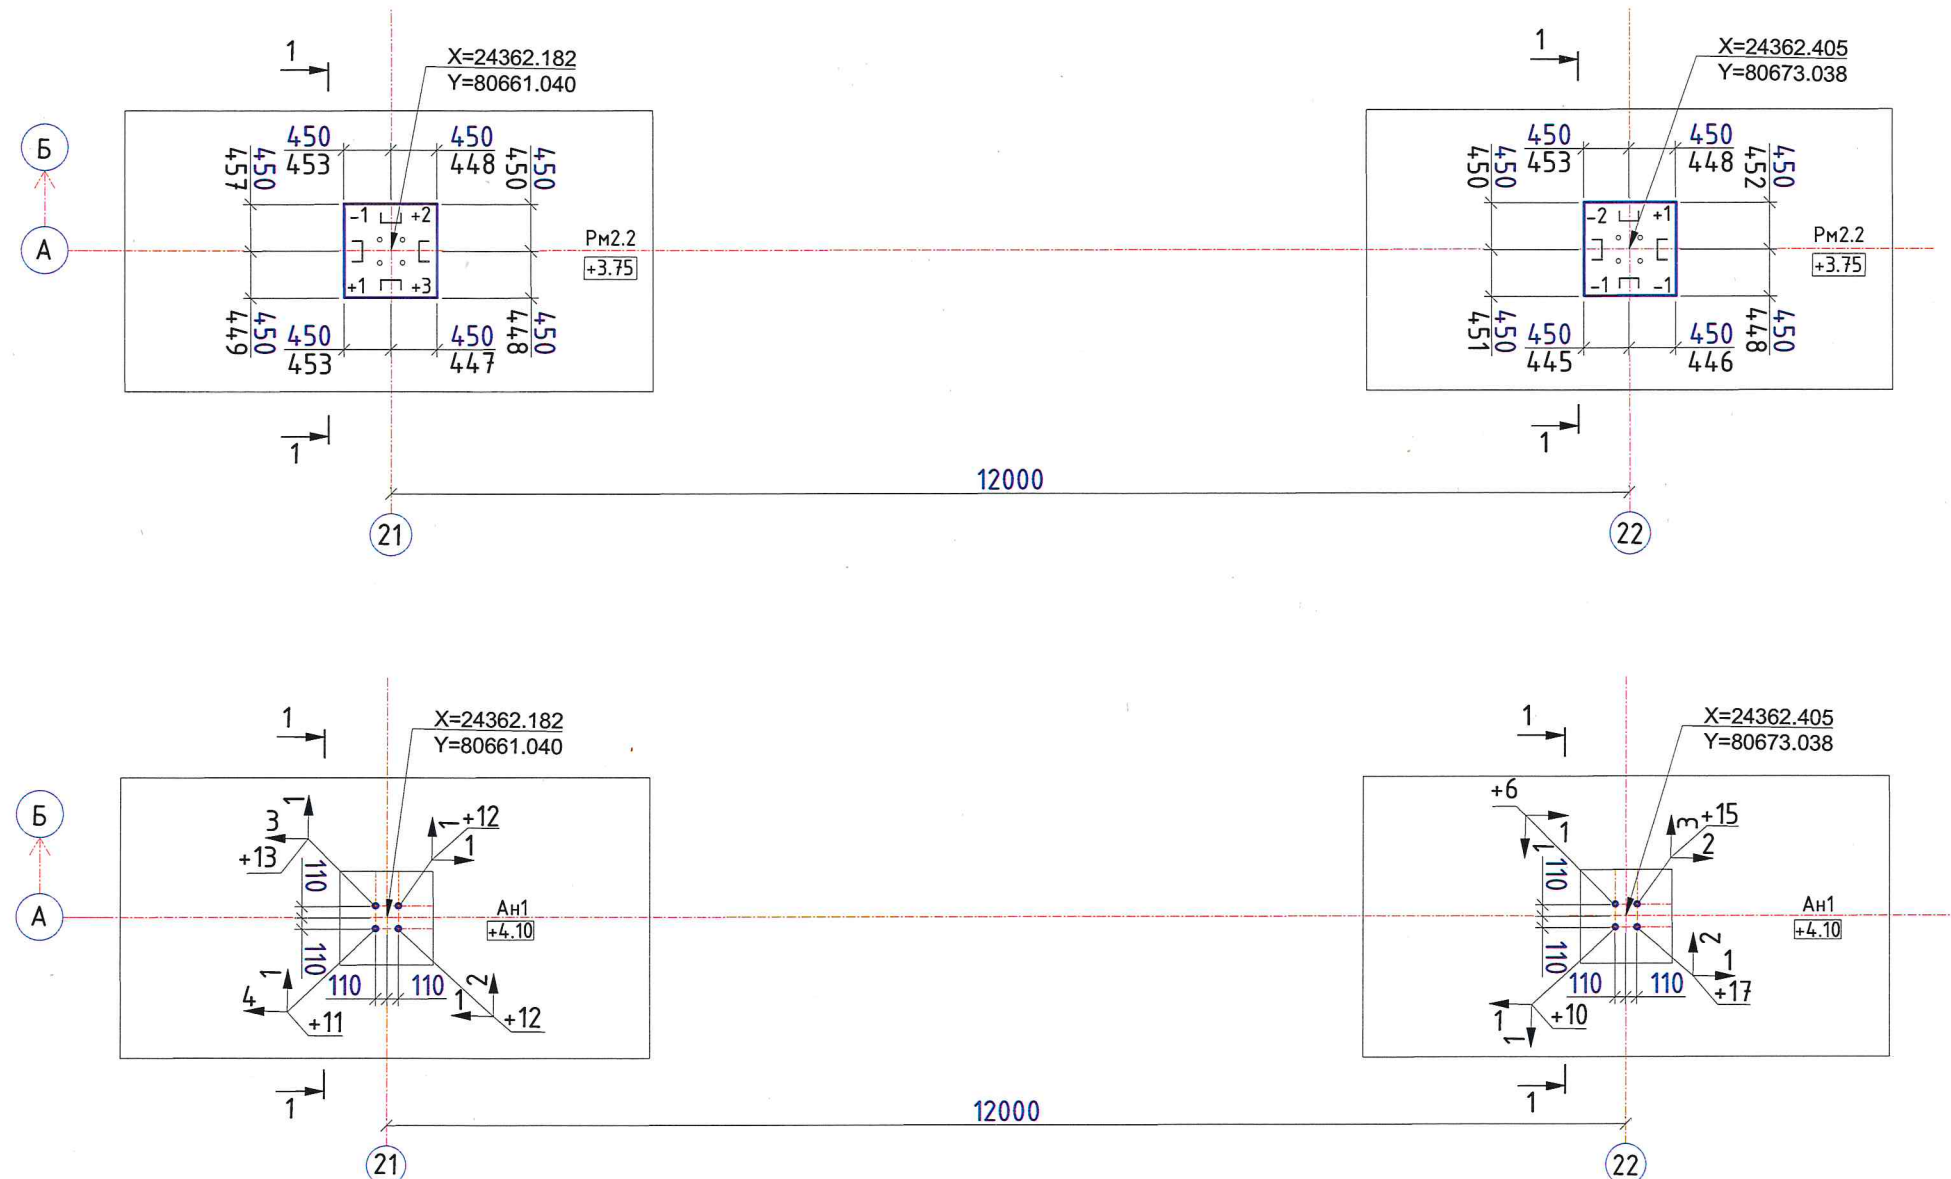

- Исполнительная схема выполнена по рабочему чертежу 1632-2021-2.1.3-КЖ02 в соответствии с ГОСТ Р 51872-2019 "Документация исполнительная геодезическая", ГОСТ Р 21.101-2020 "Основные требования к проектной и рабочей документации".
- Съёмка выполнялась тахеометром Leica TS06 plus R500.
- Свидетельство о поверке № С-ГСХ/24-11-2023/297068380 от 24.11.2023г.
- Система координат – МСК Усть-Луга.
- Система высот – Балтийская 1977г.
- Все отметки на исполнительной схеме абсолютные.
- В соответствии с СП70.13330.2012 "Несущие и ограждающие конструкции" табл. 5.12:
 - отклонение горизонтальных плоскостей на весь выверяемый участок 20 мм;
 - отклонение длин или пролетов элементов, размеров в свету ± 20 мм.
 - п.9 Отметки поверхностей и закладных изделий, служащих опорами для стальных или сборных железобетонных колонн -5мм
 - п10. Расположение анкерных болтов:
 - в плане внутри контура опоры 5мм
 - по высоте +20мм

 – границы предъявляемого участка;
 $X = 402866.173$ – проектные координаты;
 $Y = 1269847.145$ – проектные координаты;
 ① – проектная ось;
 +2.85 – проектная отметка, м;
 +1.95 – проектная отметка, м;
 255 – проектный размер, мм;
 250 – фактический размер, мм;
 +3 – отклонение отметки поверхности от проектного значения, мм.
 – величина и направление смещения от проектного положения (в мм);
 5 +1 – величина и направление смещения от проектного положения (в мм);

						1632-2021-2.1.3-КЖ02			
						Терминал по передалке минеральных удобрений в Морском торговом порту Усть-Луга. Береговые объекты терминала.			
Изм.	Кол. уч.	Лист	№ док.	Подпись	Дата				
Инж.геозеизист		Пудкова О.А.				Конвейерная галерея №3. Фундаменты. Ростверки		Стадия	Лист
Нач. участка		Гюнер Ч.						ИД	2
Прораб		Экин М.							Листов
ООО "Паркнефть"		Дмитриев Г.В.				Исполнительная схема №КГЗ-БЕТ-А.21-22 Бетонирование ростверка Рм2.2 в осях А/21-22 с отм. +1950 до отм. +3.750.		ООО "Эра Констракшн"	
Геозеизист ЕТУ		Боровский Я.С.							