

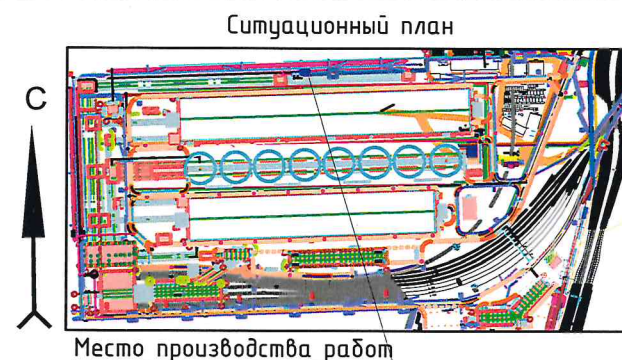
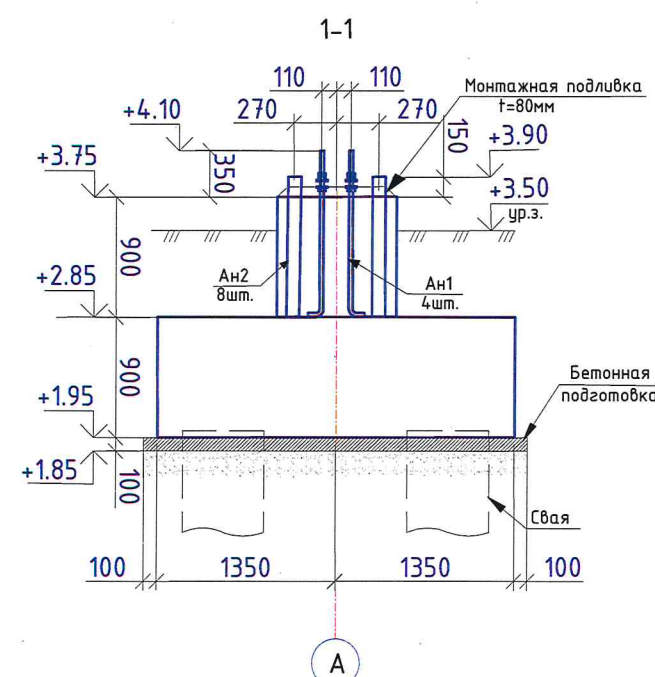
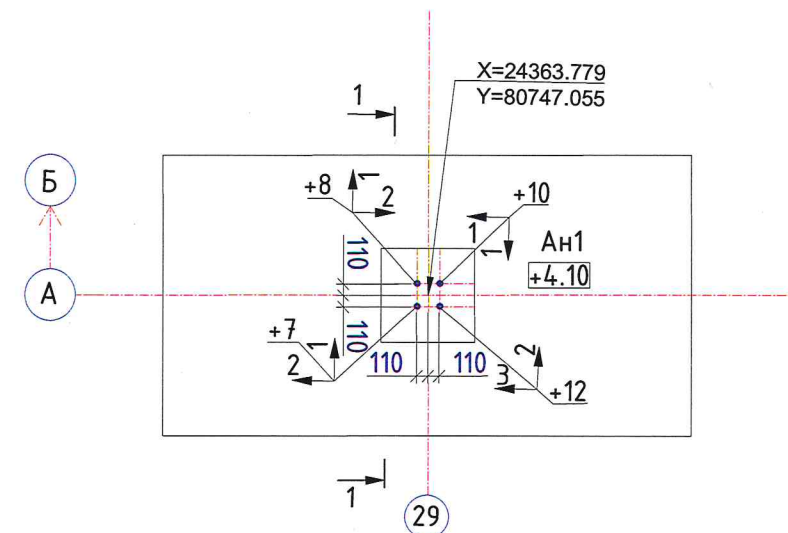


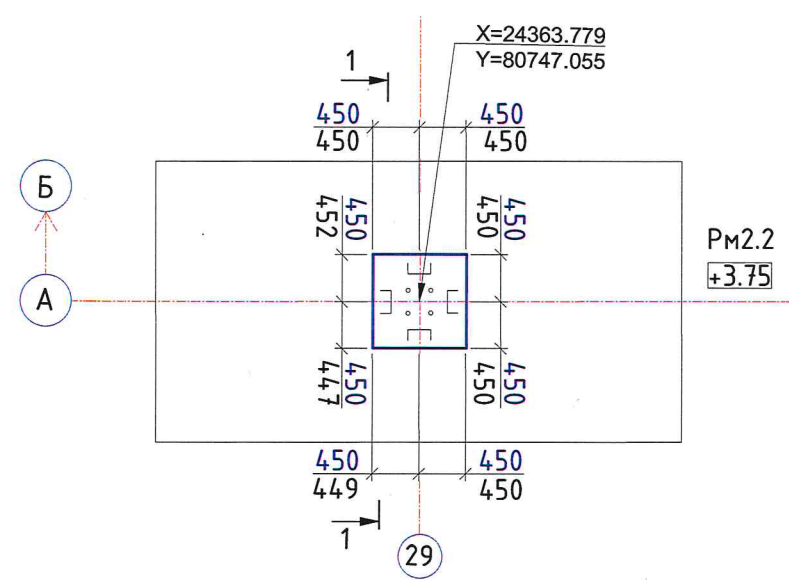

Исполнительная схема №КГЗ-ОП-А.29
Устройство опалубки ростверка Рм2.2 в осях А/29 с отм. +1.950 до отм. +3.750, монтаж
анкерных болтов Ан1 на отм. +4.100 и закладных деталей Ан2 на отм. +3.900.
Конвейерная галерея №3.

Приложение № _____
К акту № _____
от «__» _____ 202__ г.

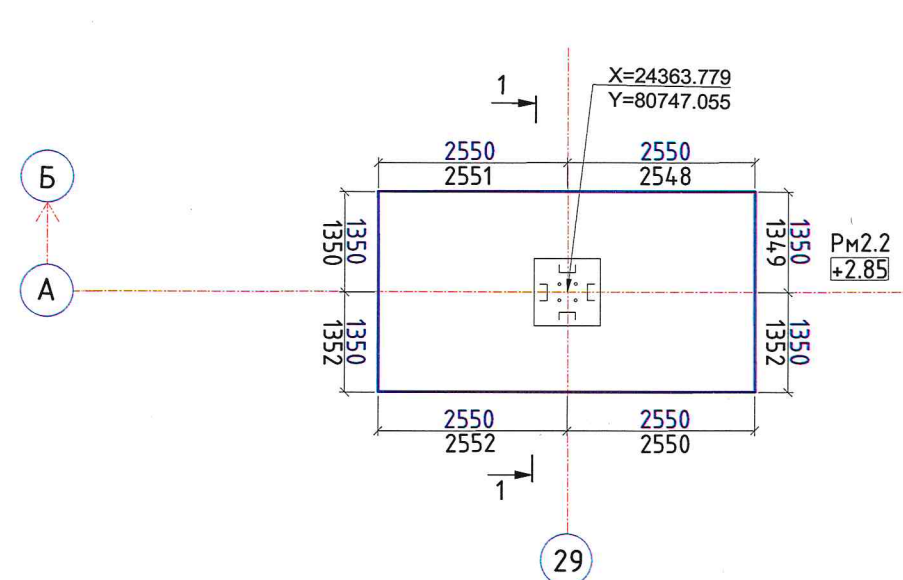

Примечания:

- Исполнительная схема выполнена по рабочему чертежу 1632-2021-2.1.3-КЖ02 в соответствии с ГОСТ Р 51872-2019 "Документация исполнительная геодезическая", ГОСТ Р 21.101-2020 "Основные требования к проектной и рабочей документации".
- Съемка выполнялась тахеометром Leica TS06 plus R500.
- Свидетельство о поверке № С-ГСХ/24-11-2023/297068380 от 24.11.2023г.
- Система координат - МСК Усть-Луга.
- Система высот - Балтийская 1977г.
- Все отметки на исполнительной схеме абсолютные.
- В соответствии с СП 70.13330.2012 таб. 5.11
 - п3. Предельное смещение осей опалубки от проектного положения тела опор и колонн фундаментов 8мм
 - п4. Предельное отклонение расстояние между внутренними поверхностями опалубки от проектных размеров - 5мм.
 - п10. Расположение анкерных болтов:
 - в плане внутри контура опоры 5мм
 - по высоте +20мм

Условные обозначения:

- границы предъявляемого участка;
- X= 402866.173
Y= 1269847.145 - проектные координаты;
- ① — проектная ось;
- +2.85
+1.95 - проектная отметка, м;
- 255
250 - проектный размер, мм;
- фактический размер, мм;
- ω
5+1 - величина и направление смещения опалубки от проектного положения(в мм);

1632-2021-2.1.3-КЖ02

Терминал по перевалке минеральных удобрений в Морском торговом порту Усть-Луга.
Береговые объекты терминала.

Изм.	Кол. уч.	Лист	№ док.	Подпись	Дата	Конвейерная галерея №3. Фундаменты. Ростверки			Стадия	Лист	Листов
Инж. геодезист		Пудкова О.А.							ИД	1	1
Нач. участка		Гюнтер Ч.									
Прораб		Экин М.				Исполнительная схема №КГЗ-ОП-А.29 Устройство опалубки ростверка Рм2.2 в осях А/29 с отм. +1.950 до отм. +3.750, монтаж анкерных болтов Ан1 на отм. +4.100 и закладных деталей Ан2 на отм. +3.900.			ООО "Эра Констракшн"		
ООО "Паркнефть"		Дмитриев Г.В.									
Геодезист ЕТУ		Боровский Я.С.									