

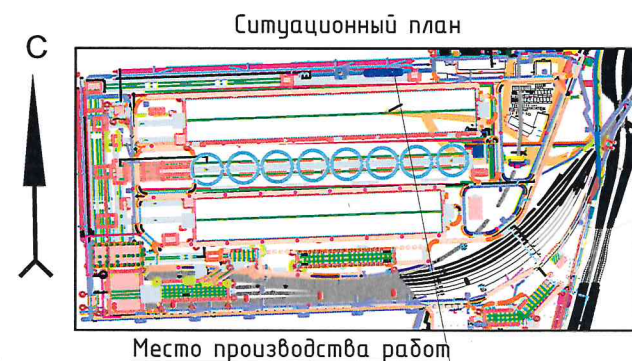


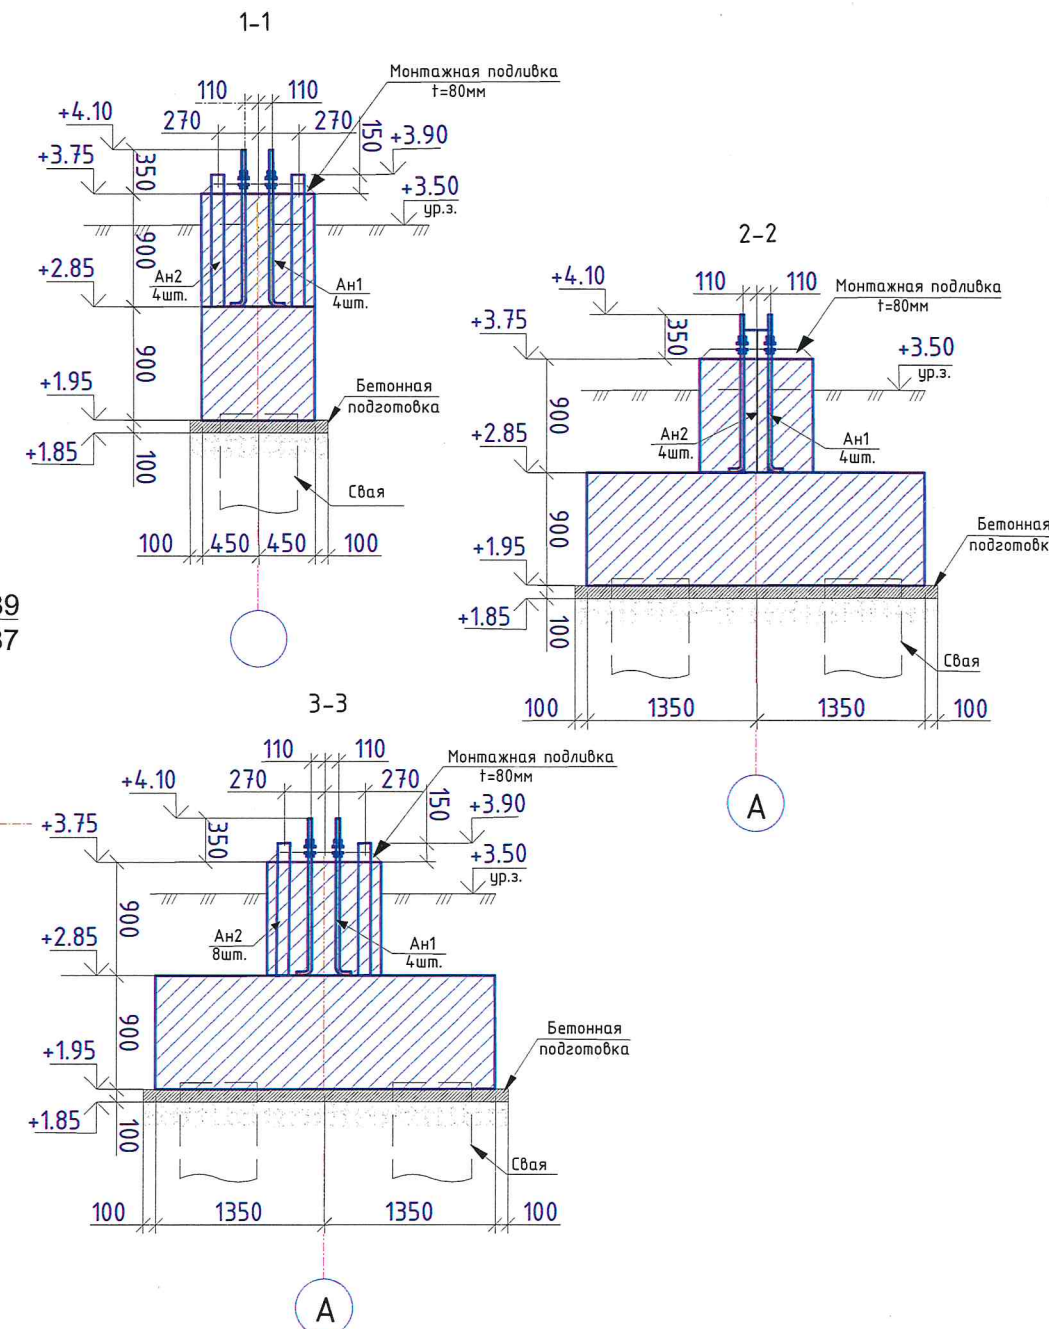

Исполнительная схема №КГЗ-БЕТ-А.36-39  
Бетонирование ростверков Рм-1, Рм-2.2 в осях А/36-39 с отм. +1.950 до отм. +3.750.  
Конвейерная галерея №3.

Приложение № \_\_\_\_\_  
К акту № \_\_\_\_\_  
от «\_\_\_» \_\_\_\_\_ 202\_ г.

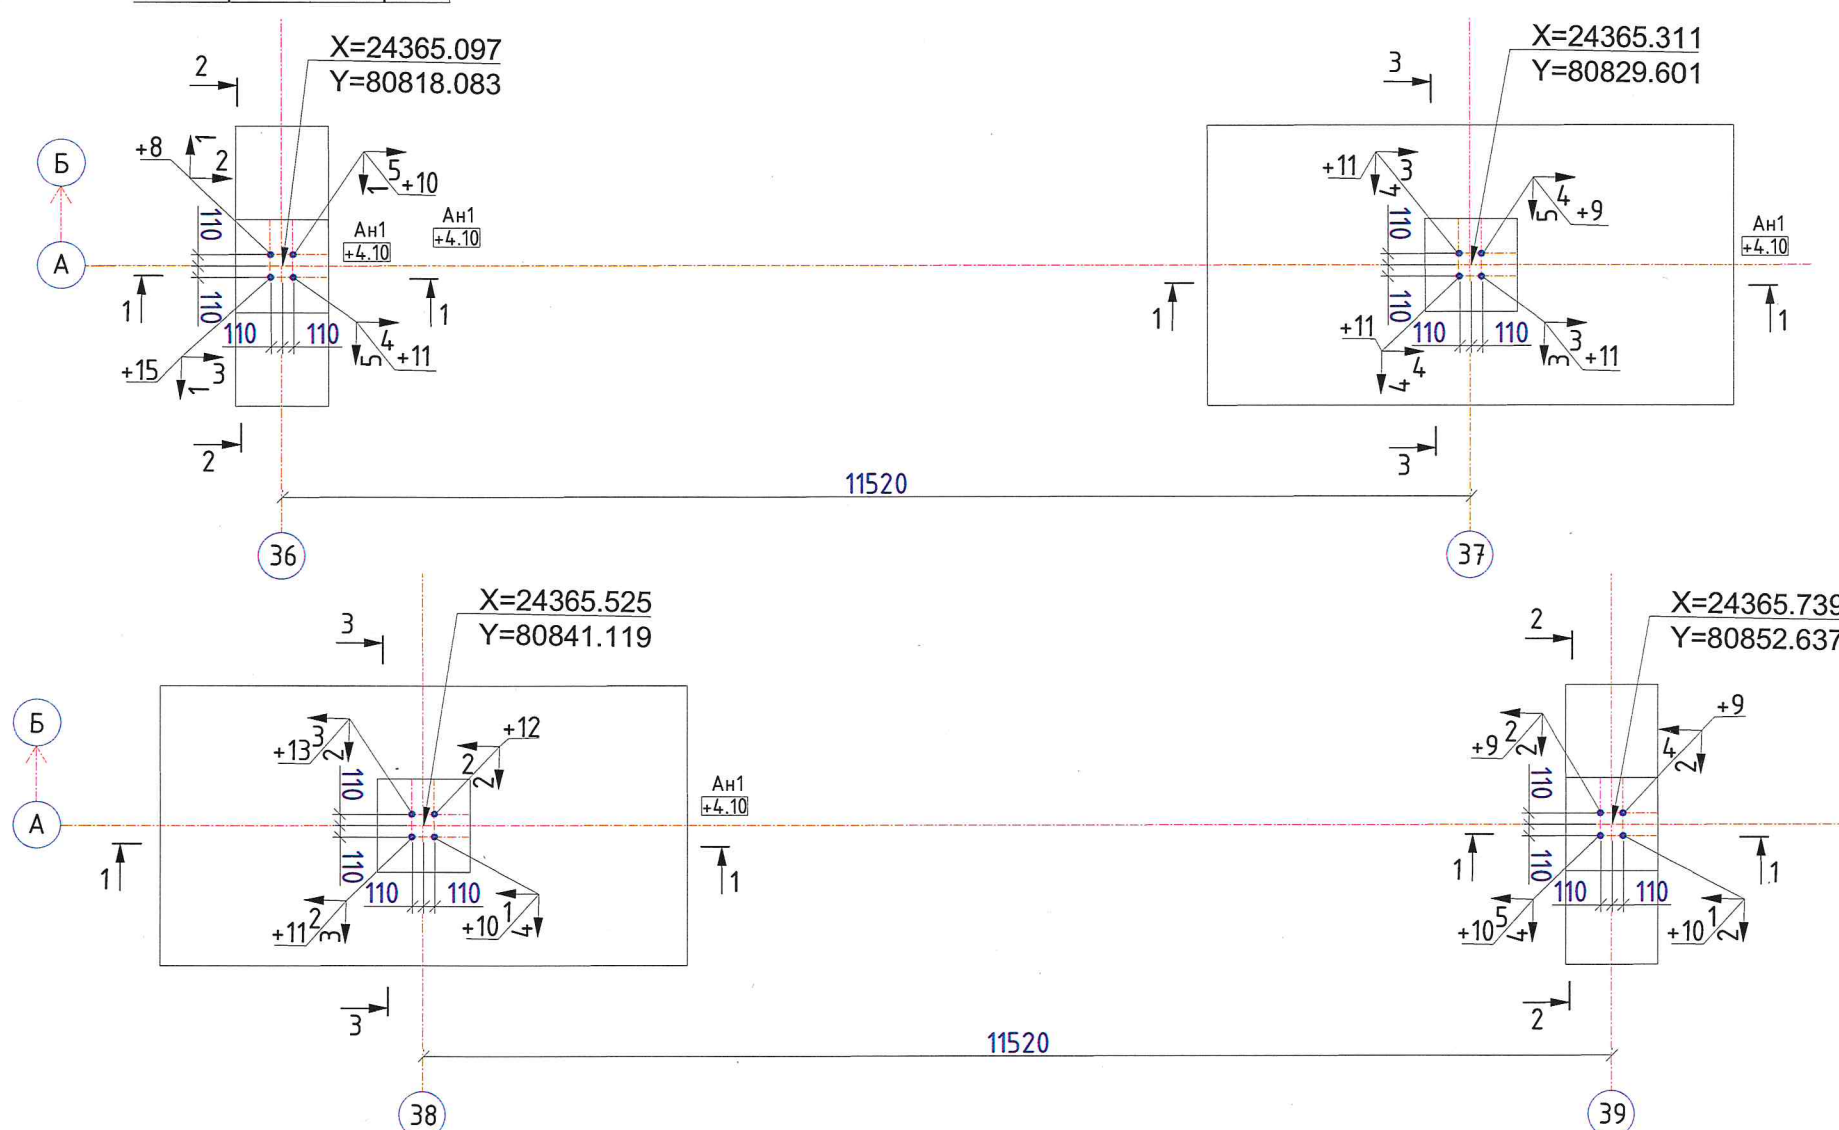

- Примечания:
- Исполнительная схема выполнена по рабочему чертежу 1632-2021-2.1.3-КЖ02 в соответствии с ГОСТ Р 51872-2019 "Документация исполнительная геодезическая", ГОСТ Р 21.101-2020 "Основные требования к проектной и рабочей документации".
  - Съемка выполнялась тахеометром Leica TS06 plus R500.
  - Свидетельство о поверке № С-ГСХ/24-11-2023/297068380 от 24.11.2023г.
  - Система координат - МСК Усть-Луга.
  - Система высот - Балтийская 1977г.
  - Все отметки на исполнительной схеме абсолютные.
  - В соответствии с СП70.13330.2012 "Несущие и ограждающие конструкции" табл. 5.12:
    - отклонение горизонтальных плоскостей на весь выверяемый участок 20 мм;
    - отклонение длин или пролетов элементов, размеров в свету ±20 мм.
    - п.9 Отметки поверхностей и закладных изделий, служащих опорами для стальных или сборных железобетонных колонн -5мм
    - п10. Расположение анкерных болтов:  
в плане внутри контура опоры  
по высоте

Условные обозначения:

- границы предъявляемого участка;
- X= 402866.173  
Y= 1269847.145 - проектные координаты;
- ① - проектная ось;
- +2.85  
+1.95 - проектная отметка, м;
- 255  
250 - проектный размер, мм;
- 250 - фактический размер, мм;
- +3 - отклонение отметки поверхности от проектного значения, мм.
- ω  
5+1 - величина и направление смещения от проектного положения(в мм);

| Изм.            | Кол. уч.       | Лист | № док. | Подпись | Дата |
|-----------------|----------------|------|--------|---------|------|
| Инж. геодезист  | Пудкова О.А.   |      |        |         |      |
| Нач. участка    | Гюнтер Ч.      |      |        |         |      |
| Прораб          | Экин М.        |      |        |         |      |
| ООО "Паркнефть" | Дмитриев Г.В.  |      |        |         |      |
| Геодезист ЕТУ   | Боровский Я.С. |      |        |         |      |

1632-2021-2.1.3-КЖ02

Терминал по перевалке минеральных удобрений в Морском торговом порту Усть-Луга.  
Береговые объекты терминала.

Конвейерная галерея №3.  
Фундаменты. Ростверки



| Стадия | Лист | Листов |
|--------|------|--------|
| ИД     | 3    | 3      |

Исполнительная схема №КГЗ-БЕТ-А.36-39  
Бетонирование ростверков Рм-1, Рм-2.2 в осях А/36-39 с  
отм. +1.950 до отм. +3.750.



ООО "Эра Констракшн"

Исполнительная схема №КГЗ-БЕТ-А.32-35  
Бетонирование ростверков Рм1 в осях А/32-35 с отм. +1.950 до отм. +3.750.  
Конвейерная галерея №3.

Приложение № \_\_\_\_\_  
К акту № \_\_\_\_\_  
от «\_\_» \_\_\_\_\_ 202\_\_ г.

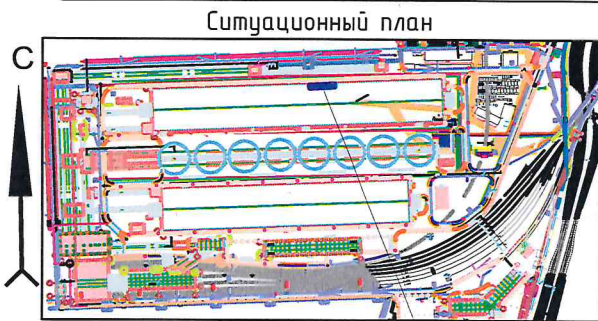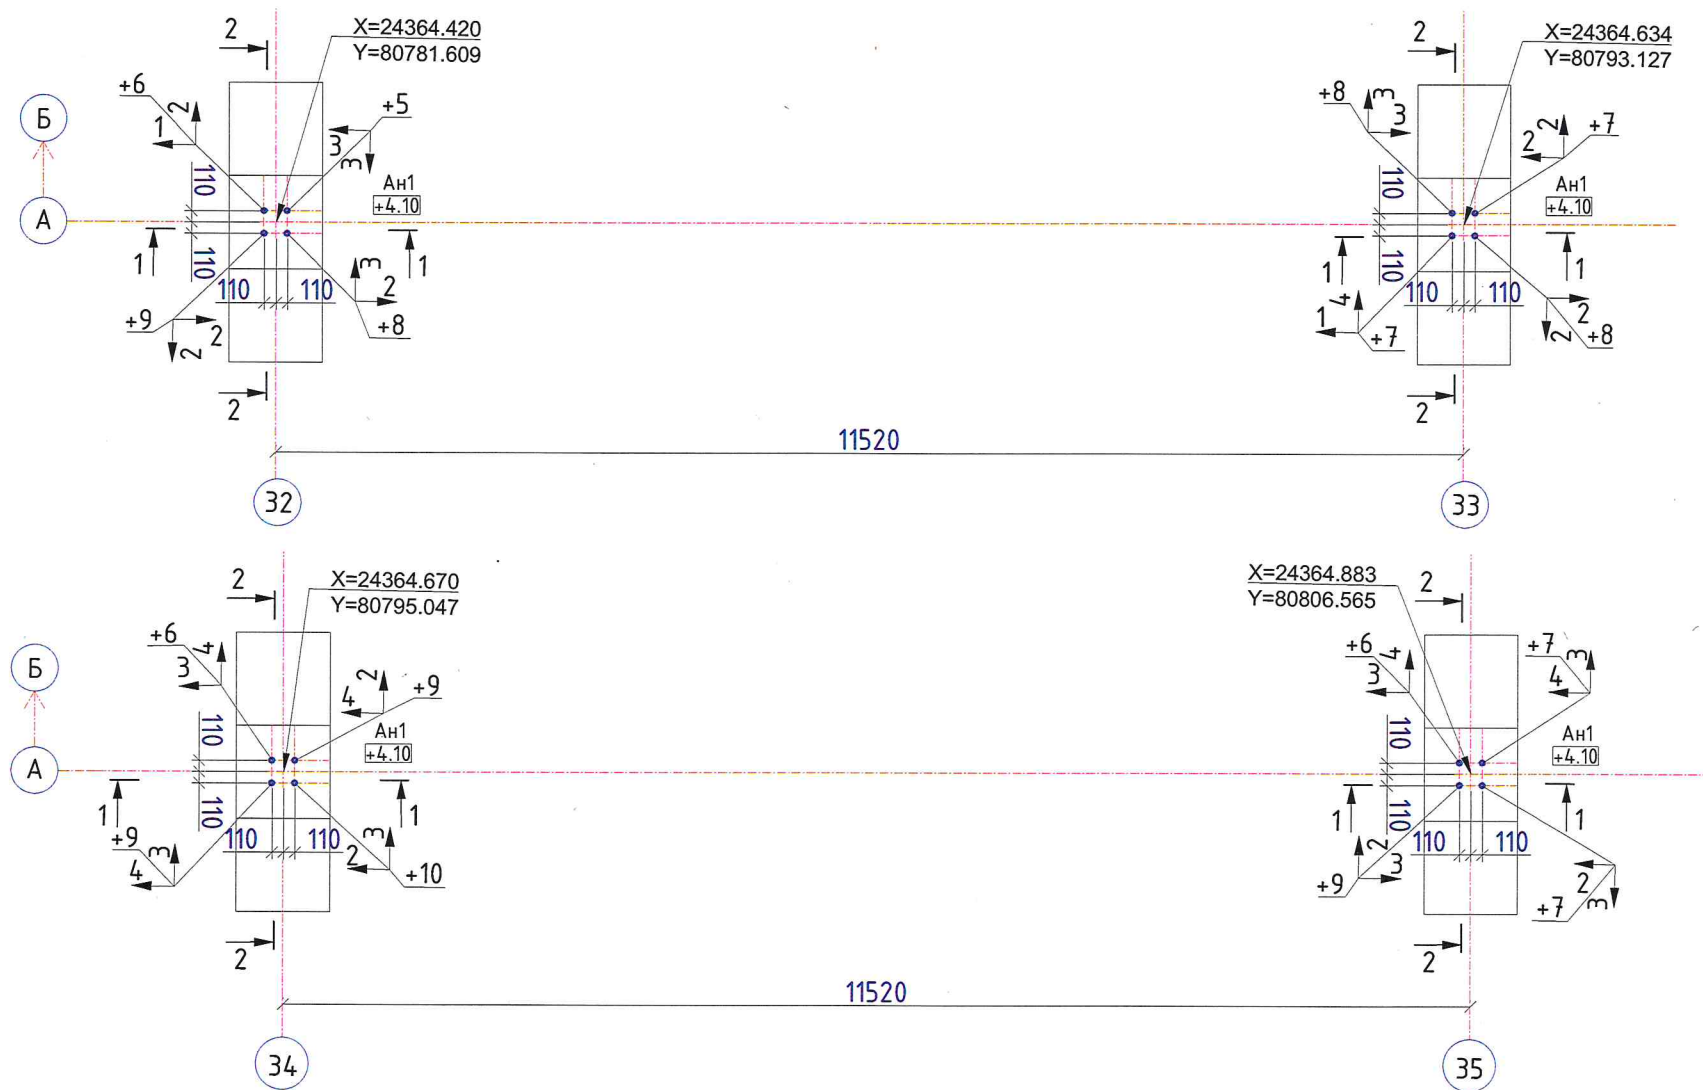

Место производства работ

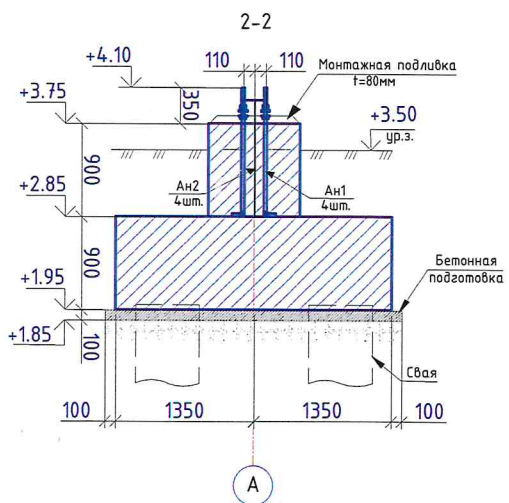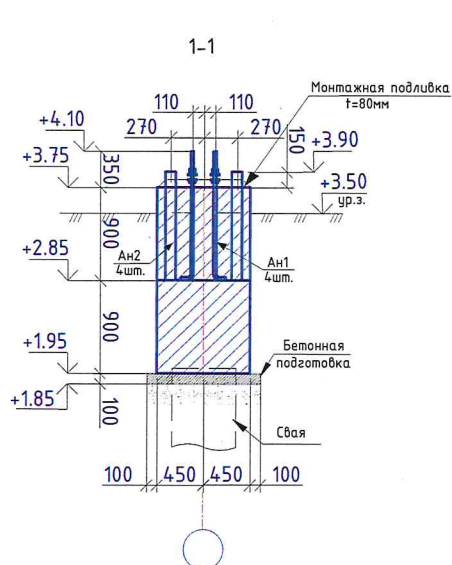

Примечания:

- Исполнительная схема выполнена по рабочему чертежу 1632-2021-2.1.3-КЖ02 в соответствии с ГОСТ Р 51872-2019 "Документация исполнительная геодезическая", ГОСТ Р 21.101-2020 "Основные требования к проектной и рабочей документации".
- Съемка выполнялась тахеометром Leica TS06 plus R500.
- Свидетельство о поверке № С-ГСХ/24-11-2023/297068380 от 24.11.2023г.
- Система координат - МСК Усть-Луга.
- Система высот - Балтийская 1977г.
- Все отметки на исполнительной схеме абсолютные.
- В соответствии с СП70.13330.2012 "Несущие и ограждающие конструкции" табл. 5.12:
  - отклонение горизонтальных плоскостей на весь выверяемый участок 20 мм;
  - отклонение длин или пролетов элементов, размеров в свету ±20 мм.
  - п.9 Отметки поверхностей и закладных изделий, служащих опорами для стальных или сборных железобетонных колонн -5мм
  - п10. Расположение анкерных болтов:
    - в плане внутри контура опоры 5мм
    - по высоте +20мм

Условные обозначения:

- - границы предъявляемого участка;
- X= 402866.173  
Y= 1269847.145 - проектные координаты;
- ① - проектная ось;
- +2.85 - проектная отметка, м;
- +1.95 - проектная отметка, м;
- 255 - проектный размер, мм;
- 250 - фактический размер, мм;
- +3 - отклонение отметки поверхности от проектного значения, мм.
- ↗ - величина и направление смещения от проектного положения(в мм);

| 1632-2021-2.1.3-КЖ02                                                                                               |                |      |                      |         |        |
|---|----------------|------|----------------------|---------|--------|
| Терминал по перевалке минеральных удобрений в Морском торговом порту Усть-Луга. Береговые объекты терминала.       |                |      |                      |         |        |
| Изм.   | Кол. уч.       | Лист | № док.               | Подпись | Дата   |
| Инж. геодезист   | Пудкова О.А.   |      |                      |         |        |
| Нач. участка   | Гюнер Ч.       |      |                      |         |        |
| Прораб   | Экин М.        |      |                      |         |        |
| ООО "Паркнефть"   | Дмитриев Г.В.  |      |                      |         |        |
| Геодезист ЕТУ   | Боровский Я.С. |      |                      |         |        |
| Конвейерная галерея №3.<br>Фундаменты. Ростверки                                                                   |                |      | Стадия               | Лист    | Листов |
| ИД   |                |      | 3                    | 3       | 3      |
| Исполнительная схема №КГЗ-БЕТ-А.32-35<br>Бетонирование ростверков Рм1 в осях А/32-35 с отм. +1.950 до отм. +3.750. |                |      | ООО "Эра Констракшн" |         |        |