



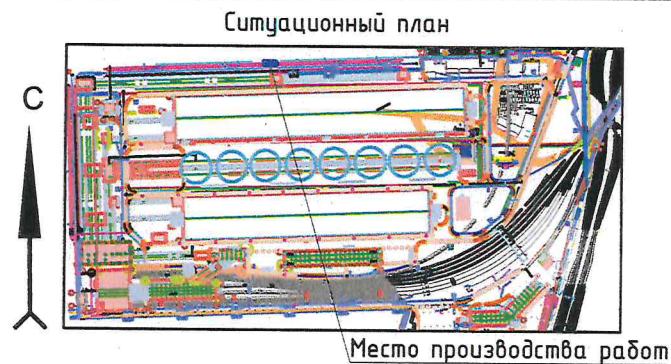

Исполнительная схема №КГЗ-БЕТ-Б.23-24
Бетонирование ростверков Рм-1 в осях Б/23-24 с отм. +1.950 до отм. +3.750.
Конвейерная галерея №3.

Приложение № _____
К акту № _____
от «___» _____ 202__ г.

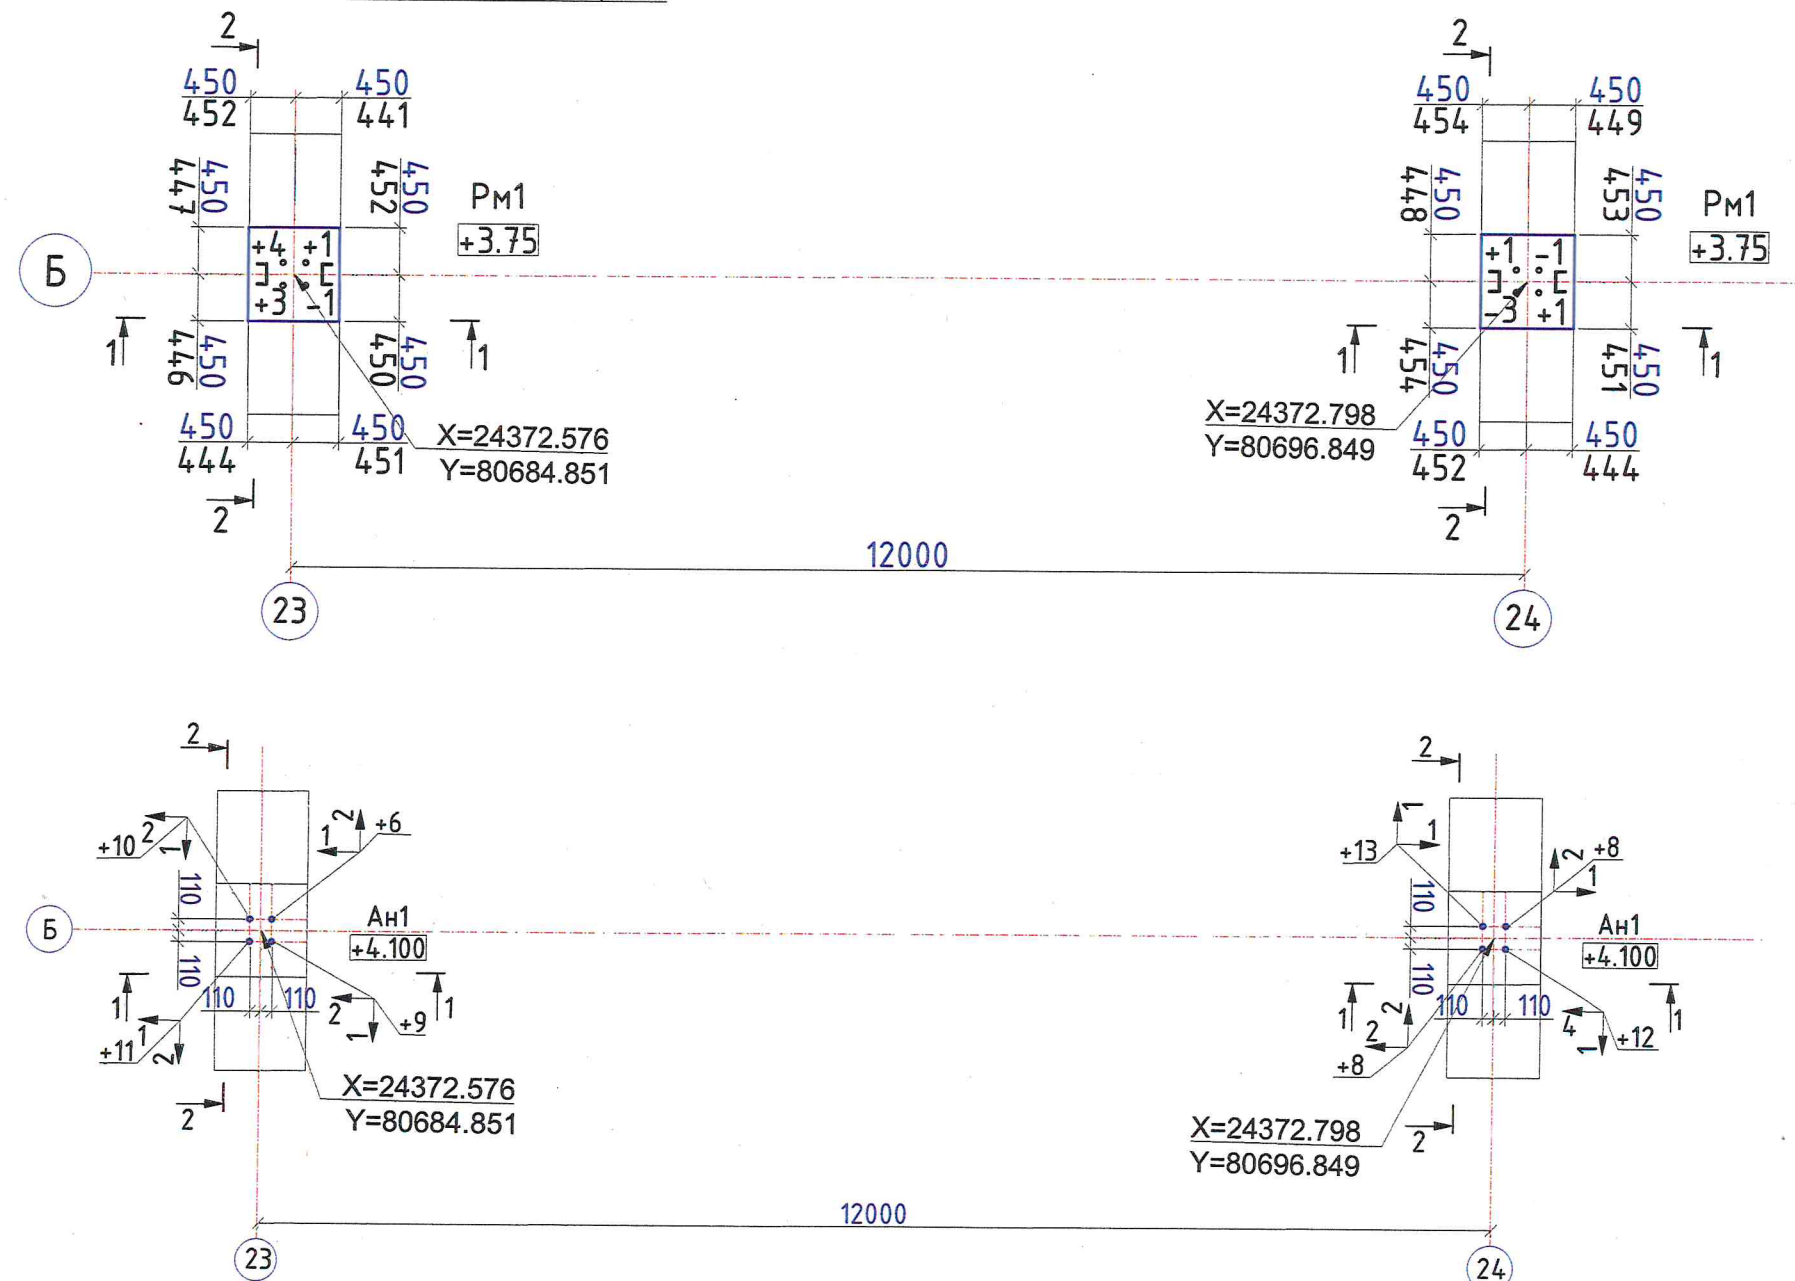

Примечания:

- Исполнительная схема выполнена по рабочему чертежу 1632-2021-2.1.3-КЖ02 в соответствии с ГОСТ Р 51872-2019 "Документация исполнительная геодезическая", ГОСТ Р 21.101-2020 "Основные требования к проектной и рабочей документации".
- Съемка выполнялась тахеометром Leica TS06 plus R500.
- Свидетельство о поверке С-ГКФ/19-11-2024/388402603 от 19.11.2024г.
- Система координат - МСК Усть-Луга.
- Система высот - Балтийская 1977г.
- Все отметки на исполнительной схеме абсолютные.
- В соответствии с СП70.13330.2012 "Несущие и ограждающие конструкции" табл. 5.12:
 - отклонение горизонтальных плоскостей на весь выверяемый участок 20 мм;
 - отклонение длин или пролетов элементов, размеров в свету ± 20 мм.
 - п.9 Отметки поверхностей и закладных изделий, служащих опорами для стальных или сборных железобетонных колонн 5мм
 - п10. Расположение анкерных болтов:
 - в плане внутри контура опоры 5мм
 - по высоте +20мм

Условные обозначения:

- границы предъявляемого участка;
- X= 402866.173
Y= 1269847.145 - проектные координаты;
- проектная ось;
- проектная отметка, м;
- проектный размер, мм;
- фактический размер, мм;
- +3 - отклонение отметки поверхности от проектного значения, мм.
- величина и направление смещения от проектного положения(в мм);

1632-2021-2.1.3-КЖ02					
Терминал по перевалке минеральных удобрений в Морском торговом порту Усть-Луга. Береговые объекты терминала.					
Изм.	Кол. уч.	Лист	№ док.	Подпись	Дата
Инж. геодезист	Пудкова О.А.				
Нач. участка	Гюннер Ч.				
Прораб	Экин М.				
ООО "Паркнефть"	Дмитриев Г.В.				
Геодезист ЕТУ	Боровский Я.С.				
Конвейерная галерея №3.		Стадия	Лист	Листов	
Фундаменты. Ростверки		ИД	2	2	
Исполнительная схема №КГЗ-БЕТ-Б.23-24		000 "Эра Констракшн"			
Бетонирование ростверков Рм-1 в осях Б/23-24 с					
отм. +1.950 до отм. +3.750.					