

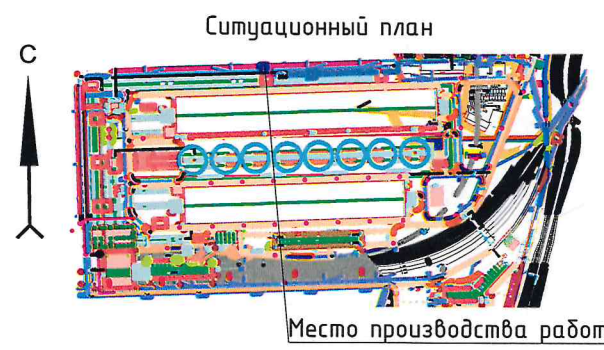
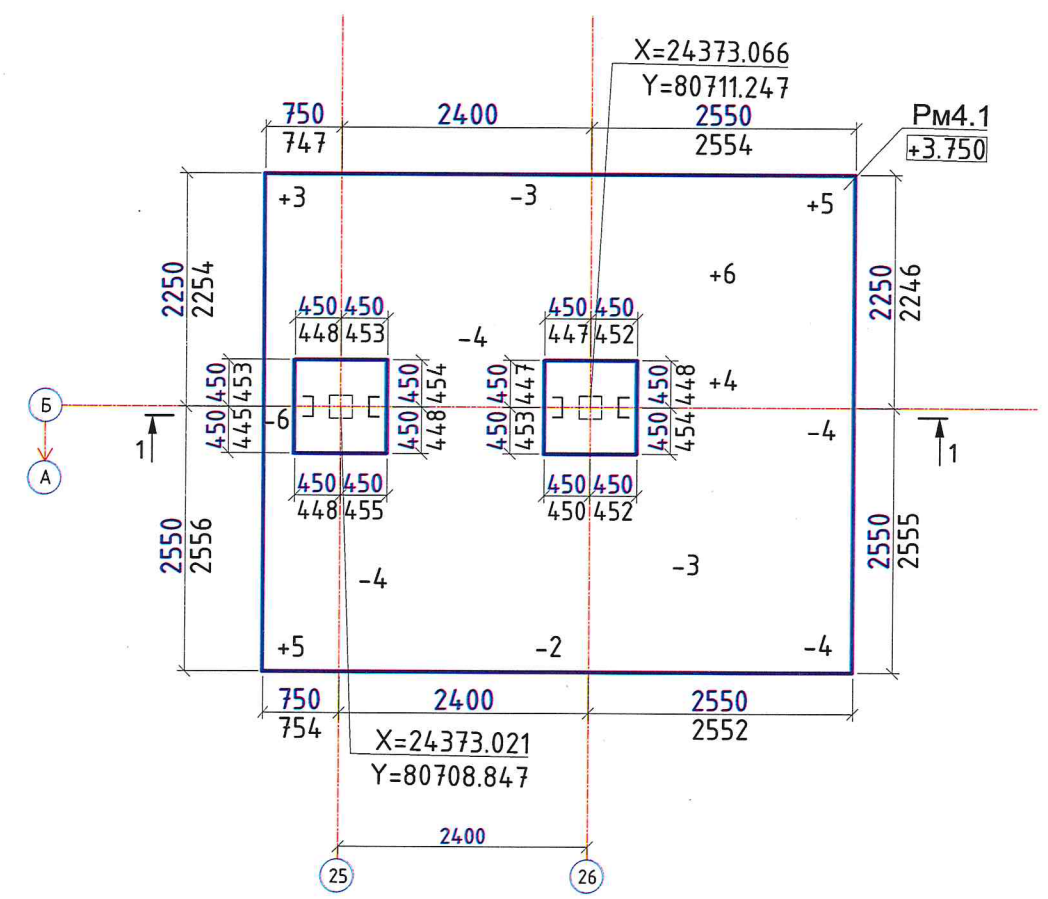


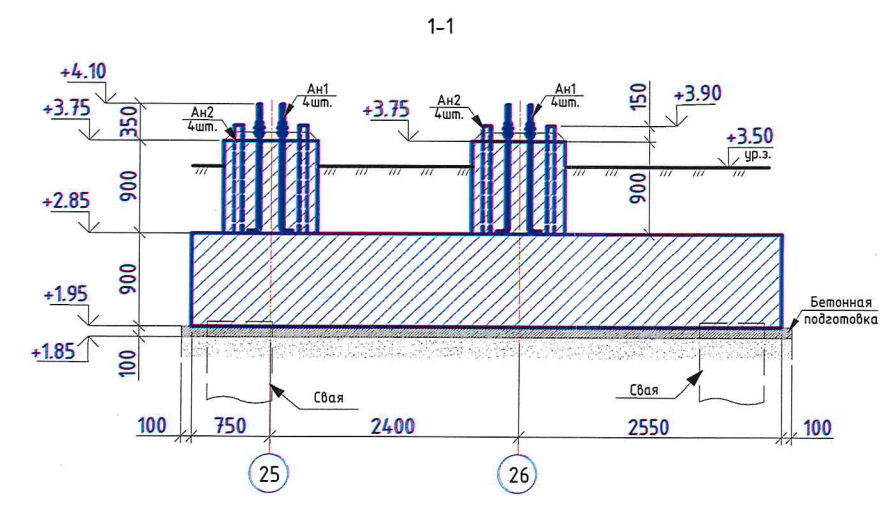

Исполнительная схема № БЕТ-05
Бетонирование ростверк РМ4.1, в осях Б/25-26 с отм. +1.950 до +3.750.
Конвейерная галерея №3.

Приложение № _____
К акту № _____
от «___» _____ 202__ г.

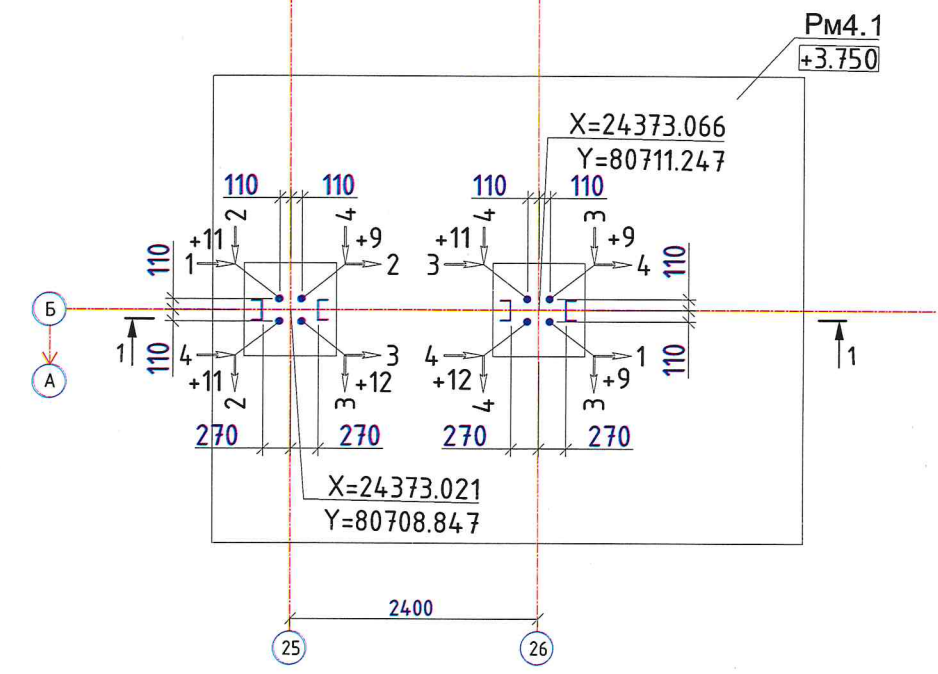



Примечания:


- Исполнительная схема выполнена по рабочему чертежу 1632-2021-2.1.3-КЖ02 в соответствии с ГОСТ Р 51872-2019 "Документация исполнительная геодезическая", ГОСТ Р 21.101-2020 "Основные требования к проектной и рабочей документации".
- Съемка выполнялась тахеометром Leica TS06 plus R500.
- Свидетельство о поверке С-ГКФ/19-11-2024/388402603 от 19.11.2024г.
- Система координат - МСК Усть-Луга.
- Система высот - Балтийская 1977г.
- Все отметки на исполнительной схеме абсолютные.
- В соответствии с СП70.13330.2012 "Несущие и ограждающие конструкции" табл. 5.12:
 - отклонение горизонтальных плоскостей на весь выверяемый участок 20 мм;
 - отклонение длин или пролетов элементов, размеров в свету ±20 мм.
 - п.9 Отметки поверхностей и закладных изделий, служащих опорами для стальных или сборных железобетонных колонн -5мм
 - п10. Расположение анкерных болтов: в плане внутри контура опоры по высоте

Условные обозначения:

- - границы предъявляемого участка;
- X= 402866.173
Y= 1269847.145 - проектные координаты;
- ① - проектная ось;
- +3.750 - проектная отметка, м;
- 250 - проектный размер, мм;
- 253 - фактический размер, мм;
- +3 - отклонение отметки поверхности от проектного значения, мм.
- +10
3 - величина и направление смещения от проектного положения(в мм);




V_{БЕТ} = 26,08 м³

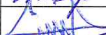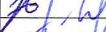						1632-2021-2.1.3-КЖ02				
						Терминал по перевалке минеральных удобрений в Морском торговом порту Усть-Луга. Береговые объекты терминала.				
Изм.	Кол. уч.	Лист	№ док.	Подпись	Дата	Конвейерная галерея №3. Фундаменты. Ростверки		Стадия	Лист	Листов
Инж.геодезист	Машаринов Р.Б.							ИД	1	1
Нач. участка	Гюнэр Ч.					Исполнительная схема № БЕТ-05 Бетонирование ростверк Рм4.1, в осях Б/25-26 с отм. +1.950 до +3.750.		ООО "Эра Констракшн"		
Прораб	Экин М.									
ООО "Паркнефть"	Дмитриев Г.В.									
Геодезист ЕТУ	Боровский Я.С.									

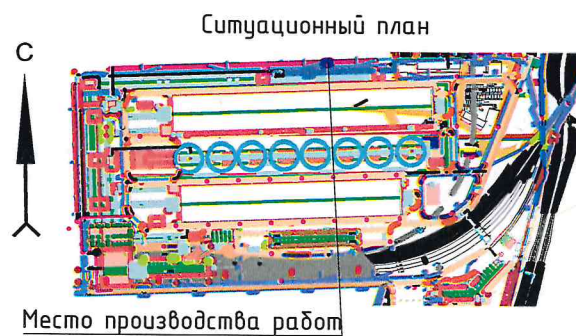

Исполнительная схема № БЕТ-14
Бетонирование ростверк Рм2.2, в осях Б/30 с отм. +1.950 до +3.750.
Конвейерная галерея №3.

Приложение № _____
К акту № _____
от «___» _____ 202__ г.

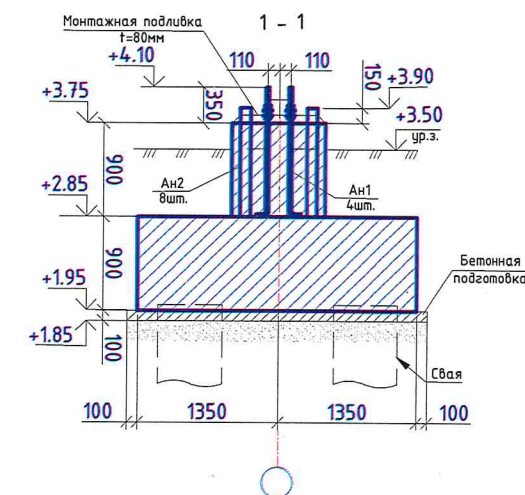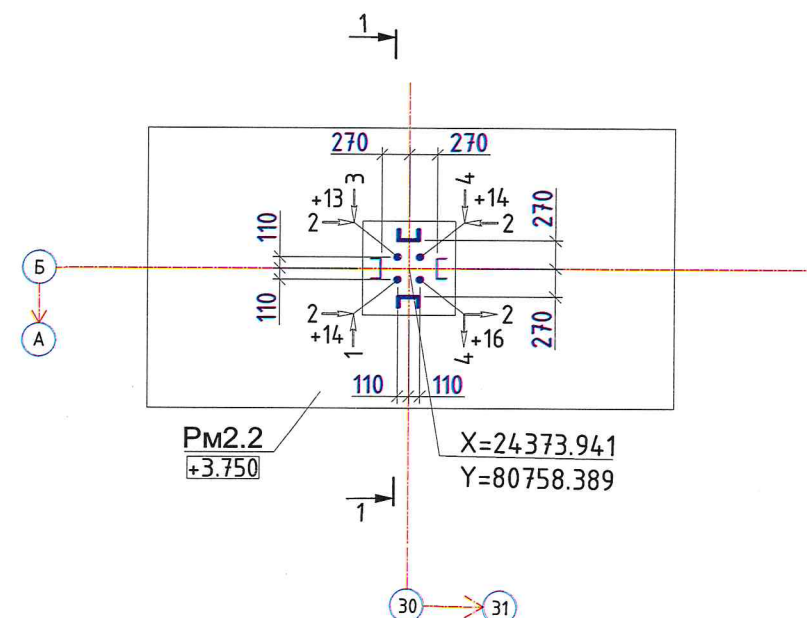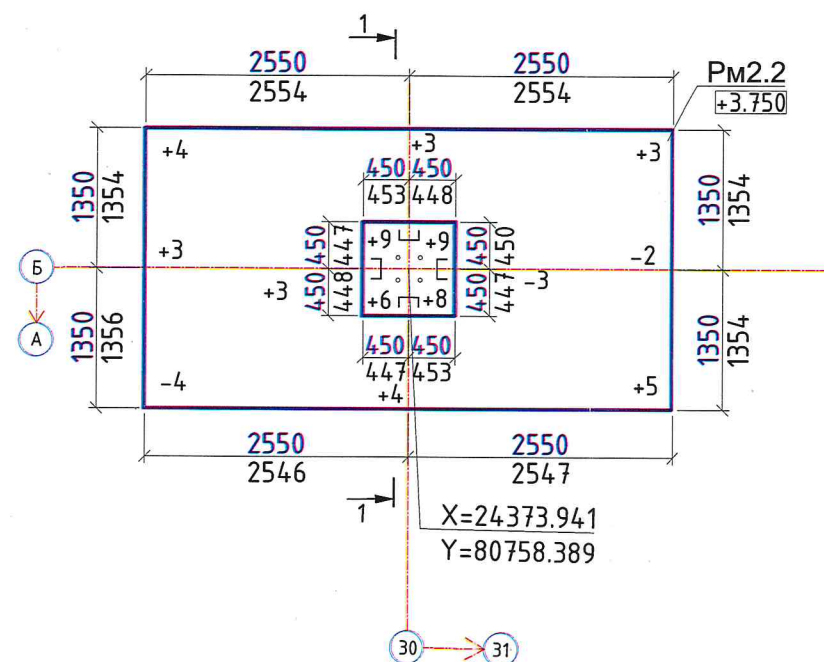

Примечания:

- Исполнительная схема выполнена по рабочему чертежу 1632-2021-2.1.3-КЖ02 в соответствии с ГОСТ Р 51872-2019 "Документация исполнительная геодезическая", ГОСТ Р 21.101-2020 "Основные требования к проектной и рабочей документации".
- Съемка выполнялась тахеометром Leica TS06 plus R500.
- Свидетельство о поверке С-ГКФ/19-11-2024/388402603 от 19.11.2024г.
- Система координат - МСК Усть-Луга.
- Система высот - Балтийская 1977г.
- Все отметки на исполнительной схеме абсолютные.
- В соответствии с СП70.13330.2012 "Несущие и ограждающие конструкции" табл. 5.12:
 - отклонение горизонтальных плоскостей на весь выверяемый участок 20 мм;
 - отклонение длин или пролетов элементов, размеров в свету ± 20 мм.
 - п.9 Отметки поверхностей и закладных изделий, служащих опорами для стальных или сборных железобетонных колонн -5мм
 - п.10. Расположение анкерных болтов:
 - в плане внутри контура опоры 5мм
 - по высоте +20мм

Условные обозначения:

- границы предъявляемого участка;
X= 402866.173
Y= 1269847.145 - проектные координаты;
- проектная ось;
- проектная отметка, м;
 - проектный размер, мм;
 - фактический размер, мм;
- +3 - отклонение отметки поверхности от проектного значения, мм.
- величина и направление смещения от проектного положения(в мм);

$V_{\text{БЕТ}} = 13,12 \text{ м}^3$

						1632-2021-2.1.3-КЖ02				
						Терминал по перевалке минеральных удобрений в Морском торговом порту Усть-Луга Береговые объекты терминала.				
Изм.	Кол. уч.	Лист	№ док.	Подпись	Дата	Конвейерная галерея №3. Фундаменты. Ростверки		Стадия	Лист	Листов
Инж.геодезист	Машаринов Р.Б.							ИД	1	1
Нач. участка	Гюнэр Ч.									
Прораб	Экин М.					Исполнительная схема № БЕТ-14 Бетонирование ростверк Рм2.2, в осях Б/30 с отм. +1.950 до +3.750.		000 "Эра Констракшн"		
ООО "Паркнефть"	Дмитриев Г.В.									
Геодезист ЕТУ	Боровский Я.С.									