

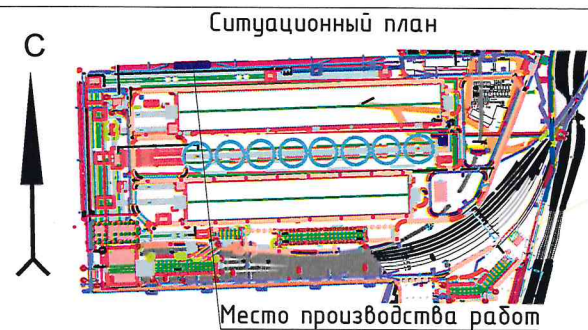
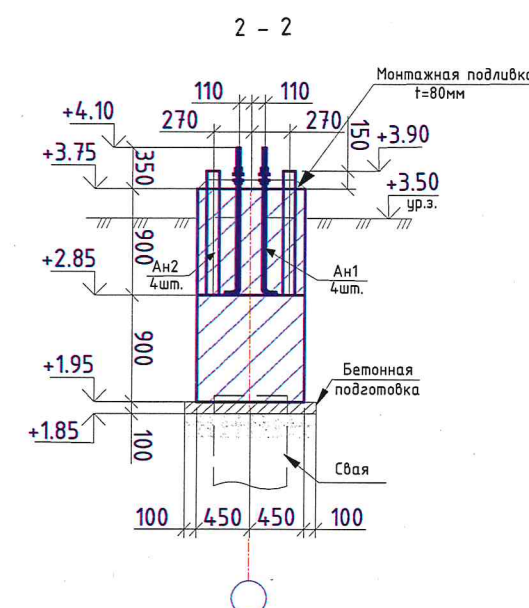


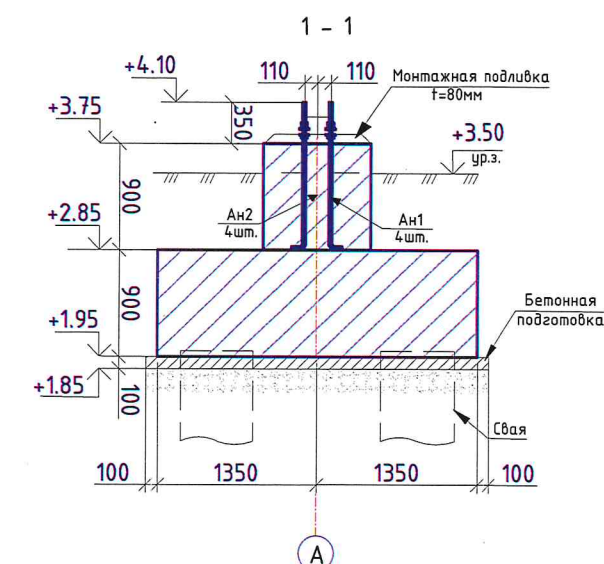

Исполнительная схема № БЕТ-03
Бетонирование ростверков Рм1, в осях Б/9-12 с отм. +1.950 до +3.750.
Конвейерная галерея №3.

Приложение № _____
К акту № _____
от «___» _____ 202__ г.

Место производства работ

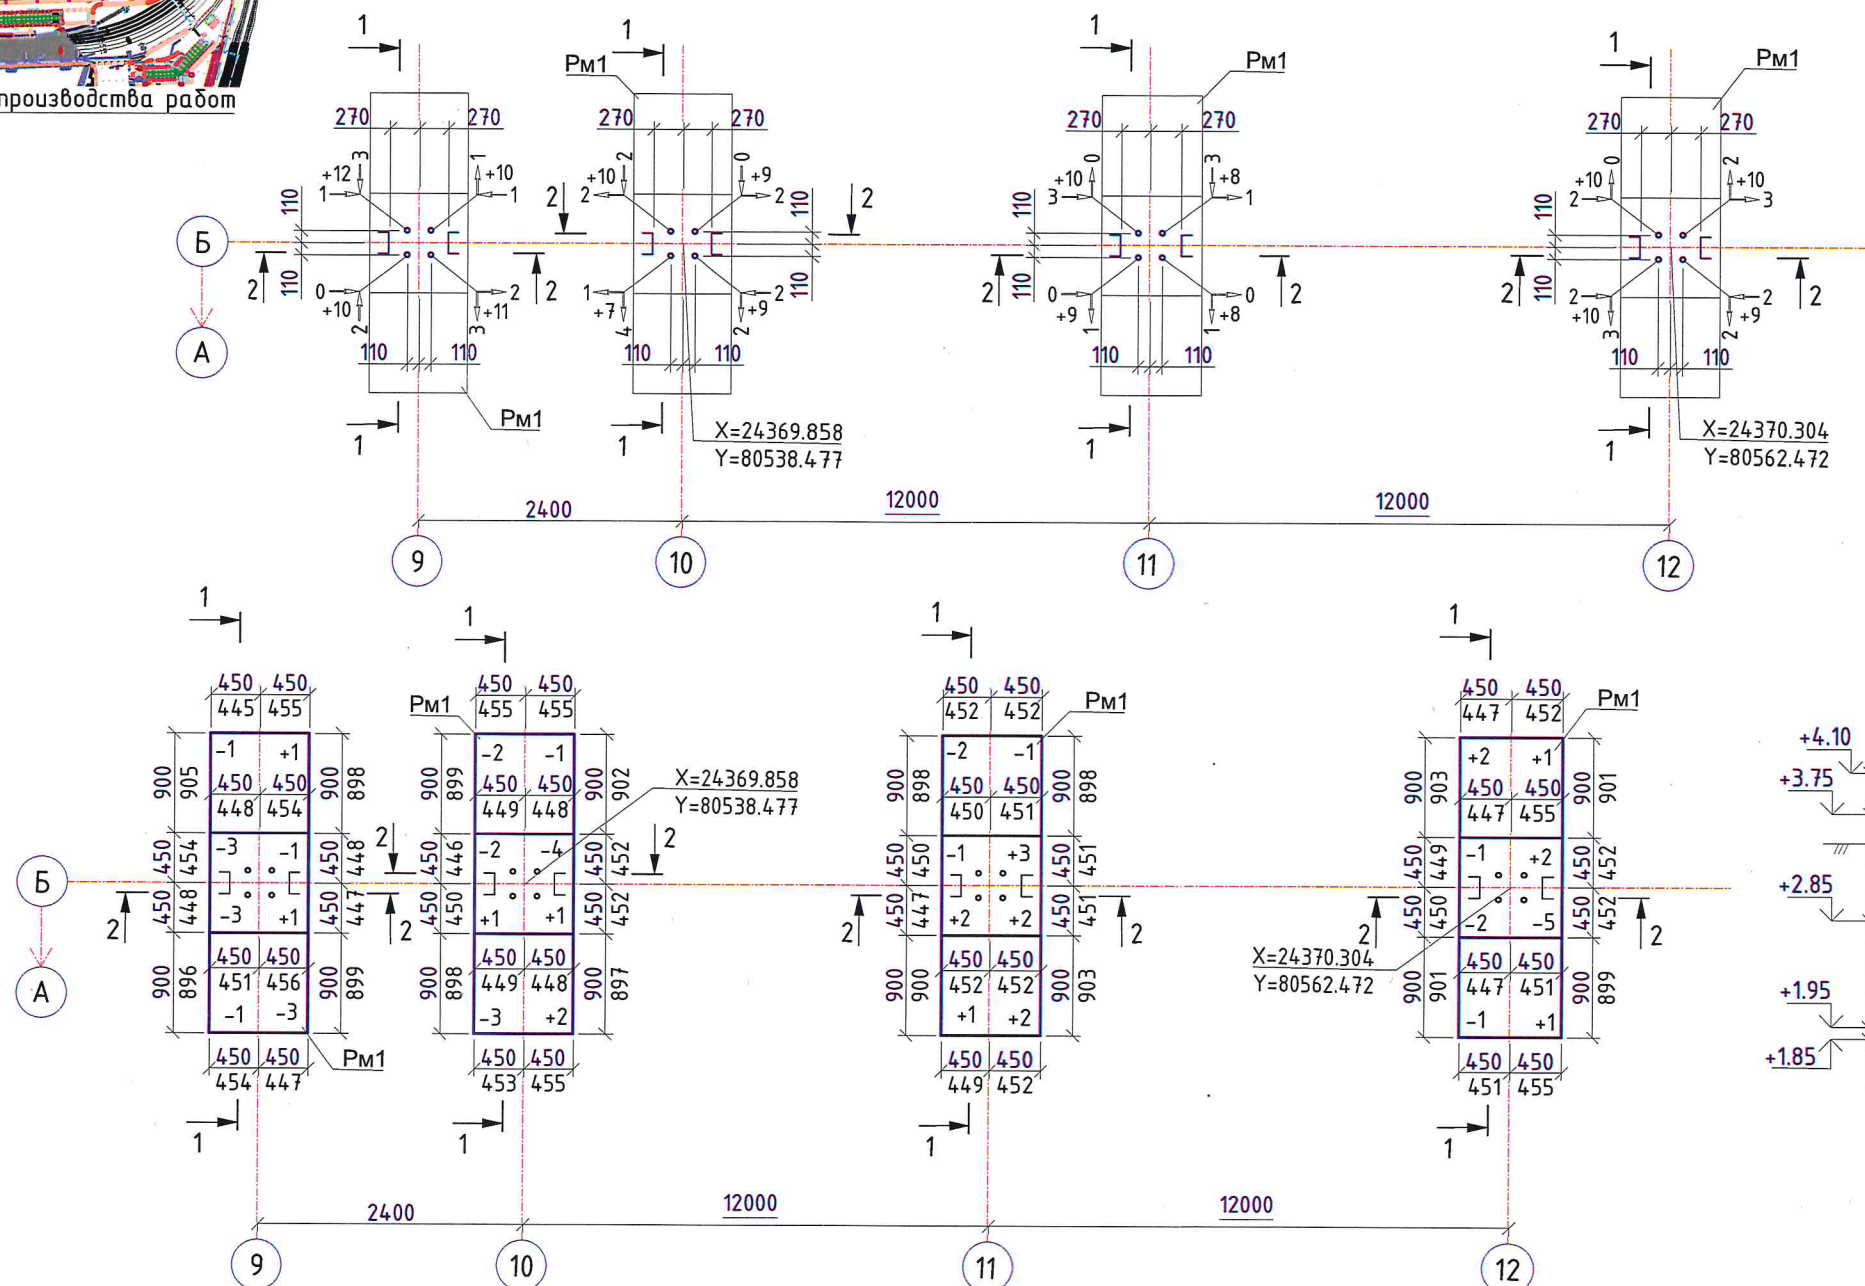

Примечания:


- Исполнительная схема выполнена по рабочему чертежу 1632-2021-2.1.3-КЖ02
- в соответствии с ГОСТ Р 51872-2019 "Документация исполнительная геодезическая",
- ГОСТ Р 21.101-2020 "Основные требования к проектной и рабочей документации".
- Съемка выполнялась тахеометром Leica TS06 plus R500.
- Свидетельство о поверке № С-ГСХ/24-11-2023/297068380 от 24.11.2023г.
- Система координат - МСК Усть-Луга.
- Система высот - Балтийская 1977г.
- Все отметки на исполнительной схеме абсолютные.
- В соответствии с СП70.13330.2012 "Несущие и ограждающие конструкции" табл. 5.12:
 - отклонение горизонтальных плоскостей на весь выверяемый участок 20 мм;
 - отклонение длин или пролетов элементов, размеров в свету ± 20 мм.
 - п.9 Отметки поверхностей и закладных изделий, служащих опорами для стальных или сборных железобетонных колонн и других сборных элементов -5мм
 - п.10 Расположение анкерных болтов: в плане внутри контура опоры 5мм, по высоте +20мм.

Условные обозначения:

- границы предъявляемого участка;
- X= 402866.173 — проектные координаты;
- Y= 1269847.145
- ① — проектная ось;
- +3.750 — проектная отметка, м;
- +3.750
- 300 — проектный размер, мм;
- 303 — фактический размер, мм;
- 250 — внемасштабный проектный размер, мм
- +3 — отклонение отметки поверхности от проектного значения, мм.
- +10 — величина и направление смещения верха анкерного болта от проектного положения в плане (в мм), отклонение по высоте (в мм).



$V_{\text{бет}} = 11.68 \text{ м}^3$

						1632-2021-2.1.3-КЖ02			
						Терминал по перевалке минеральных удобрений в Морском торговом порту Усть-Луга Береговые объекты терминала.			
Изм.	Кол. уч.	Лист	№ док.	Подпись	Дата	Конвейерная галерея №3. Фундаменты. Ростверки	Стадия	Лист	Листов
Инж.геодезист	Машарипов Р.Б.						ИД	1	1
Нач. участка	Гюнер Ч.								
Прораб	Экин М.								
ООО "Паркнефть"	Дмитриев Г.В.					Исполнительная схема № БЕТ-03 Бетонирование ростверков Рм1, в осях Б/9-12 с отм. +1.950 до +3.750.	ООО "Эра Констракшн"		
Геодезист ЕТУ	Боровский Я.С.								

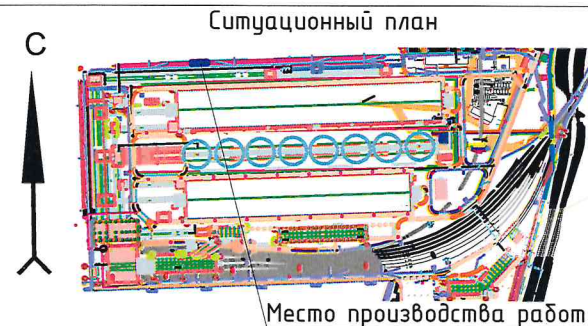

Исполнительная схема № БЕТ-04
Бетонирование ростверков Рм1 и Рм2.2, в осях Б/13-15 с отм. +1.950 до +3.750.
Конвейерная галерея №3.

Приложение № _____
К акту № _____
от «__» _____ 202__ г.

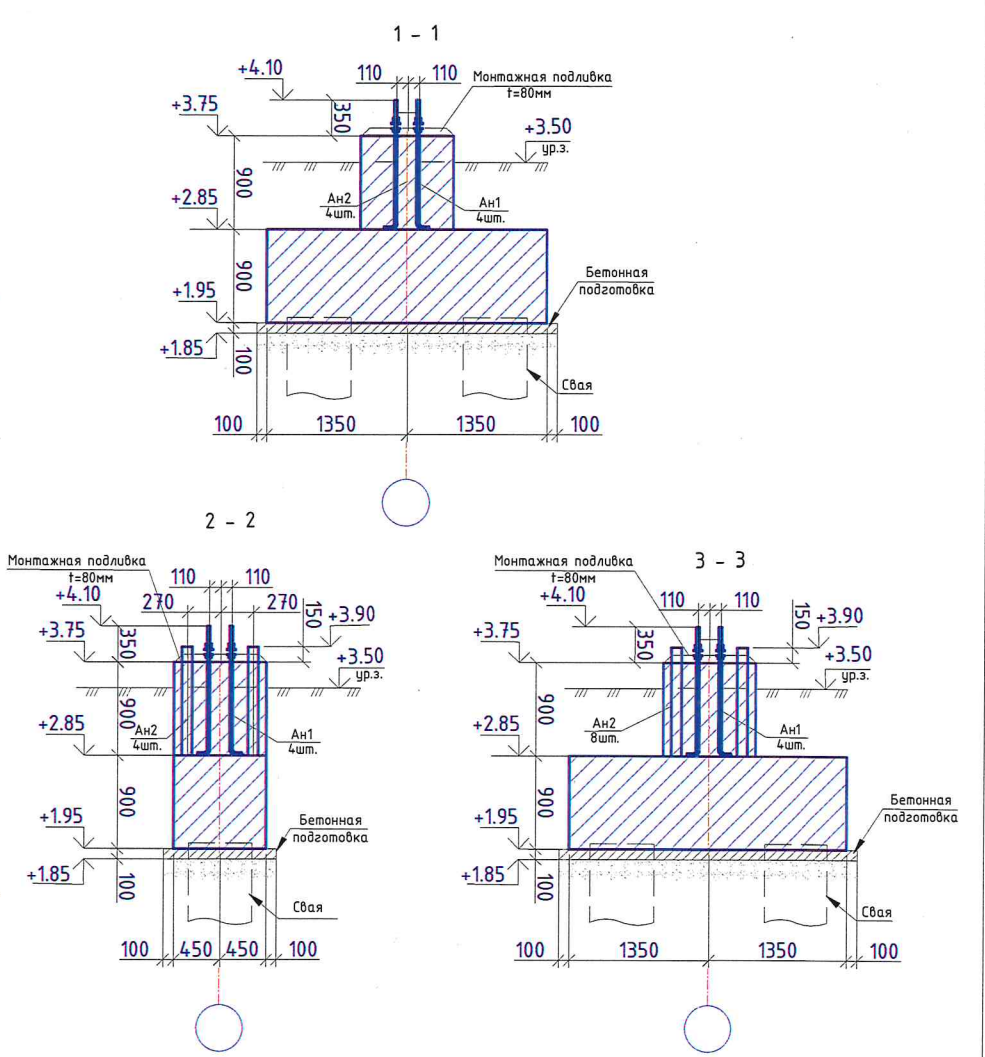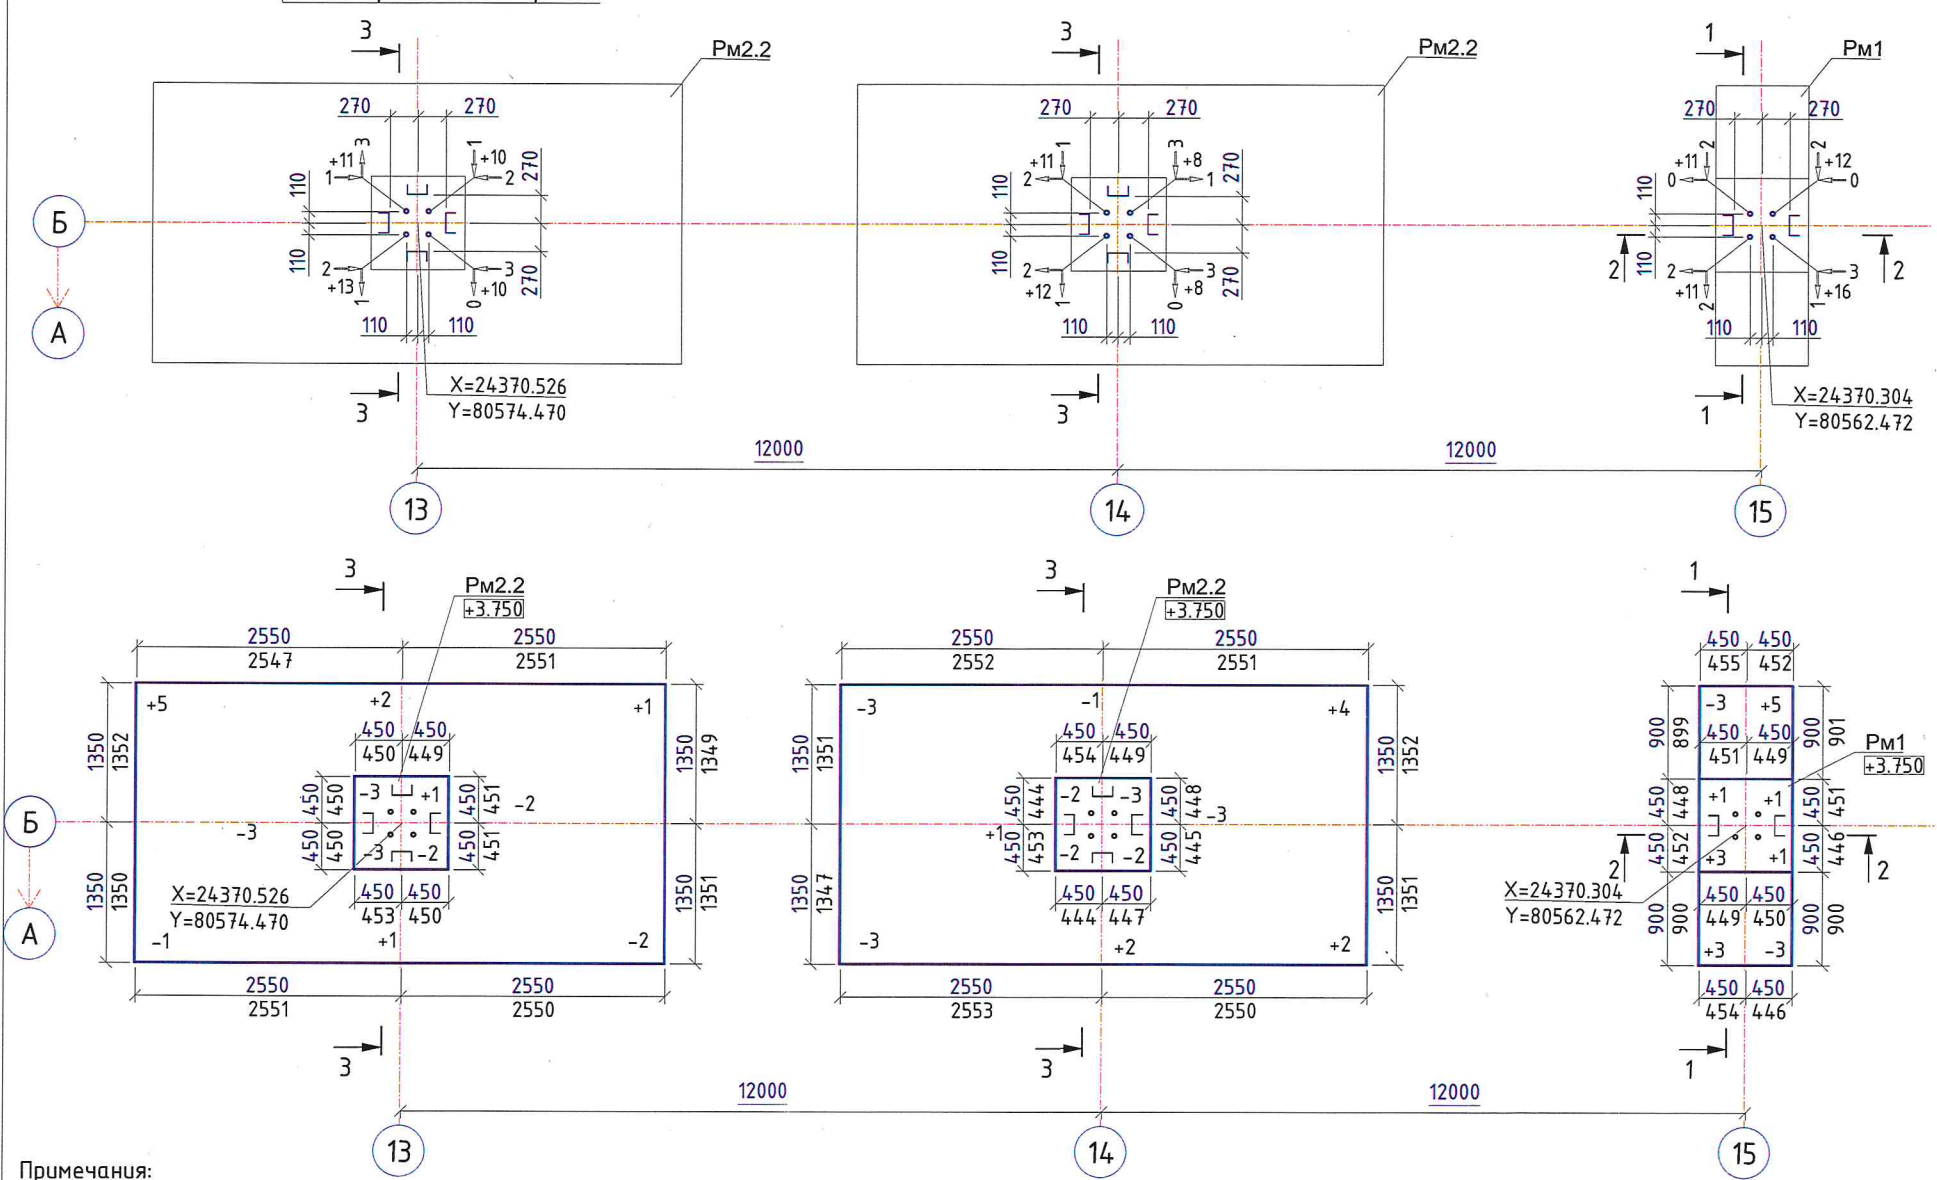

Примечания:

- Исполнительная схема выполнена по рабочему чертежу 1632-2021-2.1.3-КЖ02
- в соответствии с ГОСТ Р 51872-2019 "Документация исполнительная геодезическая",
- ГОСТ Р 21.101-2020 "Основные требования к проектной и рабочей документации".
- Съемка выполнялась тахеометром Leica TS06 plus R500.
- Свидетельство о поверке № С-ГСХ/24-11-2023/297068380 от 24.11.2023г.
- Система координат - МСК Усть-Луга.
- Система высот - Балтийская 1977г.
- Все отметки на исполнительной схеме абсолютные.
- В соответствии с СП70.13330.2012 "Несущие и ограждающие конструкции" табл. 5.12:
 - отклонение горизонтальных плоскостей на весь выверяемый участок 20 мм;
 - отклонение длин или пролетов элементов, размеров в свету ±20 мм.
 - п.9 Отметки поверхностей и закладных изделий, служащих опорами для стальных или сборных железобетонных колонн и других сборных элементов -5мм
 - п.10 Расположение анкерных болтов: в плане внутри контура опоры 5мм, по высоте +20мм.

Условные обозначения:

- границы предъявляемого участка;
- X= 402866.173
Y= 1269847.145 - проектные координаты;
- 1 - проектная ось;
- +3.750 - проектная отметка, м;
- +3.750 - проектный размер, мм;
- 303 - фактический размер, мм;
- 250 - внемасштабный проектный размер, мм;
- +3 - отклонение отметки поверхности от проектного значения, мм.
- +10 - величина и направление смещения верха анкерного болта от проектного положения в плане (в мм), отклонение по высоте (в мм).

V_{БЕТ} = 29.16 м³

1632-2021-2.1.3-КЖ02					
Терминал по перевалке минеральных удобрений в Морском торговом порту Усть-Луга. Береговые объекты терминала.					
Конвейерная галерея №3. Фундаменты. Ростверки				Стадия	Лист
				ИД	1
Исполнительная схема № БЕТ-04 Бетонирование ростверков Рм1 и Рм2.2, в осях Б/13-15 с отм. +1.950 до +3.750.				Листов	1
				ООО "Эра Констракшн"	