


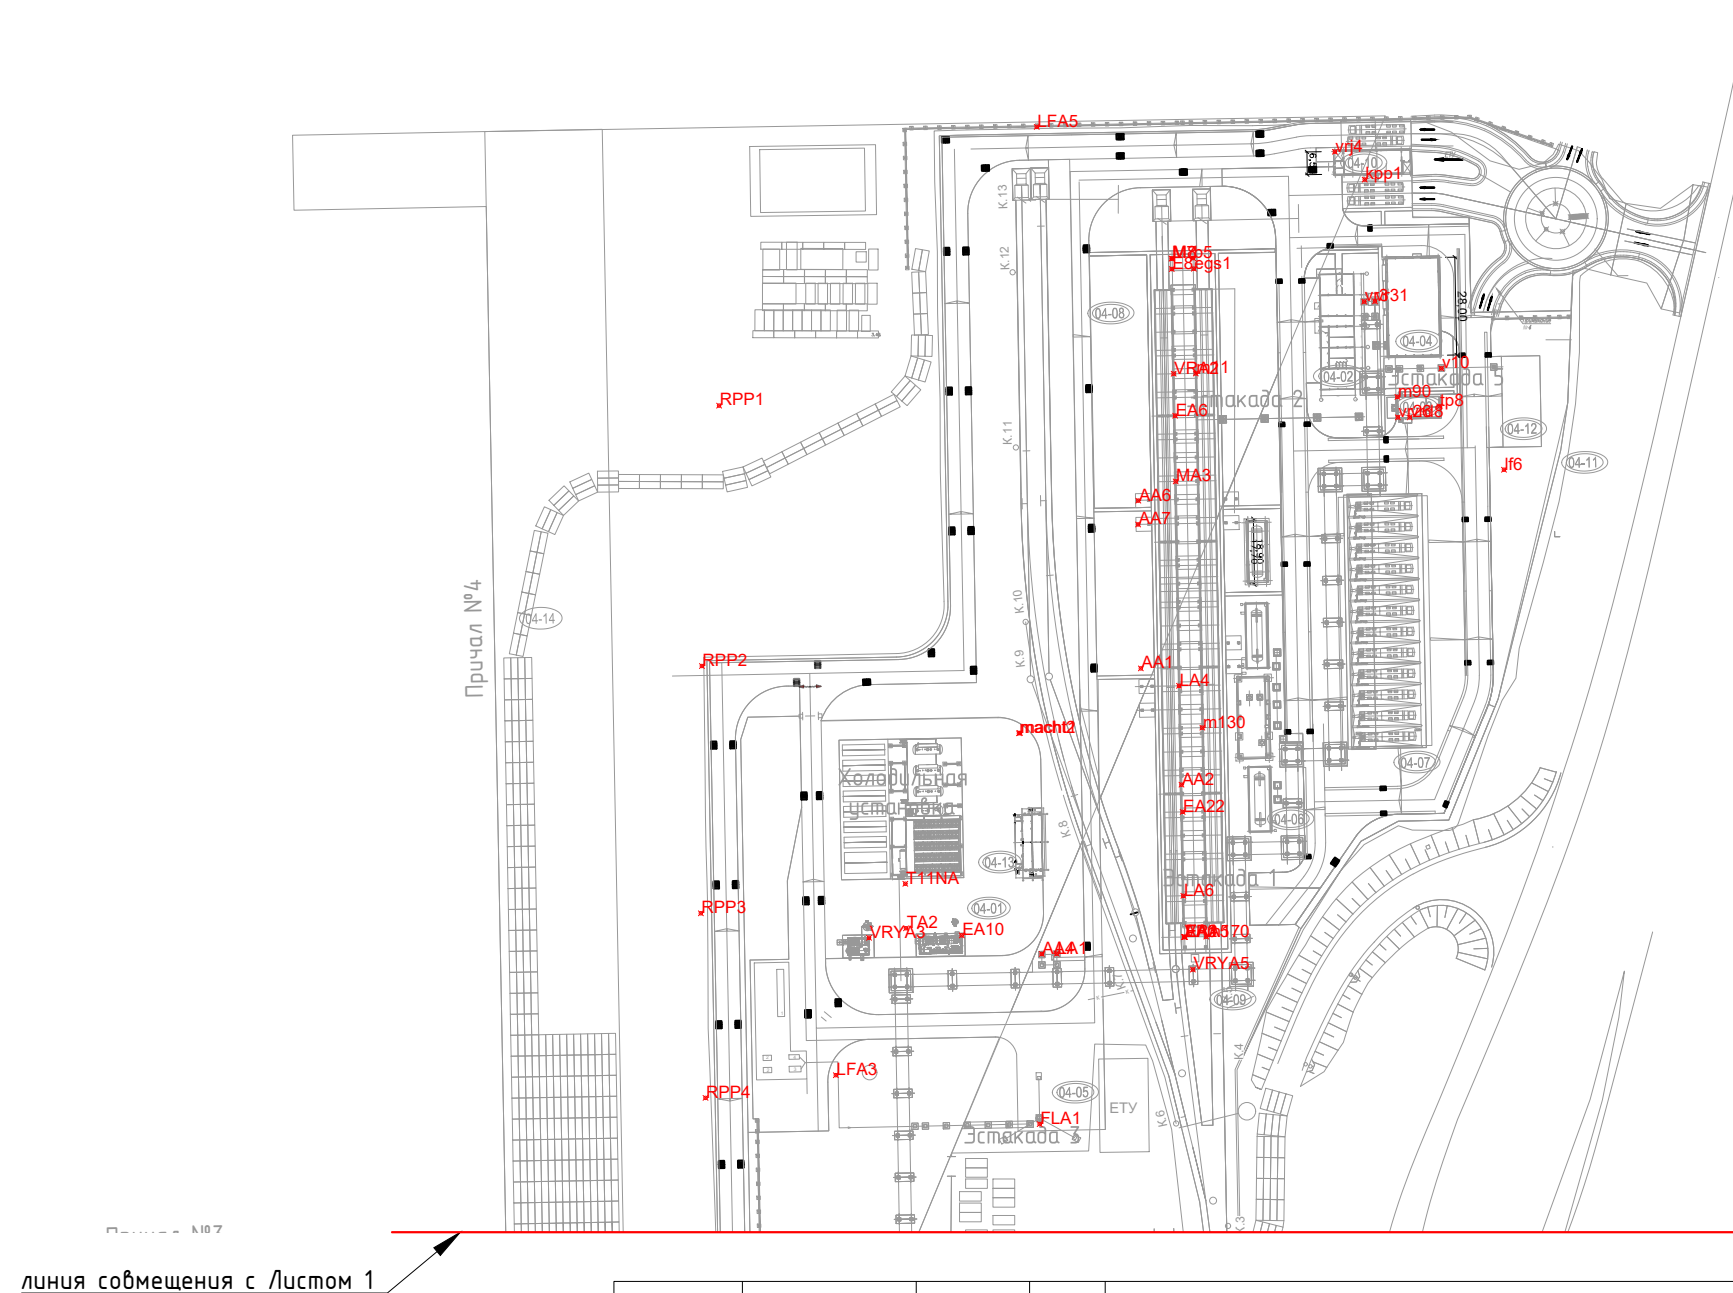

Должность	Ф.И.О.	Подпись	Дата				
Сп. геодезист	Боровский Я.С.						
				Приложение 1 Ведомость координат пунктов ГРО		000 «ЕТУ»	