

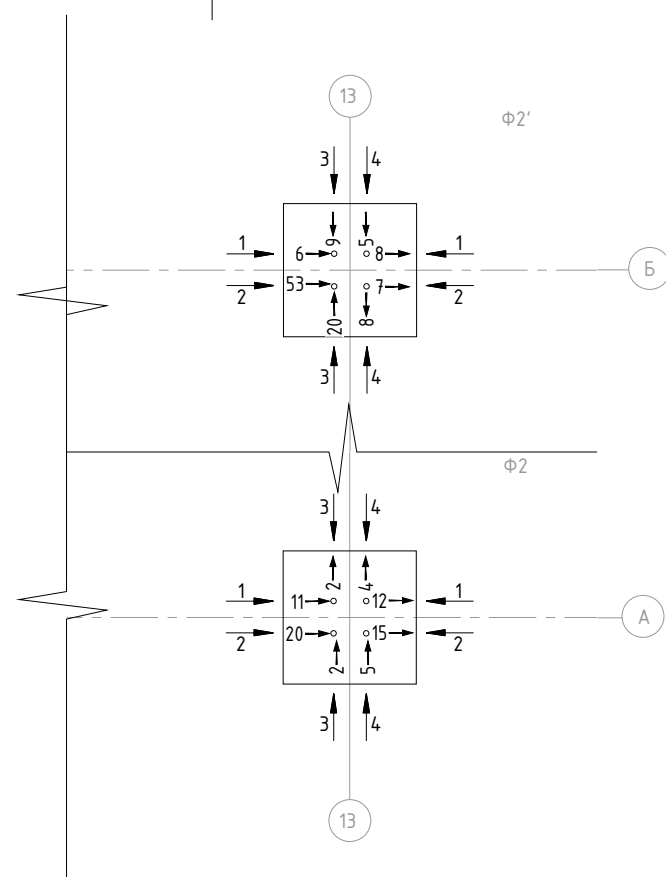


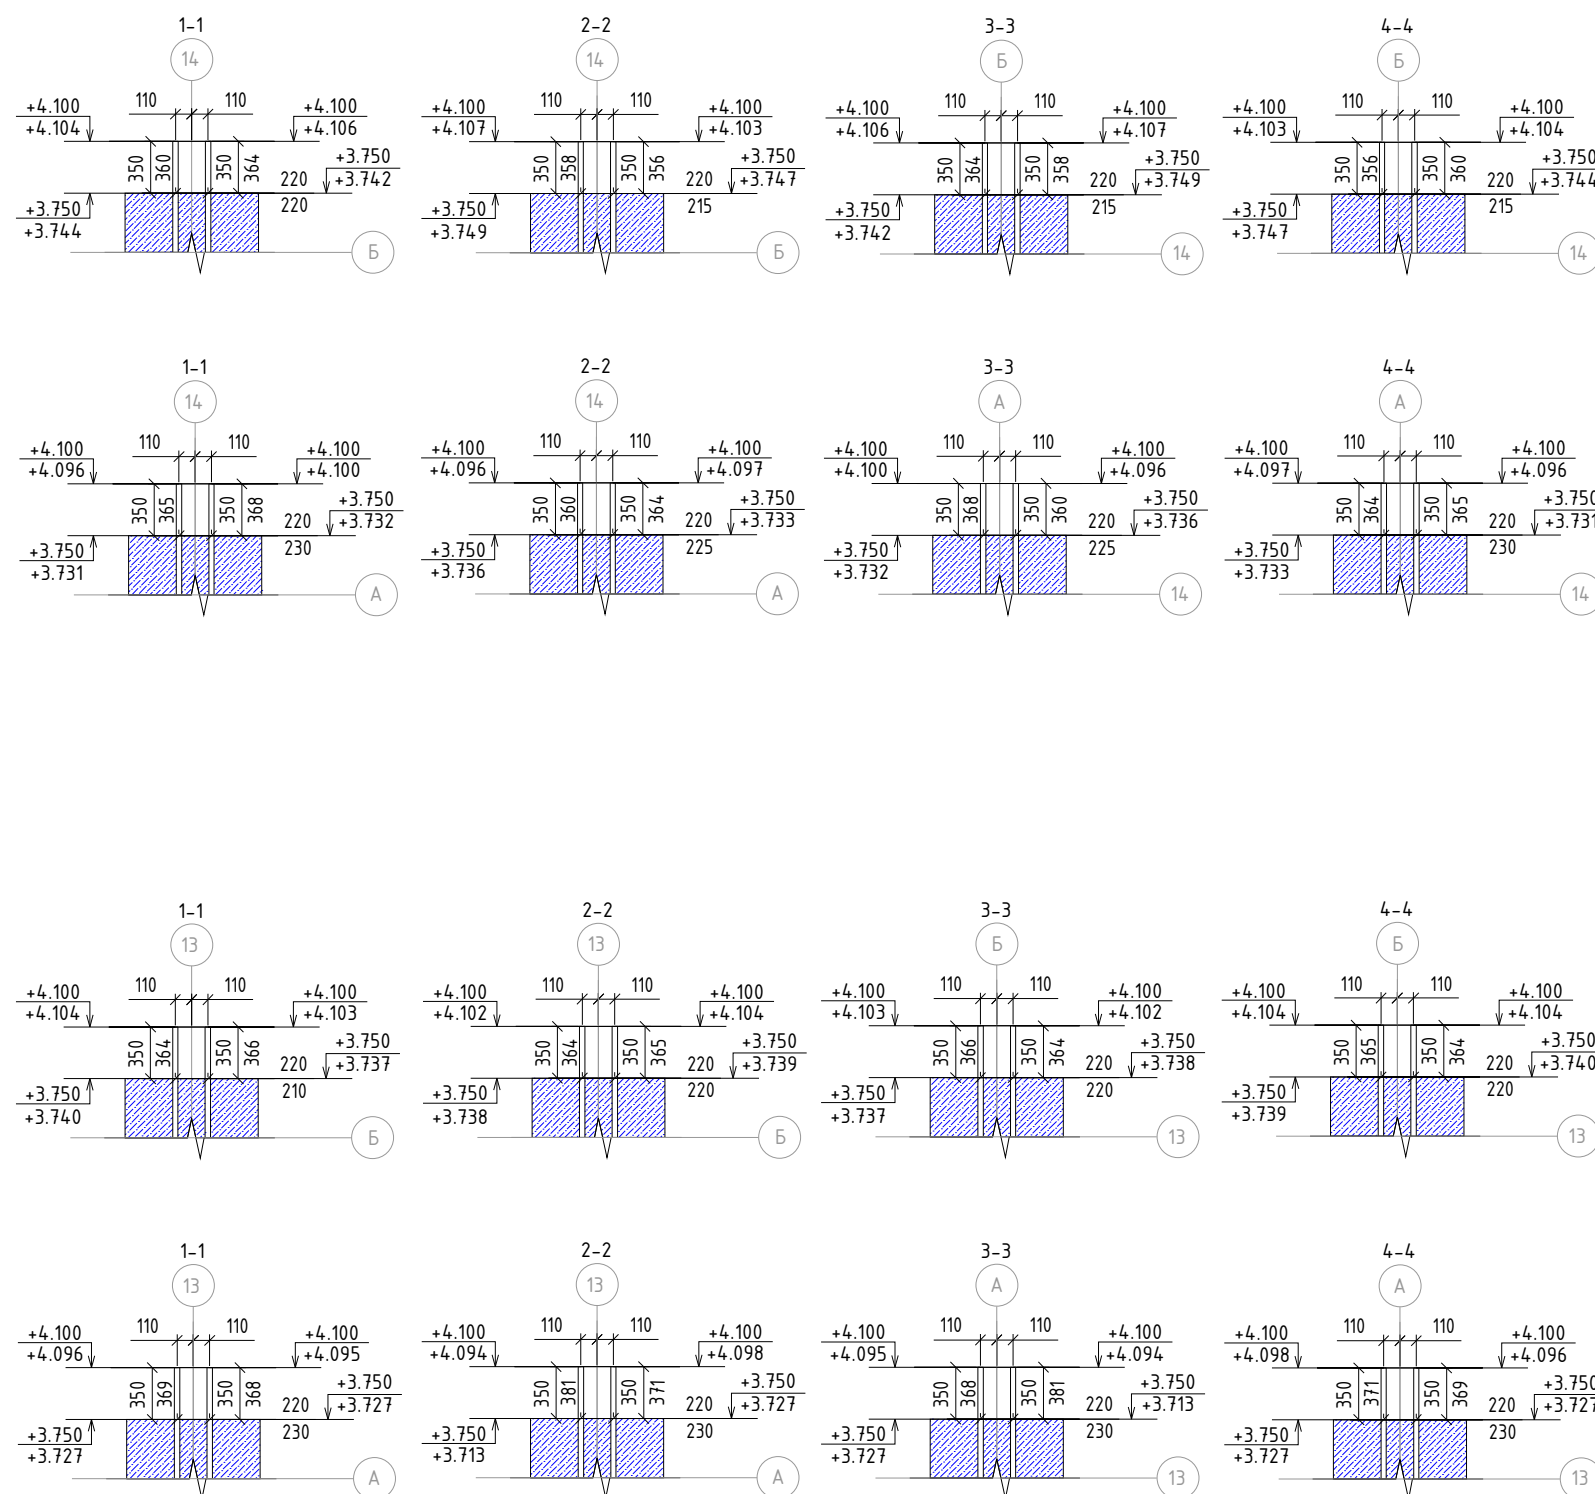

Условные обозначения:

$\frac{+4.100}{+4.114} \downarrow$	-	Проектная отметка, м
	-	Фактическая отметка, м
$\frac{110}{121}$	-	Проектный размер, мм
	-	Фактический размер, мм
$11 \leftarrow$	-	Отклонение верха анкера от проекта, мм

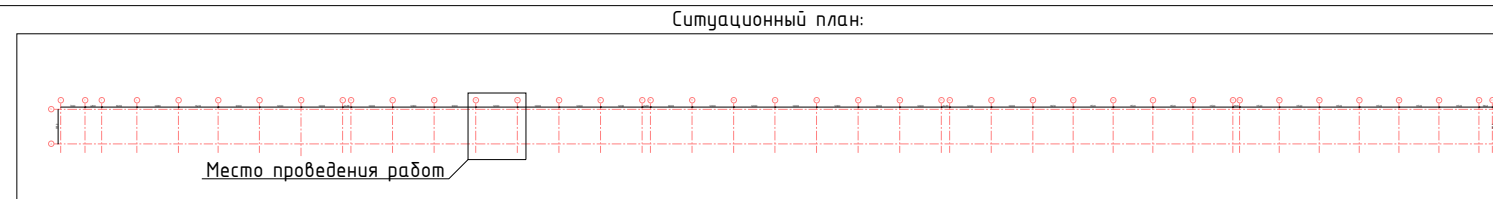

				1632-2021-2.1.3-КМ			
				Терминал по перевозке минеральных удобрений в Морском торговом порту Усть-Луга. Береговые объекты терминала.			
Должность	Ф.И.О	Подпись	Дата				
Гл.Инженер				Конвейерная галерея №3 Фундаменты. Ростверки	Стадия	Лист	Листов
Нач.Участка					ИД	15	21
Вед. геодезист	Денисов И.А.						
				Исполнительная схема Съёмка Анкерных групп в осях А-Б/13-14 на отм. +3.750, +4.100			