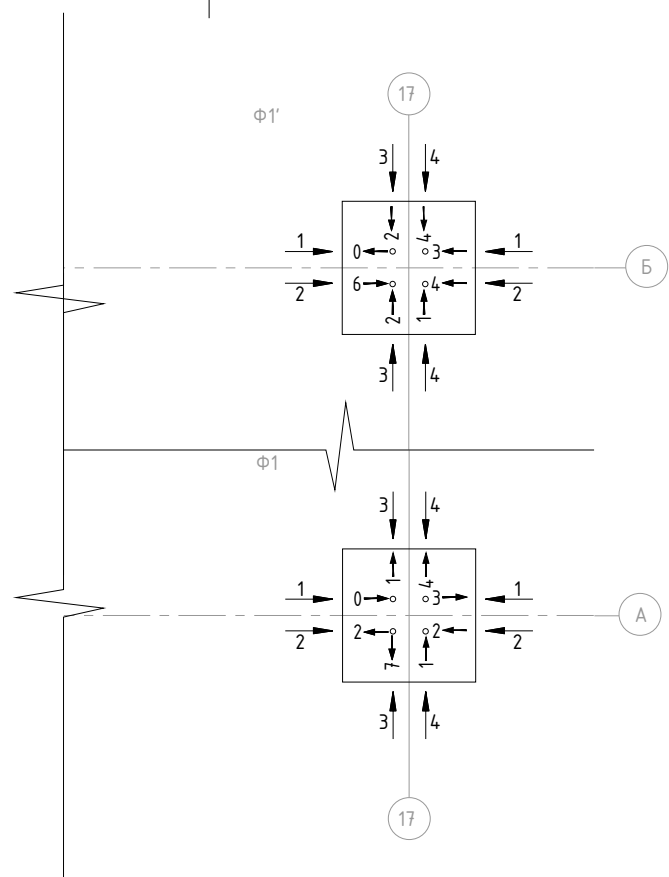
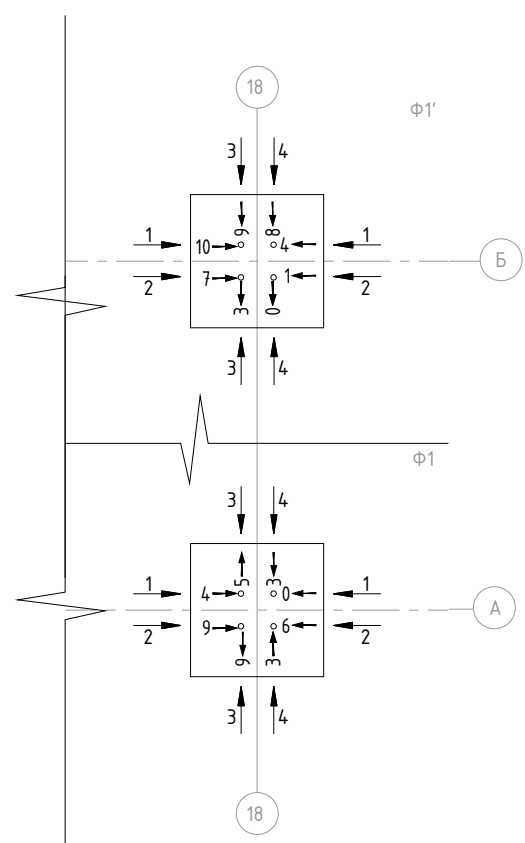


Примечания:
Система высот – Балтийская 1977г;
Система координат – МСК1964;
Съёмка производилась от пунктов ГПО: SNA20, KUP10, KUP4, KUP1, tk1;
Размеры указаны в метрах;
Работы проводились электронным тахеометром Leica FlexLine TS06 plus, заводской номер 1400669, свидетельство о поверке № С-ГСХ/10-07-2025/446696854, действителен до 09.07.2026

Условные обозначения:
+4.100 - Проектная отметка, м
+4.114 - Фактическая отметка, м
110 - Проектный размер, мм
121 - Фактический размер, мм
11 - Отклонение верха анкера от проекта, мм

				1632-2021-2.1.3-КМ			
				Терминал по перевозке минеральных удобрений в Морском торговом порту Усть-Луга. Береговые объекты терминала.			
Должность	Ф.И.О	Подпись	Дата	Конвейерная галерея №3 Фундаменты. Ростберки	Стадия	Лист	Листов
Гл.Инженер					ИД	13	21
Нач.Участка							
Вед. геодезист	Денисов И.А.			Исполнительная схема Съёмка Анкерных групп в осях А-Б/17-18 на отм. +3.750, +4.100			