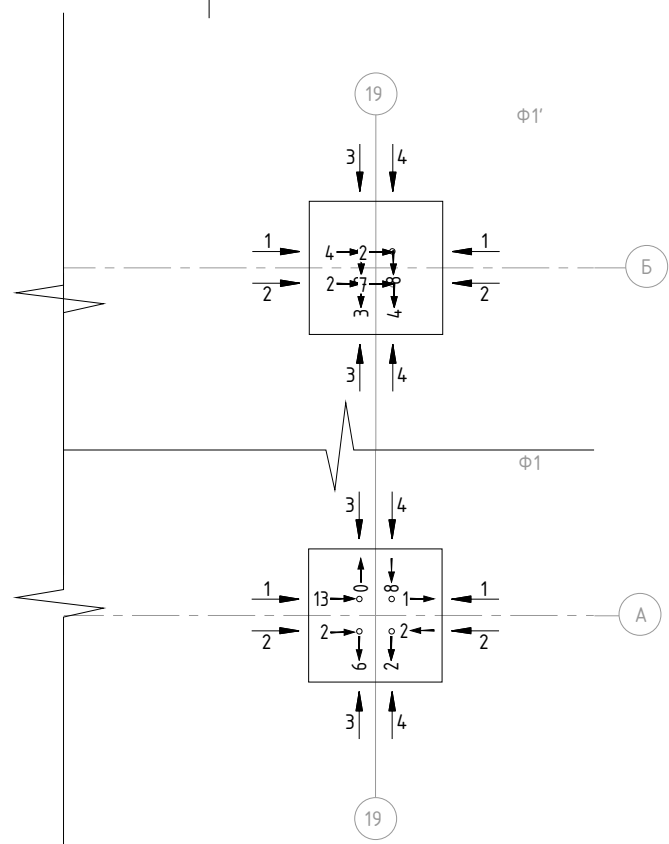
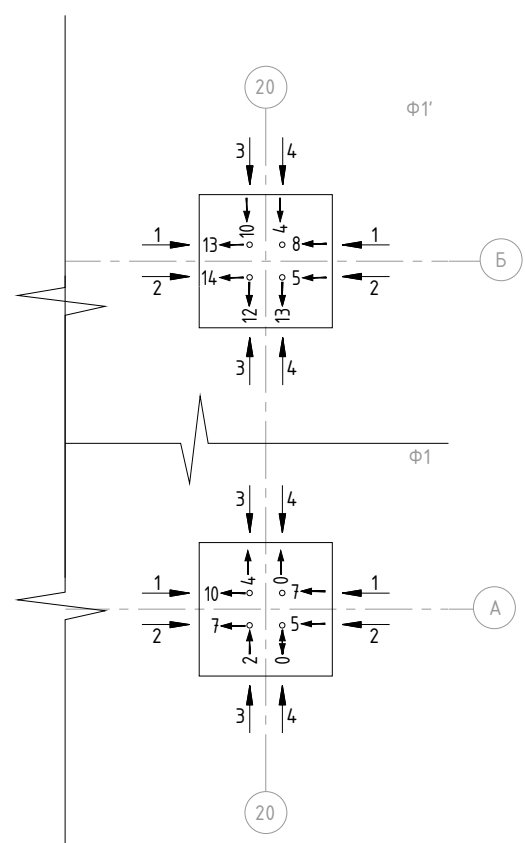


Примечания:  
Система высот – Балтийская 1977г;  
Система координат – МСК1964;  
Съёмка производилась от пунктов ГПО: SNA20, KUP10, KUP4, KUP1, tk1;  
Размеры указаны в метрах;  
Работы проводились электронным тахеометром Leica FlexLine TS06 plus, заводской номер 1400669, свидетельство о поверке № С-ГСХ/10-07-2025/446696854, действителен до 09.07.2026

Условные обозначения:  
+4.100 - Проектная отметка, м  
+4.114 - Фактическая отметка, м  
110 - Проектный размер, мм  
121 - Фактический размер, мм  
11 - Отклонение верха анкера от проекта, мм

|                |              |         |      |   |        |      |        |
|----------------|--------------|---------|------|---|--------|------|--------|
|                |              |         |      | 1632-2021-2.1.3-КМ                                                                                           |        |      |        |
|                |              |         |      | Терминал по перевозке минеральных удобрений в Морском торговом порту Усть-Луга. Береговые объекты терминала. |        |      |        |
| Должность      | Ф.И.О        | Подпись | Дата | Конвейерная галерея №3<br>Фундаменты. Ростверки                                                              | Стадия | Лист | Листов |
| Гл.Инженер     |              |         |      |   | ИД     | 12   | 21     |
| Нач.Участка    |              |         |      |   |        |      |        |
| Вед. геодезист | Денисов И.А. |         |      | Исполнительная схема<br>Съёмка Анкерных групп в осях А-Б/19-20 на отм. +3.750, +4.100                        |        |      |        |
|                |              |         |      |   |        |      |        |
|                |              |         |      |   |        |      |        |