



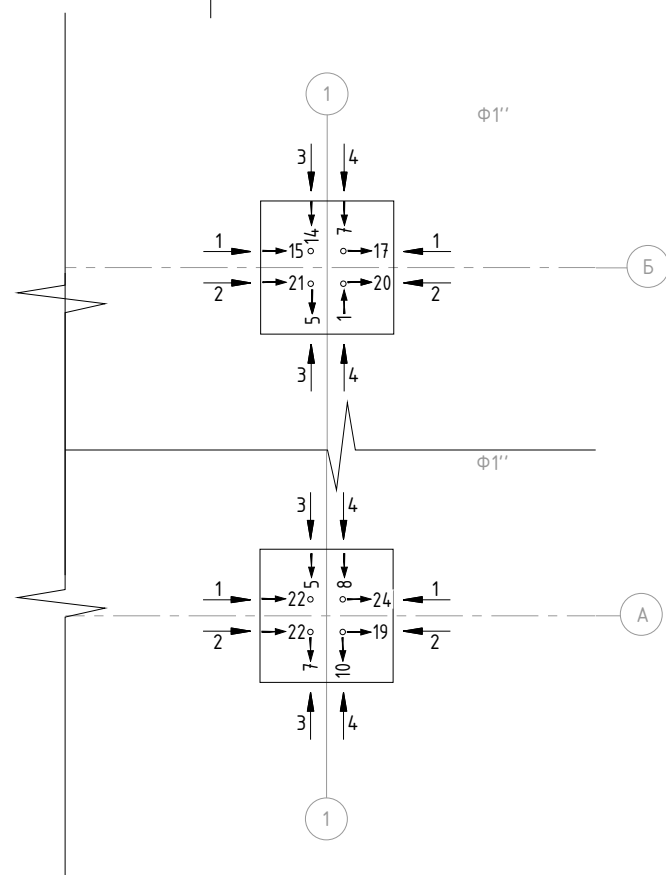

Условные обозначения:








$\frac{+4.100}{+4.114} \downarrow$	-	Проектная отметка, м
	-	Фактическая отметка, м
$\frac{110}{121}$	-	Проектный размер, мм
	-	Фактический размер, мм
11 ←	-	Отклонение верха анкера от проекта, мм

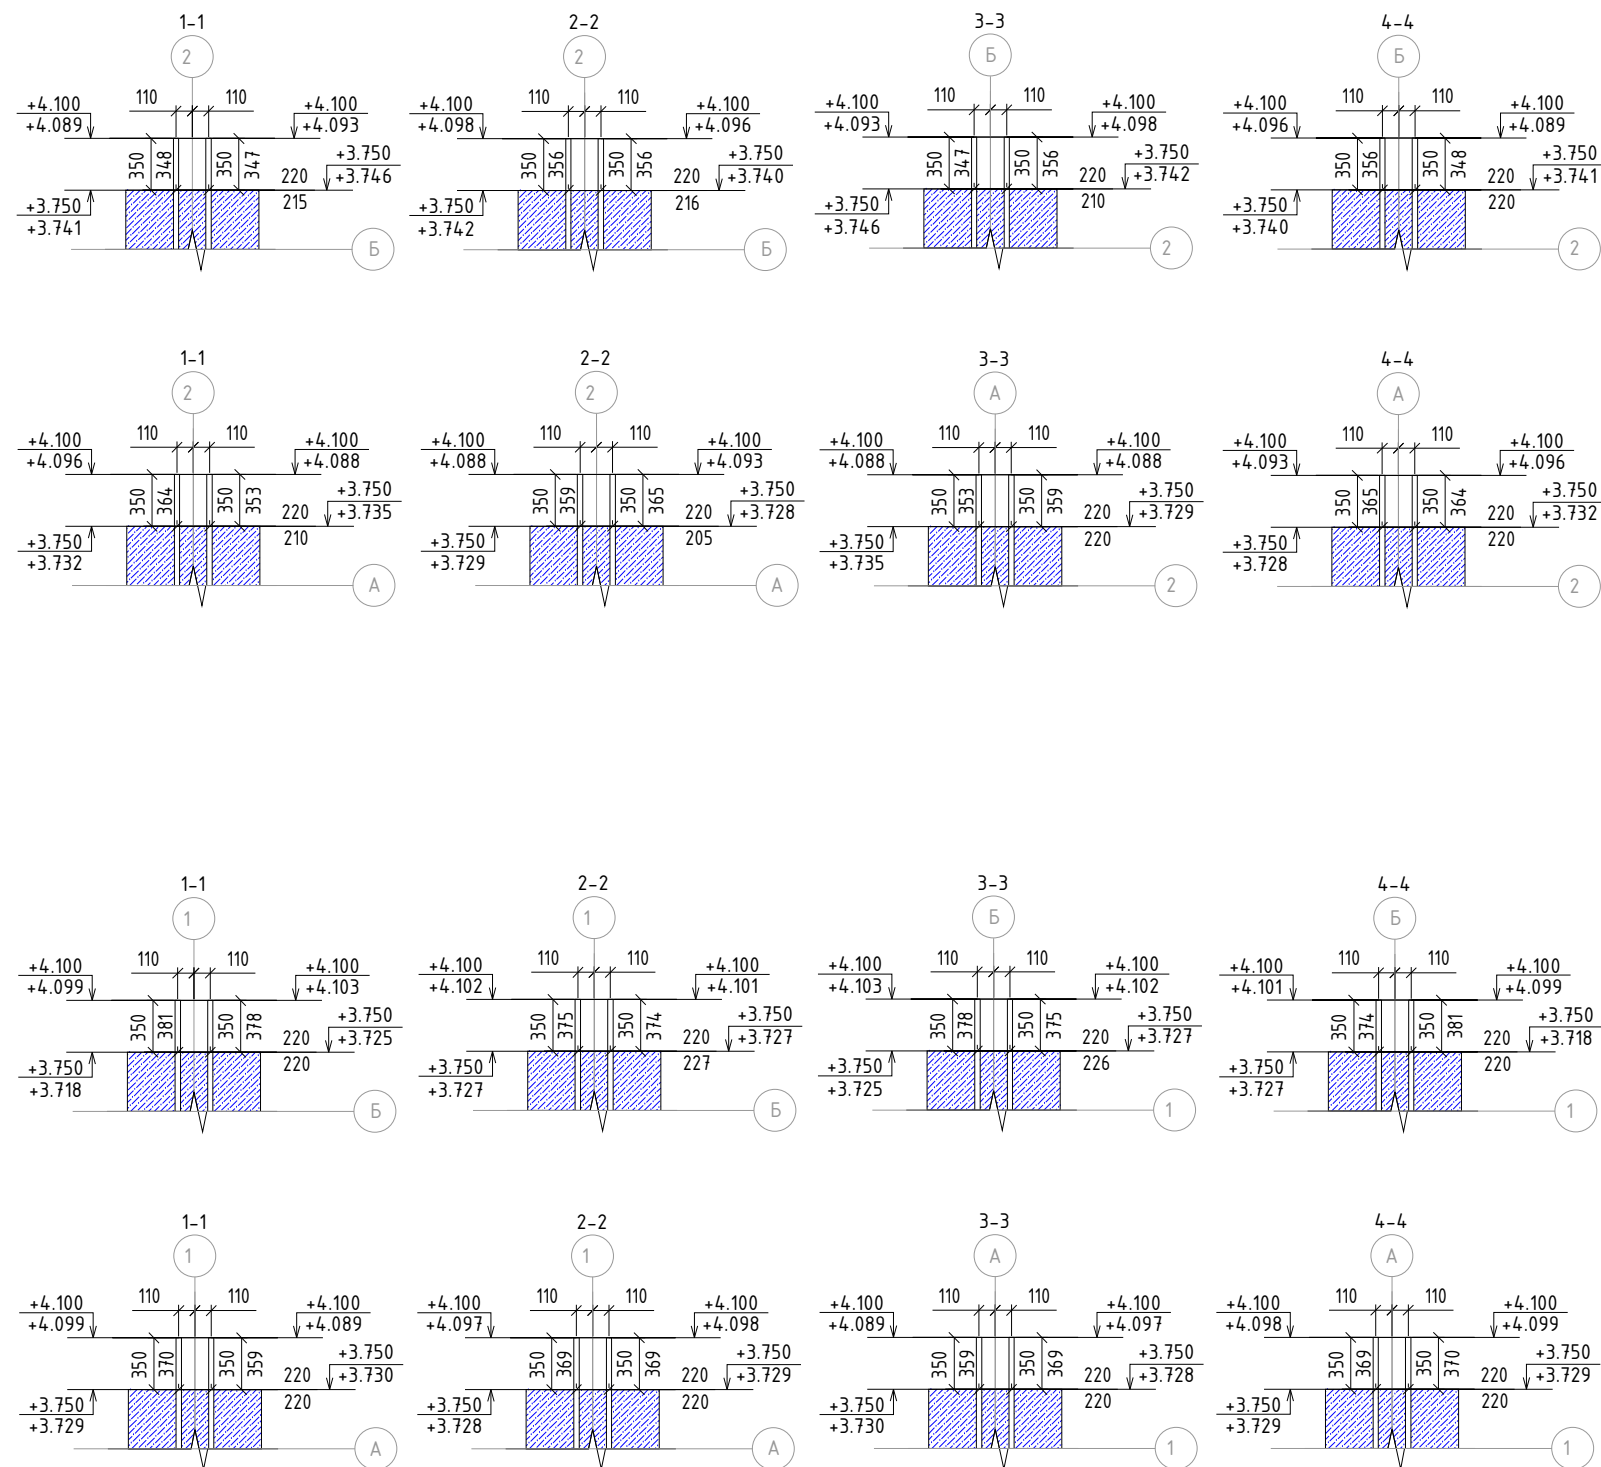

Ситуационный план:

Место проведения работ








				1632-2021-2.1.3-КМ			
				Терминал по перевозке минеральных удобрений в Морском торговом порту Усть-Луга. Береговые объекты терминала.			
Должность	Ф.И.О	Подпись	Дата				
Гл.Инженер				Конвейерная галерея №3 Фундаменты. Ростверки	Стадия	Лист	Листов
Нач.Участка					ИД	21	21
Вед. геодезист	Денисов И.А.						
				Исполнительная схема Съемка Анкерных групп в осях А-Б/1-2 на отм. +3.750, +4.100			

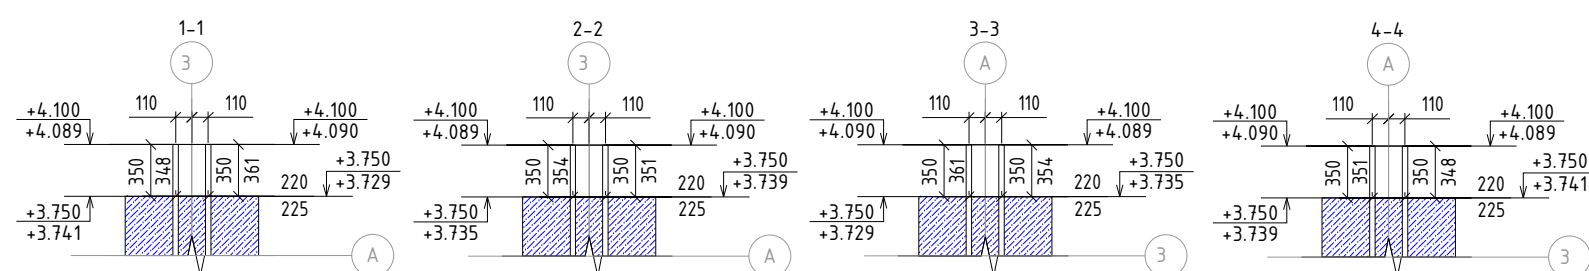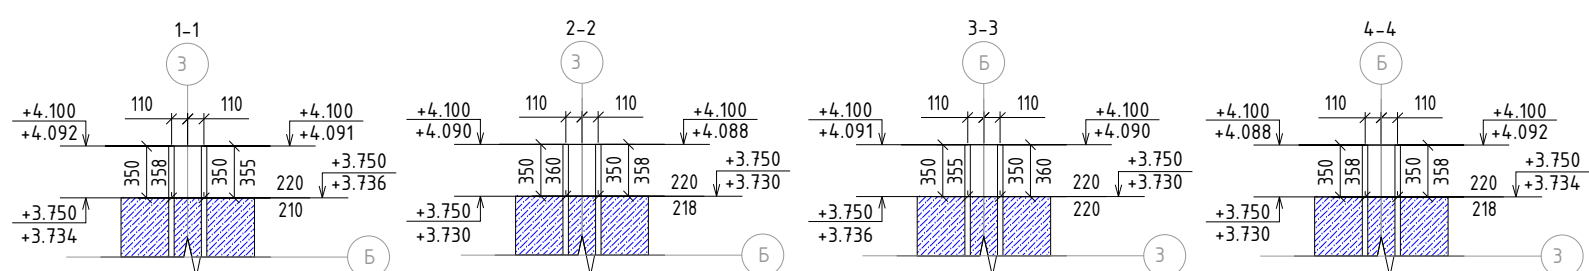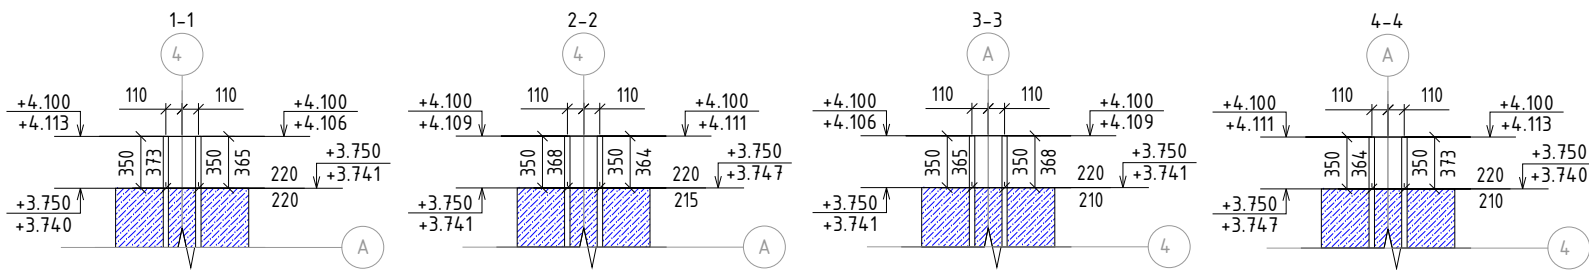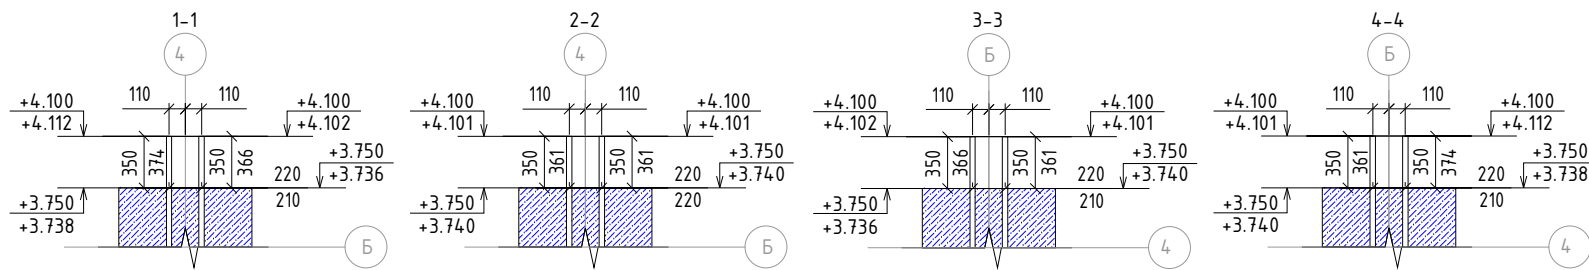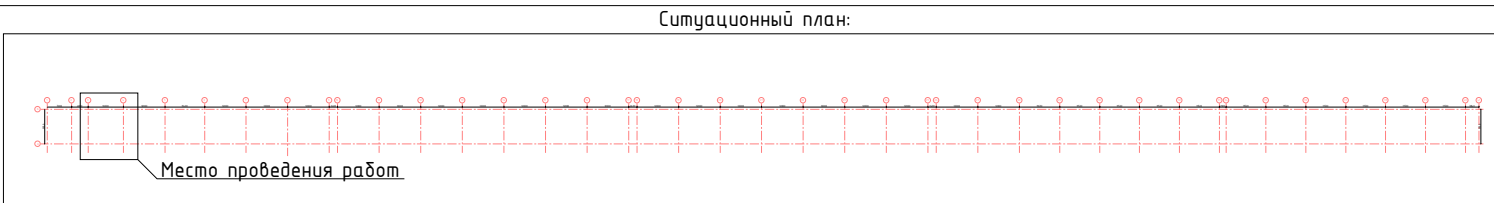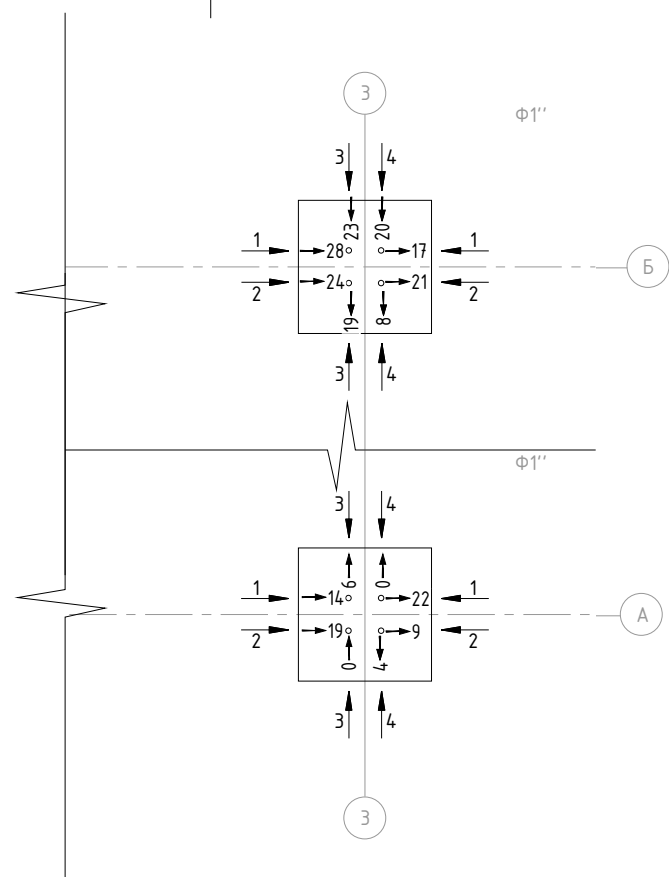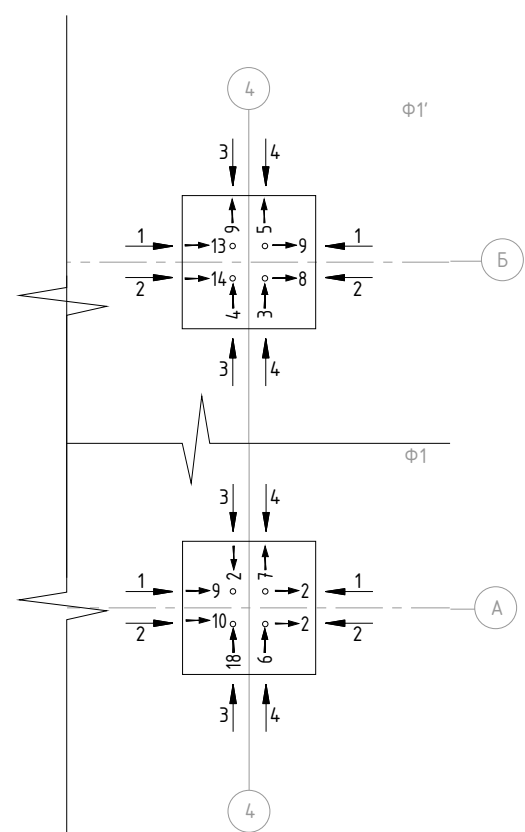

Примечания:
Система высот – Балтийская 1977г;
Система координат – МСК1964;
Съёмка производилась от пунктов ГПО: SNA20, KUP10, KUP4, KUP1, tk1;
Размеры указаны в метрах;
Работы проводились электронным тахеометром Leica FlexLine TS06 plus, заводской номер 1400669, свидетельство о поверке № С-ГСХ/10-07-2025/446696854, действителен до 09.07.2026

Условные обозначения:
+4.100 - Проектная отметка, м
+4.114 - Фактическая отметка, м
110 - Проектный размер, мм
121 - Фактический размер, мм
11 - Отклонение верха анкера от проекта, мм


				1632-2021-2.1.3-КМ			
				Терминал по перевозке минеральных удобрений в Морском торговом порту Усть-Луга. Береговые объекты терминала.			
Должность	Ф.И.О	Подпись	Дата	Конвейерная галерея №3 Фундаменты. Ростверки	Стадия	Лист	Листов
Гл.Инженер					ИД	20	21
Нач.Участка							
Вед. геодезист	Денисов И.А.			Исполнительная схема Съёмка Анкерных групп в осях А-Б/З-4 на отм. +3.750, +4.100			

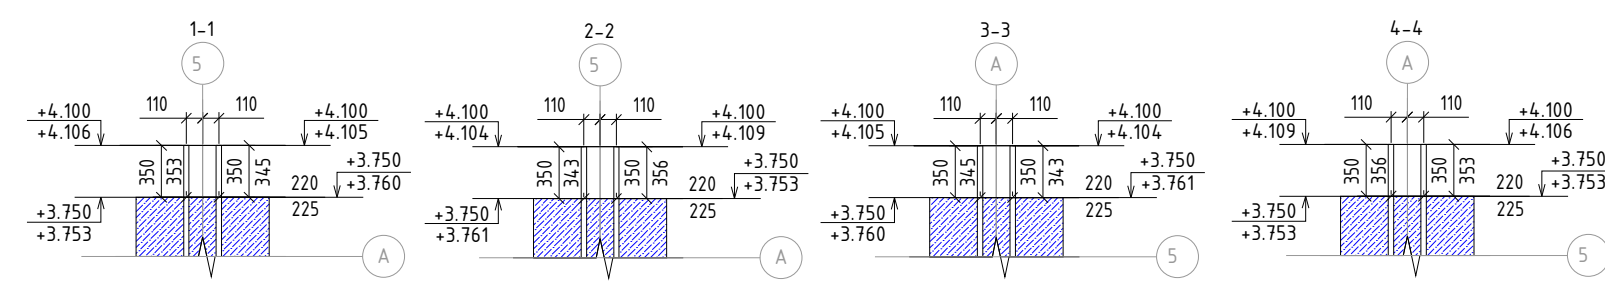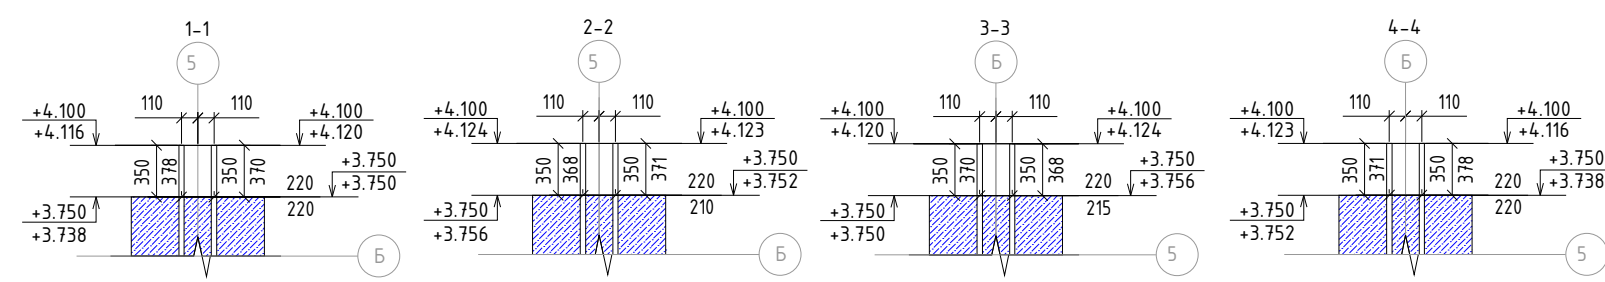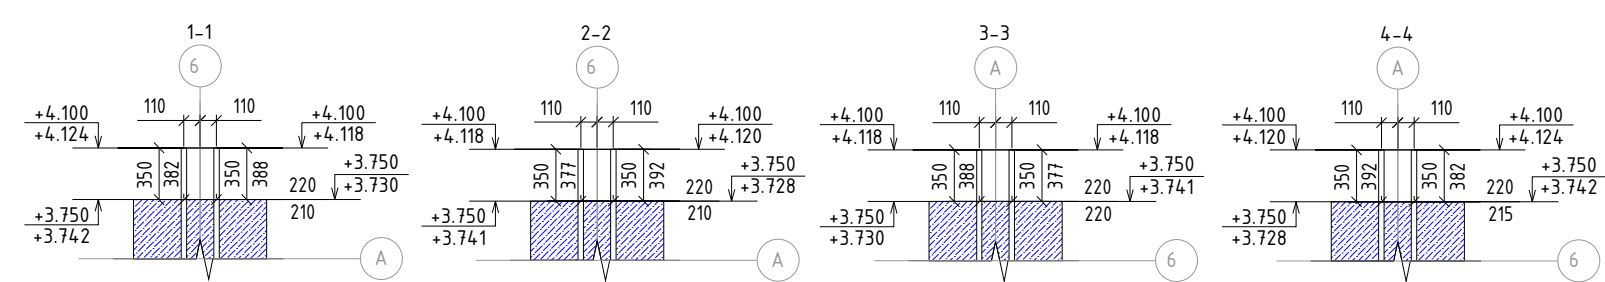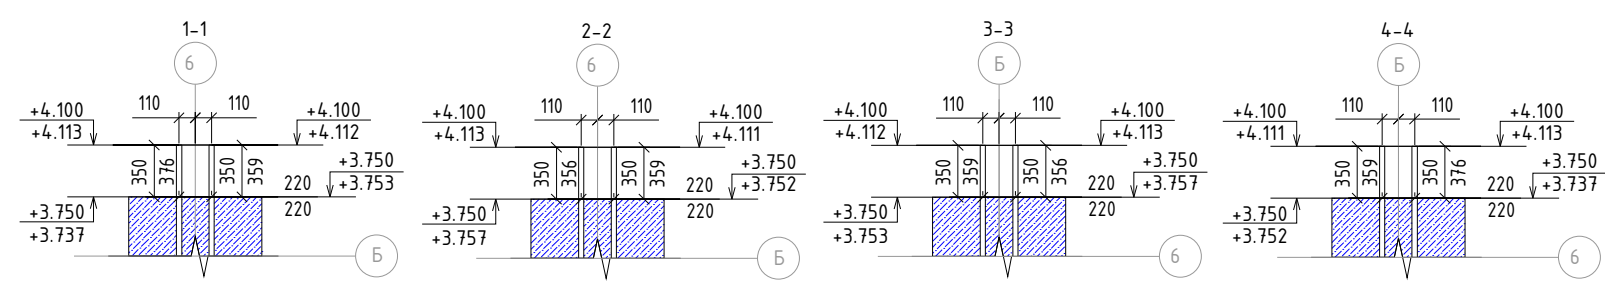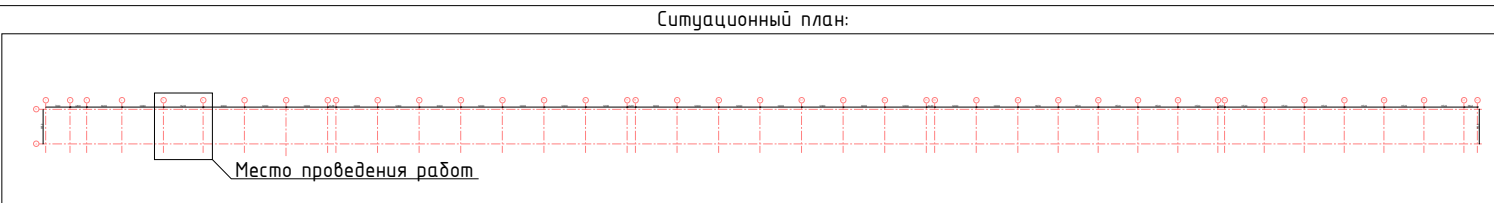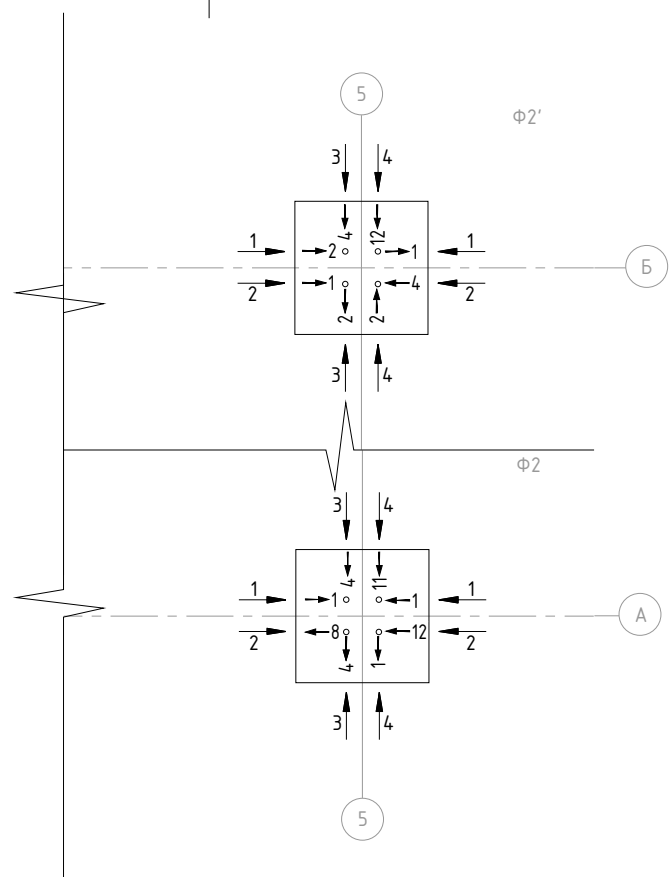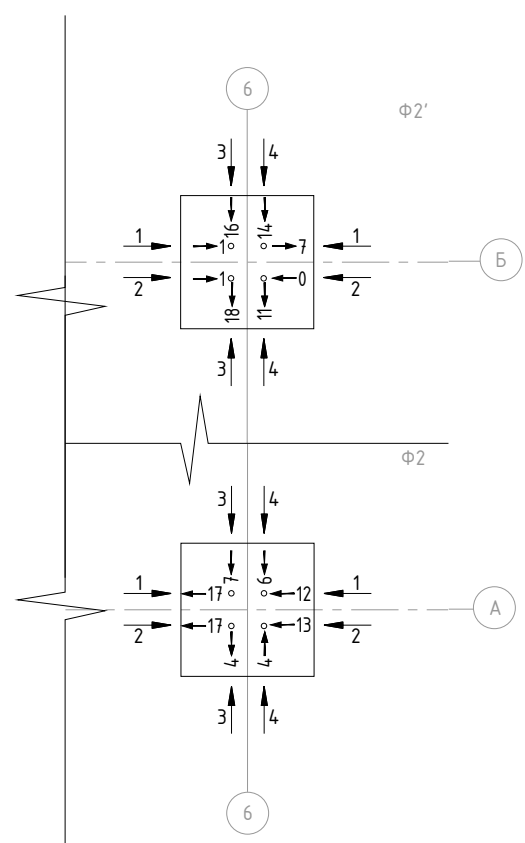

Примечания:
Система высот – Балтийская 1977г;
Система координат – МСК1964;
Съёмка производилась от пунктов ГПО: SNA20, KUP10, KUP4, KUP1, tk1;
Размеры указаны в метрах;
Работы проводились электронным тахеометром Leica FlexLine TS06 plus, заводской номер 1400669, свидетельство о поверке № С-ГСХ/10-07-2025/446696854, действителен до 09.07.2026


Условные обозначения:
+4.100 - Проектная отметка, м
+4.114 - Фактическая отметка, м
110 - Проектный размер, мм
121 - Фактический размер, мм
11 - Отклонение верха анкера от проекта, мм

				1632-2021-2.1.3-КМ			
				Терминал по перевозке минеральных удобрений в Морском торговом порту Усть-Луга. Береговые объекты терминала.			
Должность	Ф.И.О	Подпись	Дата	Конвейерная галерея №3 Фундаменты. Ростберки	Стадия	Лист	Листов
Гл.Инженер					ИД	19	21
Нач.Участка							
Вед. геодезист	Денисов И.А.			Исполнительная схема Съёмка Анкерных групп в осях А-Б/5-6 на отм. +3.750, +4.100			

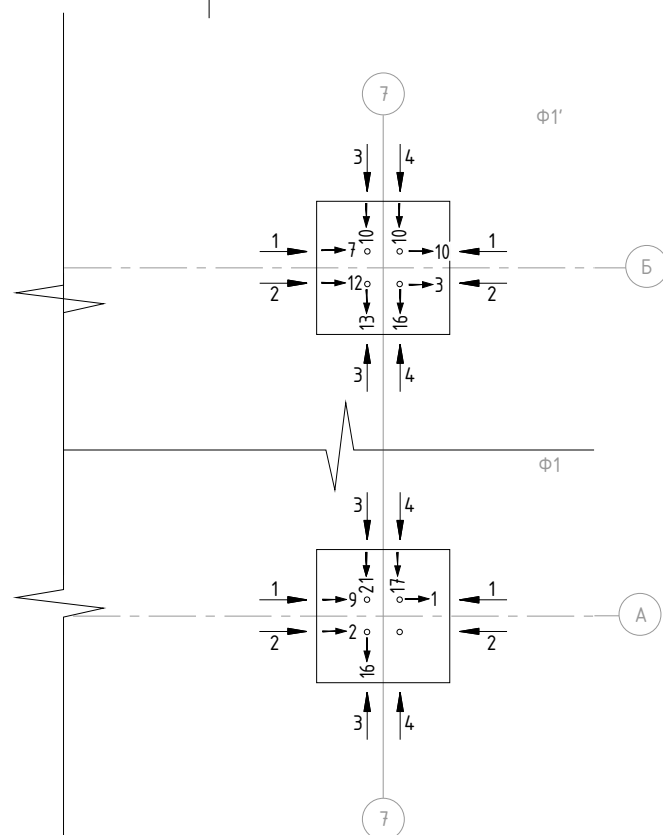


Условные обозначения:





$\frac{+4.100}{+4.114} \downarrow$	-	Проектная отметка, м
	-	Фактическая отметка, м
$\frac{110}{121}$	-	Проектный размер, мм
	-	Фактический размер, мм
$11 \leftarrow$	-	Отклонение верха анкера от проекта, мм

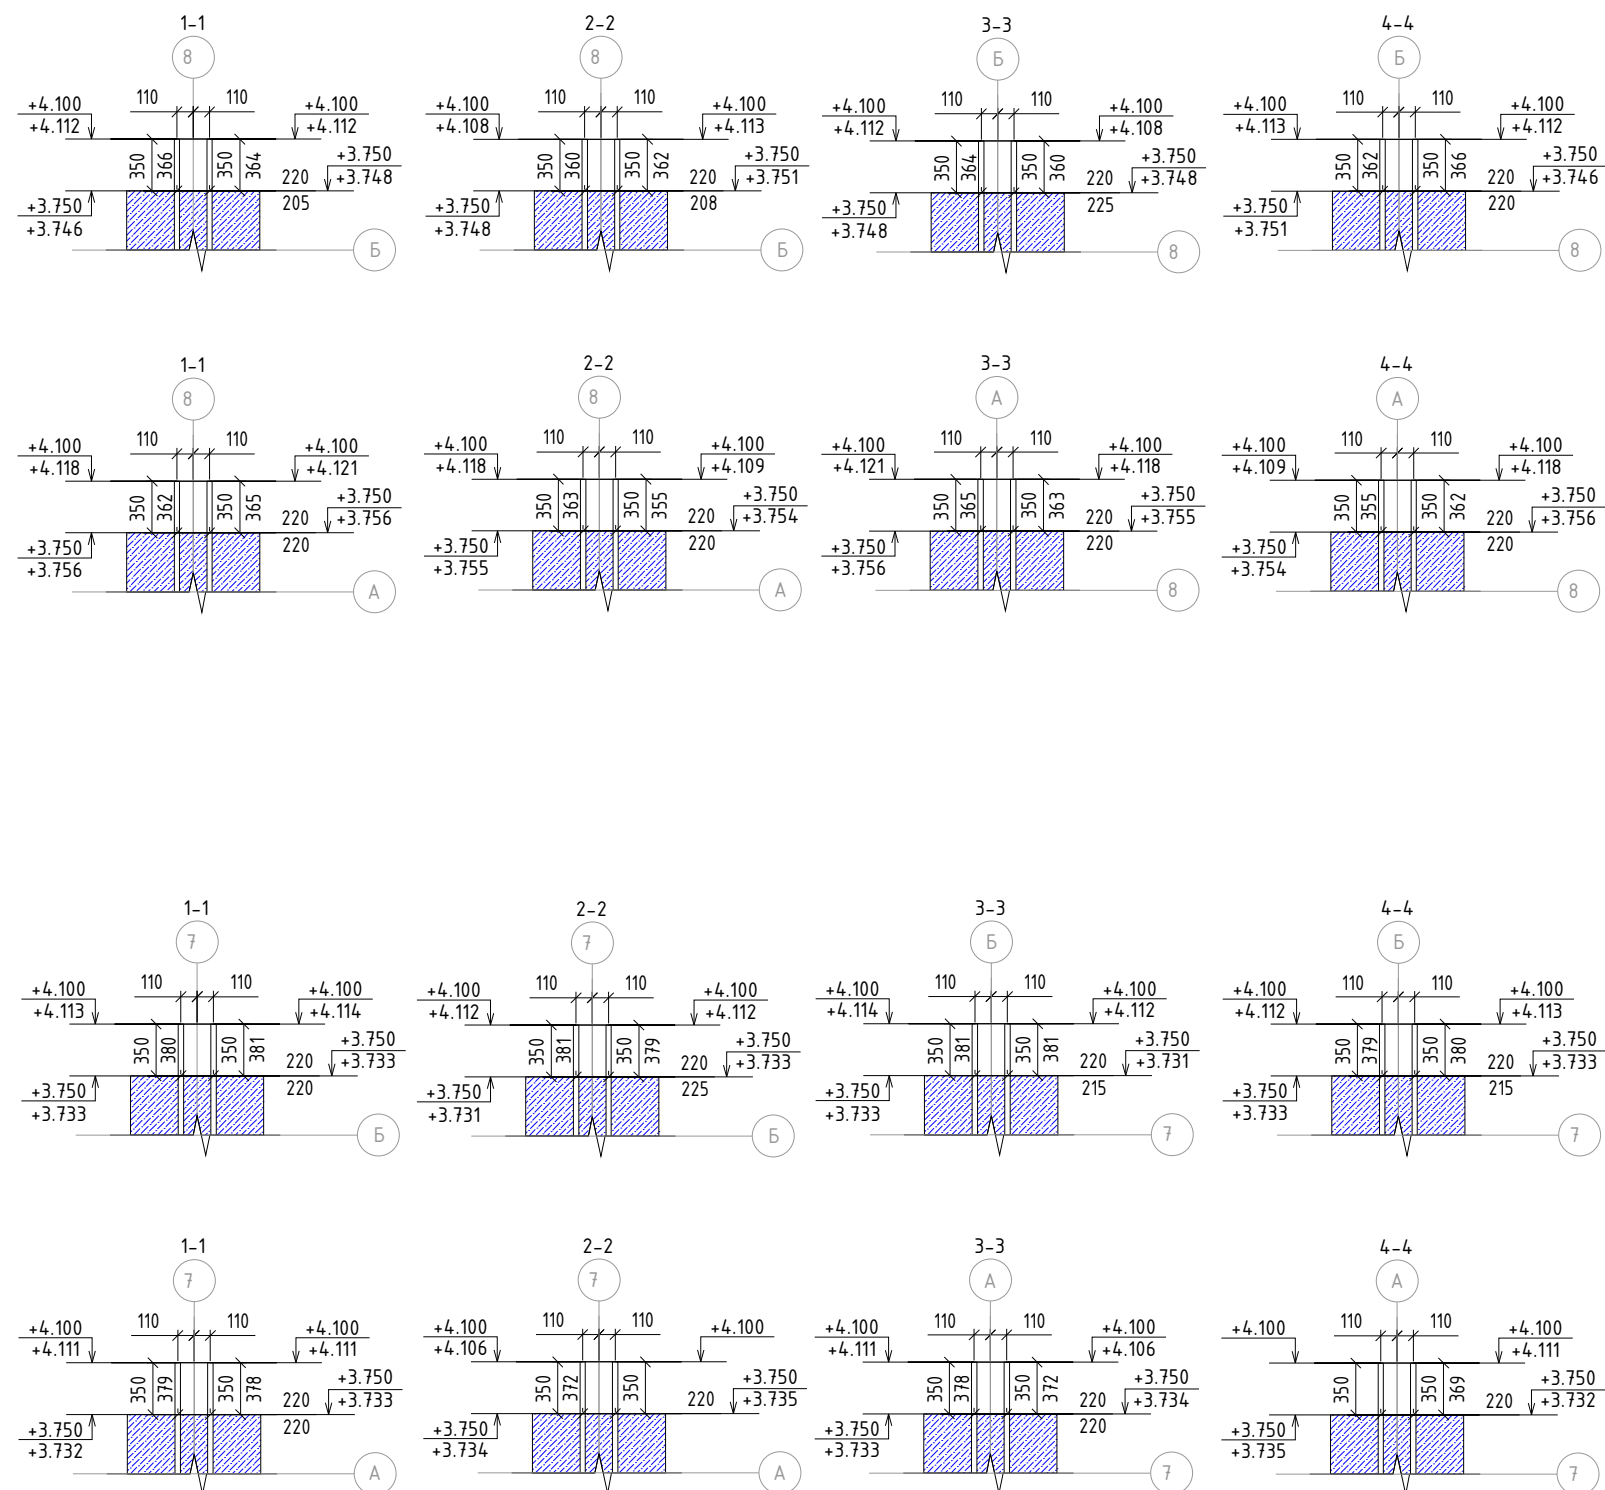

Ситуационный план:

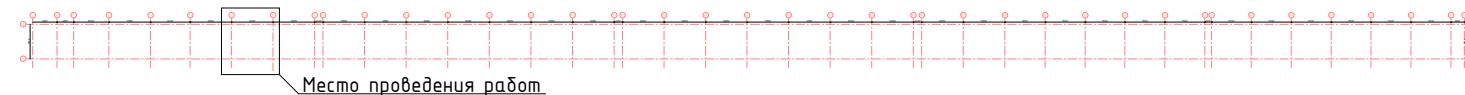








				1632-2021-2.1.3-КМ			
				Терминал по перевозке минеральных удобрений в Морском торговом порту Усть-Луга. Береговые объекты терминала.			
Должность	Ф.И.О	Подпись	Дата				
Гл.Инженер				Конвейерная галерея №3 Фундаменты. Ростверки	Стадия	Лист	Листов
Нач.Участка					ИД	18	21
Вед. геодезист	Денисов И.А.						
				Исполнительная схема Съемка Анкерных групп в осях А-Б/7-8 на отм. +3.750, +4.100			

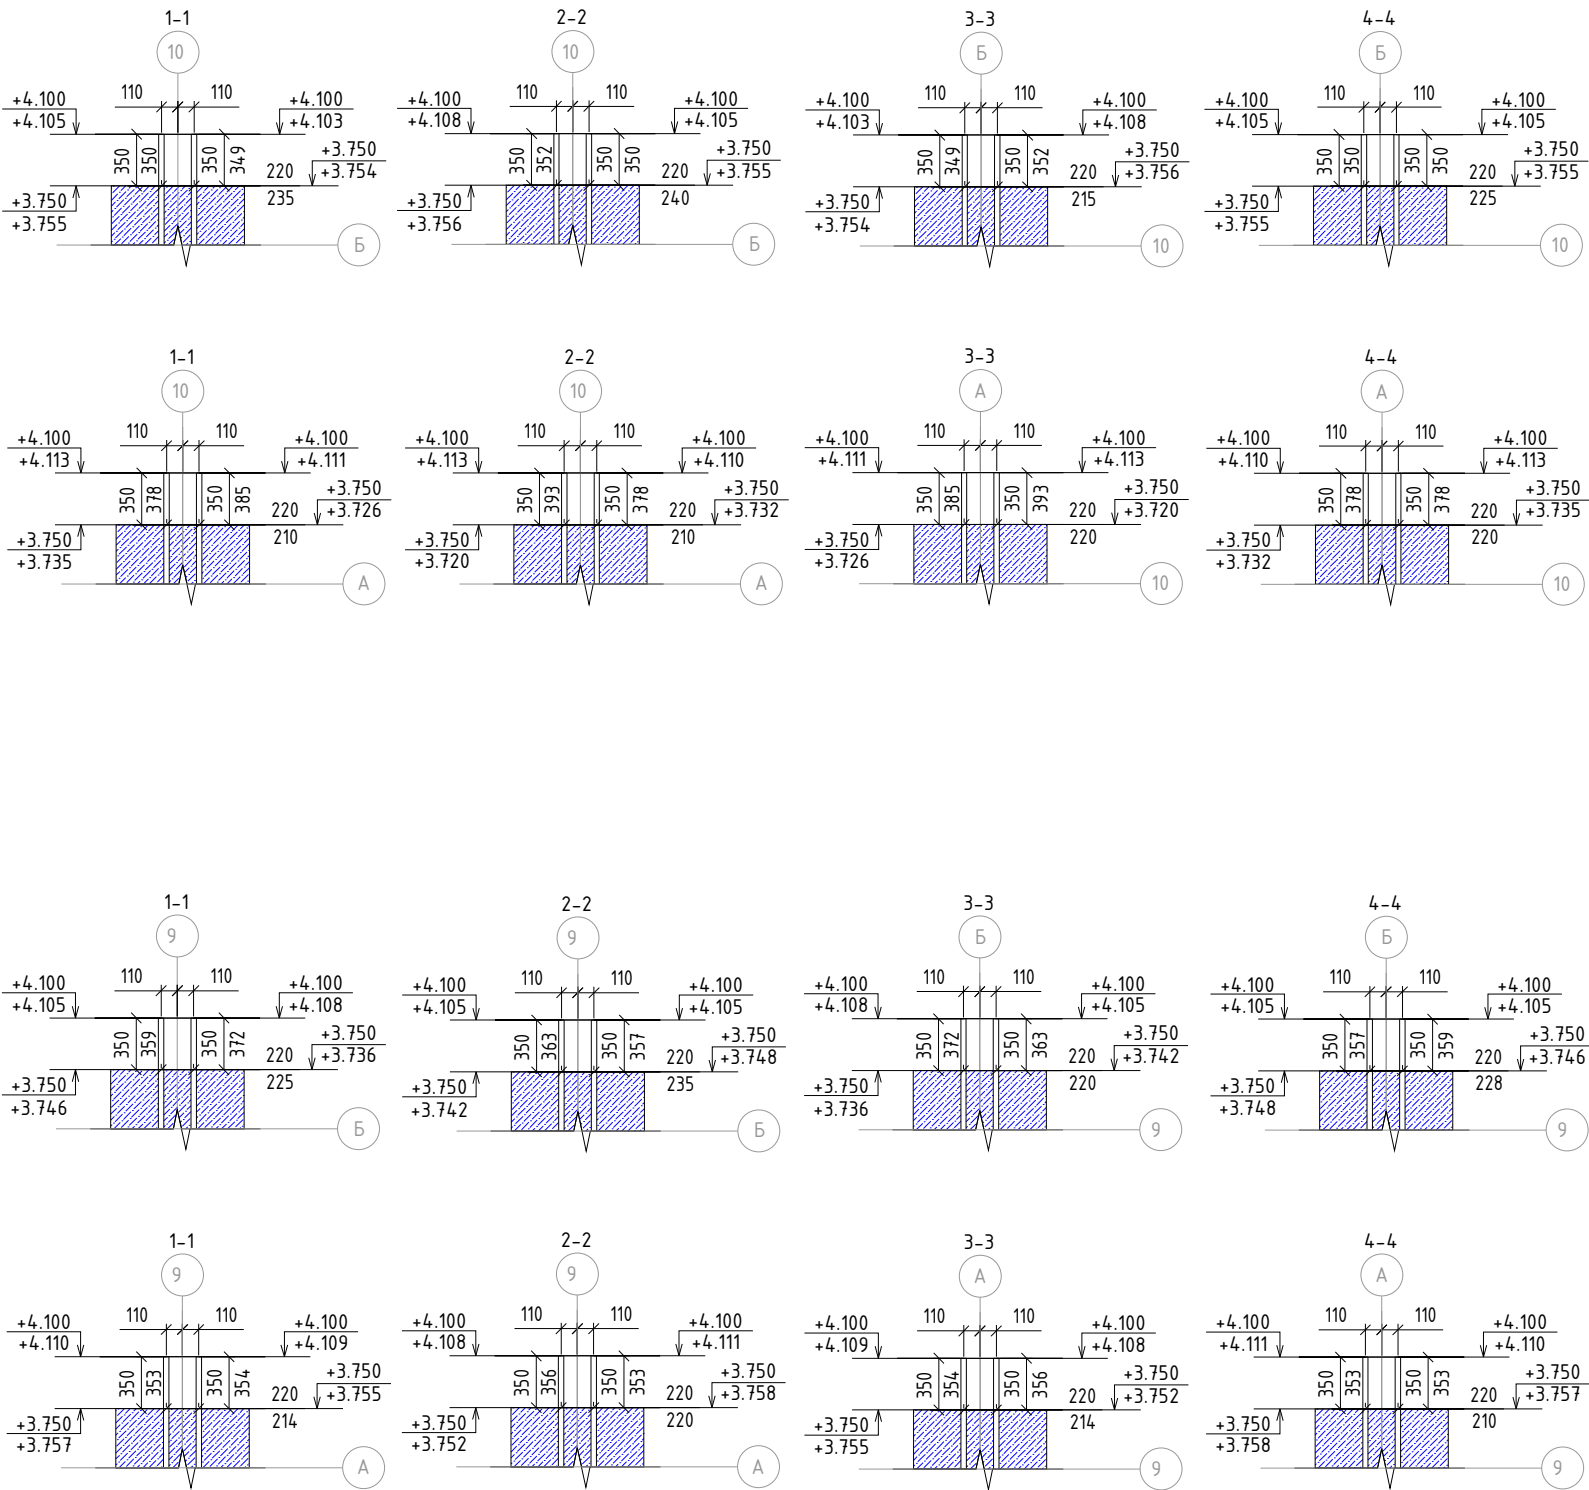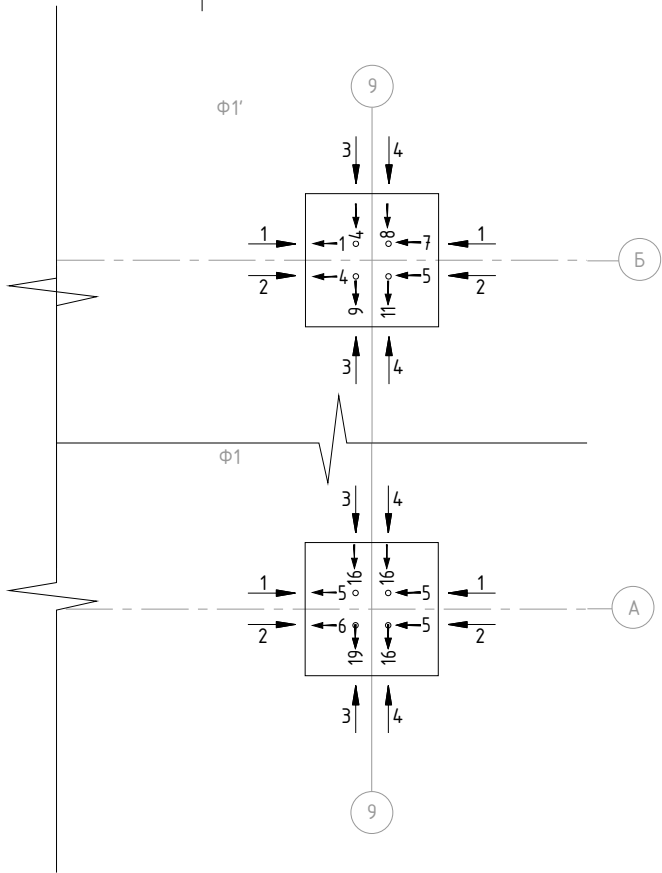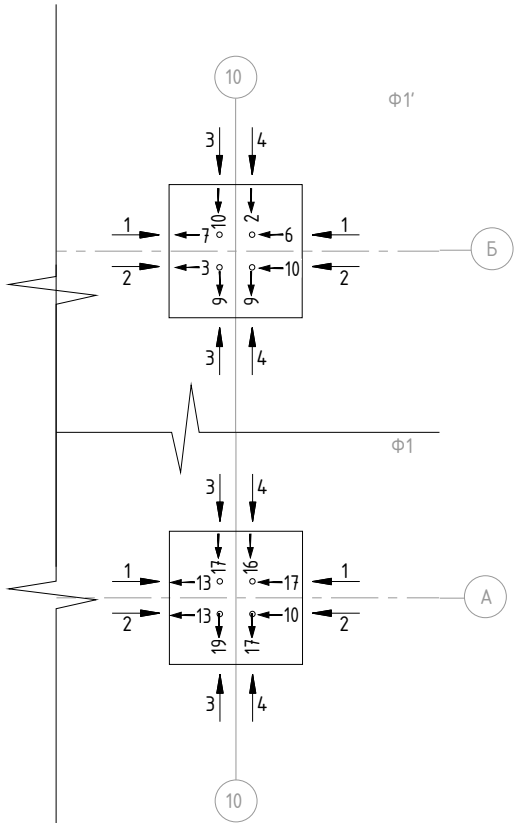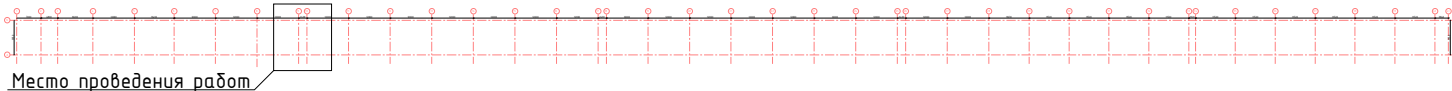

Примечания:
Система высот – Балтийская 1977г;
Система координат – МСК1964;
Съёмка производилась от пунктов ГПО: SNA20, KUP10, KUP4, KUP1, tk1;
Размеры указаны в метрах;
Работы проводились электронным тахеометром Leica FlexLine TS06 plus, заводской номер 1400669, свидетельство о поверке № С-ГСХ/10-07-2025/446696854, действителен до 09.07.2026

Условные обозначения:
+4.100 - Проектная отметка, м
+4.114 - Фактическая отметка, м
110 - Проектный размер, мм
121 - Фактический размер, мм
11 - Отклонение верха анкера от проекта, мм




















				1632-2021-2.1.3-КМ			
				Терминал по перевозке минеральных удобрений в Морском торговом порту Усть-Луга. Береговые объекты терминала.			
Должность	Ф.И.О	Подпись	Дата	Конвейерная галерея №3 Фундаменты. Ростверки	Стадия	Лист	Листов
Гл.Инженер					ИД	17	21
Нач.Участка							
Вед. геодезист	Денисов И.А.			Исполнительная схема Съёмка Анкерных групп в осях А-Б/9-10 на отм. +3.750, +4.100			

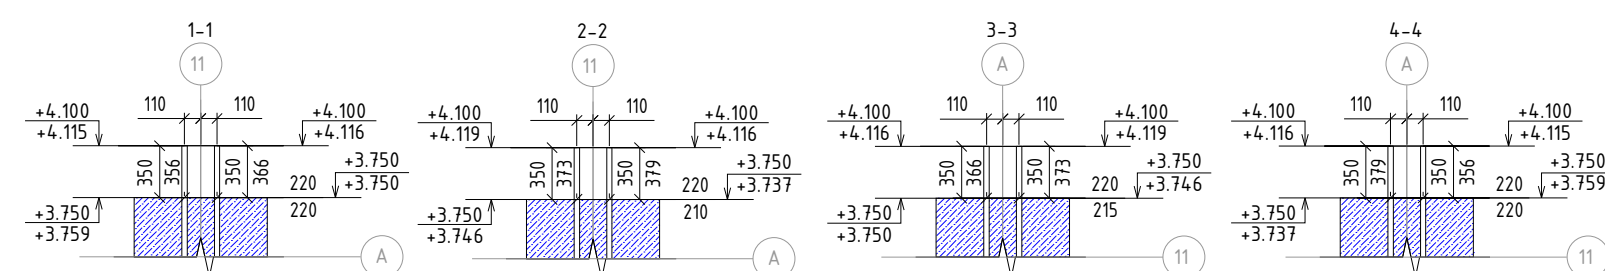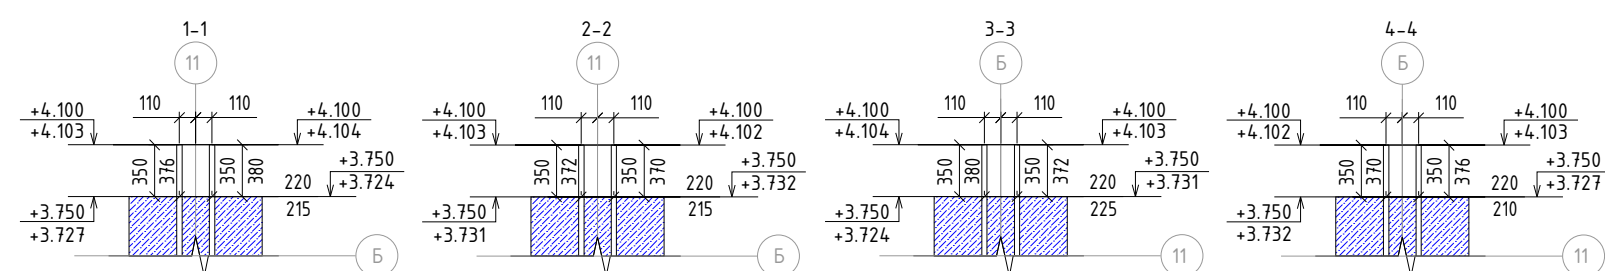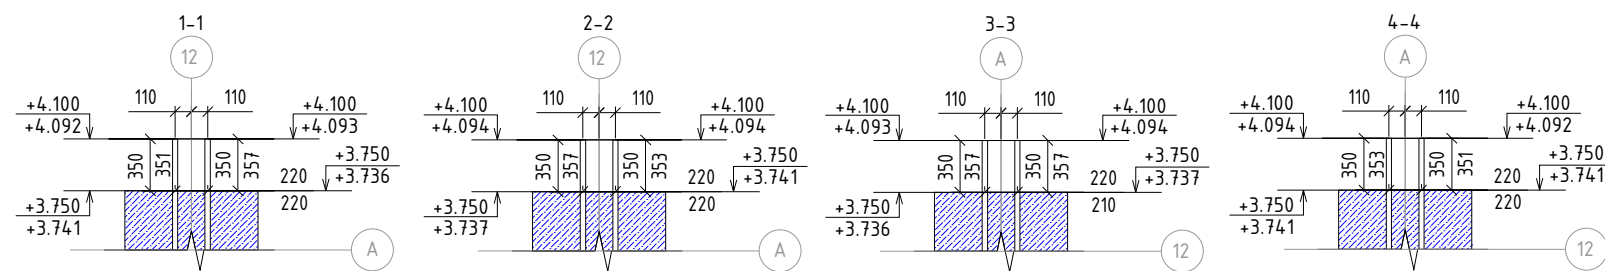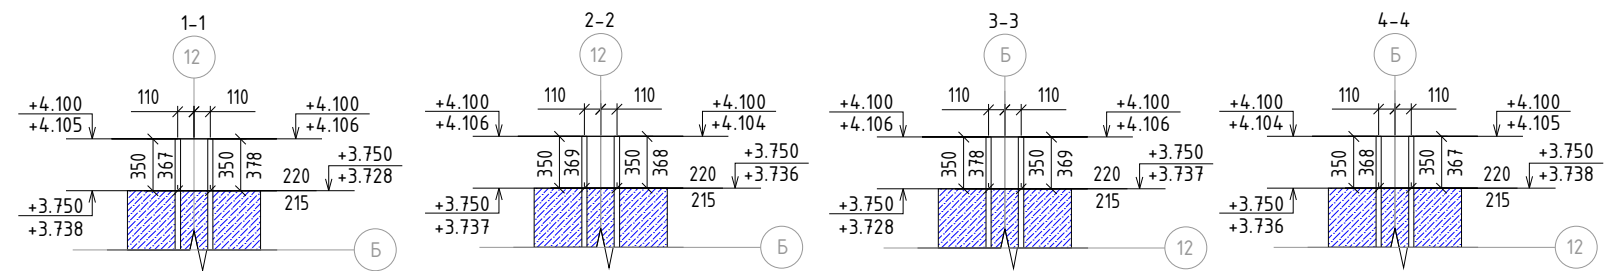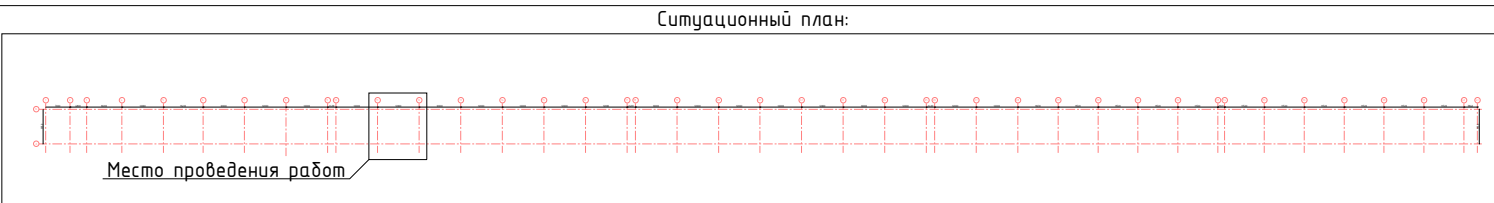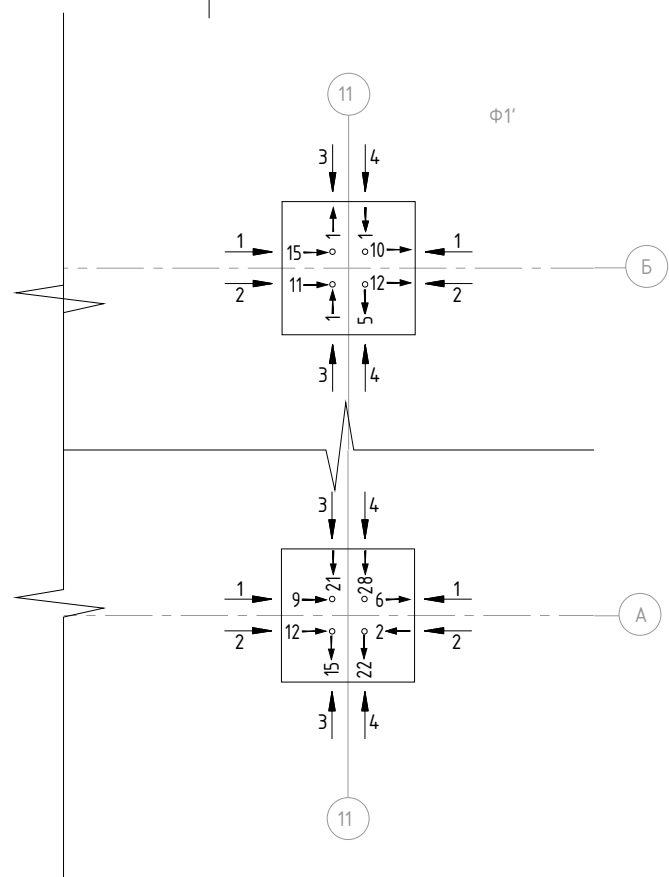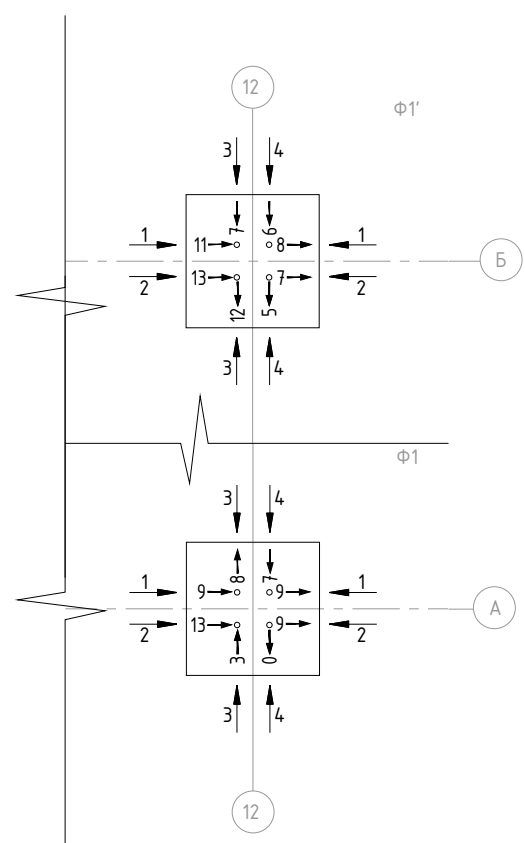

Примечания:
Система высот – Балтийская 1977г;
Система координат – МСК1964;
Съёмка производилась от пунктов ГПО: SNA20, KUP10, KUP4, KUP1, tk1;
Размеры указаны в метрах;
Работы проводились электронным тахеометром Leica FlexLine TS06 plus, заводской номер 1400669, свидетельство о поверке № С-ГСХ/10-07-2025/446696854, действителен до 09.07.2026

Условные обозначения:
+4.100 - Проектная отметка, м
+4.114 - Фактическая отметка, м
110 - Проектный размер, мм
121 - Фактический размер, мм
11 - Отклонение верха анкера от проекта, мм







				1632-2021-2.1.3-КМ			
				Терминал по перевозке минеральных удобрений в Морском торговом порту Усть-Луга. Береговые объекты терминала.			
Должность	Ф.И.О	Подпись	Дата	Конвейерная галерея №3 Фундаменты. Ростберки	Стадия	Лист	Листов
Гл.Инженер					ИД	16	21
Нач.Участка							
Вед. геодезист	Денисов И.А.			Исполнительная схема Съёмка Анкерных групп в осях А-Б/11-12 на отм. +3.750, +4.100			

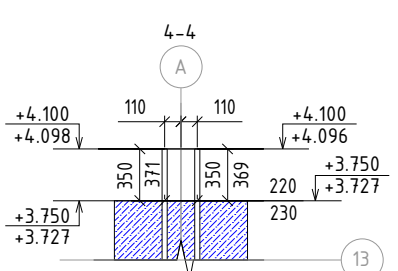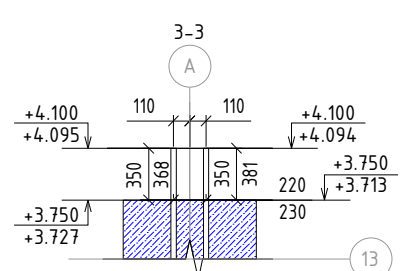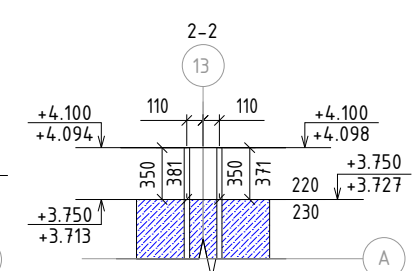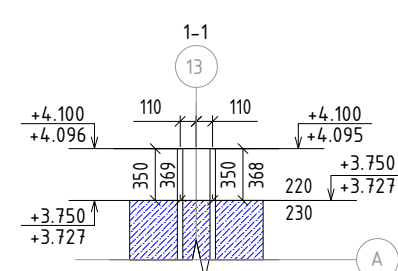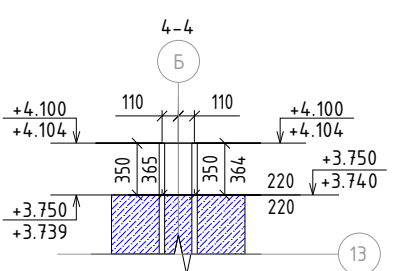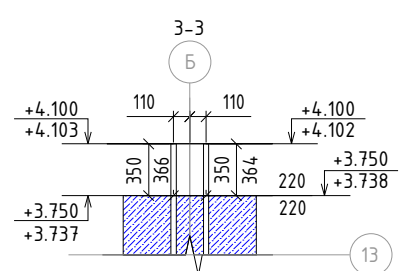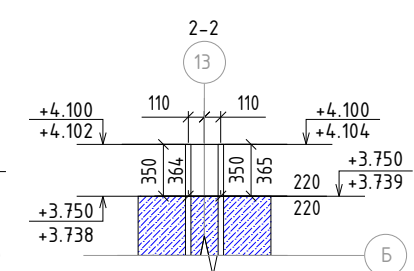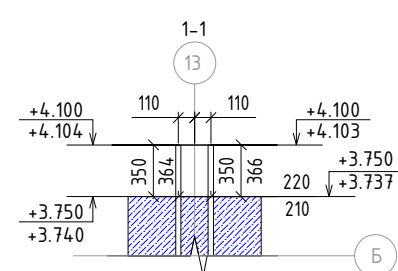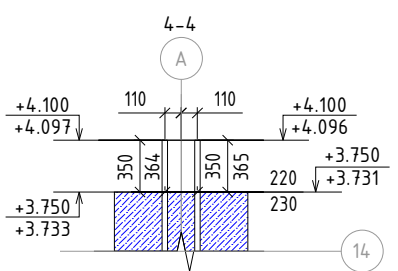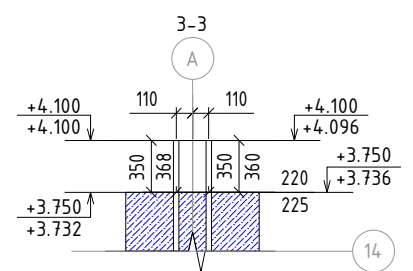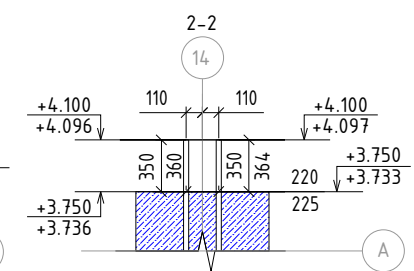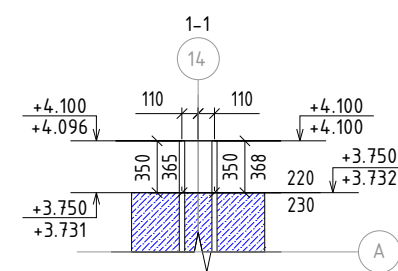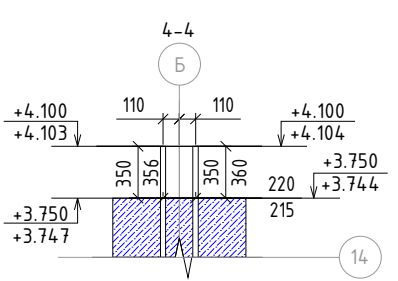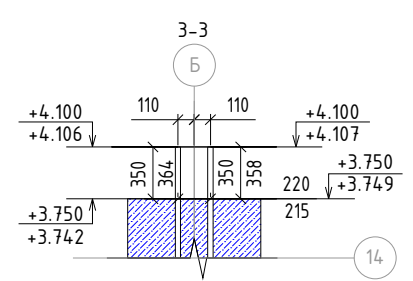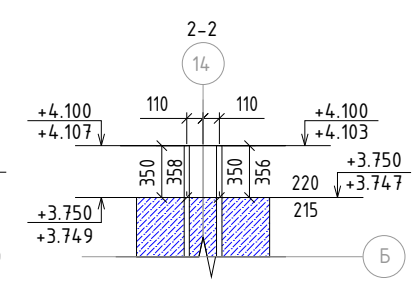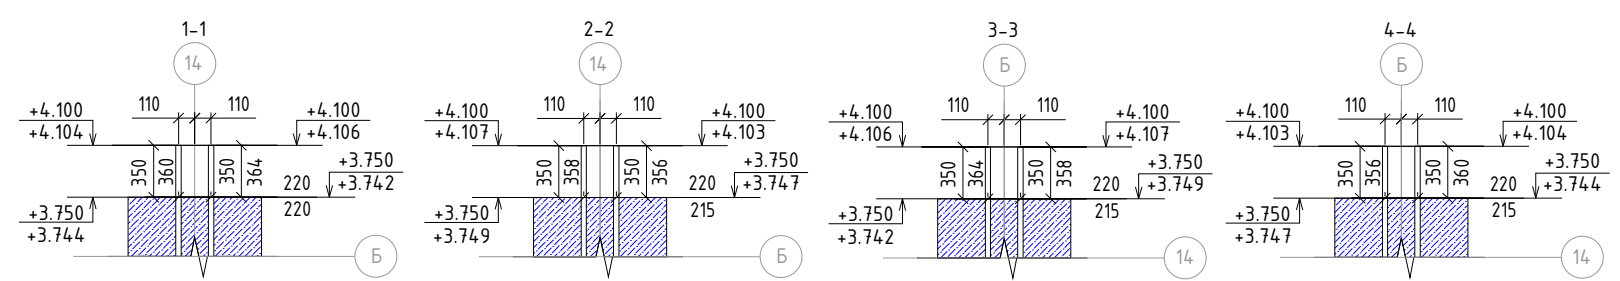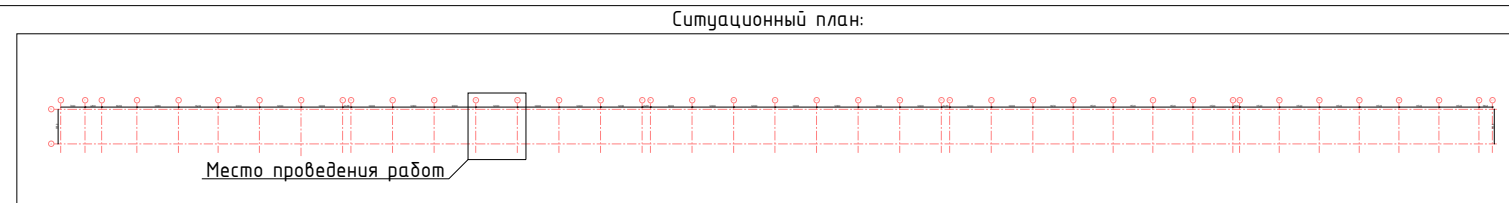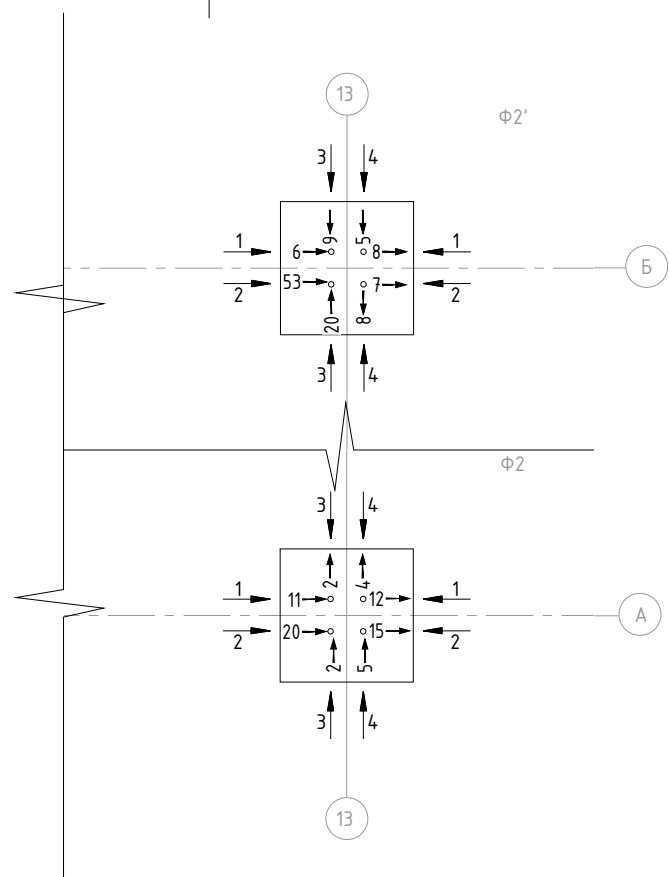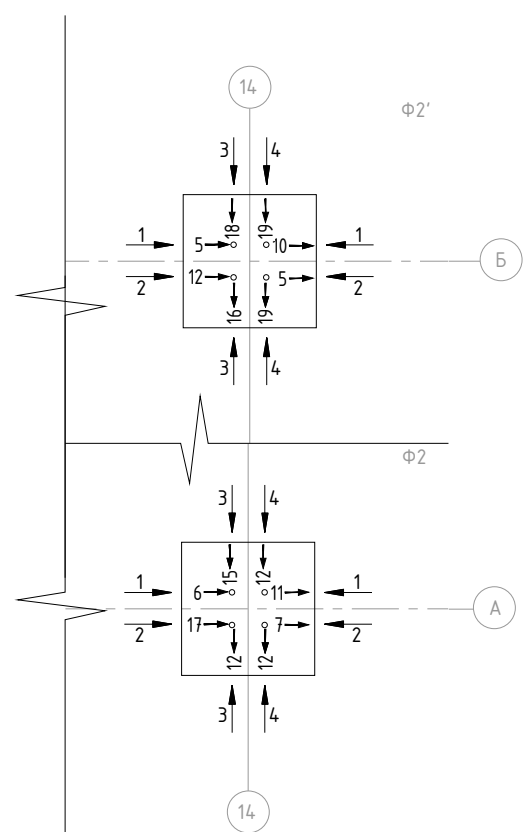

Примечания:
Система высот – Балтийская 1977г;
Система координат – МСК1964;
Съёмка производилась от пунктов ГПО: SNA20, KUP10, KUP4, KUP1, tk1;
Размеры указаны в метрах;
Работы проводились электронным тахеометром Leica FlexLine TS06 plus, заводской номер 1400669, свидетельство о поверке № С-ГСХ/10-07-2025/446696854, действителен до 09.07.2026

Условные обозначения:
+4.100 - Проектная отметка, м
+4.114 - Фактическая отметка, м
110 - Проектный размер, мм
121 - Фактический размер, мм
11 - Отклонение верха анкера от проекта, мм





				1632-2021-2.1.3-КМ			
				Терминал по перевозке минеральных удобрений в Морском торговом порту Усть-Луга. Береговые объекты терминала.			
Должность	Ф.И.О	Подпись	Дата	Конвейерная галерея №3 Фундаменты. Ростберки	Стадия	Лист	Листов
Гл.Инженер					ИД	15	21
Нач.Участка							
Вед. геодезист	Денисов И.А.			Исполнительная схема Съёмка Анкерных групп в осях А-Б/13-14 на отм. +3.750, +4.100			

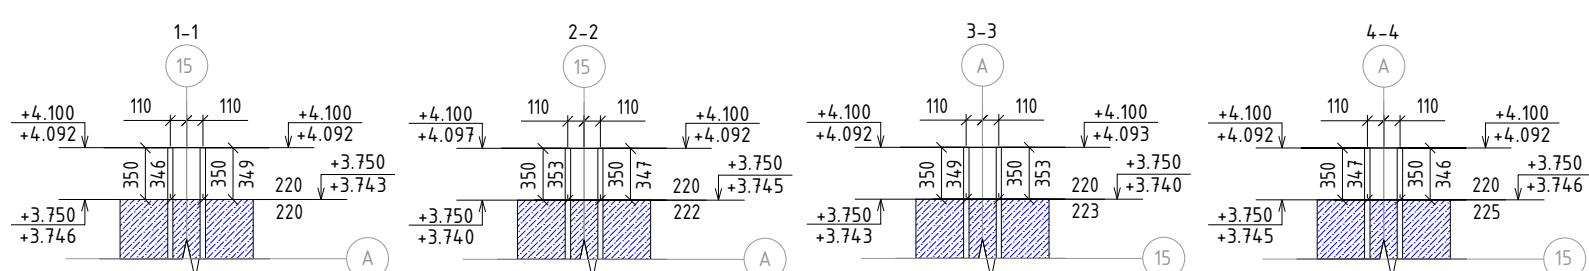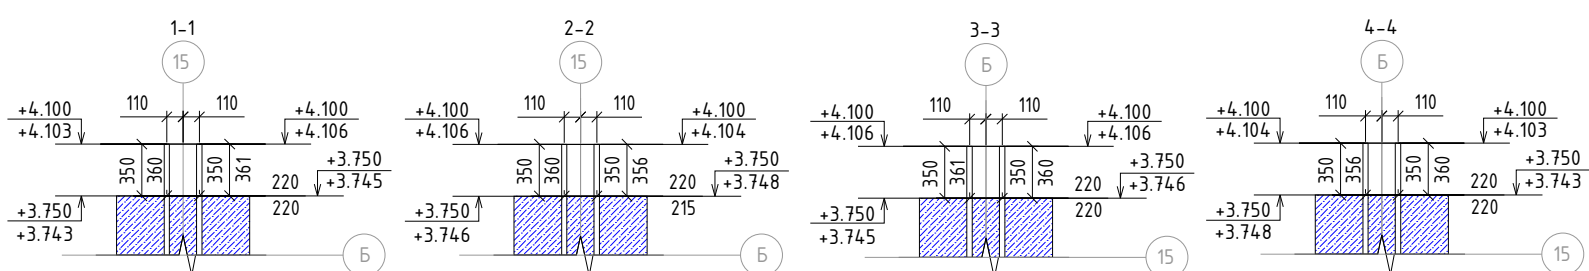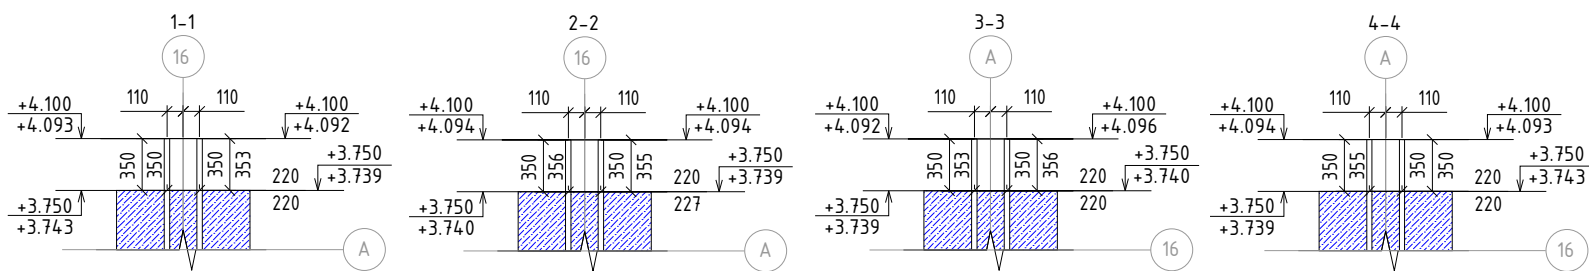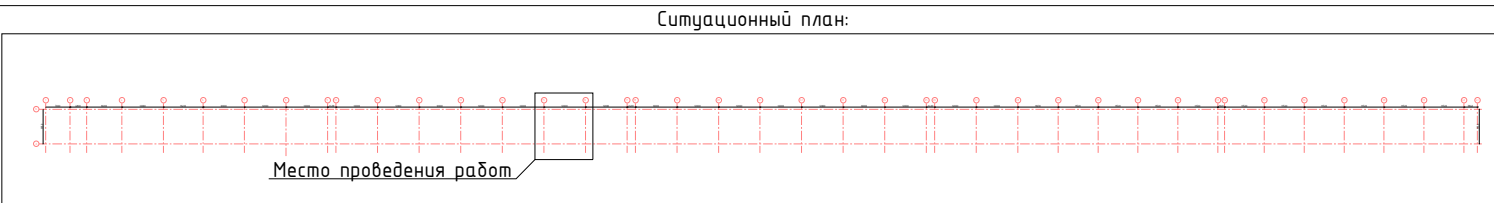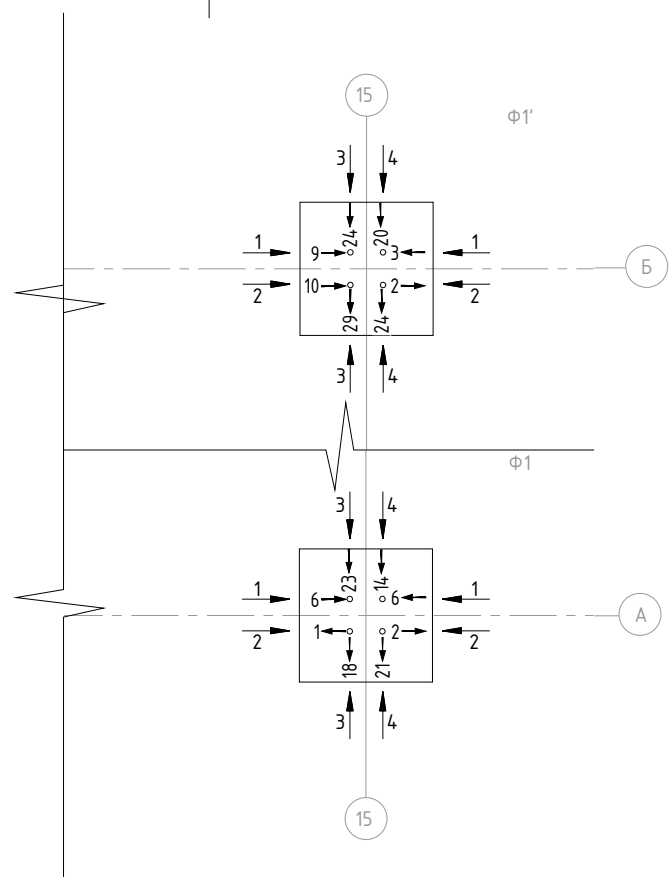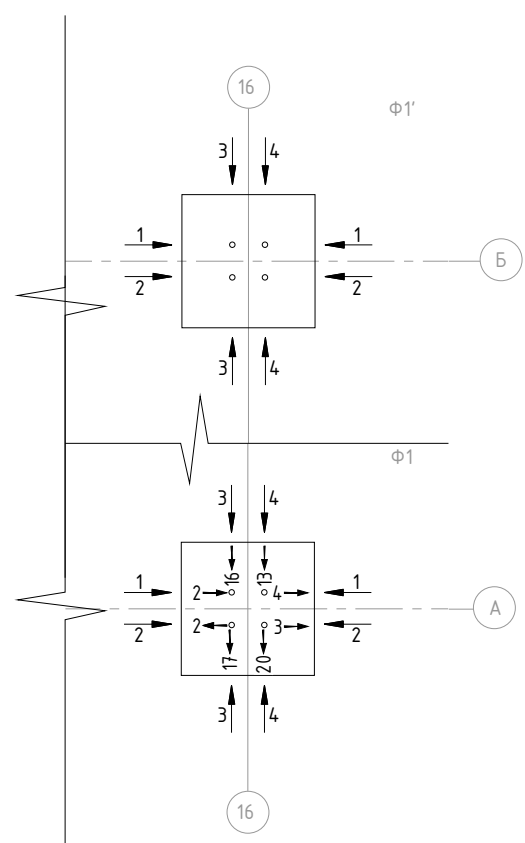

Примечания:
Система высот – Балтийская 1977г;
Система координат – МСК1964;
Съёмка производилась от пунктов ГПО: SNA20, KUP10, KUP4, KUP1, tk1;
Размеры указаны в метрах;
Работы проводились электронным тахеометром Leica FlexLine TS06 plus, заводской номер 1400669, свидетельство о поверке № С-ГСХ/10-07-2025/446696854, действителен до 09.07.2026

Условные обозначения:
+4.100 - Проектная отметка, м
+4.114 - Фактическая отметка, м
110 - Проектный размер, мм
121 - Фактический размер, мм
11 - Отклонение верха анкера от проекта, мм


				1632-2021-2.1.3-КМ			
				Терминал по перевозке минеральных удобрений в Морском торговом порту Усть-Луга. Береговые объекты терминала.			
Должность	Ф.И.О	Подпись	Дата	Конвейерная галерея №3 Фундаменты. Ростберки	Стадия	Лист	Листов
Гл.Инженер					ИД	14	21
Нач.Участка							
Вед. геодезист	Денисов И.А.			Исполнительная схема Съёмка Анкерных групп в осях А-Б/15-16 на отм. +3.750, +4.100			

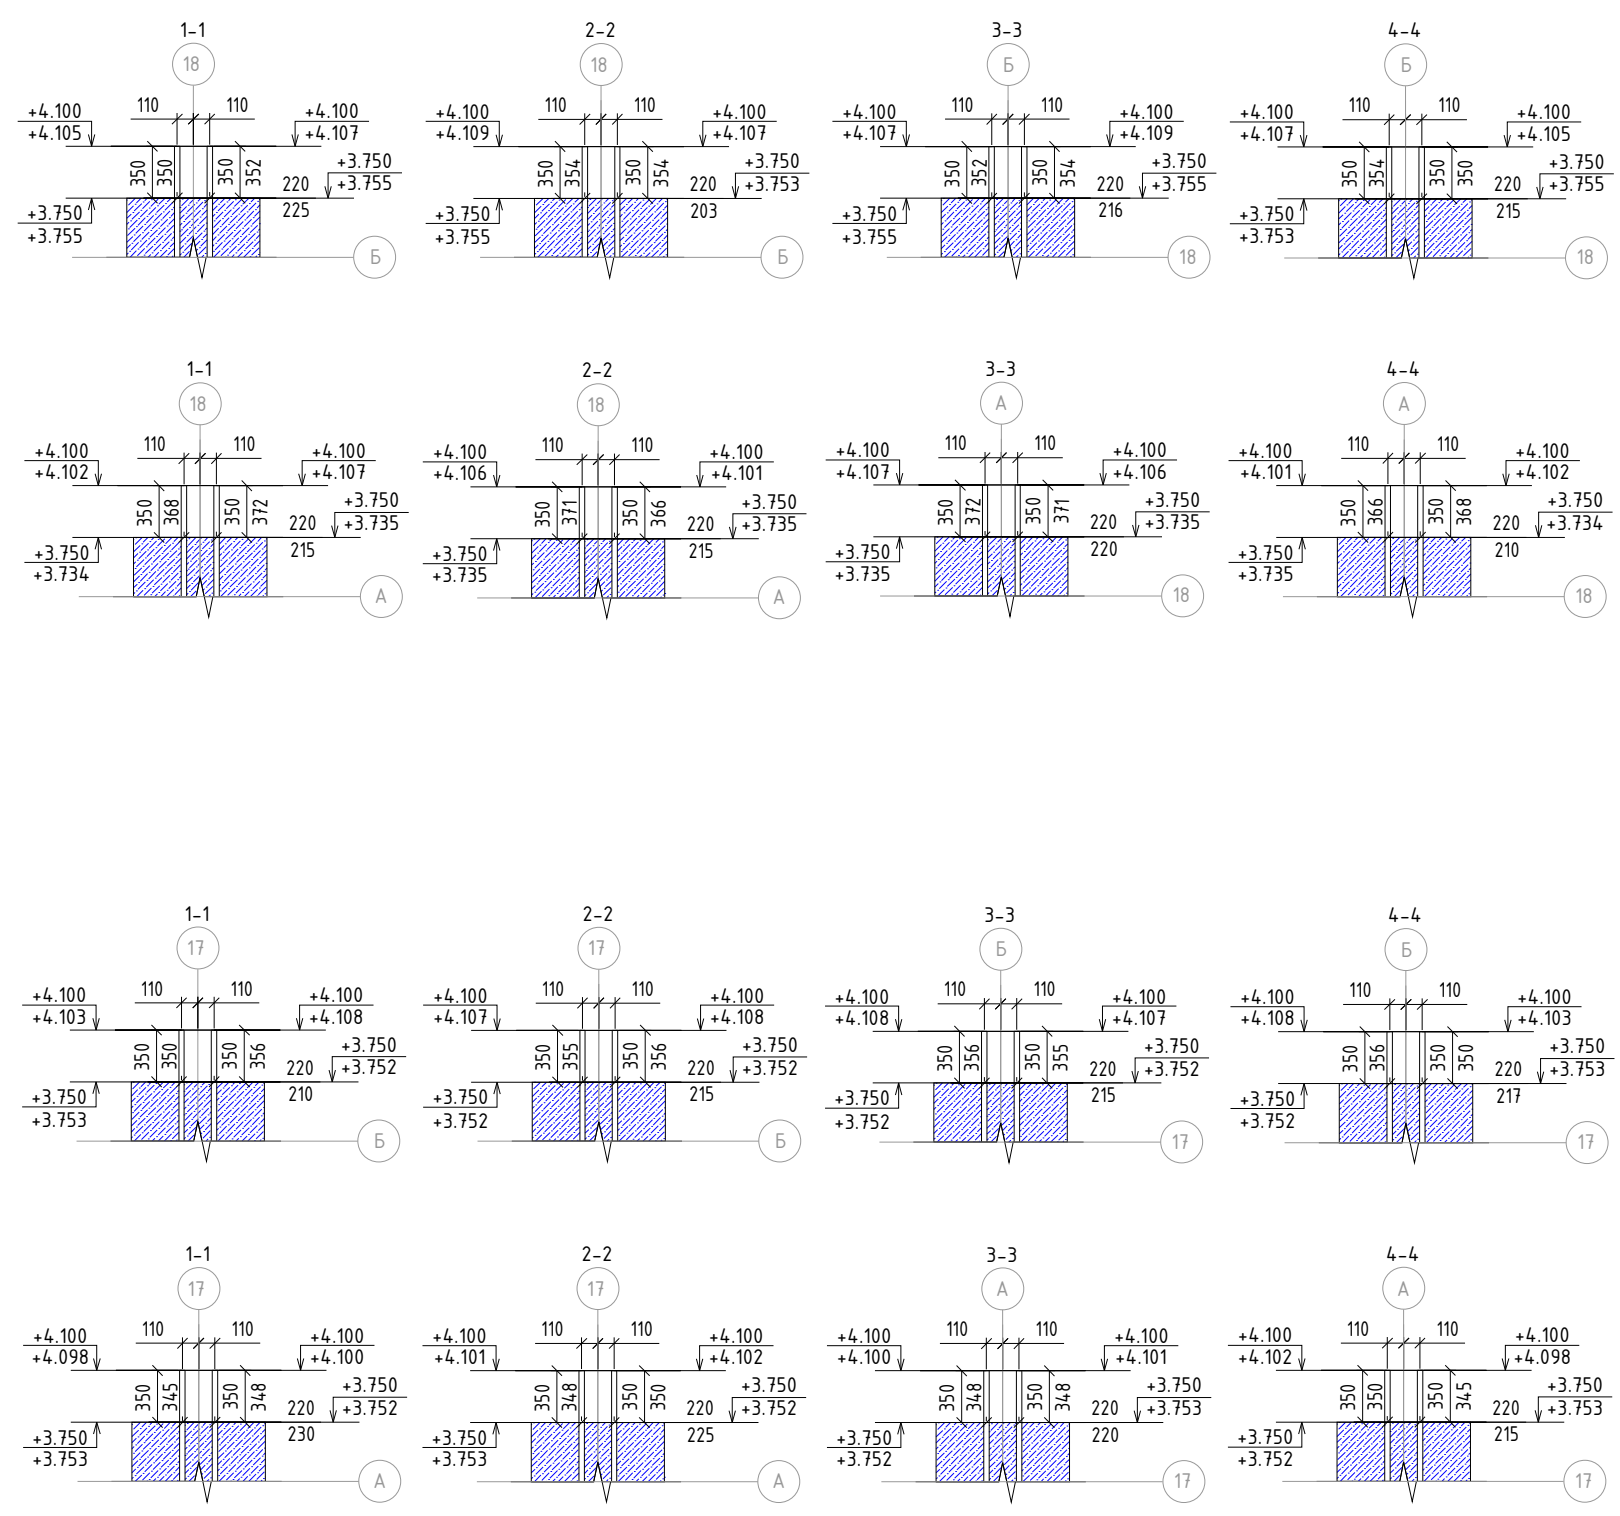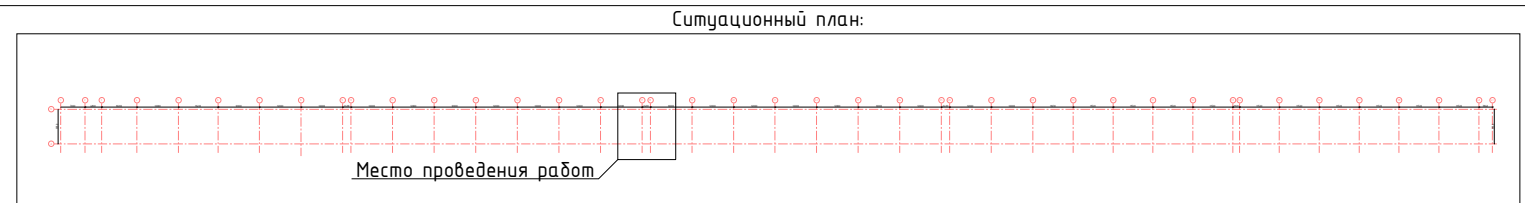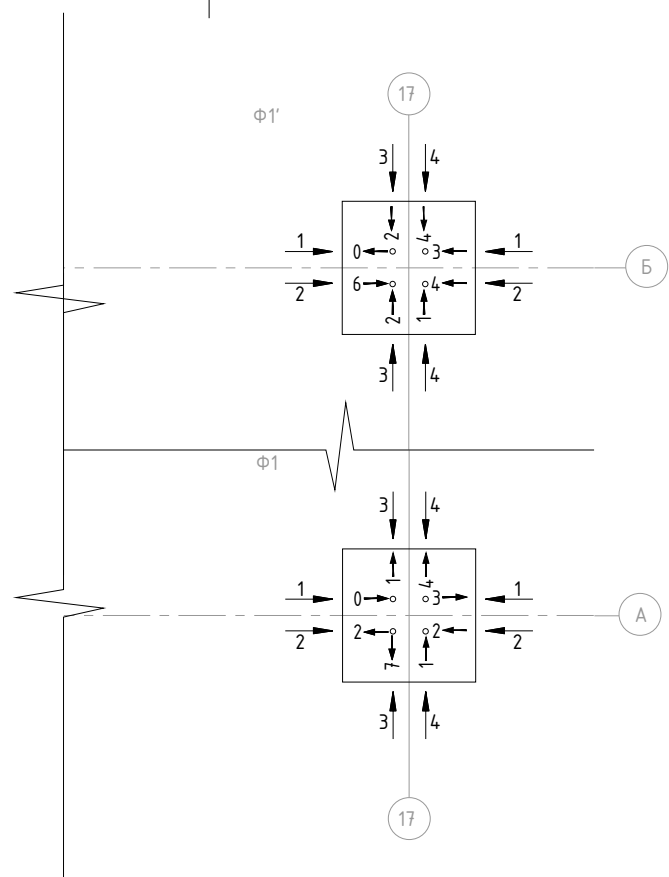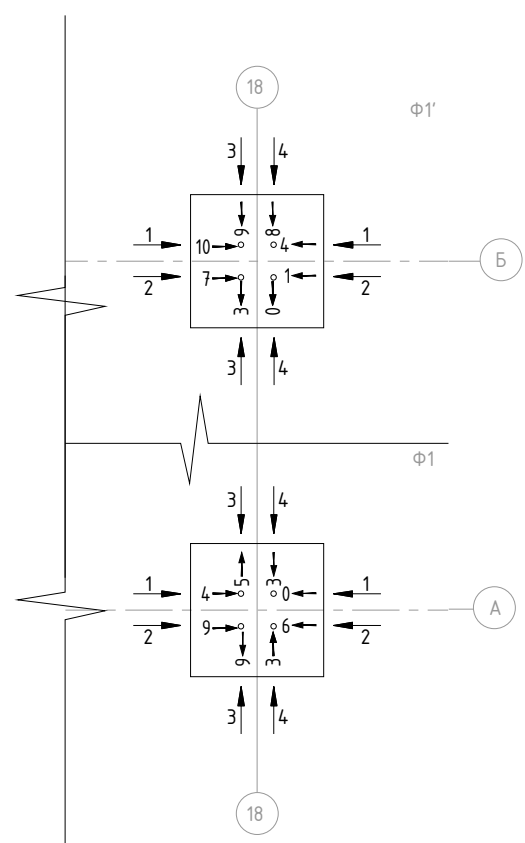

Примечания:
Система высот – Балтийская 1977г;
Система координат – МСК1964;
Съёмка производилась от пунктов ГПО: SNA20, KUP10, KUP4, KUP1, tk1;
Размеры указаны в метрах;
Работы проводились электронным тахеометром Leica FlexLine TS06 plus, заводской номер 1400669, свидетельство о поверке № С-ГСХ/10-07-2025/446696854, действителен до 09.07.2026


Условные обозначения:
+4.100 - Проектная отметка, м
+4.114 - Фактическая отметка, м
110 - Проектный размер, мм
121 - Фактический размер, мм
11 - Отклонение верха анкера от проекта, мм

				1632-2021-2.1.3-КМ			
				Терминал по перевозке минеральных удобрений в Морском торговом порту Усть-Луга. Береговые объекты терминала.			
Должность	Ф.И.О	Подпись	Дата	Конвейерная галерея №3 Фундаменты. Ростберки	Стадия	Лист	Листов
Гл.Инженер					ИД	13	21
Нач.Участка							
Вед. геодезист	Денисов И.А.			Исполнительная схема Съёмка Анкерных групп в осях А-Б/17-18 на отм. +3.750, +4.100			

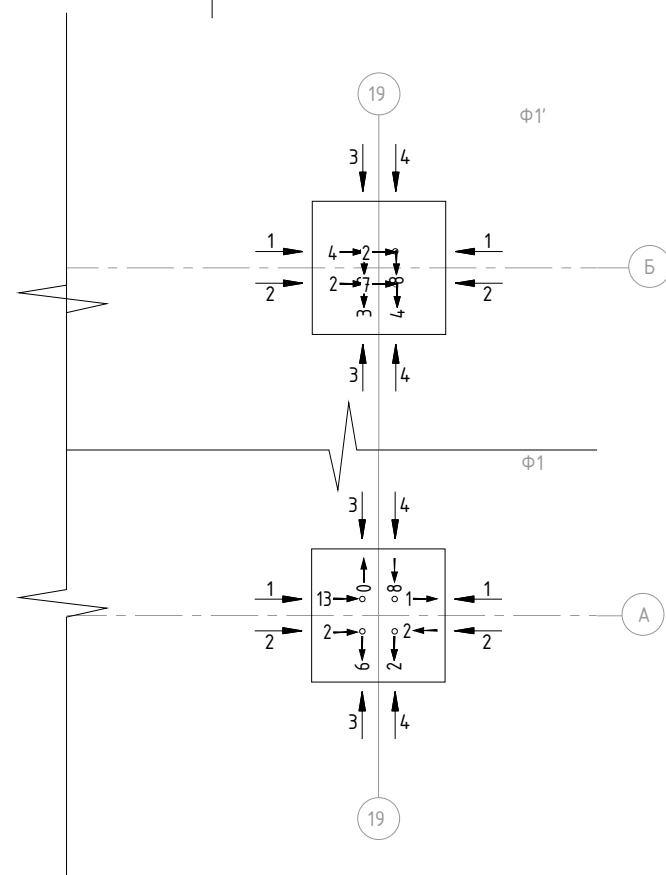

Условные обозначения:








$\frac{+4.100}{+4.114} \downarrow$	-	Проектная отметка, м
	-	Фактическая отметка, м
$\frac{110}{121}$	-	Проектный размер, мм
	-	Фактический размер, мм
11 ←	-	Отклонение верха анкера от проекта, мм

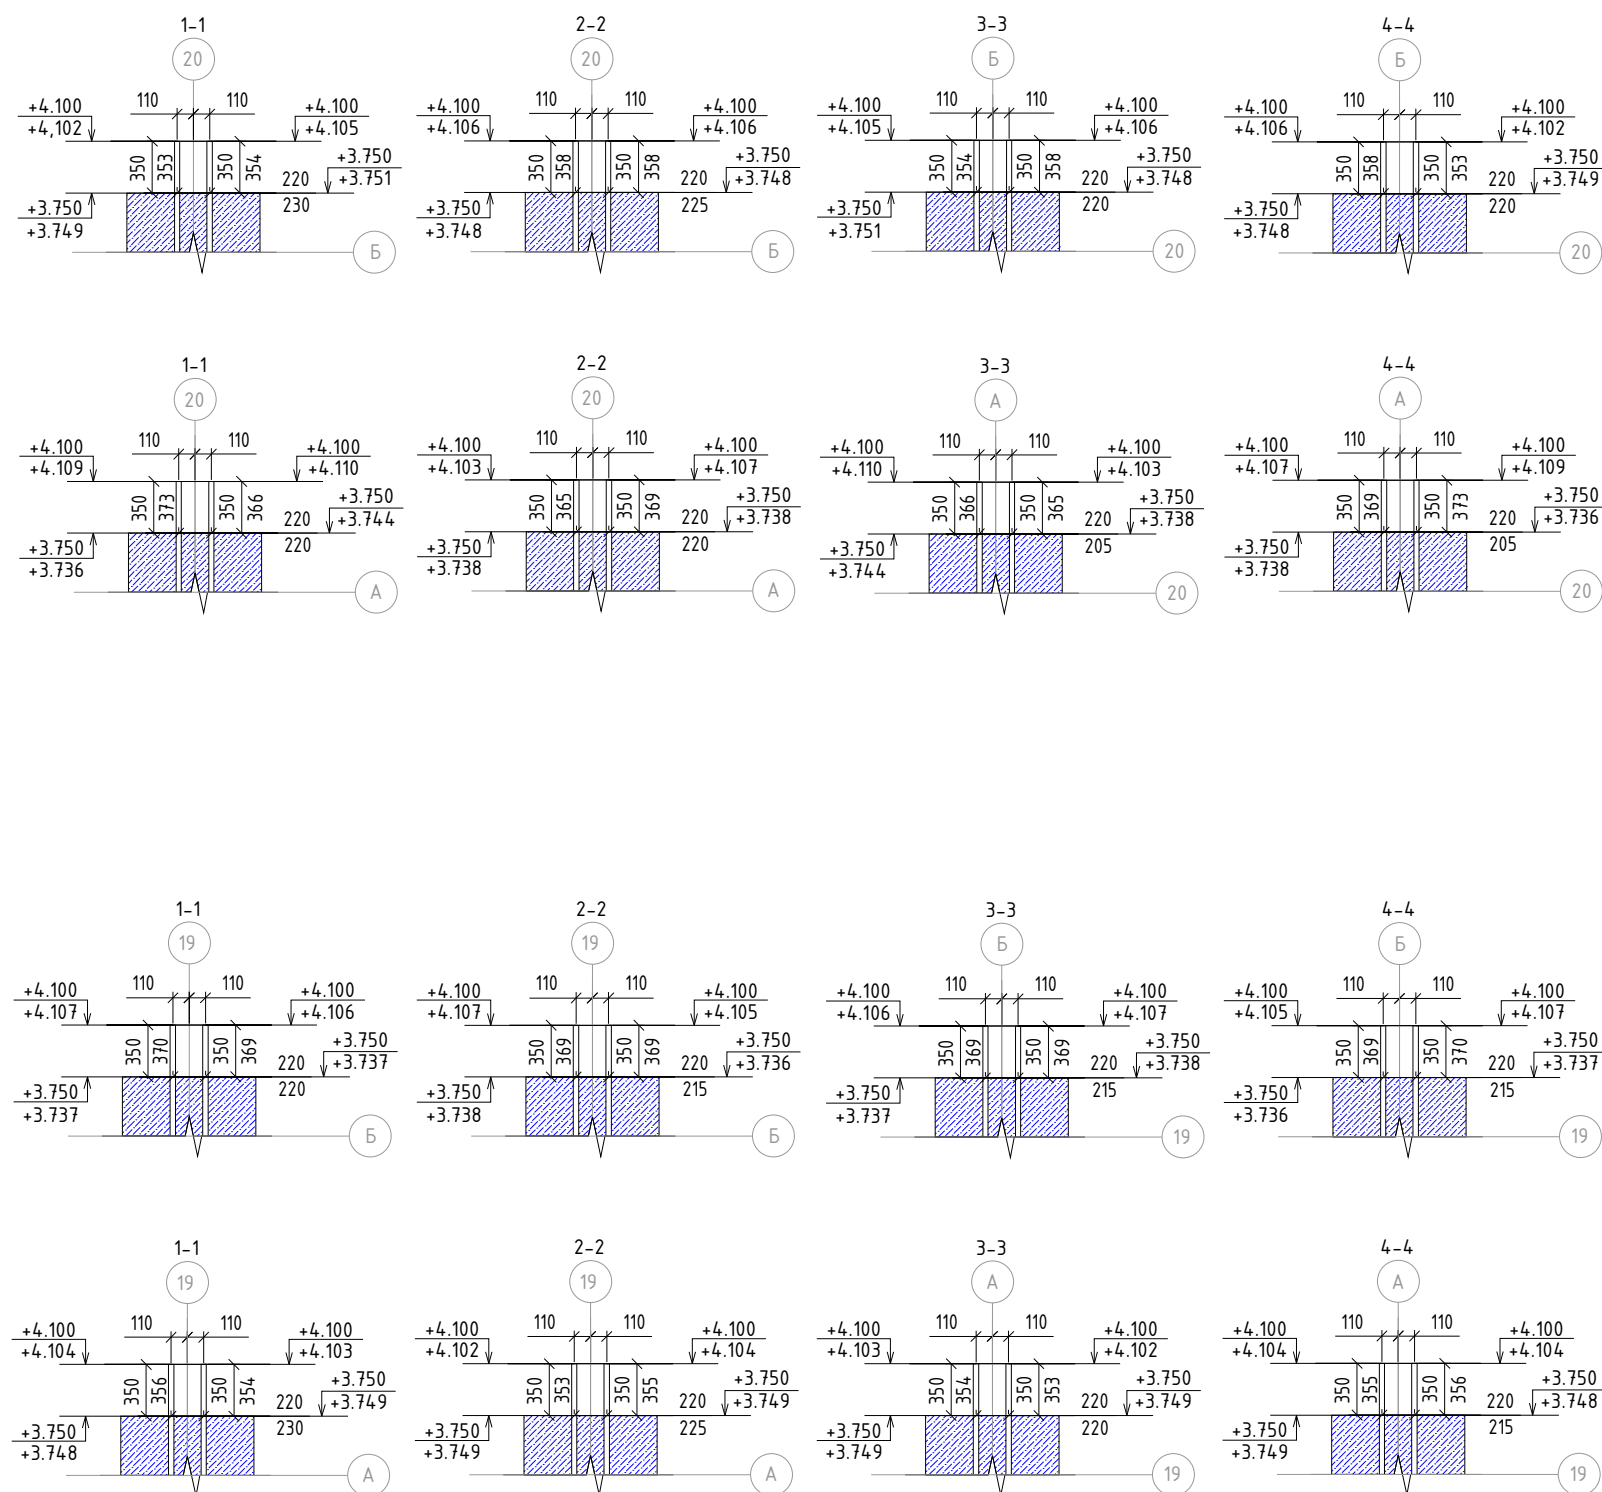

Ситуационный план:

Место проведения работ




















				1632-2021-2.1.3-КМ			
				Терминал по перевозке минеральных удобрений в Морском торговом порту Усть-Луга. Береговые объекты терминала.			
Должность	Ф.И.О	Подпись	Дата				
Гл.Инженер				Конвейерная галерея №3 Фундаменты. Ростверки	Стадия	Лист	Листов
Нач.Участка					ИД	12	21
Вед. геодезист	Денисов И.А.						
				Исполнительная схема Съёмка Анкерных групп в осях А-Б/19-20 на отм. +3.750, +4.100			

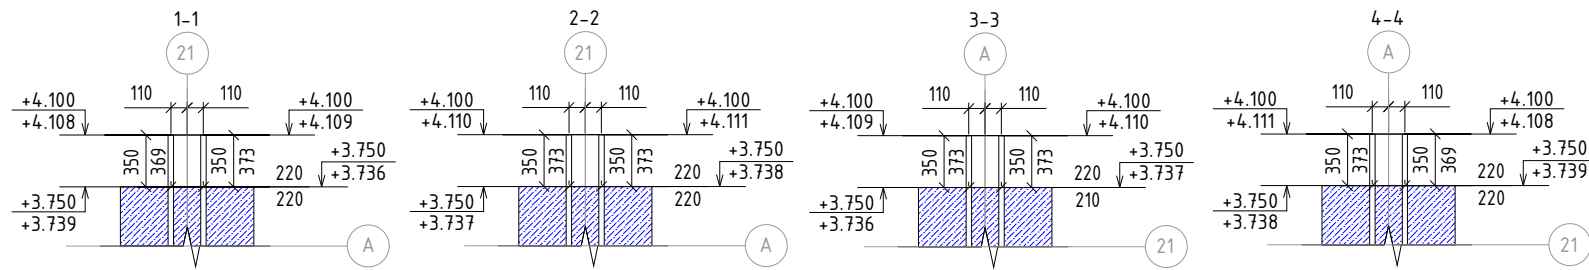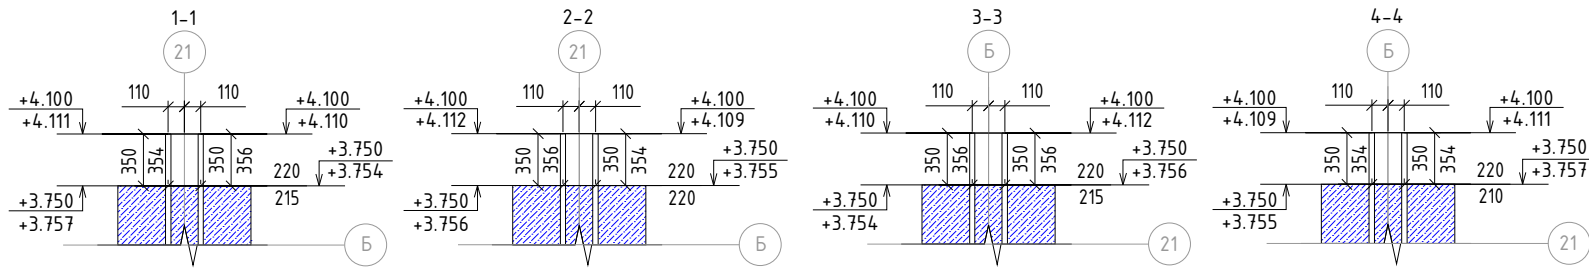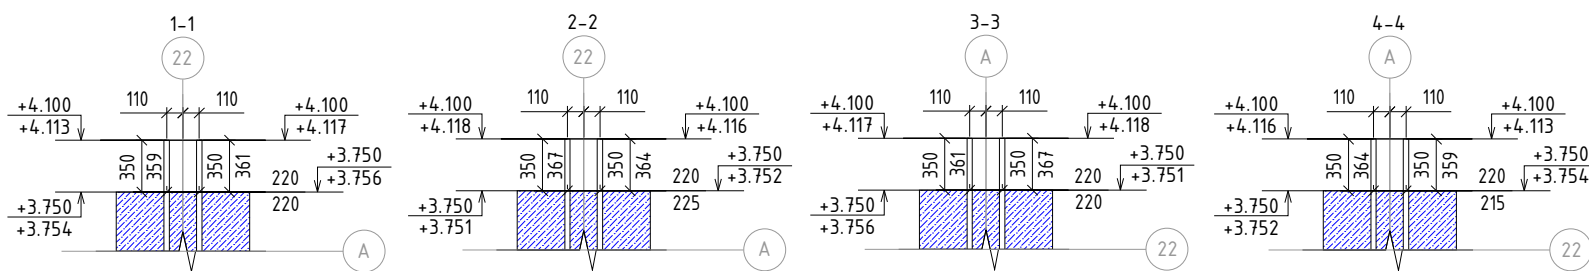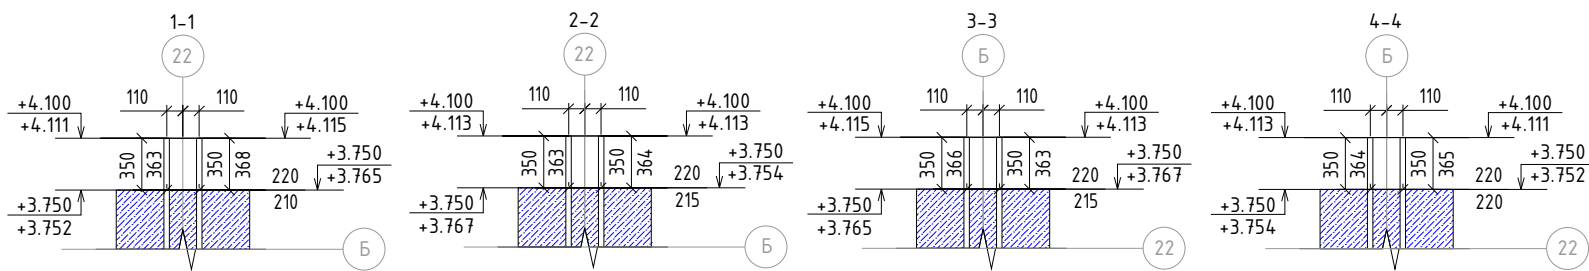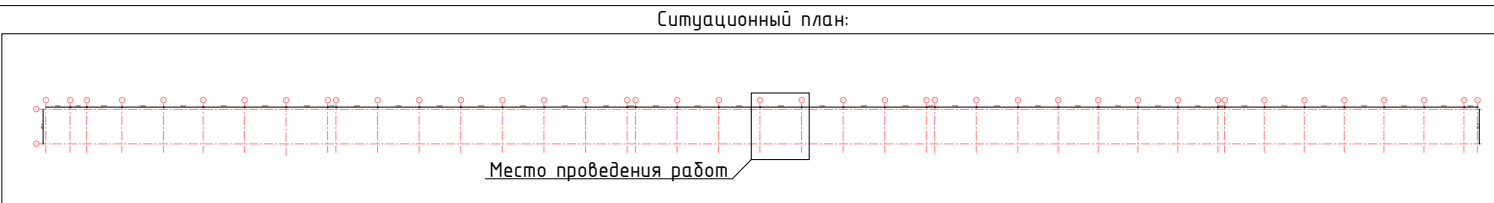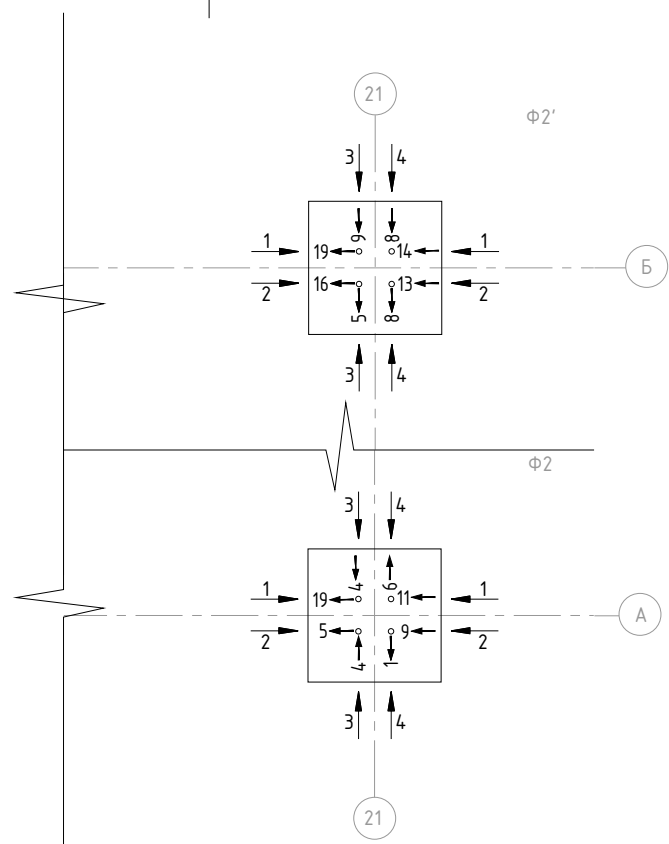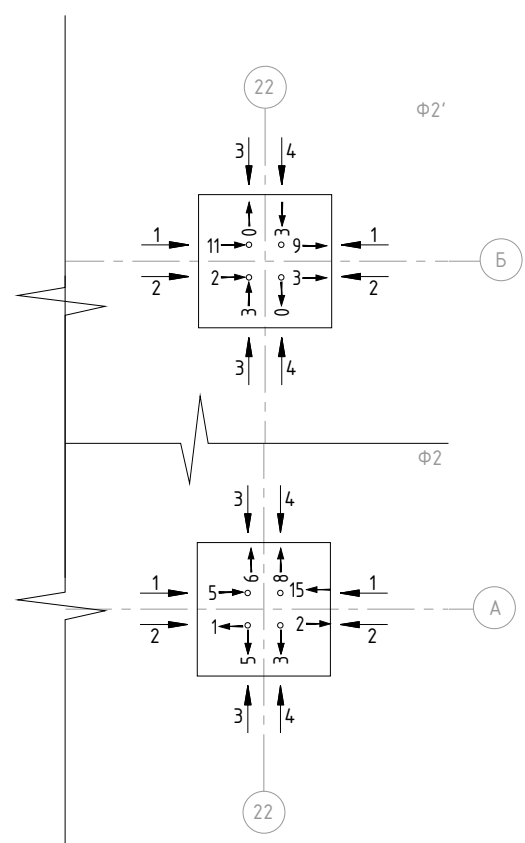

Примечания:
Система высот – Балтийская 1977г;
Система координат – МСК1964;
Съёмка производилась от пунктов ГПО: SNA20, KUP10, KUP4, KUP1, tk1;
Размеры указаны в метрах;
Работы проводились электронным тахеометром Leica FlexLine TS06 plus, заводской номер 1400669, свидетельство о поверке № С-ГСХ/10-07-2025/446696854, действителен до 09.07.2026

Условные обозначения:
+4.100 - Проектная отметка, м
+4.114 - Фактическая отметка, м
110 - Проектный размер, мм
121 - Фактический размер, мм
11 - Отклонение верха анкера от проекта, мм








				1632-2021-2.1.3-КМ			
				Терминал по перевозке минеральных удобрений в Морском торговом порту Усть-Луга. Береговые объекты терминала.			
Должность	Ф.И.О	Подпись	Дата	Конвейерная галерея №3 Фундаменты. Ростверки	Стадия	Лист	Листов
Гл.Инженер					ИД	11	21
Нач.Участка							
Вед. геодезист	Денисов И.А.			Исполнительная схема Съёмка Анкерных групп в осях А-Б/21-22 на отм. +3.750, +4.100			

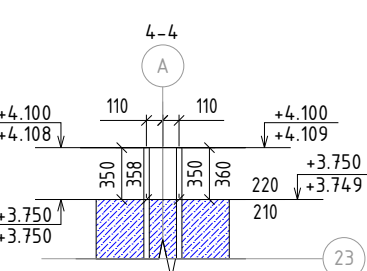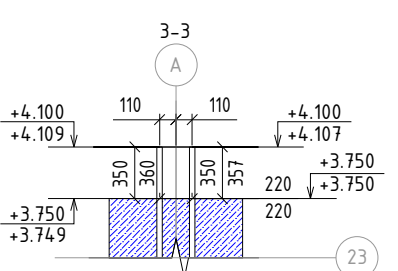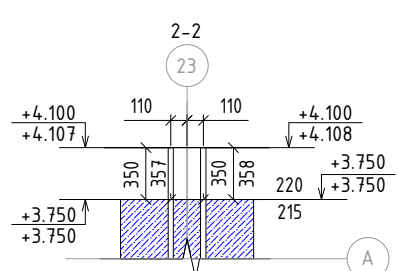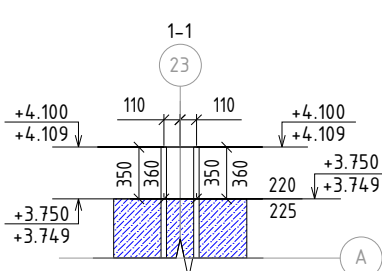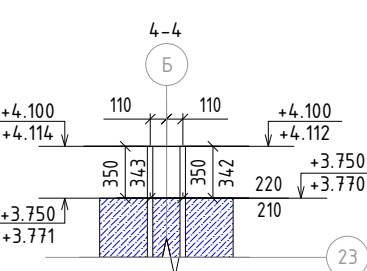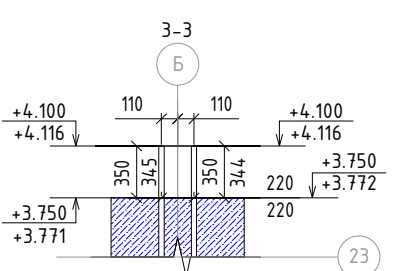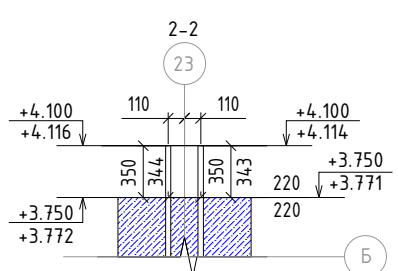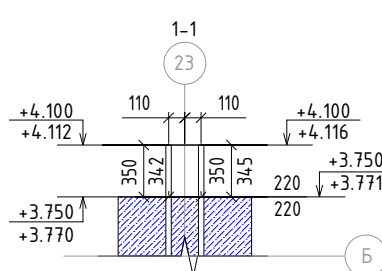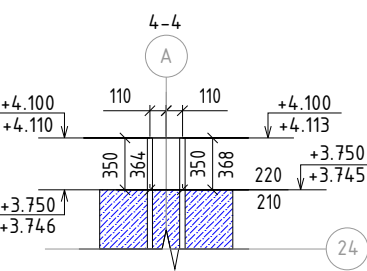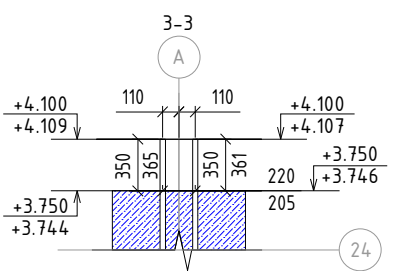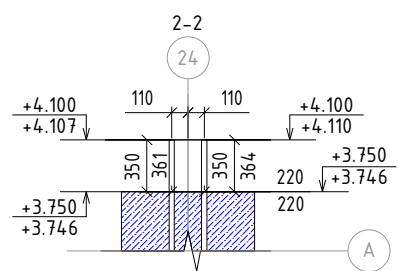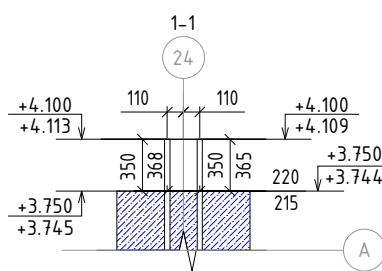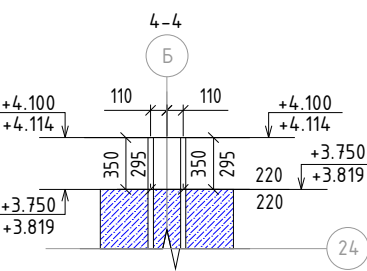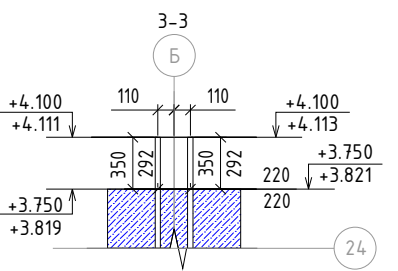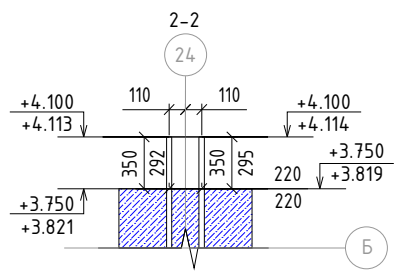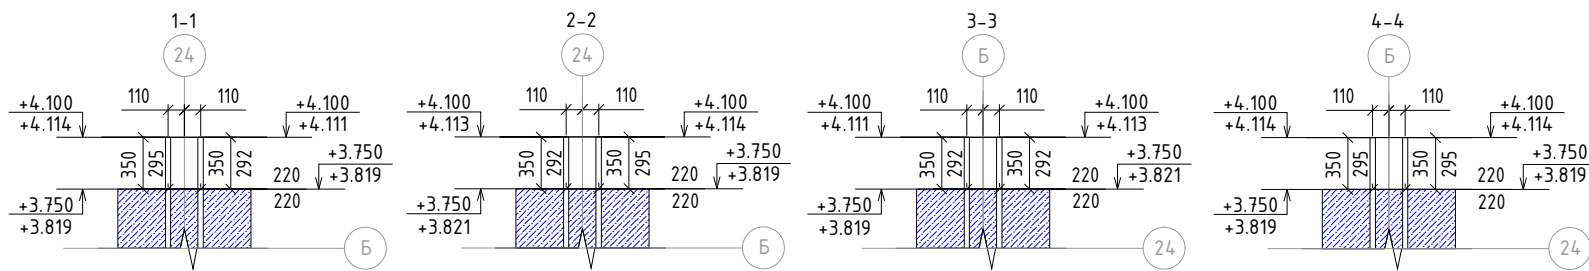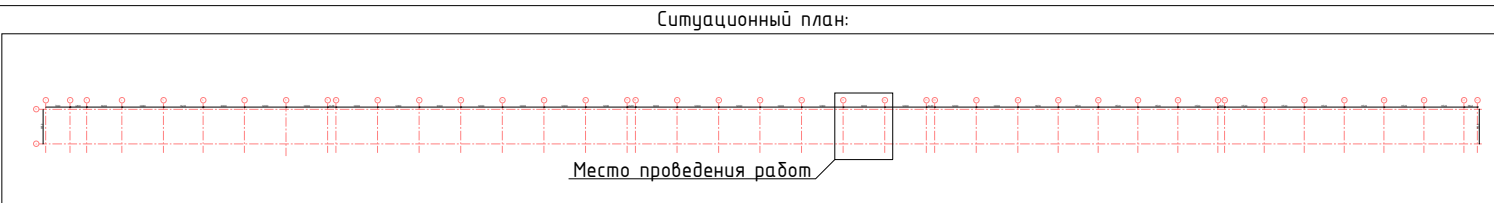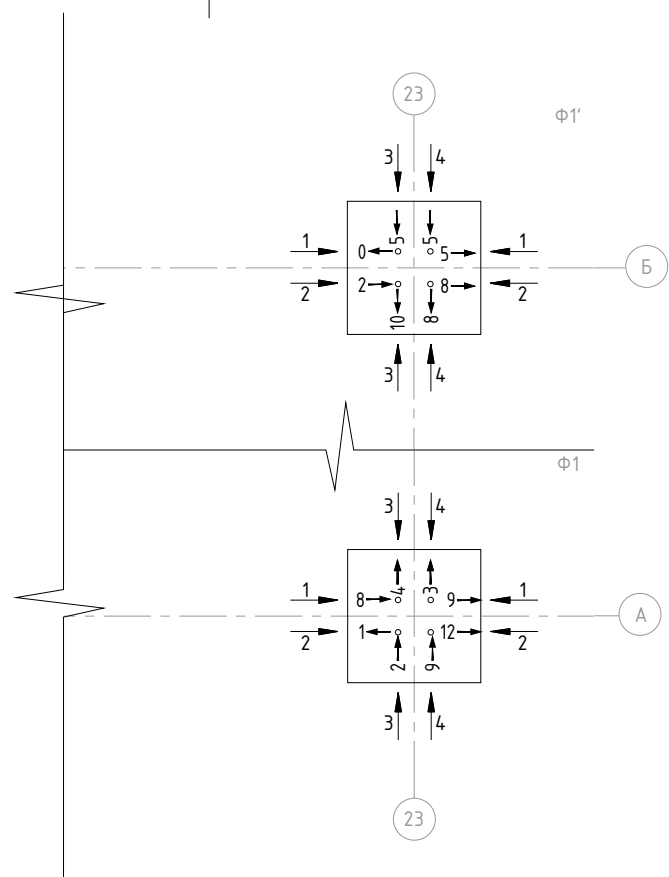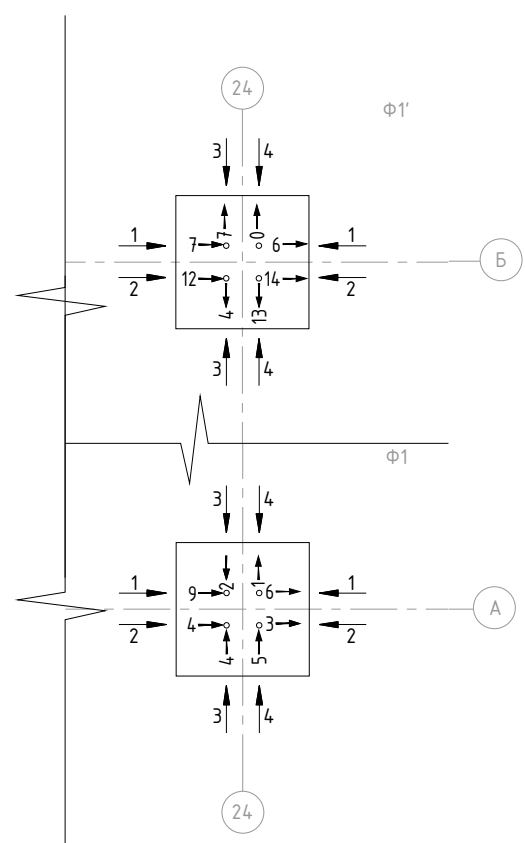

Примечания:
Система высот – Балтийская 1977г;
Система координат – МСК1964;
Съёмка производилась от пунктов ГПО: SNA20, KUP10, KUP4, KUP1, tk1;
Размеры указаны в метрах;
Работы проводились электронным тахеометром Leica FlexLine TS06 plus, заводской номер 1400669, свидетельство о поверке № С-ГСХ/10-07-2025/446696854, действителен до 09.07.2026

Условные обозначения:
+4.100 - Проектная отметка, м
+4.114 - Фактическая отметка, м
110 - Проектный размер, мм
121 - Фактический размер, мм
11 - Отклонение верха анкера от проекта, мм





				1632-2021-2.1.3-КМ			
				Терминал по перевозке минеральных удобрений в Морском торговом порту Усть-Луга. Береговые объекты терминала.			
Должность	Ф.И.О	Подпись	Дата	Конвейерная галерея №3 Фундаменты. Ростверки	Стадия	Лист	Листов
Гл.Инженер					ИД	10	21
Нач.Участка							
Вед. геодезист	Денисов И.А.			Исполнительная схема Съёмка Анкерных групп в осях А-Б/23-24 на отм. +3.750, +4.100			

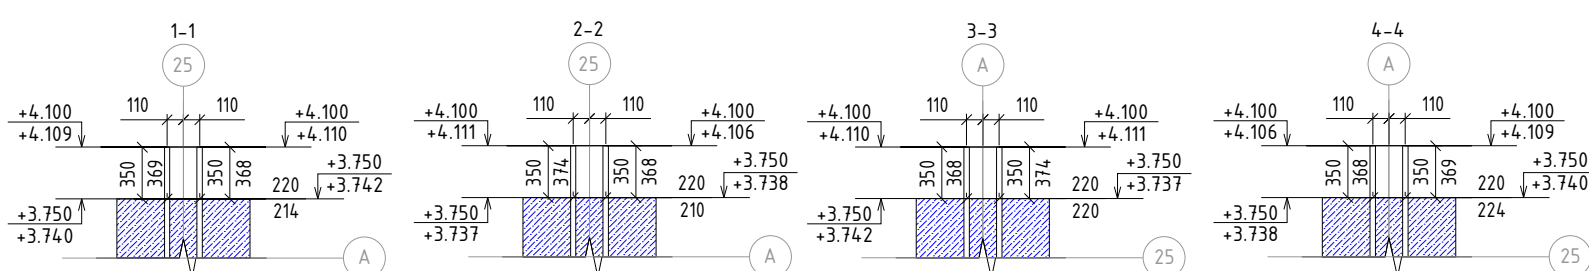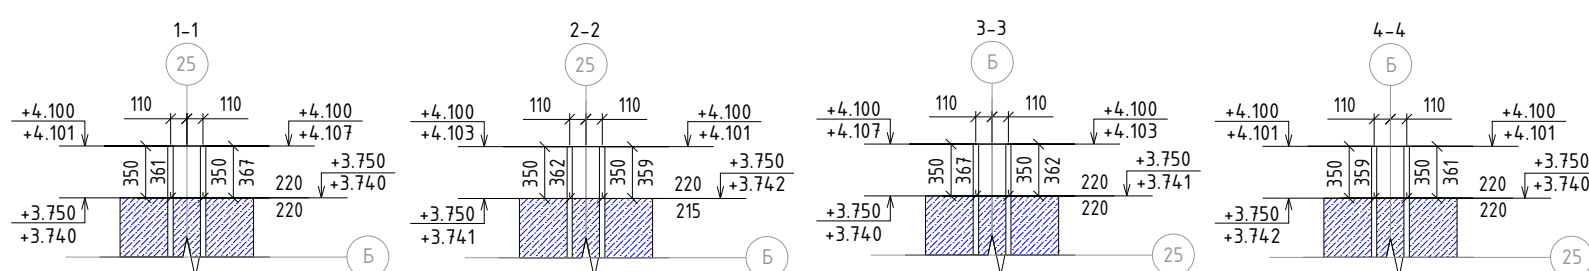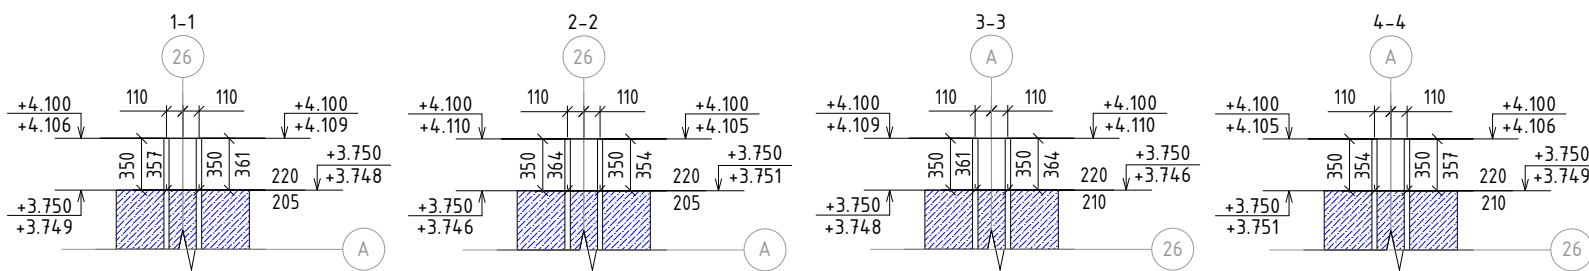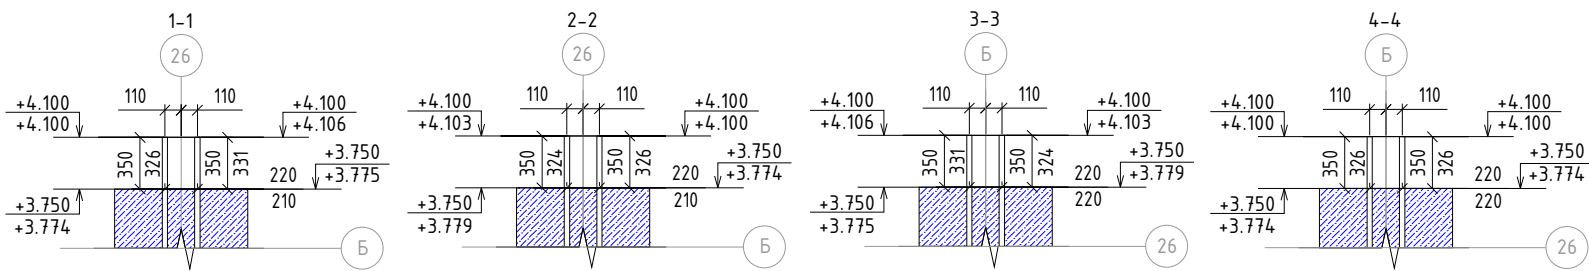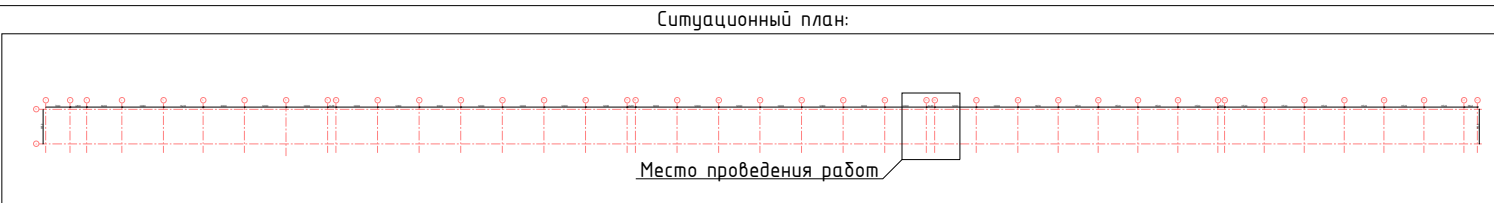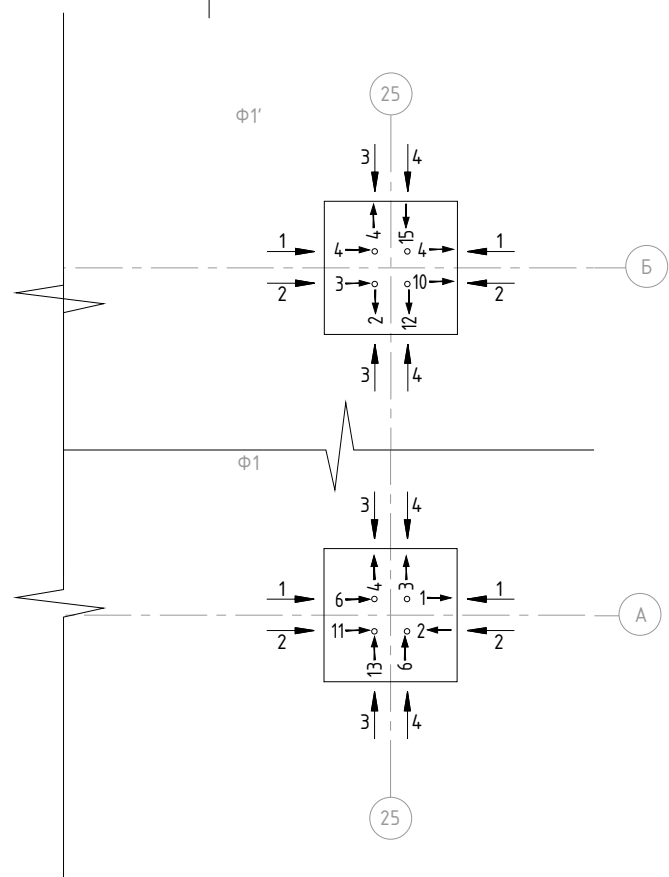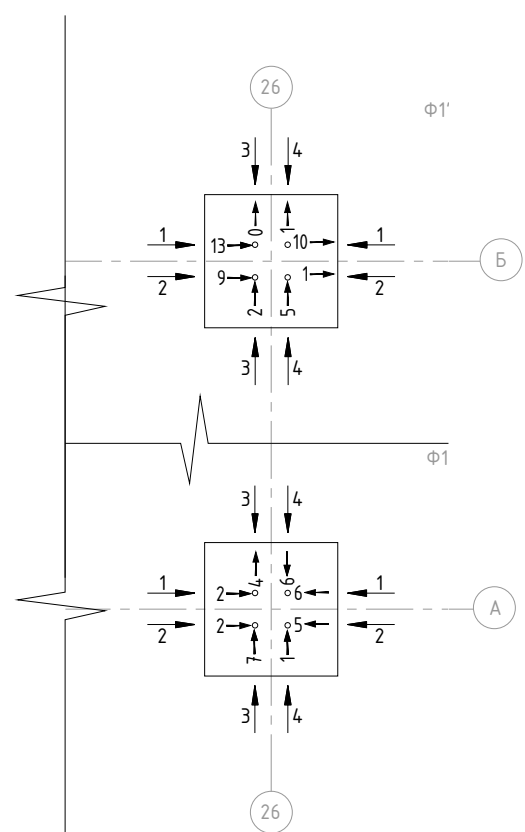

Примечания:
Система высот – Балтийская 1977г;
Система координат – МСК1964;
Съёмка производилась от пунктов ГПО: SNA20, KUP10, KUP4, KUP1, tk1;
Размеры указаны в метрах;
Работы проводились электронным тахеометром Leica FlexLine TS06 plus, заводской номер 1400669, свидетельство о поверке № С-ГСХ/10-07-2025/446696854, действителен до 09.07.2026

Условные обозначения:
+4.100 - Проектная отметка, м
+4.114 - Фактическая отметка, м
110 - Проектный размер, мм
121 - Фактический размер, мм
11 - Отклонение верха анкера от проекта, мм








				1632-2021-2.1.3-КМ			
				Терминал по перевозке минеральных удобрений в Морском торговом порту Усть-Луга. Береговые объекты терминала.			
Должность	Ф.И.О	Подпись	Дата	Конвейерная галерея №3 Фундаменты. Ростверки	Стадия	Лист	Листов
Гл.Инженер					ИД	9	21
Нач.Участка							
Вед. геодезист	Денисов И.А.			Исполнительная схема Съёмка Анкерных групп в осях А-Б/25-26 на отм. +3.750, +4.100			

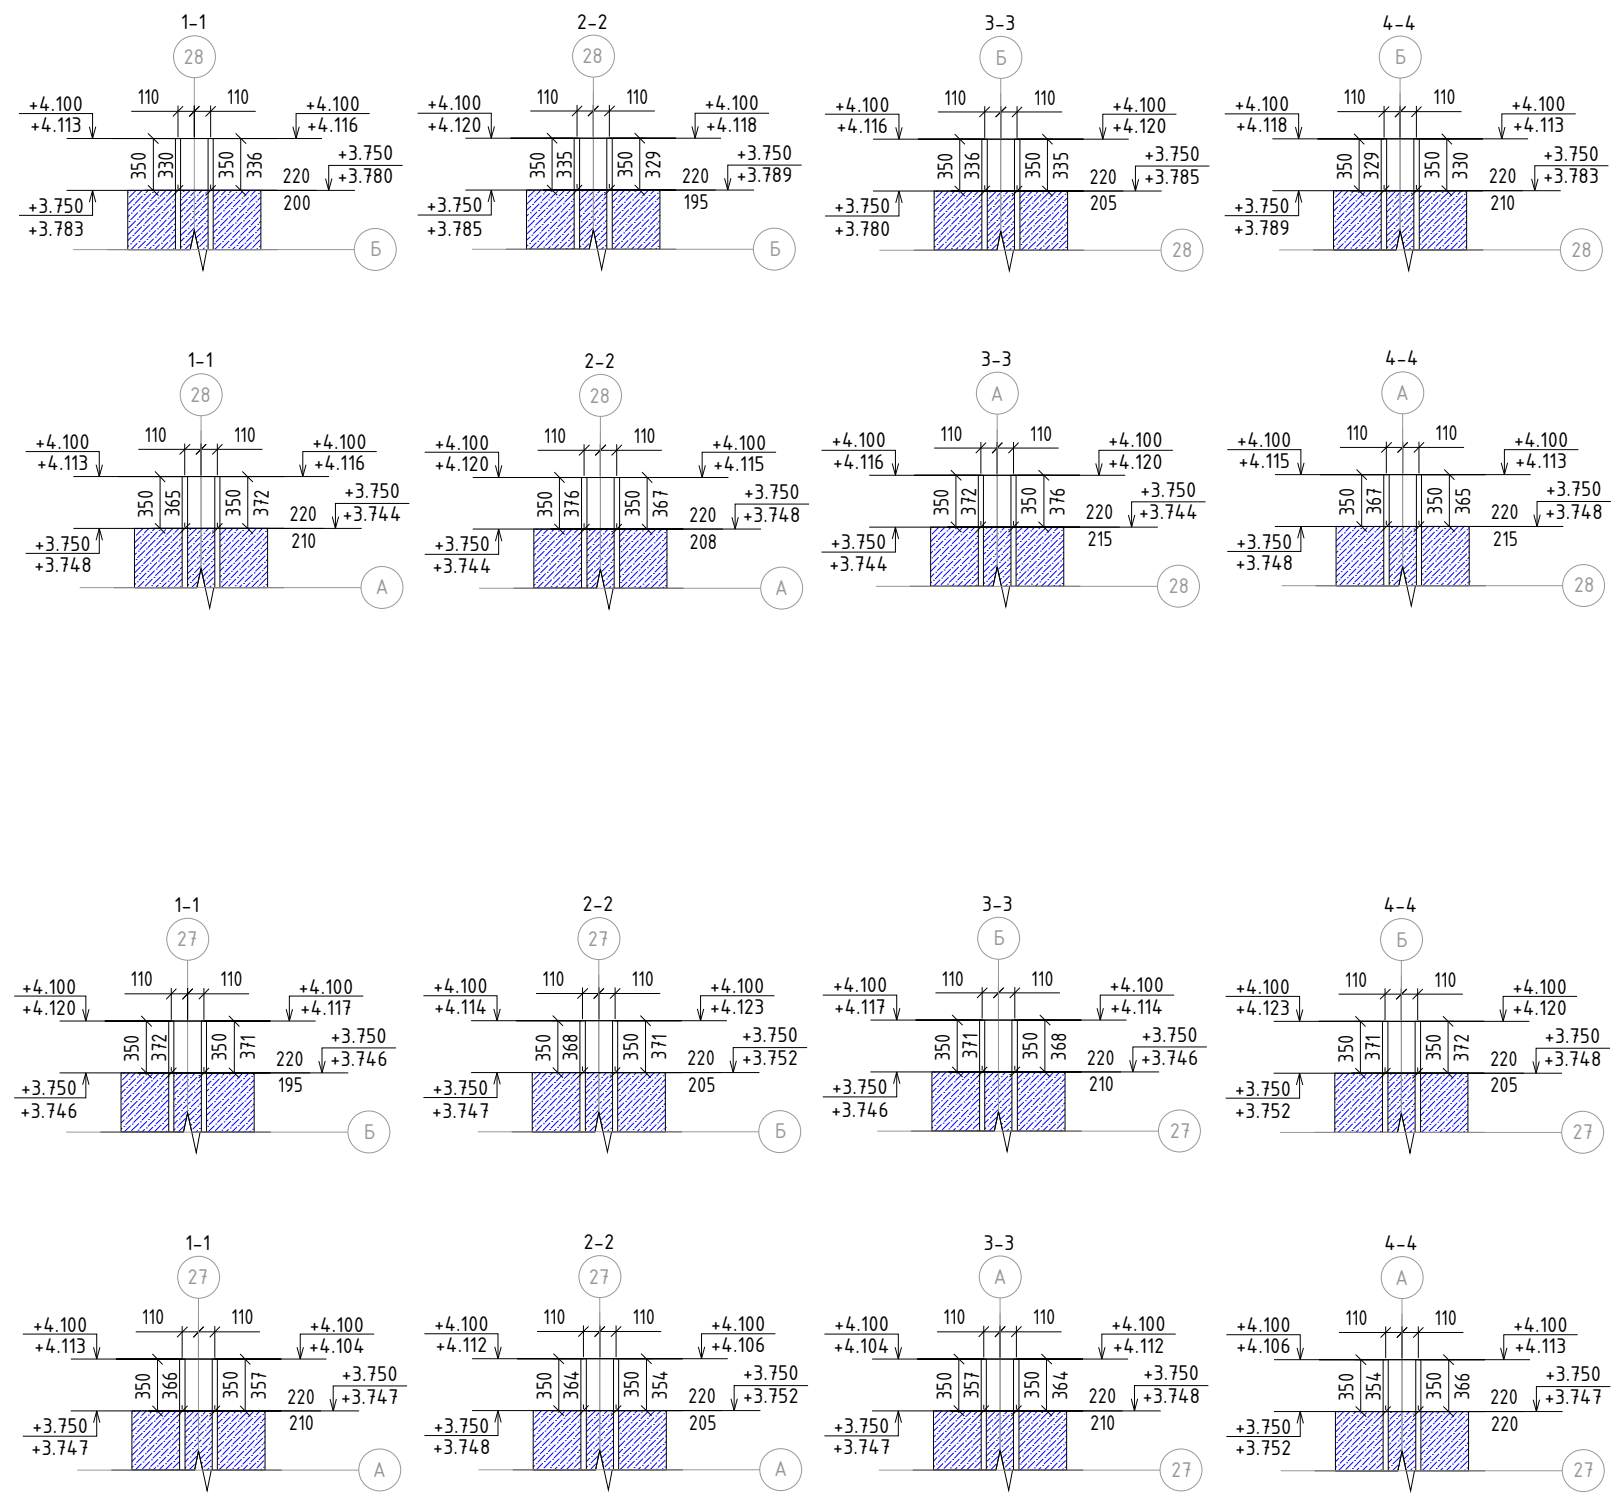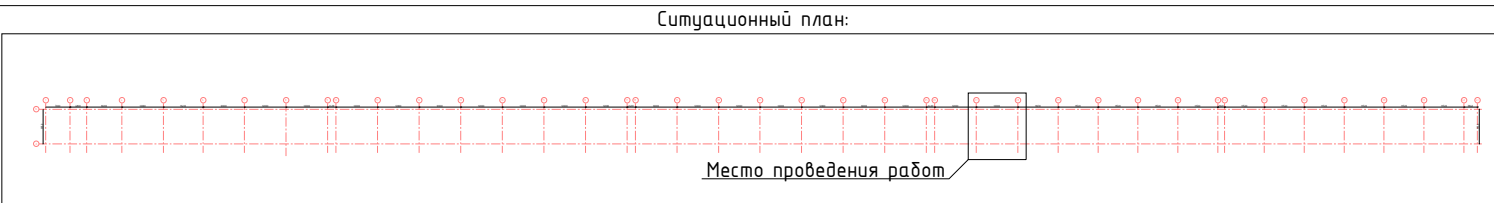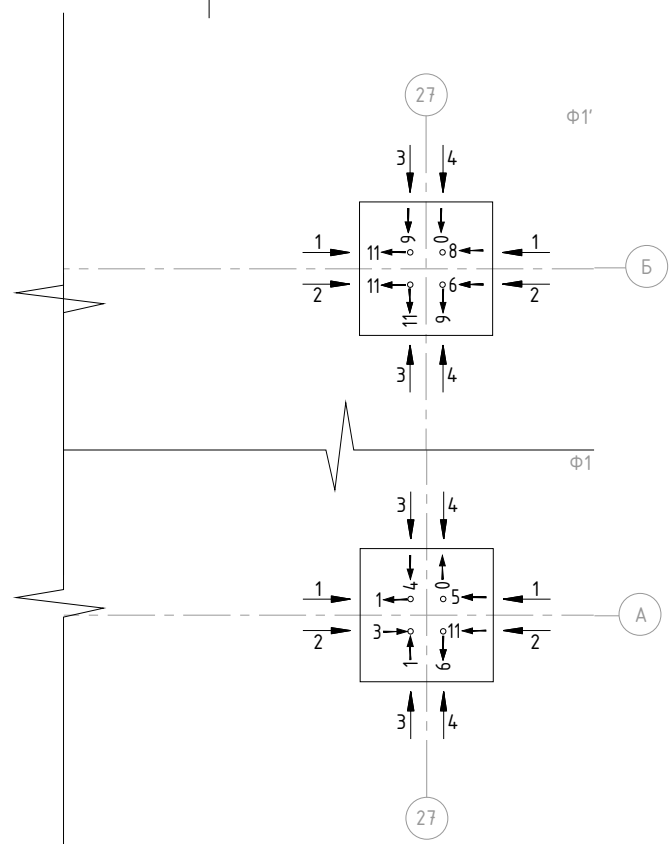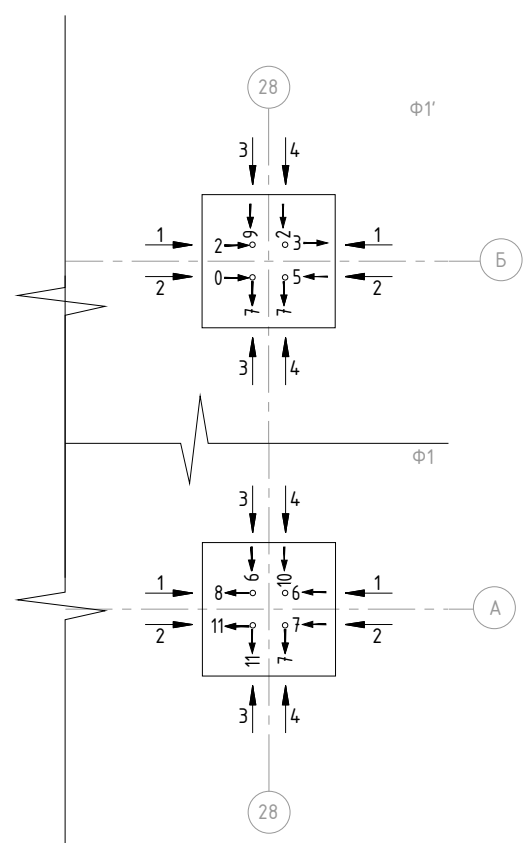

Примечания:
Система высот – Балтийская 1977г;
Система координат – МСК1964;
Съёмка производилась от пунктов ГПО: SNA20, KUP10, KUP4, KUP1, tk1;
Размеры указаны в метрах;
Работы проводились электронным тахеометром Leica FlexLine TS06 plus, заводской номер 1400669, свидетельство о поверке № С-ГСХ/10-07-2025/446696854, действителен до 09.07.2026

Условные обозначения:
+4.100 - Проектная отметка, м
+4.114 - Фактическая отметка, м
110 - Проектный размер, мм
121 - Фактический размер, мм
11 - Отклонение верха анкера от проекта, мм

				1632-2021-2.1.3-КМ			
				Терминал по перевозке минеральных удобрений в Морском торговом порту Усть-Луга. Береговые объекты терминала.			
Должность	Ф.И.О	Подпись	Дата	Конвейерная галерея №3 Фундаменты. Ростверки	Стадия	Лист	Листов
Гл.Инженер					ИД	8	21
Нач.Участка							
Вед. геодезист	Денисов И.А.			Исполнительная схема Съёмка Анкерных групп в осях А-Б/27-28 на отм. +3.750, +4.100			

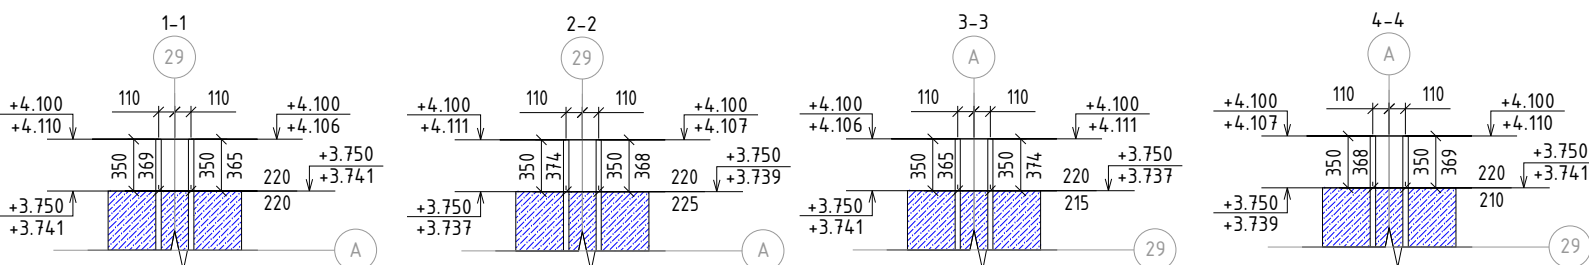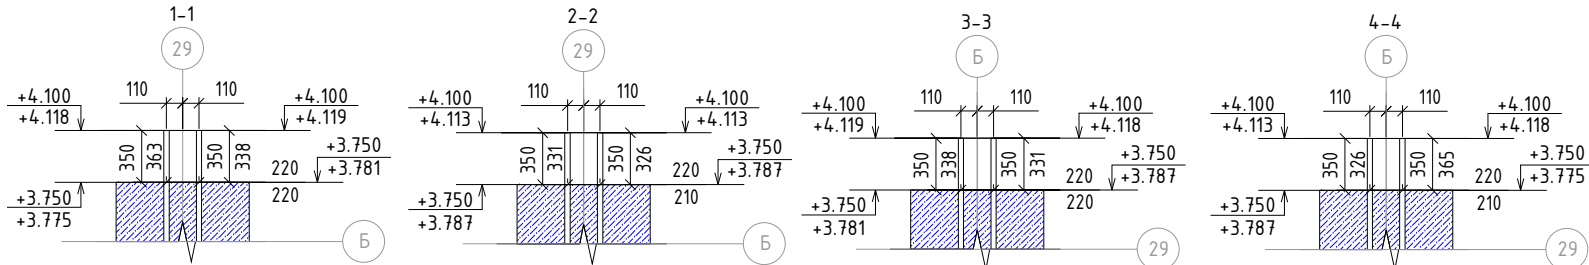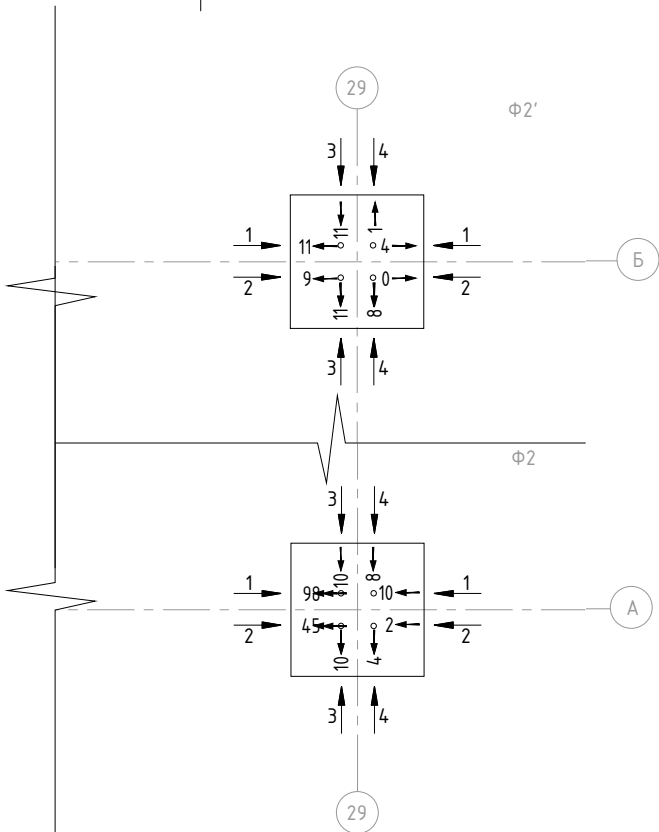
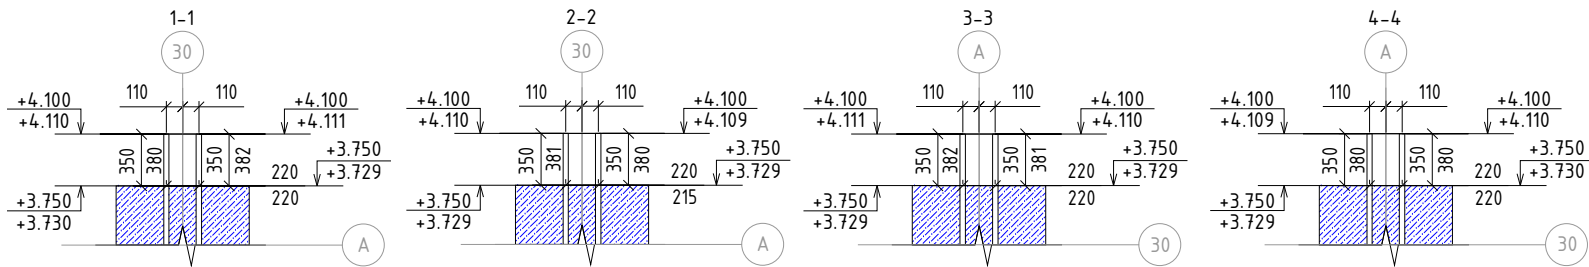
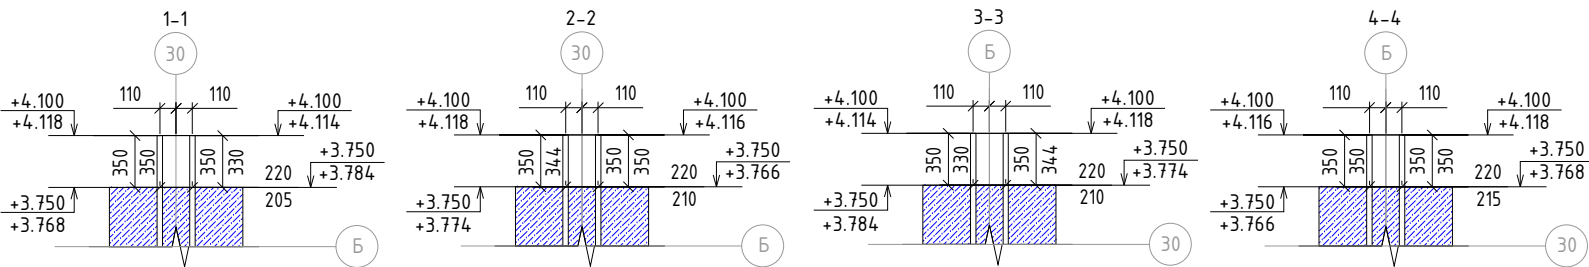
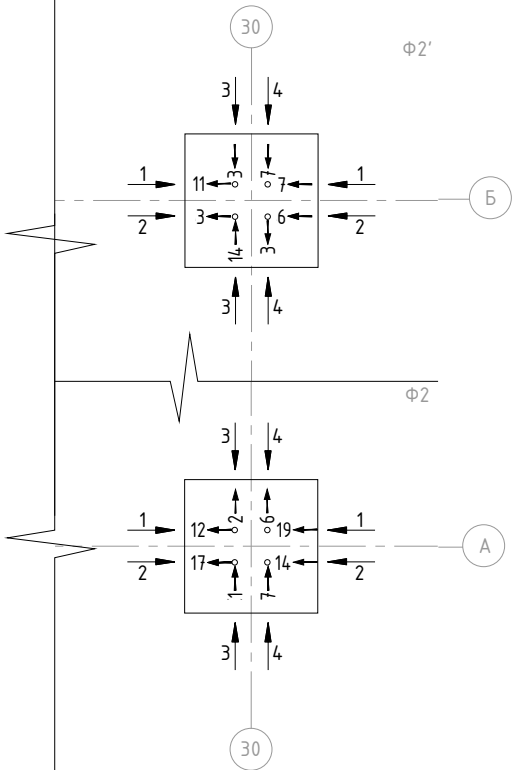
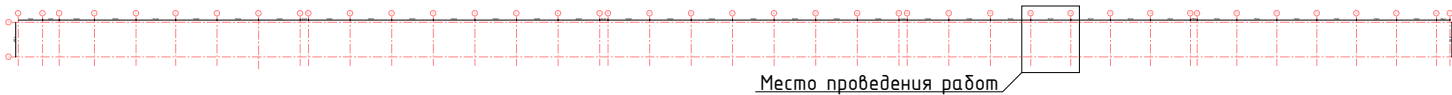


Примечания:
Система высот – Балтийская 1977г;
Система координат – МСК1964;
Съёмка производилась от пунктов ГПО: SNA20, KUP10, KUP4, KUP1, tk1;
Размеры указаны в метрах;
Работы проводились электронным тахеометром Leica FlexLine TS06 plus, заводской номер 1400669, свидетельство о поверке № С-ГСХ/10-07-2025/446696854, действителен до 09.07.2026

Условные обозначения:

- +4.100 - Проектная отметка, м
+4.114 - Фактическая отметка, м
110 - Проектный размер, мм
121 - Фактический размер, мм
11 - Отклонение верха анкера от проекта, мм






				1632-2021-2.1.3-КМ			
				Терминал по перевозке минеральных удобрений в Морском торговом порту Усть-Луга. Береговые объекты терминала.			
Должность	Ф.И.О	Подпись	Дата	Конвейерная галерея №3 Фундаменты. Ростверки	Стадия	Лист	Листов
Гл.Инженер					ИД	7	21
Нач.Участка							
Вед. геодезист	Денисов И.А.			Исполнительная схема Съёмка Анкерных групп в осях А-Б/29-30 на отм. +3.750, +4.100			

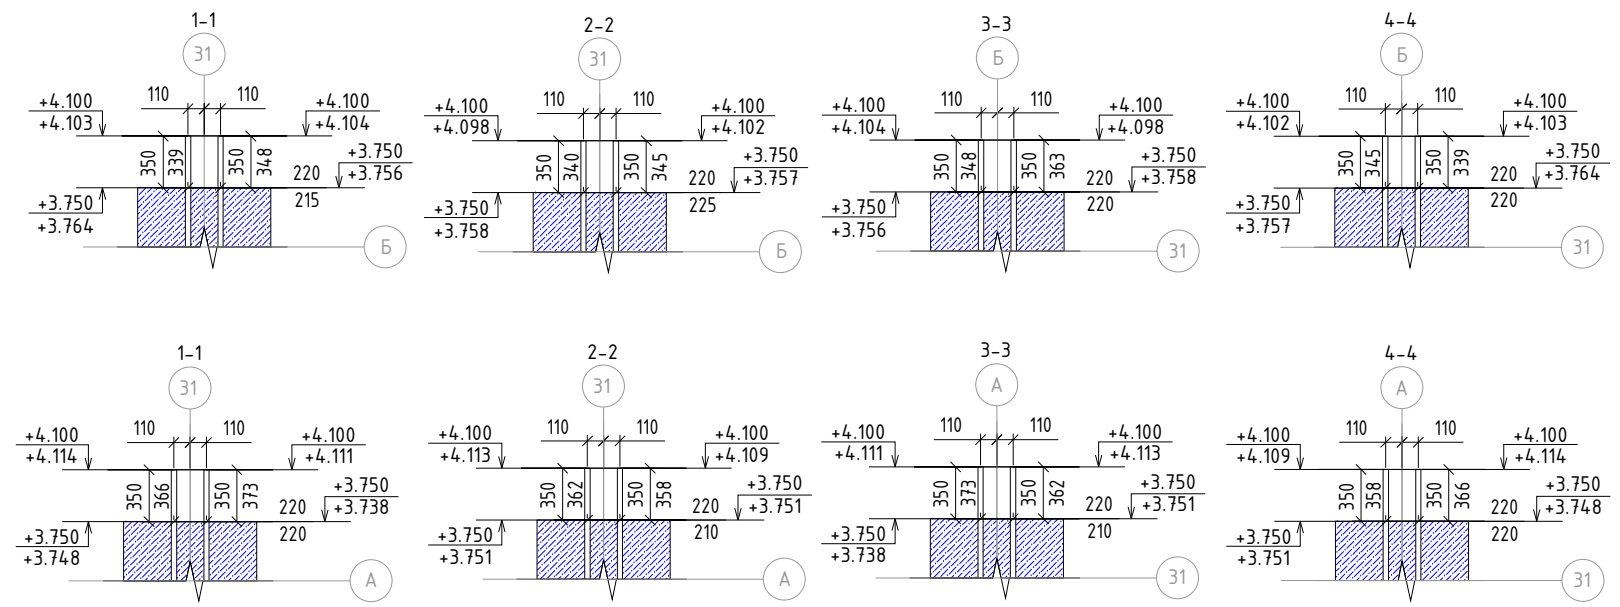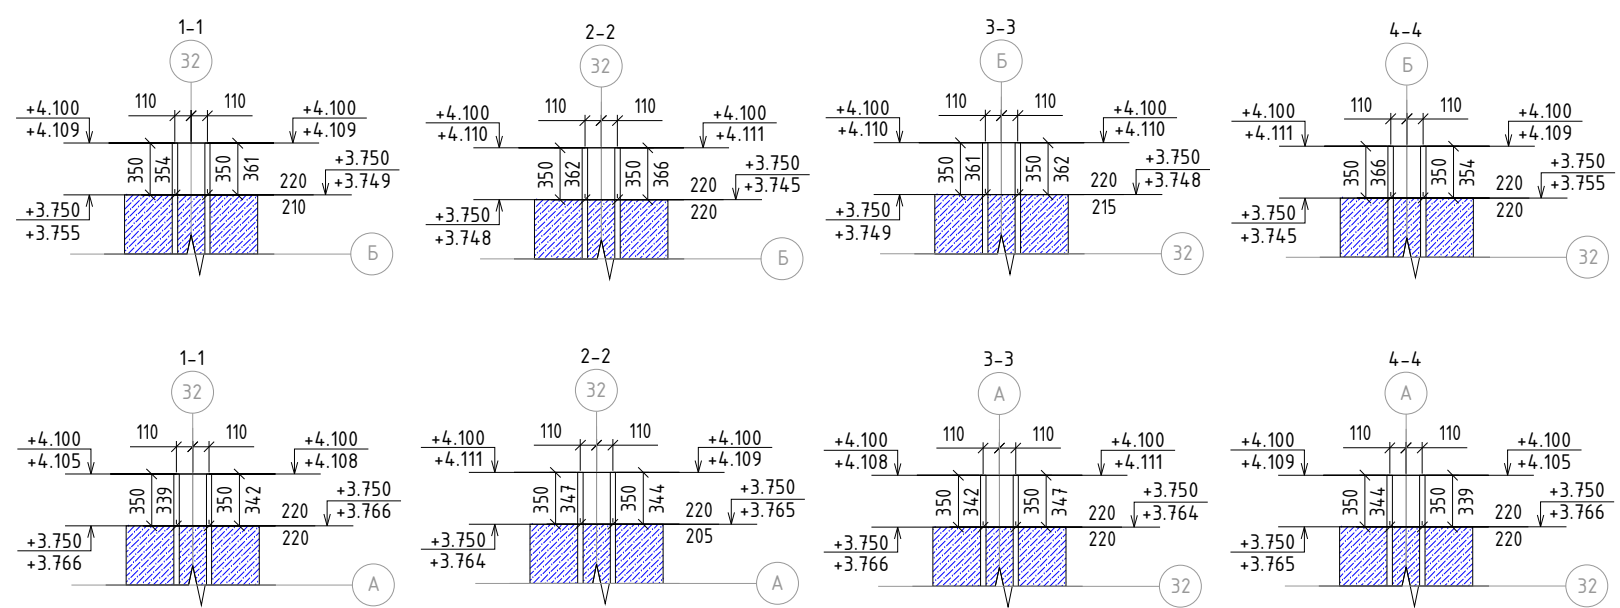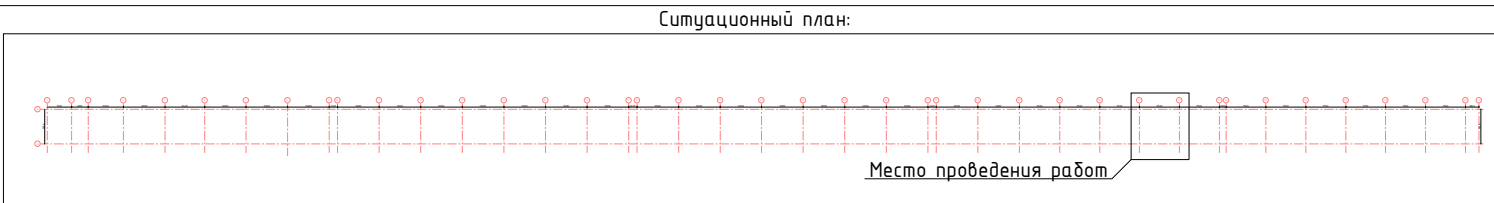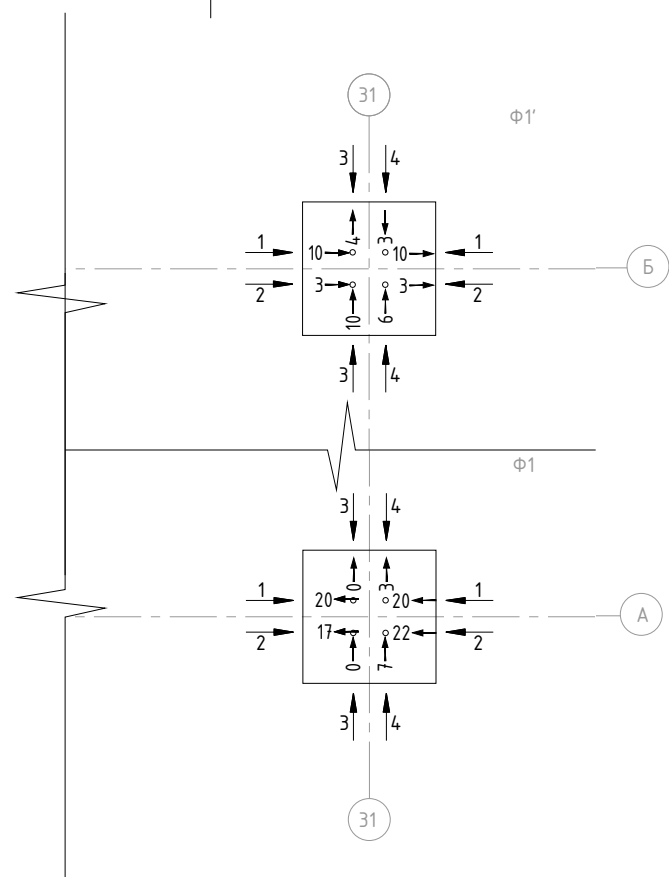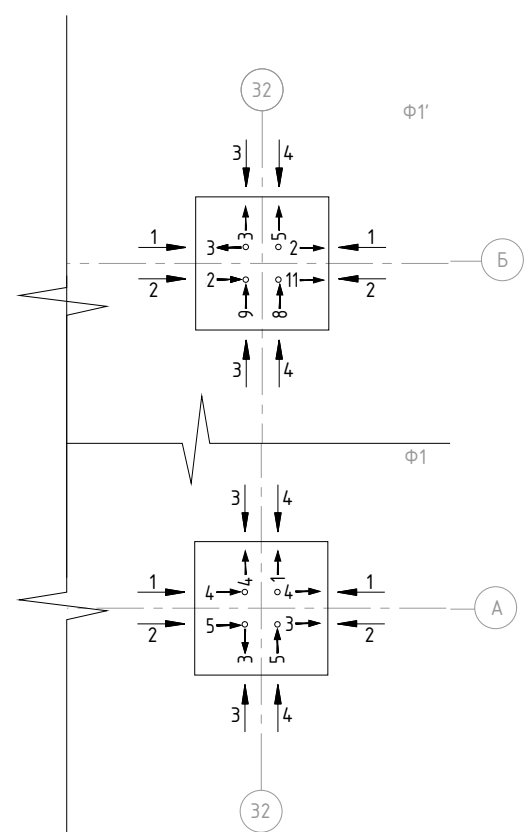

Примечания:
Система высот – Балтийская 1977г;
Система координат – МСК1964;
Съёмка производилась от пунктов ГПО: SNA20, KUP10, KUP4, KUP1, tk1;
Размеры указаны в метрах;
Работы проводились электронным тахеометром Leica FlexLine TS06 plus, заводской номер 1400669, свидетельство о поверке № С-ГСХ/10-07-2025/446696854, действителен до 09.07.2026

Условные обозначения:
+4.100 - Проектная отметка, м
+4.114 - Фактическая отметка, м
110 - Проектный размер, мм
121 - Фактический размер, мм
11 - Отклонение верха анкера от проекта, мм




				1632-2021-2.1.3-КМ			
				Терминал по перевозке минеральных удобрений в Морском торговом порту Усть-Луга. Береговые объекты терминала.			
Должность	Ф.И.О	Подпись	Дата	Конвейерная галерея №3 Фундаменты. Ростверки	Стадия	Лист	Листов
Гл.Инженер					ИД	6	21
Нач.Участка							
Вед. геодезист	Денисов И.А.			Исполнительная схема Съёмка Анкерных групп в осях А-Б/31-32 на отм. +3.750, +4.100			

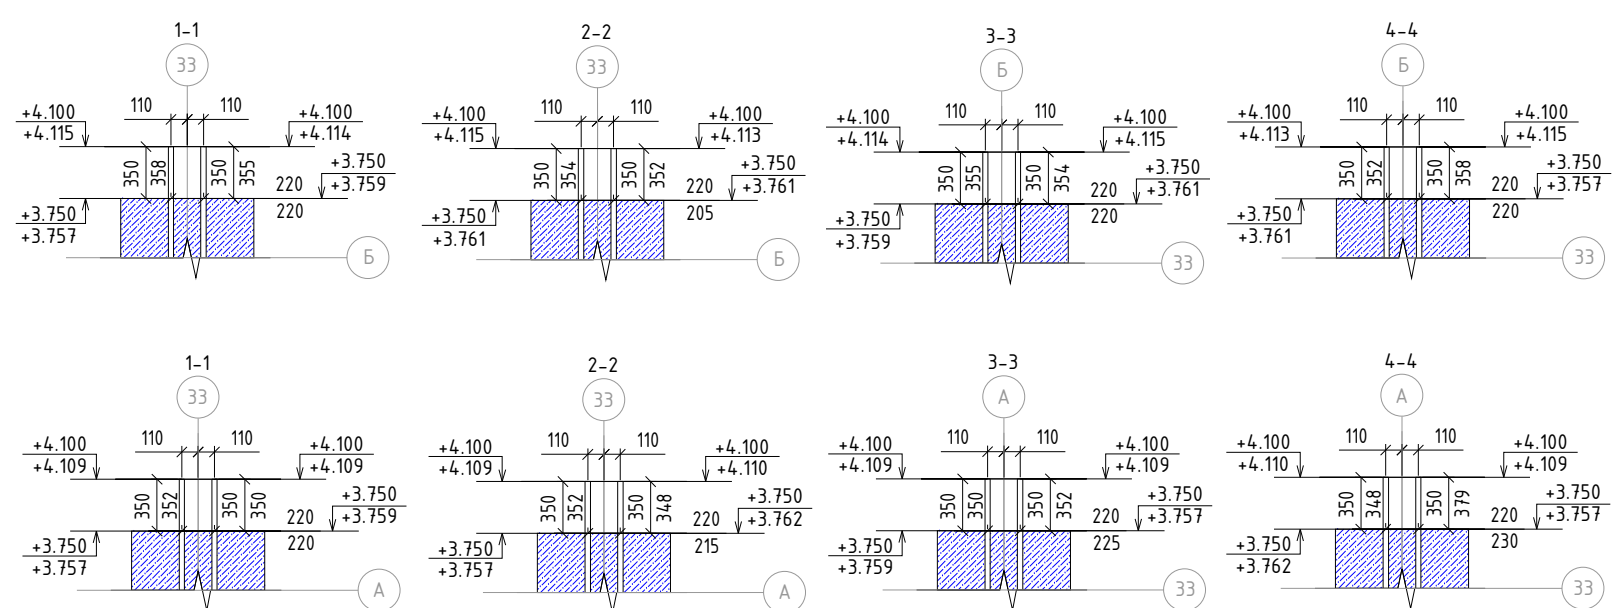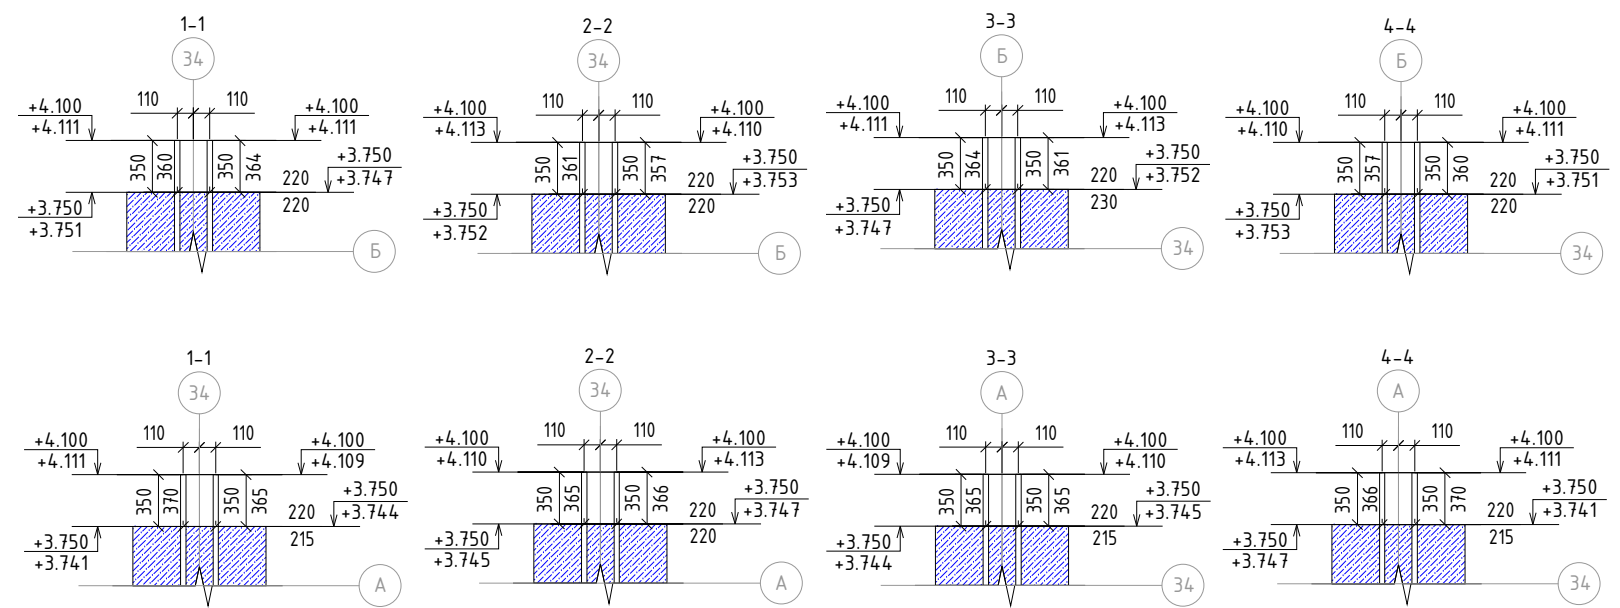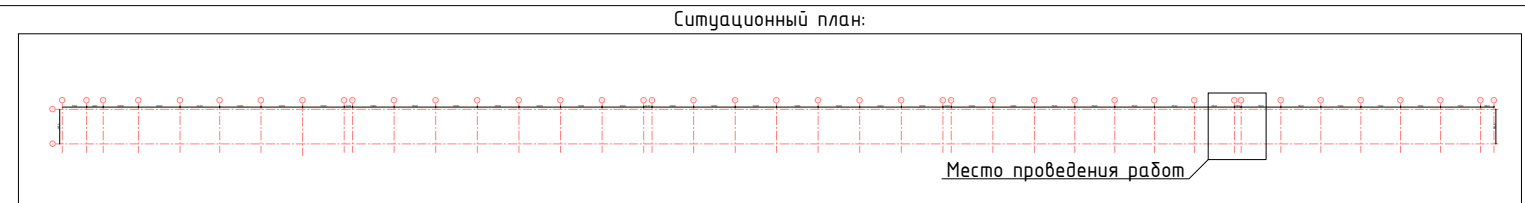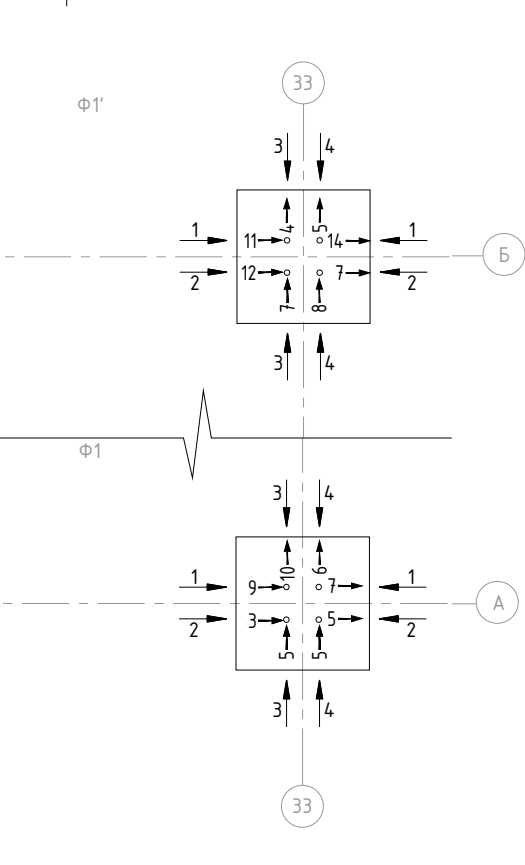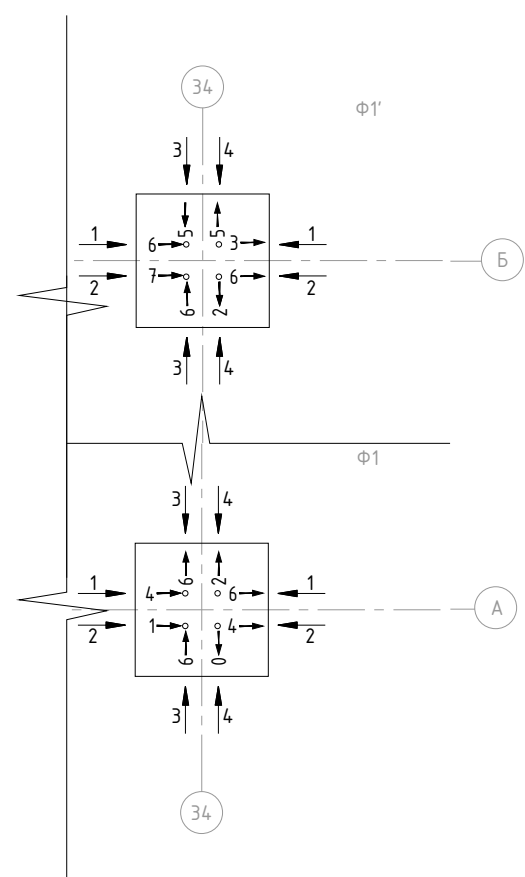

Примечания:
Система высот – Балтийская 1977г;
Система координат – МСК1964;
Съёмка производилась от пунктов ГПО: SNA20, KUP10, KUP4, KUP1, tk1;
Размеры указаны в метрах;
Работы проводились электронным тахеометром Leica FlexLine TS06 plus, заводской номер 1400669, свидетельство о поверке № С-ГСХ/10-07-2025/446696854, действителен до 09.07.2026

Условные обозначения:
+4.100 - Проектная отметка, м
+4.114 - Фактическая отметка, м
110 - Проектный размер, мм
121 - Фактический размер, мм
11 - Отклонение верха анкера от проекта, мм

				1632-2021-2.1.3-КМ			
				Терминал по перевозке минеральных удобрений в Морском торговом порту Усть-Луга. Береговые объекты терминала.			
Должность	Ф.И.О	Подпись	Дата	Конвейерная галерея №3 Фундаменты. Ростверки	Стадия	Лист	Листов
Гл.Инженер					ИД	5	21
Нач.Участка							
Вед. геодезист	Денисов И.А.			Исполнительная схема Съёмка Анкерных групп в осях А-Б/33-34 на отм. +3.750, +4.100			

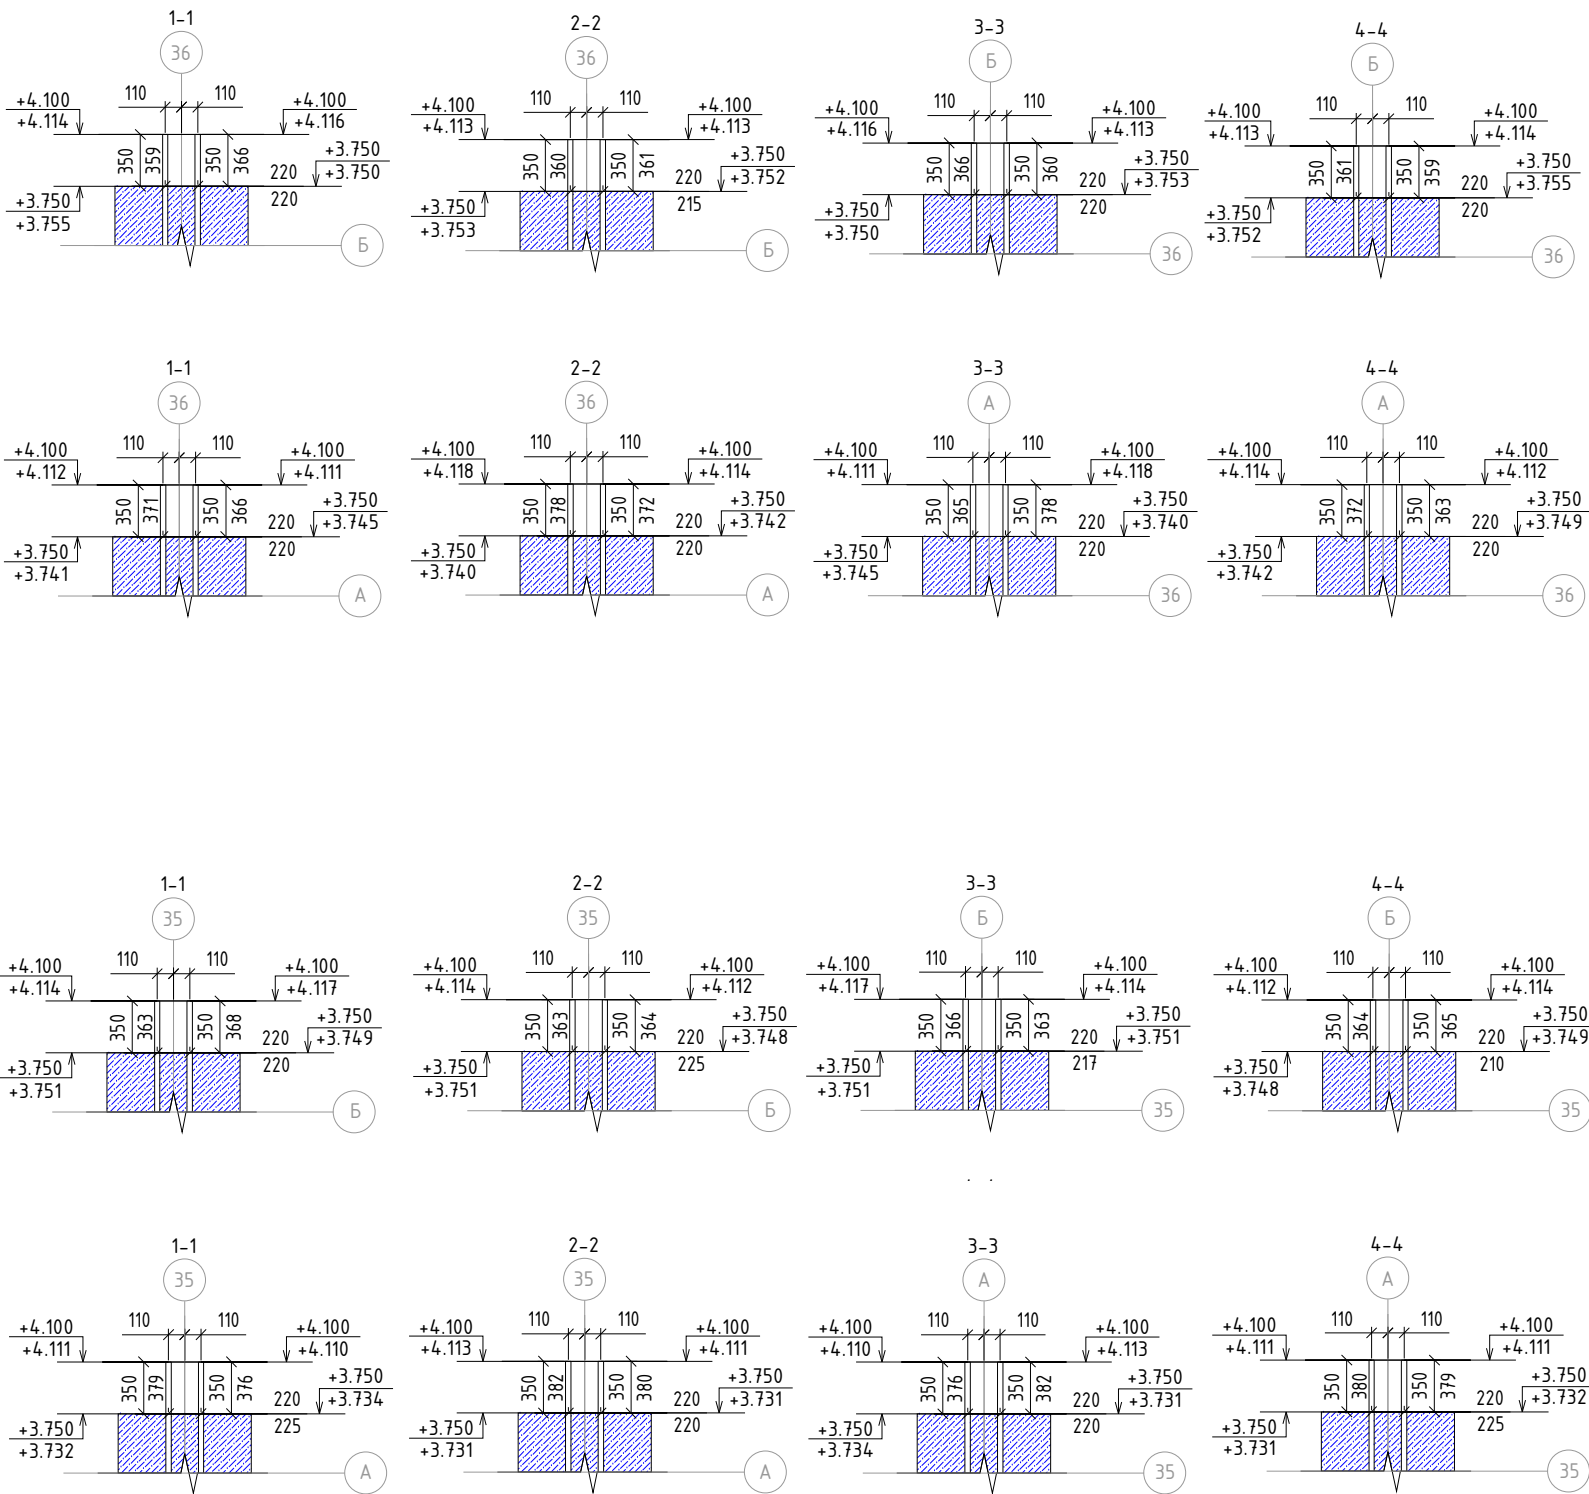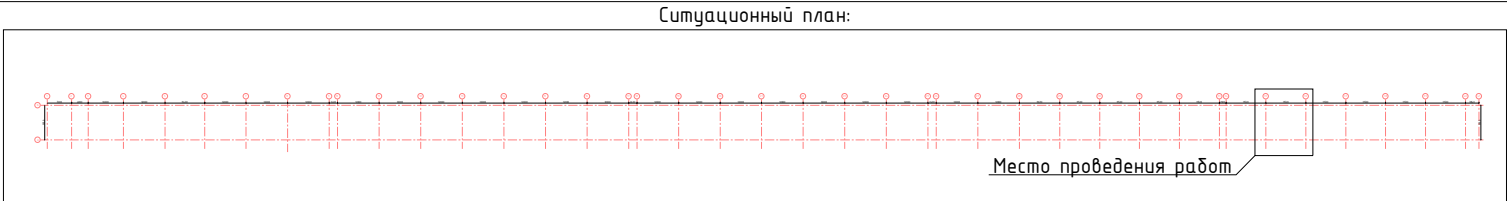
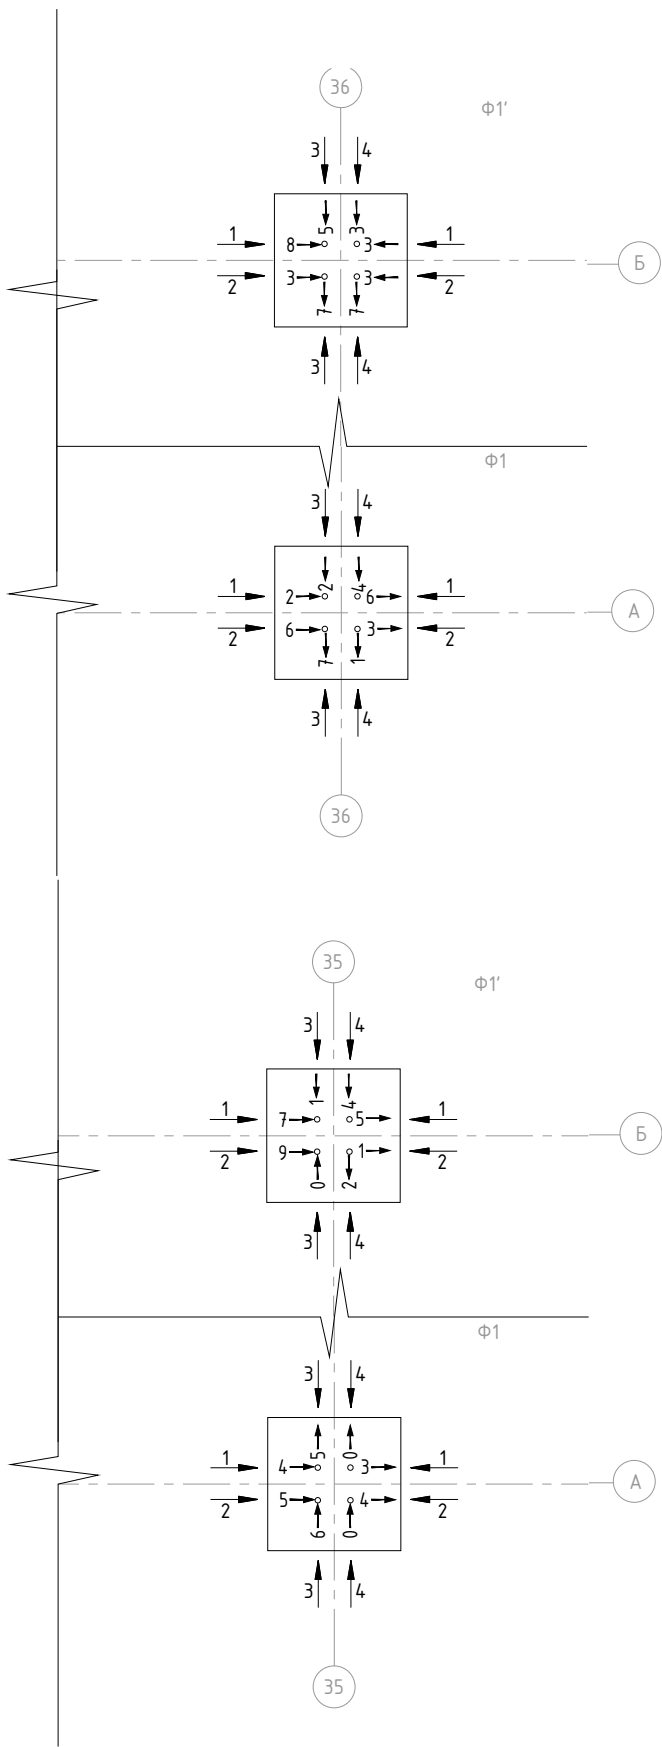


Примечания:
Система высот – Балтийская 1977г;
Система координат – МСК1964;
Съёмка производилась от пунктов ГПО: SNA20, KUP10, KUP4, KUP1, tk1;
Размеры указаны в метрах;
Работы проводились электронным тахеометром Leica FlexLine TS06 plus, заводской номер 1400669, свидетельство о поверке № С-ГСХ/10-07-2025/446696854, действителен до 09.07.2026

Условные обозначения:

- $\frac{+4.100}{+4.114}$ - Проектная отметка, м
 $\frac{+4.100}{+4.114}$ - Фактическая отметка, м
 $\frac{110}{121}$ - Проектный размер, мм
 $\frac{110}{121}$ - Фактический размер, мм
 $11 \leftarrow$ - Отклонение верха анкера от проекта, мм

				1632-2021-2.1.3-КМ			
				Терминал по перевозке минеральных удобрений в Морском торговом порту Усть-Луга. Береговые объекты терминала.			
Должность	Ф.И.О	Подпись	Дата	Конвейерная галерея №3 Фундаменты. Ростверки	Стадия	Лист	Листов
Гл.Инженер					ИД	4	21
Нач.Участка							
Вед. геодезист	Денисов И.А.			Исполнительная схема Съёмка Анкерных групп в осях А-Б/35-36 на отм. +3.750, +4.100			


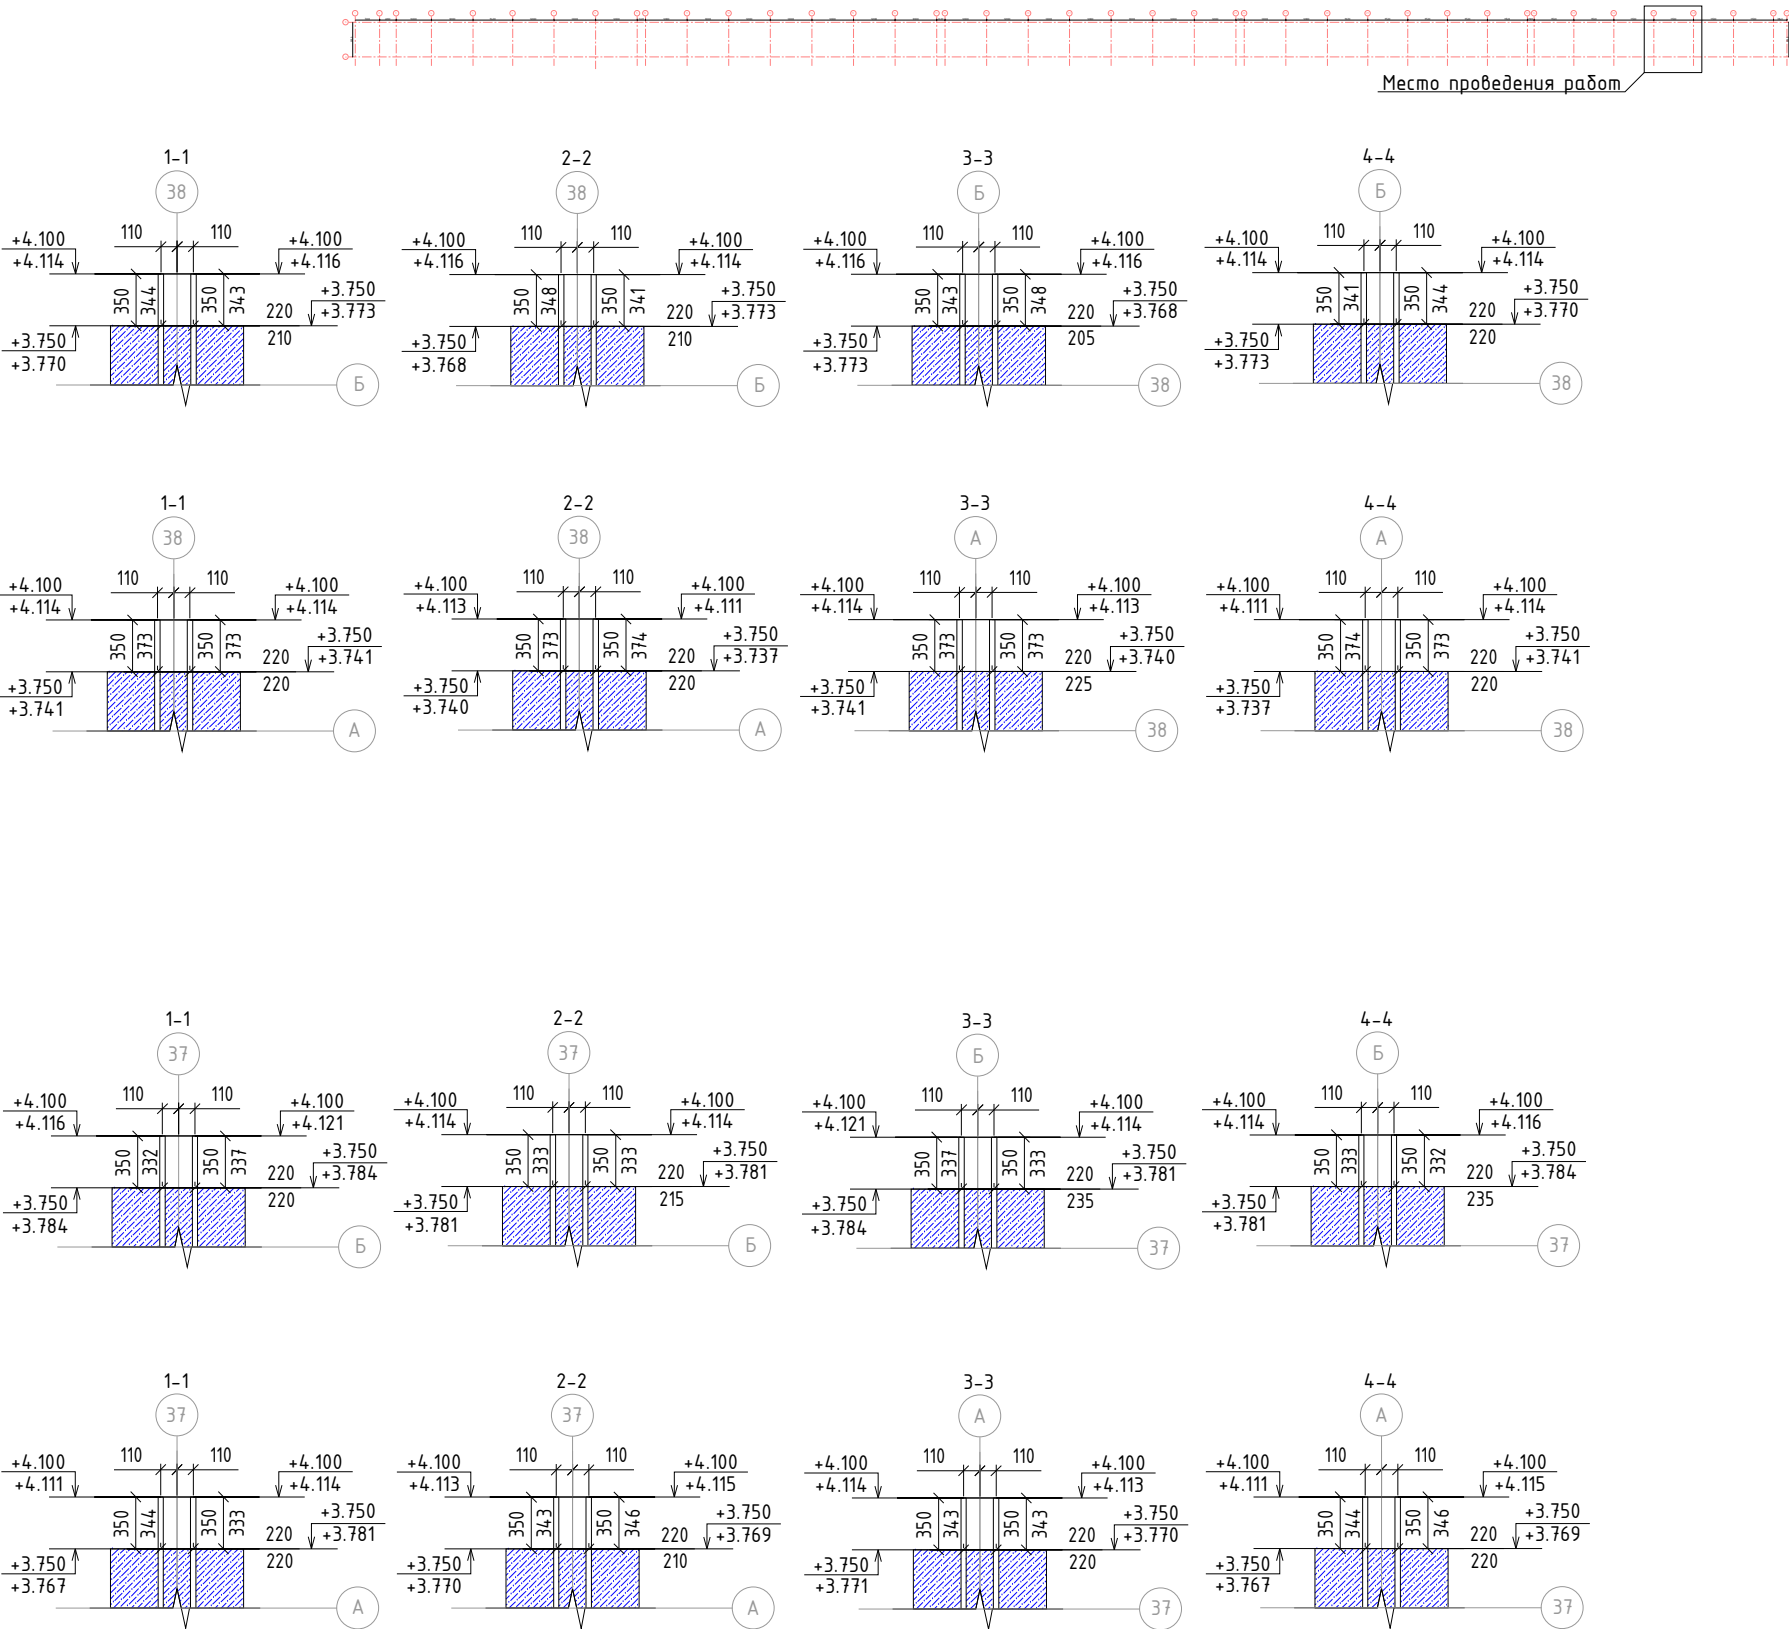
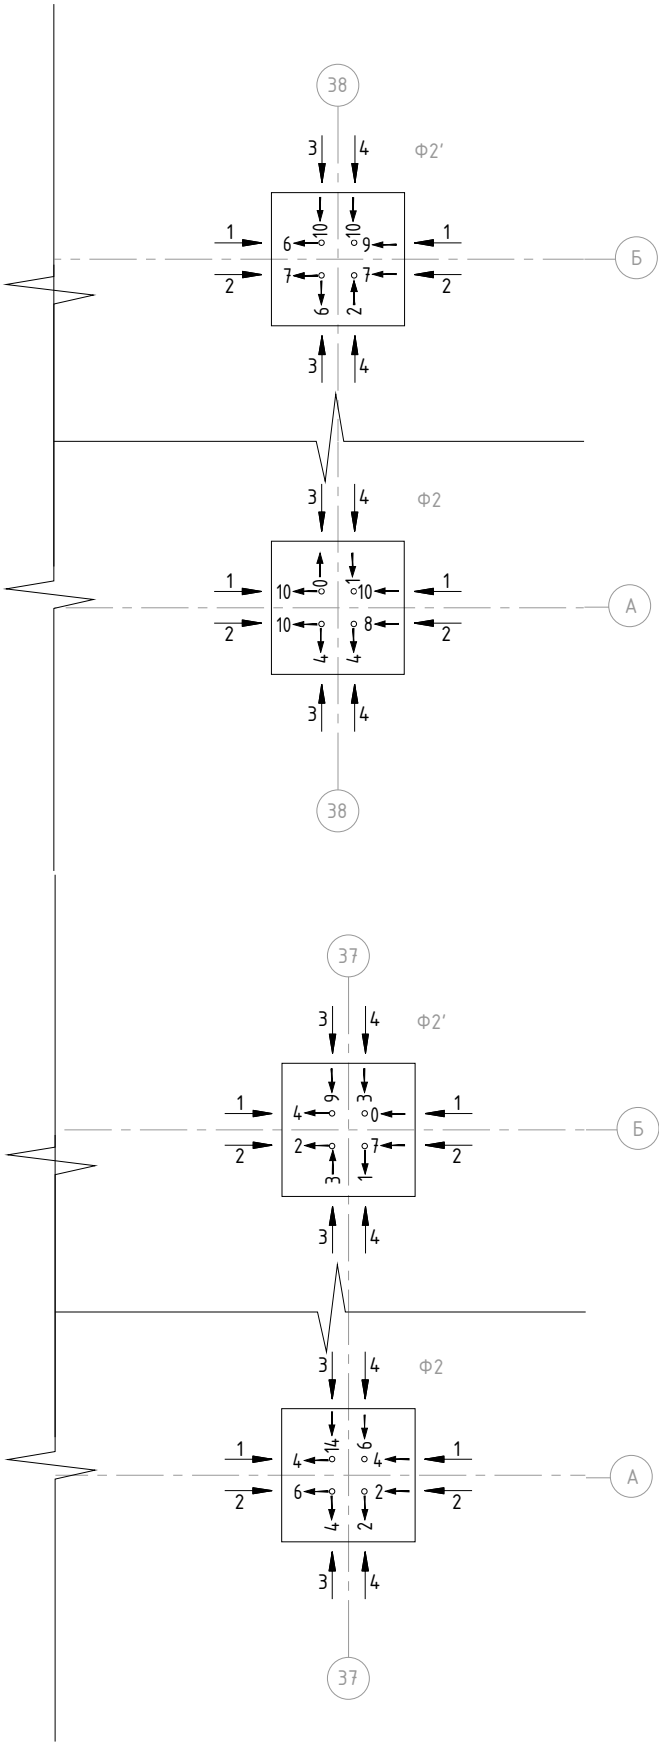


Примечания:
Система высот – Балтийская 1977г;
Система координат – МСК1964;
Съёмка производилась от пунктов ГПО: SNA20, KUP10, KUP4, KUP1, tk1;
Размеры указаны в метрах;
Работы проводились электронным тахеометром Leica FlexLine TS06 plus, заводской номер 1400669, свидетельство о поверке № С-ГСХ/10-07-2025/446696854, действителен до 09.07.2026

Условные обозначения:

- +4.100 - Проектная отметка, м
+4.114 - Фактическая отметка, м
110 - Проектный размер, мм
121 - Фактический размер, мм
11 - Отклонение верха анкера от проекта, мм

				1632-2021-2.1.3-КМ			
				Терминал по перевозке минеральных удобрений в Морском торговом порту Усть-Луга. Береговые объекты терминала.			
Должность	Ф.И.О	Подпись	Дата	Конвейерная галерея №3 Фундаменты. Ростверки	Стадия	Лист	Листов
Гл.Инженер					ИД	3	21
Нач.Участка							
Вед. геодезист	Денисов И.А.			Исполнительная схема Съёмка Анкерных групп в осях А-Б/37-38 на отм. +3.750, +4.100			

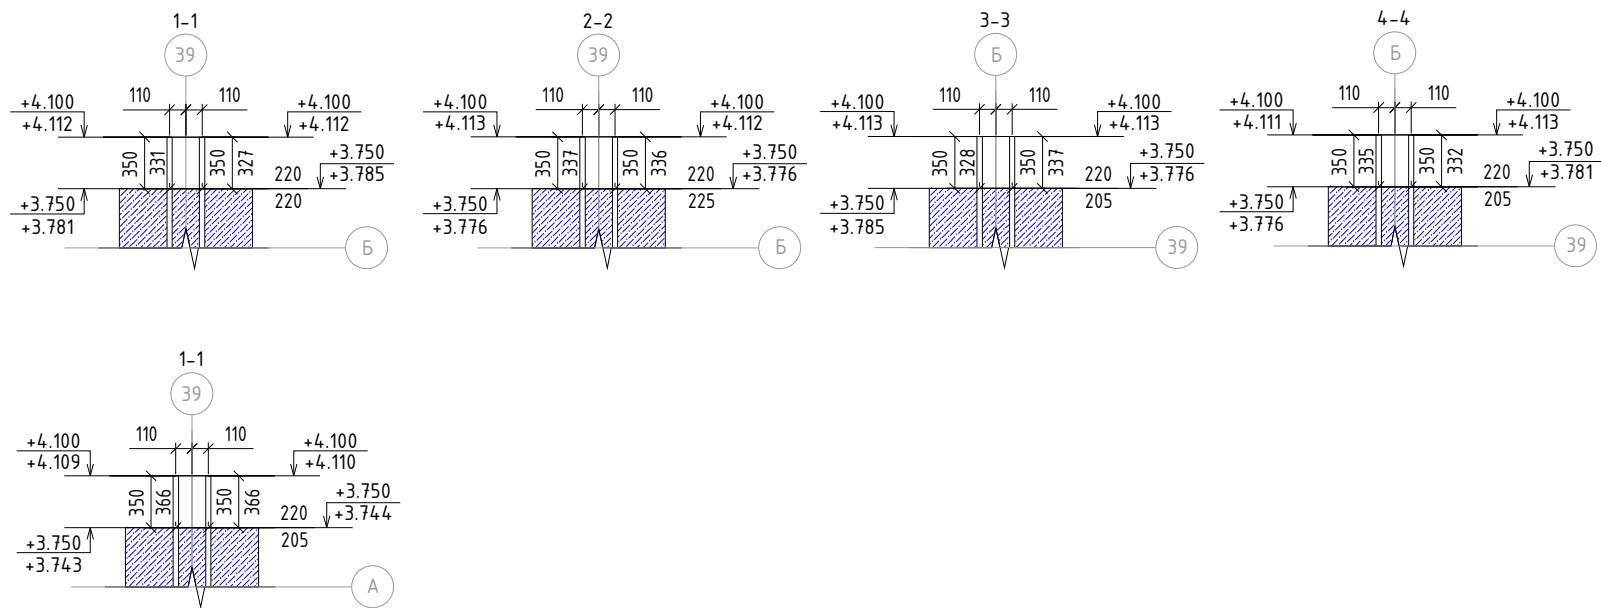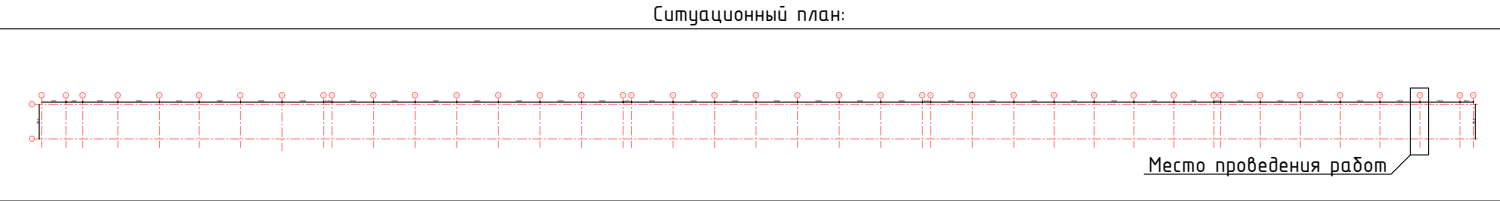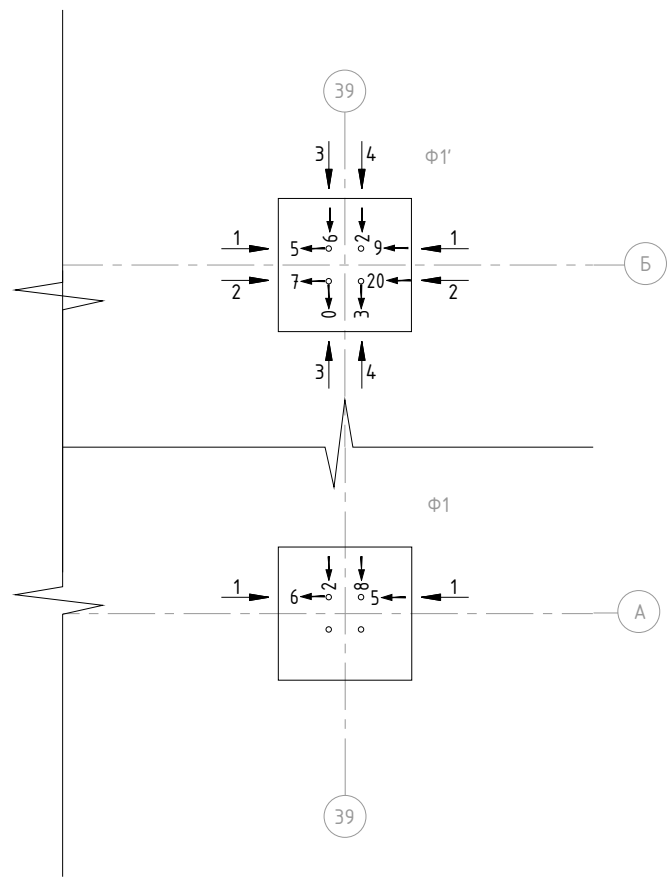


Примечания:
Система высот – Балтийская 1977г;
Система координат – МСК1964;
Съёмка производилась от пунктов ГПО: SNA20, KUP10, KUP4, KUP1, tk1;
Размеры указаны в метрах;
Работы проводились электронным тахеометром Leica FlexLine TS06 plus, заводской номер 1400669, свидетельство о поверке № С-ГСХ/10-07-2025/446696854, действителен до 09.07.2026

Условные обозначения:



- +4.100 - Проектная отметка, м
- +4.114 ↓ - Фактическая отметка, м
- 110 / 121 - Проектный размер, мм / Фактический размер, мм
- 11 ← - Отклонение верха анкера от проекта, мм

				1632-2021-2.1.3-КМ			
				Терминал по перевозке минеральных удобрений в Морском торговом порту Усть-Луга. Береговые объекты терминала.			
Должность	Ф.И.О	Подпись	Дата				
Гл.Инженер				Конвейерная галерея №3 Фундаменты. Ростверки	Стадия	Лист	Листов
Нач.Участка					ИД	2	21
Вед. геодезист	Денисов И.А.			Исполнительная схема Съёмка Анкерных групп в осях А-Б/39 на отм. +3.750, +4.100			

Ситуационный план:

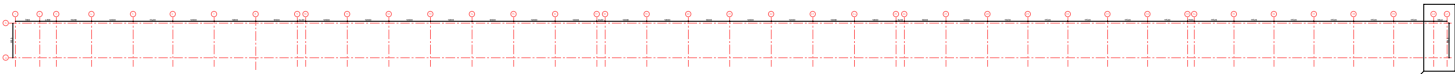


Место проведения работ

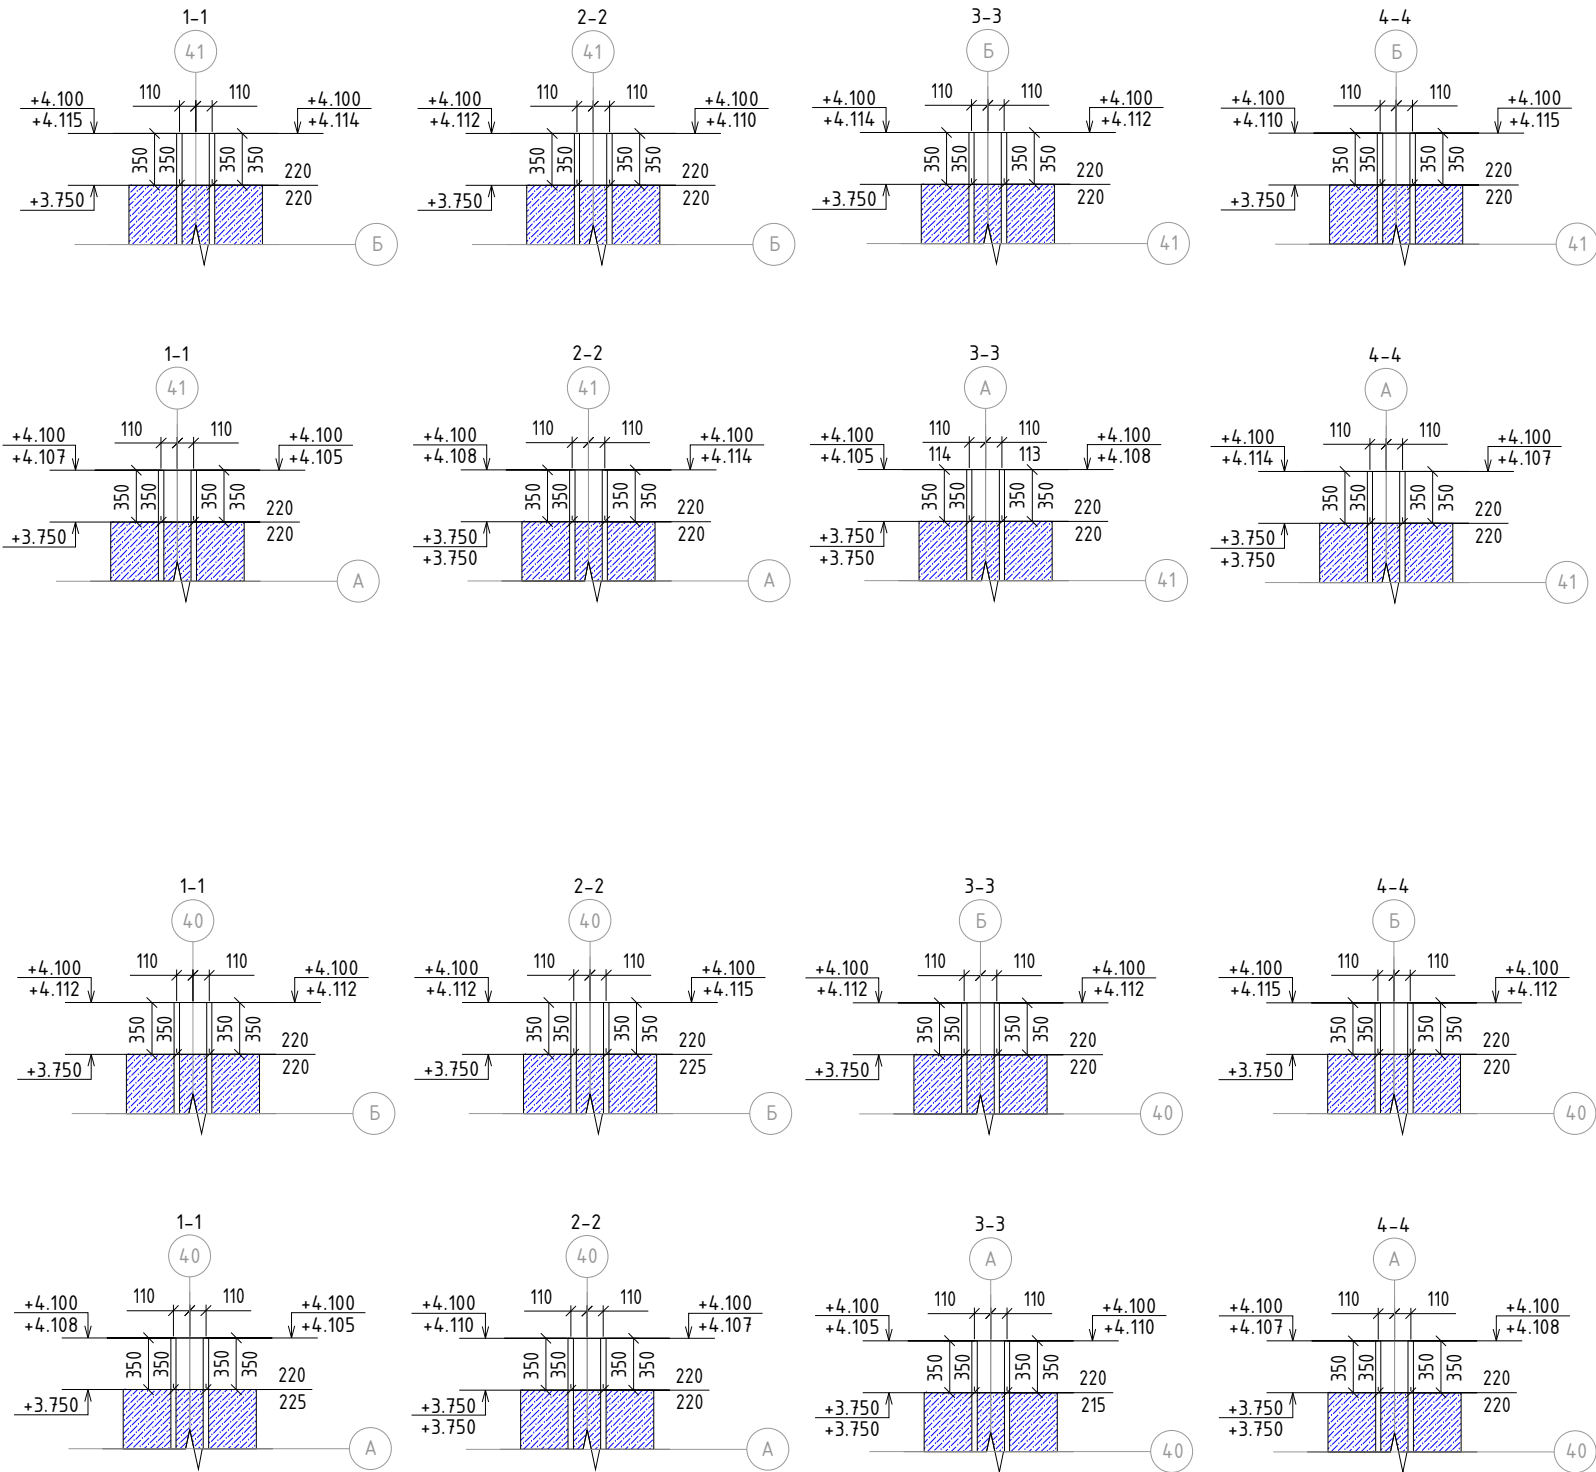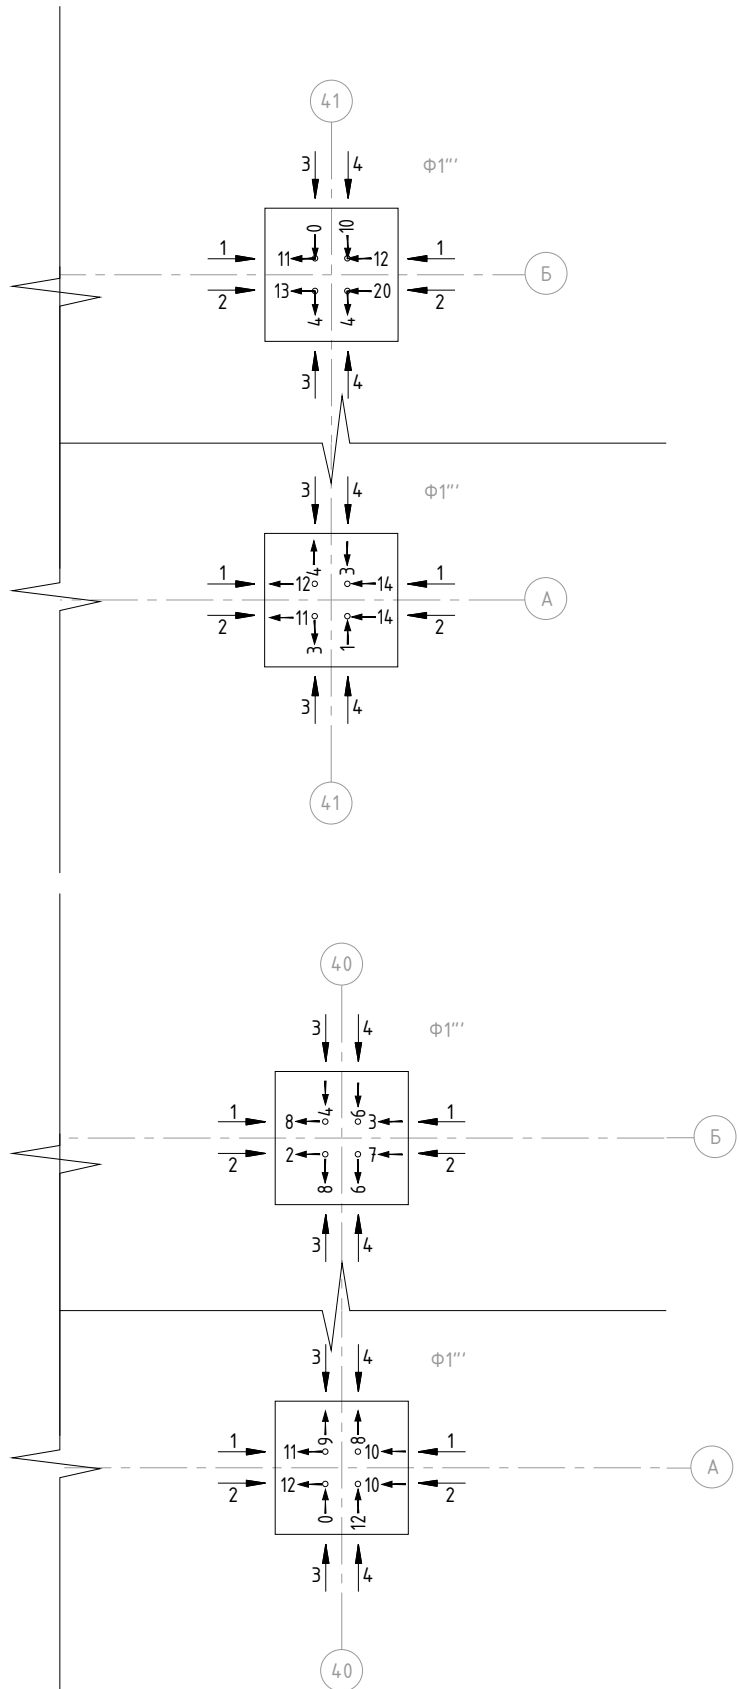

Примечания:
Система высот – Балтийская 1977г;
Система координат – МСК1964;
Съёмка производилась от пунктов ГПО: SNA20, KUP10, KUP4, KUP1, tk1;
Размеры указаны в метрах;
Работы проводились электронным тахеометром Leica FlexLine TS06 plus, заводской номер 1400669, свидетельство о поверке № С-ГСХ/10-07-2025/446696854, действителен до 09.07.2026

Условные обозначения:

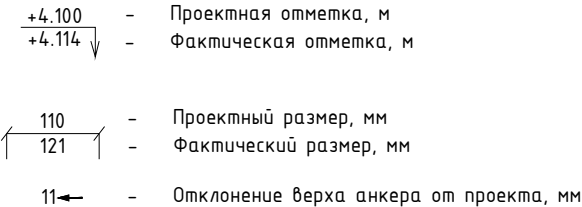

				1632-2021-2.1.3-КМ			
				Терминал по перевозке минеральных удобрений в Морском торговом порту Усть-Луга. Береговые объекты терминала.			
Должность	Ф.И.О	Подпись	Дата	Конвейерная галерея №3 Фундаменты. Ростверки	Стадия	Лист	Листов
Гл.Инженер					ИД	1	21
Нач.Участка							
Вед. геодезист	Денисов И.А.			Исполнительная схема Съёмка Анкерных групп в осях А-Б/40-41 на отм. +3.750, +4.100			