


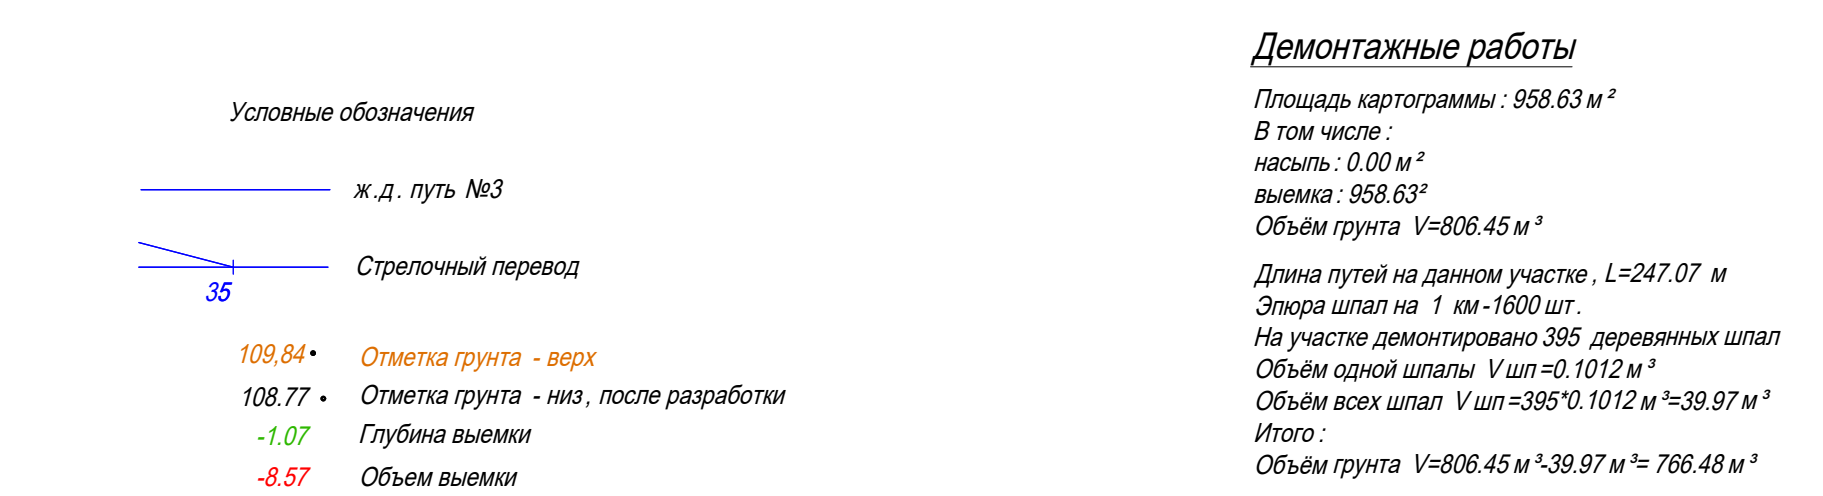

					2025	КЗ/12-07- СП 1			
						Московская область, г. Коломна, ул. Партизан, д. 42, территория АО "Коломенский Завод "			
Изм.	Кол.	Лист	№ док.	Подпись	Дата				
Рук. проекта		Арсеньев Д.С.			04.02	Ремонт и устройство пуги №3 от СП.24 до СП.35	Стадия	Лист	Листов
Нач. участка		Шинкарев М.В.			04.02		ИД	1	1
Нач. участка		Денисов Д.Н.			04.02				
.	.	.	.	.	.	Исполнительная схема №1 Очистка междупутья, откосов и выемок ж/д путей от мусора, грунта и пр.	ООО «ЭлектроЭнергетика		
.	.	.	.	.	.				
.	.	.	.	.	.				