


План участка производства работ
Масштаб 1:250

Участок реконструкции ж/д пути №3
L=247,07 м

Разрез участка выемки грунта ж/д пути №3

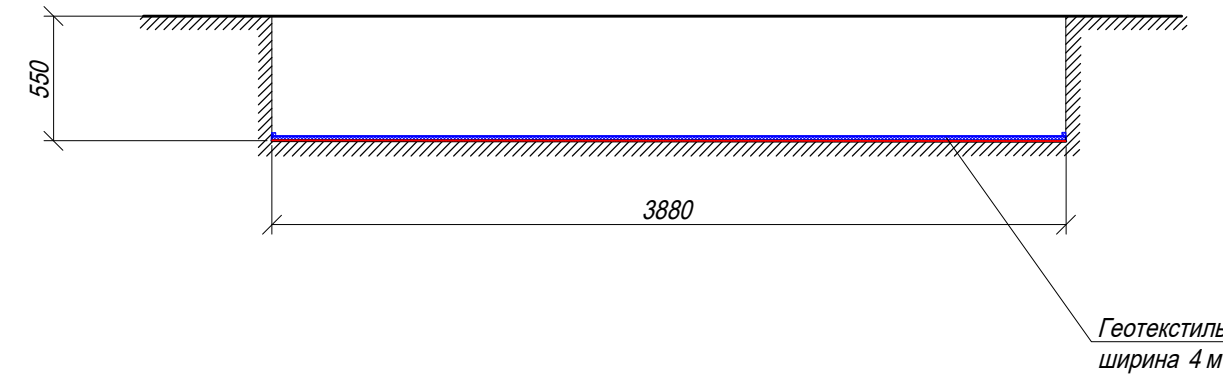

- Условные обозначения
- ж.д. путь 3
 - Стрелочный перевод

Ведомость работ				
№ п.п.	Наименование работ	Ед. изм.	Кол.	Примечание Формула расчета
1	Реконструкция пути 3 Устройство прослойки из геотекстиля Дорнит 500 шириной 4м	м2	988,28	247,07*4=988,28

					2025	К3/12-07-СП 1		
						Московская область, г. Коломна, ул. Партизан, д.42, территория АО "Коломенский Завод"		
Изм.	Кол.	Лист	№ док	Подпись	Дата	Ремонт и устройство пути №3 от СП 24 до СП 35.	Стадия	Лист
Руков. проекта	Арсеньев Д.С.				04.02		ИД	1
Нач. участка	Шинкарев М.В.				04.02	Исполнительная схема №3 Устройство прослойки из геотекстиля на участке ПК 0 - ПК 2+47,07	ООО « ЭлектроЭнергетика »	
Нач. участка	Денисов Д.Н.				04.02			