




Исполнительная схема № БЕТ-17
Бетонирование ростверков Рм1, Рм2.1, Рм2.2
в осях А-Б/4-7 с отм. +1.950 до отм. +3.750.
Конвейерная галерея №3.

Приложение № _____
К акту № _____
от « ____ » _____ 202 г.

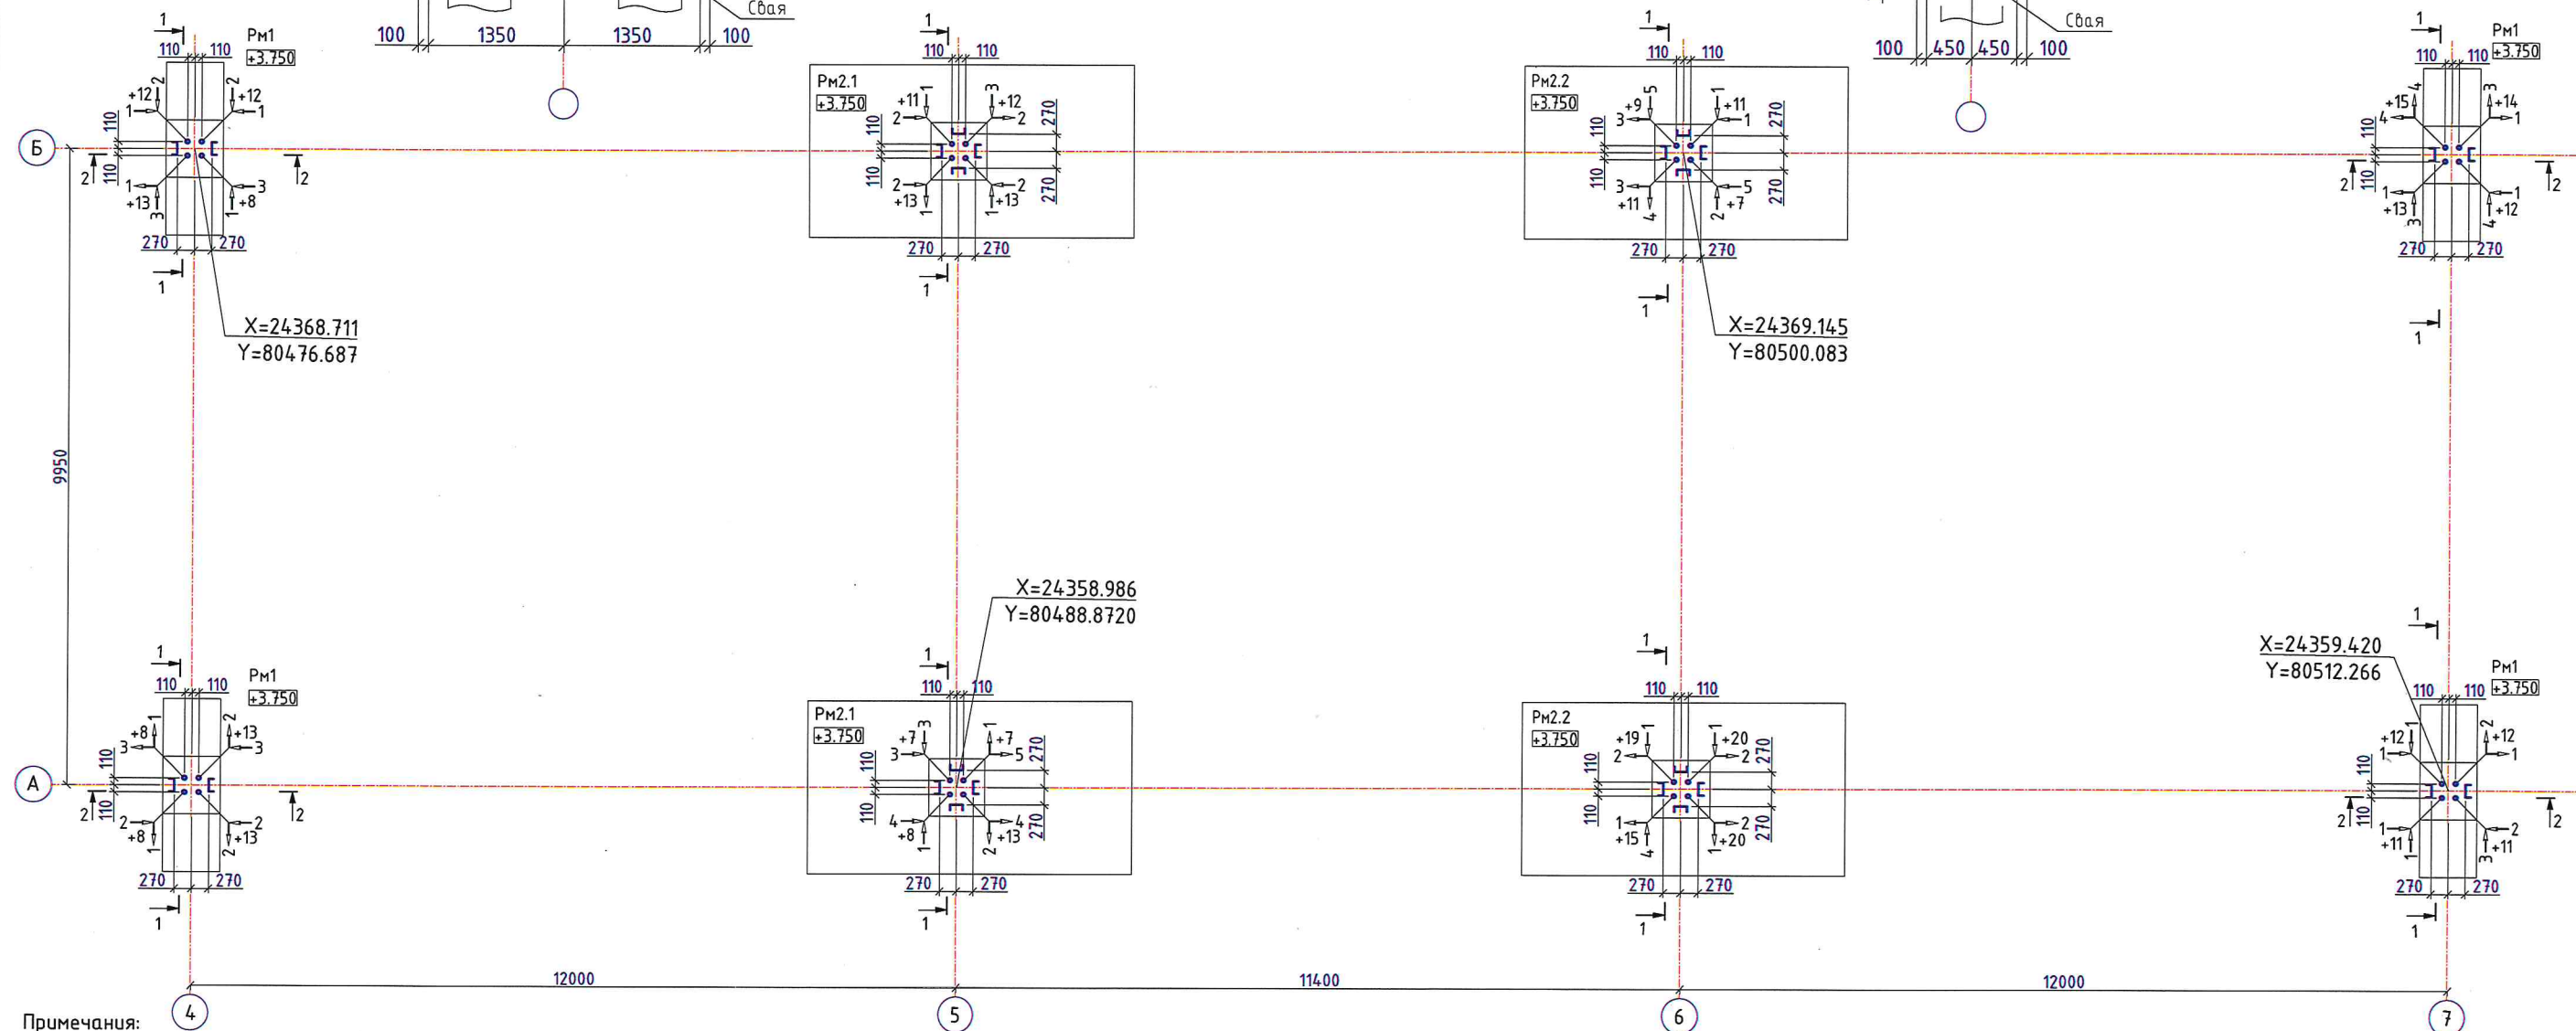

Примечания:

- Исполнительная схема выполнена по рабочему чертежу 1632-2021-2.1.3-КЖ02 в соответствии с ГОСТ Р 51872-2019 "Документация исполнительная геодезическая", ГОСТ Р 21.101-2020 "Основные требования к проектной и рабочей документации".
- Съёмка выполнялась тахеометром Leica TS06 plus R500.
- Свидетельство о поверке С-ГКФ/19-11-2024/388402603 от 19.11.2024г.
- Система координат – МСК Усть-Луза.
- Система высот – Балтийская 1977г.
- Все отметки на исполнительной схеме абсолютные.
- В соответствии с СП70.13330.2012 "Несущие и ограждающие конструкции" табл. 5.12:
 - отклонение горизонтальных плоскостей на весь выверяемый участок 20 мм;
 - отклонение длин или пролетов элементов, размеров в свету ± 20 мм.
 - п.9 Отметки поверхностей и закладных изделий, служащих опорами для стальных или сборных железобетонных колонн –5мм
 - п10. Расположение анкерных болтов:
 - в плане внутри контура опоры 5мм
 - по высоте +20мм

Условные обозначения:

 – границы предъявляемого участка;

$X = 402866.173$
 $Y = 1269847.145$ – проектные координаты;

1 — проектная ось;


$+3.75$ — проектная отметка, м;


 - проектный размер, мм;
 - фактический размер, мм;

Рм2.2 – мин ростверка

+3 - отклонение отметки поверхности от проектного значения, мм.

 - величина и направление смещения от проектного положения (в мм);

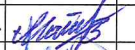						1632-2021-2.1.3-КЖ02			
						Терминал по перевалке минеральных удобрений в Морском торговом порту Усть-Луга. Береговые объекты терминала.			
Изм.	Кол. уч.	Лист	№ док.	Подпись	Дата				
Инж.геодезист	Машарипов Р.Б.					Конвейерная галерея №3. Фундаменты. Ростверки	Стадия	Лист	Листов
Нач. участка	Гюнер Ч.						ИД	2	2
Прораб	Экин М.								
Геодезист ЕТУ	Боровский Я.С.					Исполнительная схема № БЕТ-17 Бетонирование ростверков Рм1, Рм2.1, Рм2.2 в осях А-Б/4-7 с отм. +1950 до отм. +3.750.	ООО "Эра Констракшн"		