






Исполнительная схема №КГЗ-БЕТ-А.15-19
Бетонирование ростверков Рм1 в осях А/15-19 с отм. +1.950 до отм. 3.750.
Конвейерная галерея №3.

Приложение № _____
К акту № _____
от «___» _____ 202__г.

Ситуационный план

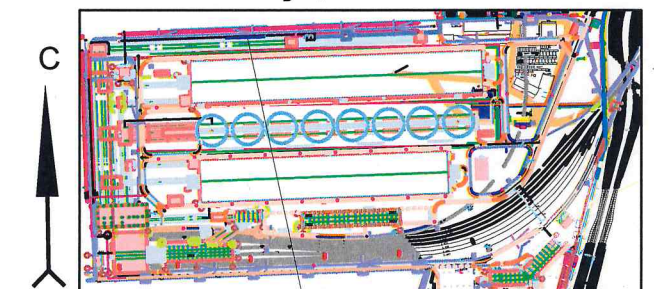

Место производства работ

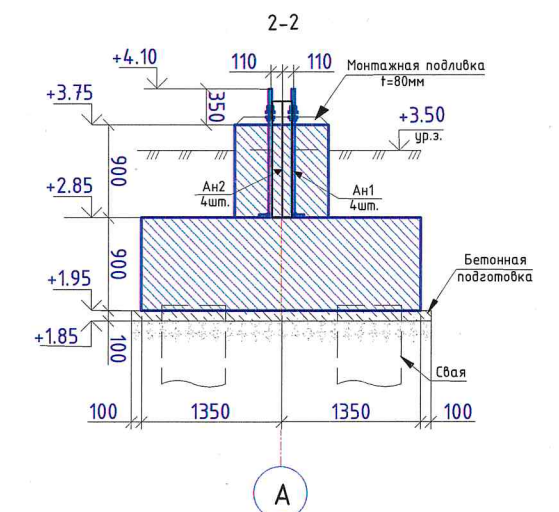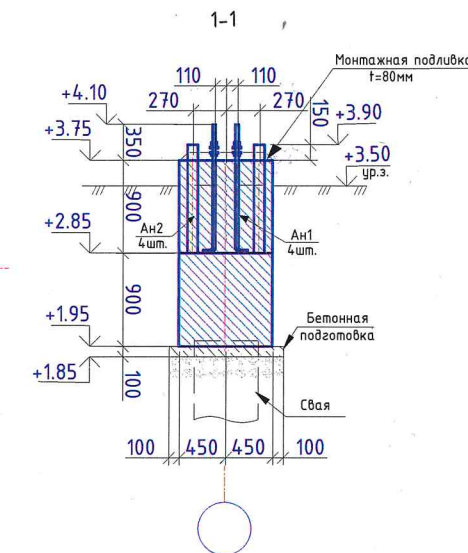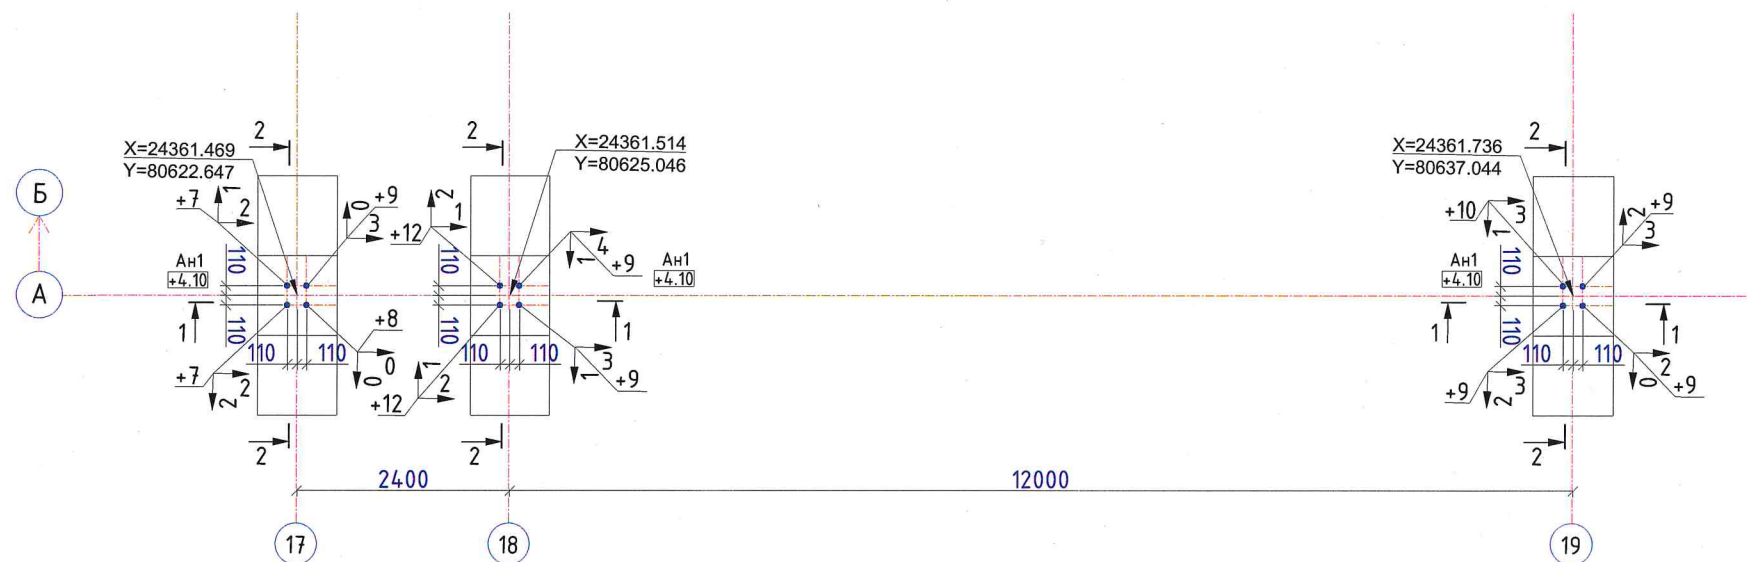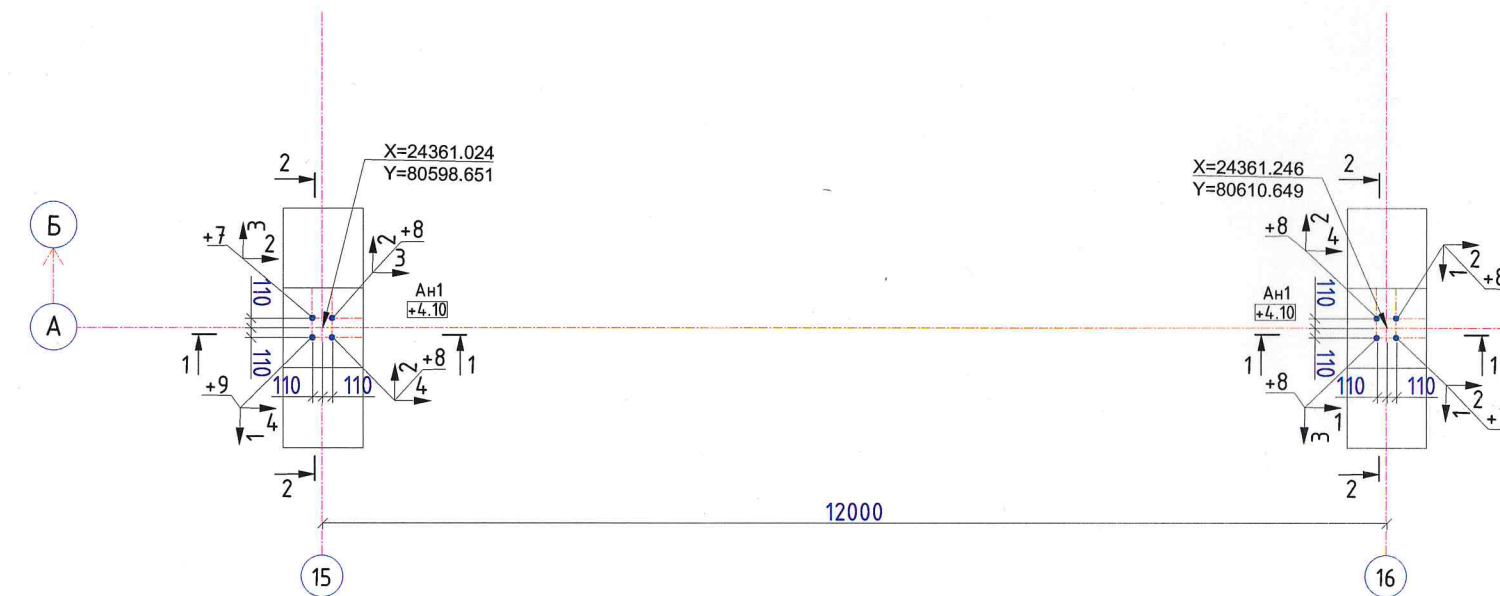

Примечания:

- Исполнительная схема выполнена по рабочему чертежу 1632-2021-2.1.3-КЖ02 в соответствии с ГОСТ Р 51872-2019 "Документация исполнительная геодезическая", ГОСТ Р 21.101-2020 "Основные требования к проектной и рабочей документации".
- Съемка выполнялась тахеометром Leica TS06 plus R500.
- Свидетельство о поверке № С-ГСХ/24-11-2023/297068380 от 24.11.2023г.
- Система координат - МСК Усть-Луга.
- Система высот - Балтийская 1977г.
- Все отметки на исполнительной схеме абсолютные.
- В соответствии с СП70.13330.2012 "Несущие и ограждающие конструкции" табл. 5.12:
 - отклонение горизонтальных плоскостей на весь выверяемый участок 20 мм;
 - отклонение длин или пролетов элементов, размеров в свету ±20 мм.
 - п.9 Отметки поверхностей и закладных изделий, служащих опорами для стальных или сборных железобетонных колонн -5мм
 - п.10. Расположение анкерных болтов: в плане внутри контура опоры 5мм по высоте +20мм

Условные обозначения:

- границы предъявляемого участка;
- X= 402866.173 Y= 1269847.145 - проектные координаты;
- 1 - проектная ось;
- +2.85 - проектная отметка, м;
- +1.95 - фактический размер, мм;
- 255 - проектный размер, мм;
- 250 - фактический размер, мм;
- +3 - отклонение отметки поверхности от проектного значения, мм.
- ω - величина и направление смещения опалубки от проектного положения(в мм);

1632-2021-2.1.3-КЖ02					
Терминал по перевалке минеральных удобрений в Морском торговом порту Усть-Луга. Береговые объекты терминала.					
Конвейерная галерея №3. Фундаменты. Ростверки				Стадия	Лист
				ИД	3
Исполнительная схема №КГЗ-БЕТ-А.15-19 Бетонирование ростверков Рм1 в осях А/15-19 с отм. +1.950 до отм. 3.750.				Листов 3	
				ООО "Эра Констракшн"	
Изм.	Кол. уч.	Лист	№ док.	Подпись	Дата
Инж. геодезист			Пудкова О.А.		
Нач. участка			Гюнер Ч.		
Прораб			Экин М.		
ООО "Паркнефть"			Дмитриев Г.В.		
Геодезист ЕТУ			Боровский Я.С.		