



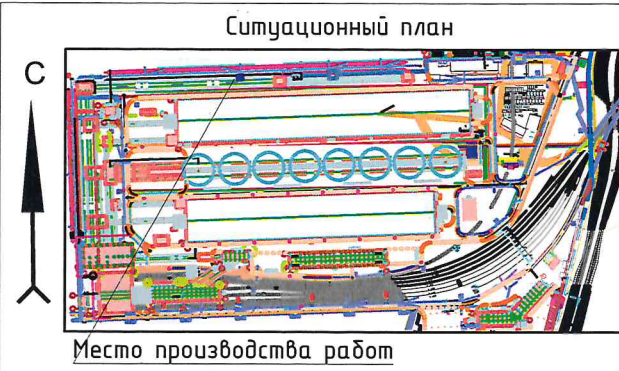

Исполнительная схема №КГЗ-ОП-А.20
Устройство опалубки ростверка Рм1 в осях А/20 с отм. +1.950 до отм. +3.750, монтаж анкерных болтов Ан1 на отм. +4.100 и закладных деталей Ан2 на отм. +3.900.
Конвейерная галерея №3.

Приложение № _____
К акту № _____
от «__» _____ 202__ г.

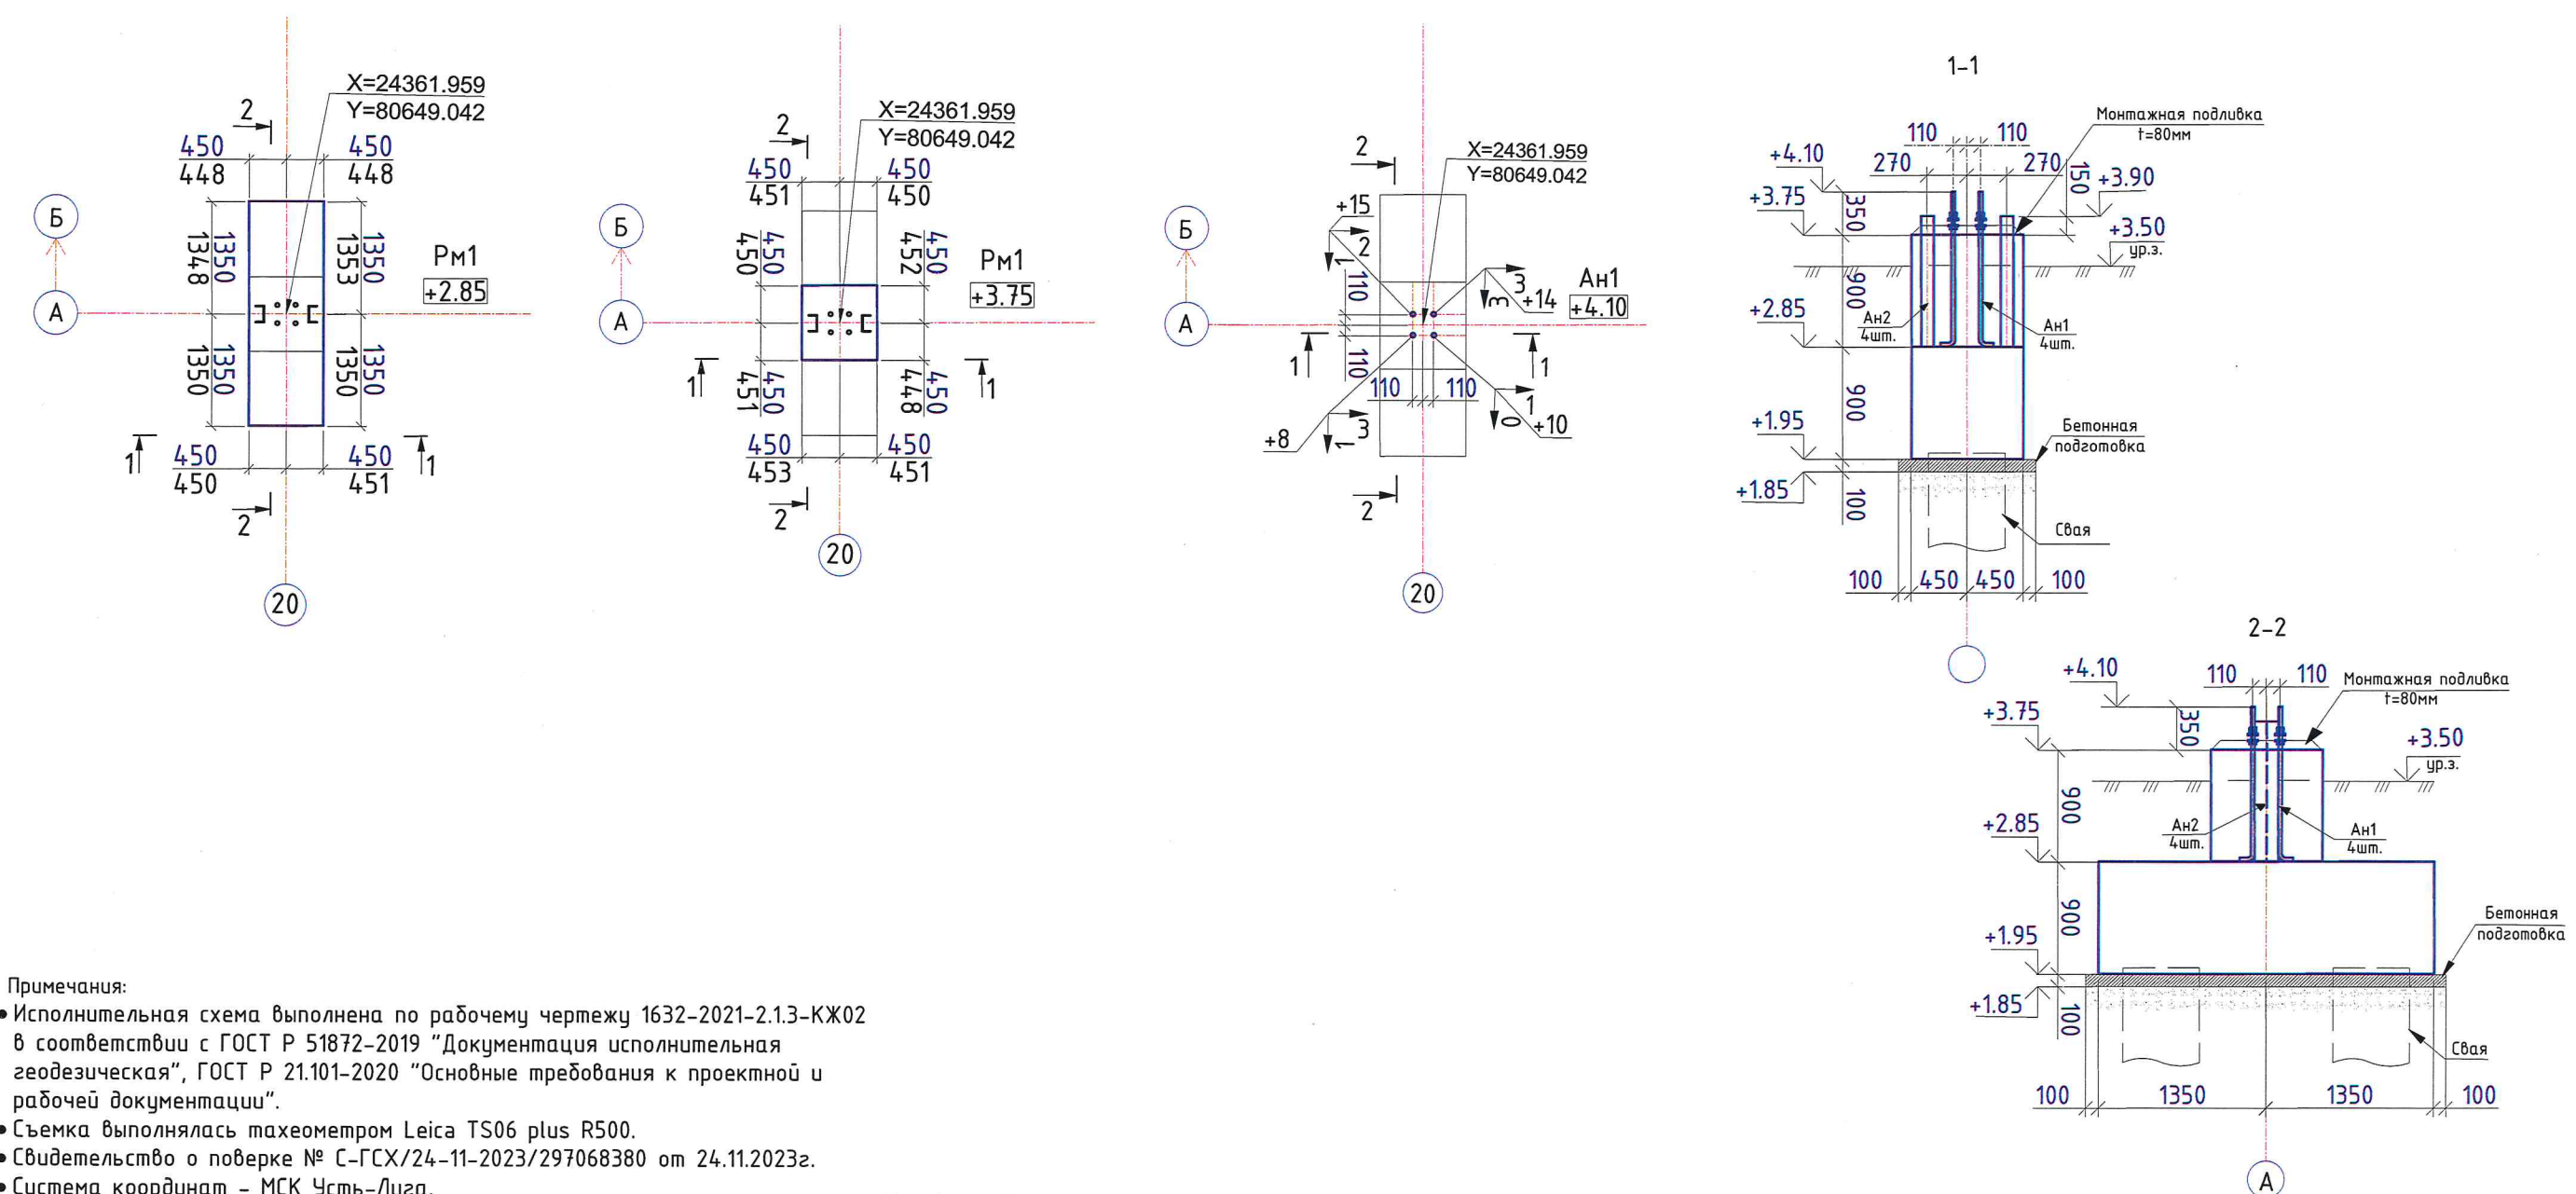

Примечания:

- Исполнительная схема выполнена по рабочему чертежу 1632-2021-2.1.3-КЖ02 в соответствии с ГОСТ Р 51872-2019 "Документация исполнительная геодезическая", ГОСТ Р 21.101-2020 "Основные требования к проектной и рабочей документации".
- Съёмка выполнялась тахеометром Leica TS06 plus R500.
- Свидетельство о поверке № С-ГСХ/24-11-2023/297068380 от 24.11.2023г.
- Система координат - МСК Усть-Луга.
- Система высот - Балтийская 1977г.
- Все отметки на исполнительной схеме абсолютные.
- В соответствии с СП 70.13330.2012 таб. 5.11
 - п2. Предельные отклонения расстояния: от вертикали или проектного наклона плоскостей опалубки и линий их пересечений для тела опор и колонн высотой до 5м 10мм
 - п3. Предельное смещение осей опалубки от проектного положения тела опор и колонн фундаментов 8мм
 - п4. Предельное отклонение расстояние между внутренними поверхностями опалубки от проектных размеров 5мм
 - п10. Расположение анкерных болтов: в плане внутри контура опоры 5мм по высоте +20мм

Условные обозначения:

- - границы предъявляемого участка;
- X= 402866.173
Y= 1269847.145 - проектные координаты;
- 1 - проектная ось;
- +2.85 - проектная отметка, м;
- +1.95 - проектная отметка, м;
- 255 - проектный размер, мм;
- 250 - фактический размер, мм;
- 5+1 - величина и направление смещения опалубки от проектного положения(в мм);

						1632-2021-2.1.3-КЖ02			
						Терминал по перевалке минеральных удобрений в Морском торговом порту Усть-Луга. Береговые объекты терминала.			
Изм.	Кол. уч.	Лист	№ док.	Подпись	Дата	Конвейерная галерея №3. Фундаменты. Ростверки	Стадия	Лист	Листов
Инж. геодезист			Пудкова О.А.				ИД	1	1
Нач. участка			Гюнер Ч.						
Прораб			Экин М.						
ООО "Паркнефть"			Дмитриев Г.В.			Исполнительная схема №КГЗ-ОП-А.20 Устройство опалубки ростверка Рм1 в осях А/20 с отм. +1.950 до отм. +3.750, монтаж анкерных болтов Ан1 на отм. +4.100 и закладных деталей Ан2 на отм. +3.900.	ООО "Эра Констракшн"		
Геодезист ЕТУ			Боровский Я.С.						