




Ситуационный план

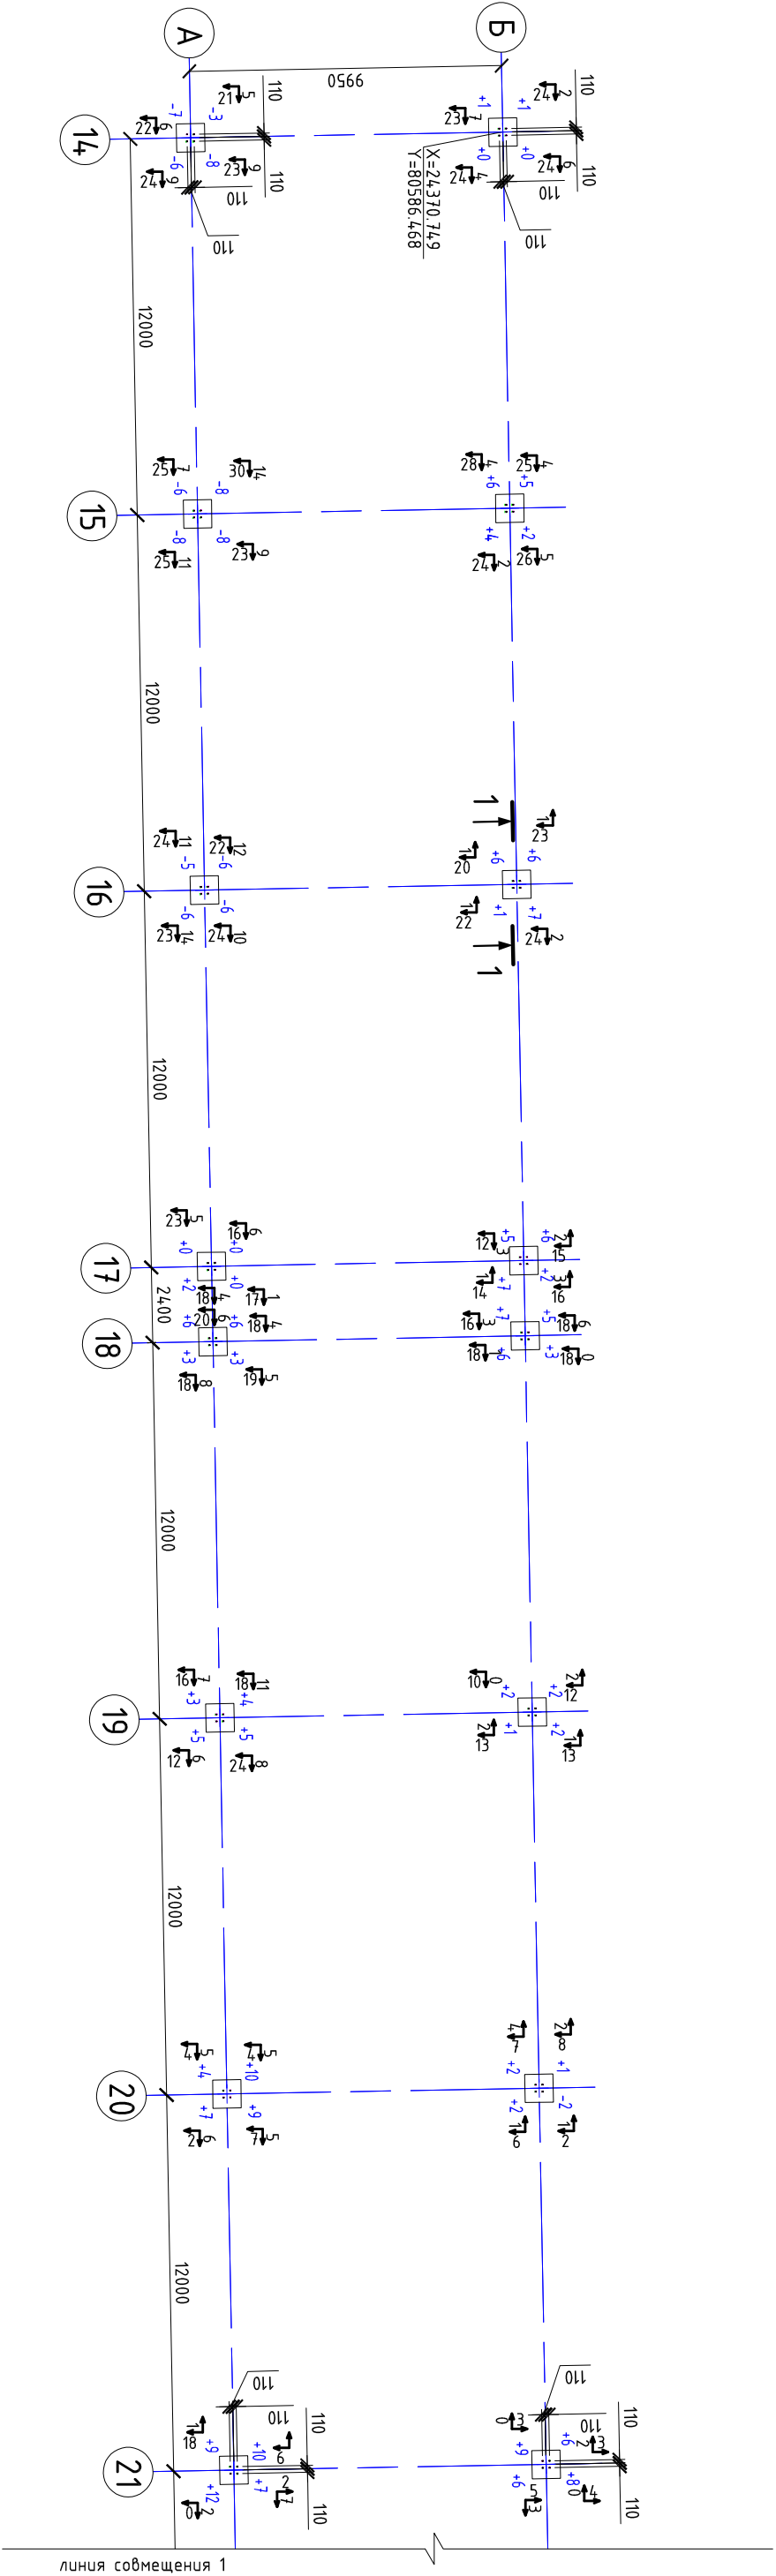

- Примечания:
1. Исполнительная схема выполнена по рабочему чертежу 1632-2021-2.13-КЖ02
  2. Съемка выполнялась - Тахеометром Sokkia Set530RK3
  3. Свидетельство о поверке С-ДЭМ/07-05-2025/431625072 действителен до 06.05.2026г.
  4. Система координат - МСК Усть-Луга
  5. Система высот Балтийская 1977г

Условные обозначения:

1250 - проектный размер, мм

16 500 - проектная отметка, м

[+5.300] - проектная отметка, м




5 - отклонение от проектного положения, мм

+3 - отклонение от проектной отметки, мм

X=24184.943 - проектные координаты, м

Y=80559.270

|              |              |         |      |   |  |
|--------------|--------------|---------|------|---|--|
|              |              |         |      |   |  |
| Должность    | Фамилия И.О. | Подпись | Дата | Терминал по передаче минеральных удобрений в Морском торговом порту Усть-Луга. Береговые объекты терминала |  |
| Нач. участка |              |         |      |   |  |
| Геодетист    | Космин А.К.  |         |      |   |  |
|              |              |         |      |   |  |
|              |              |         |      | Конвейерная галерея №3<br>Фундаменты. Ростерки                                                             |  |
|              |              |         |      |   |  |
|              |              |         |      | Исполнительная схема №                                                                                     |  |
|              |              |         |      |   |  |
|              |              |         |      | плано-высотного положения анкеров болтов до монтажа металлоконструкций                                     |  |
|              |              |         |      |   |  |
|              |              |         |      | 000 "Пик еоСтрой"                                                                                          |  |

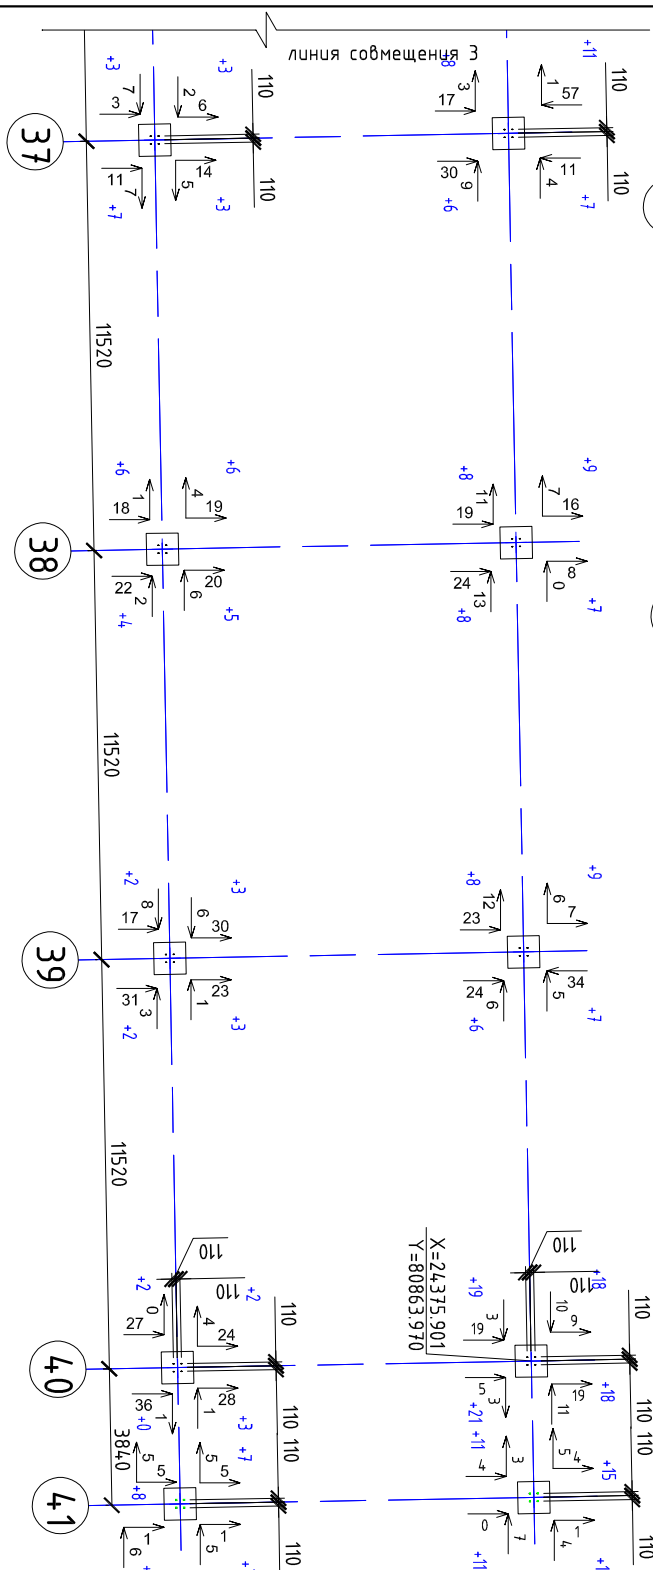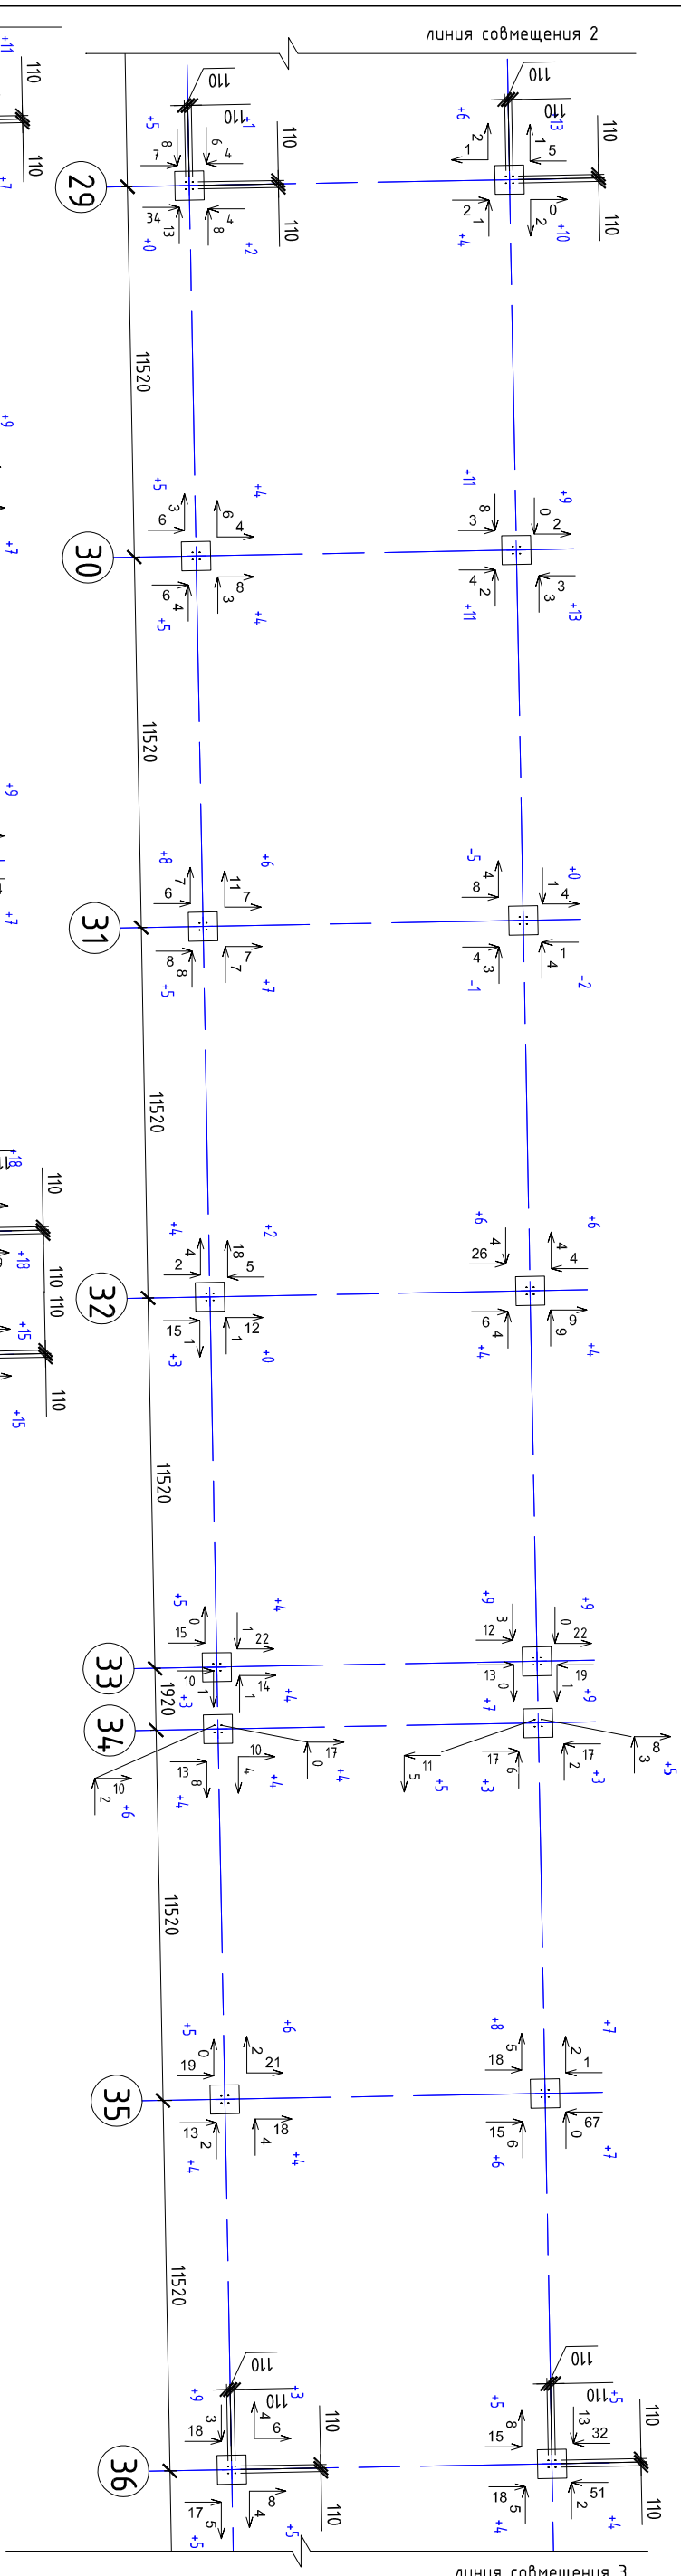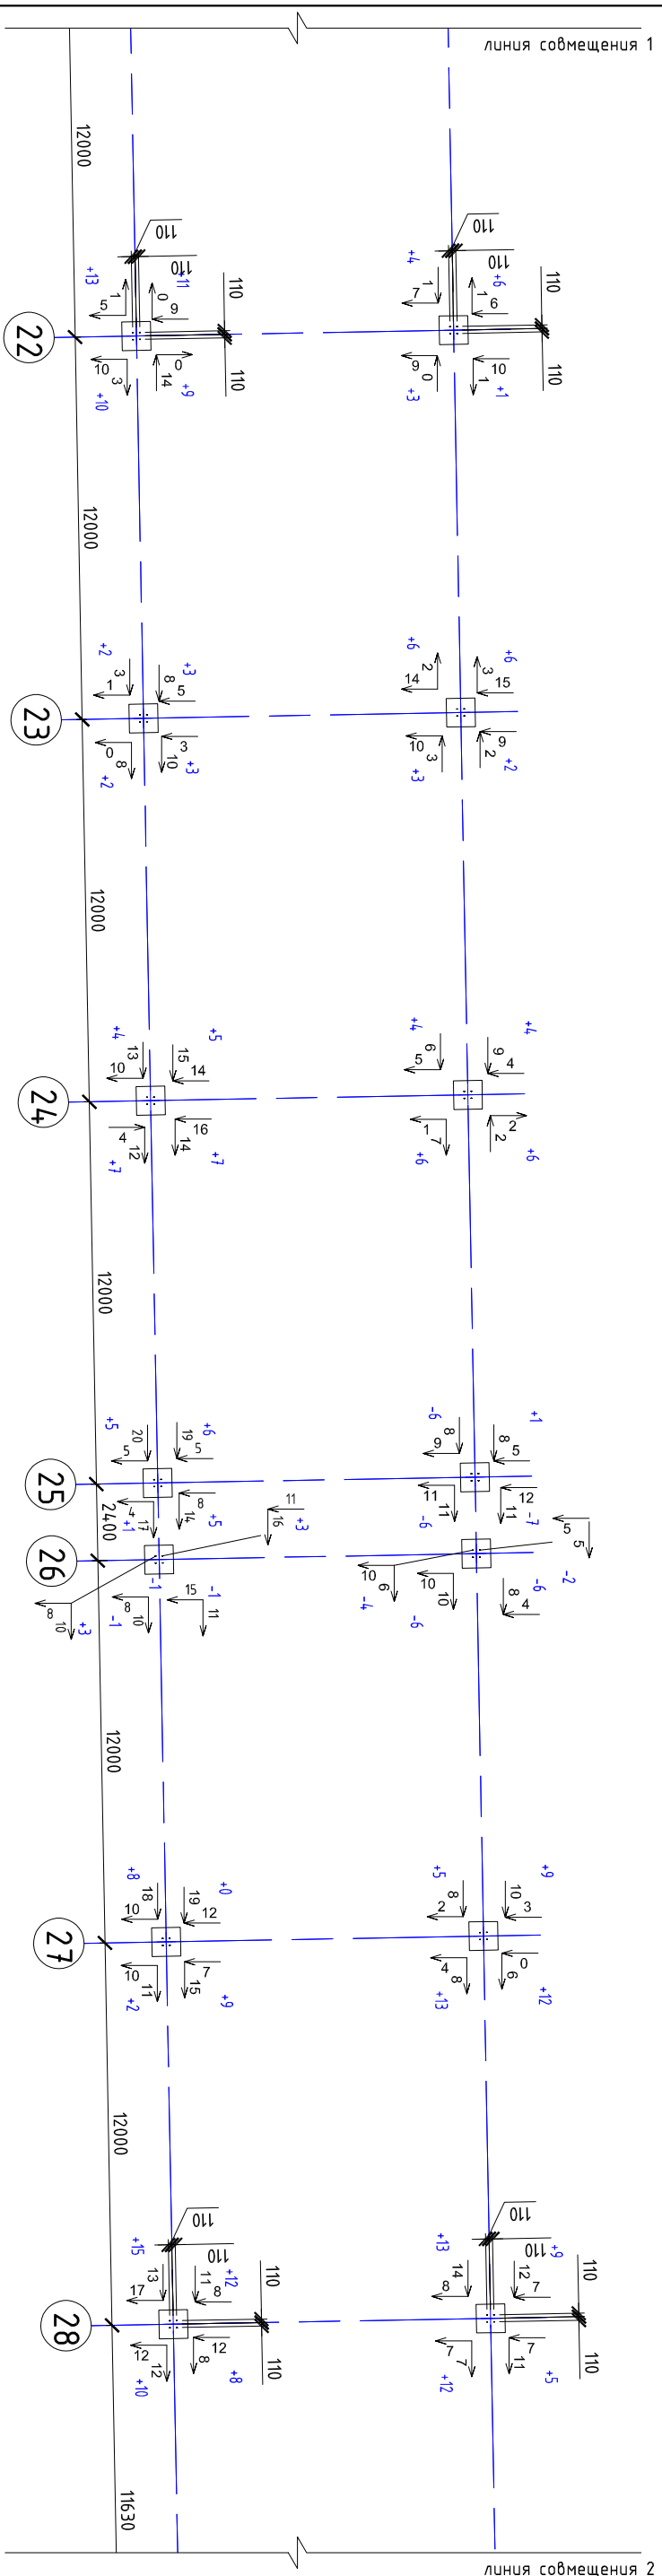

|                                                |              |         |      |   |
|------------------------------------------------|--------------|---------|------|---|
|                                                |              |         |      | 1632-2021-2.1.3-КЖ02                                                                                       |
|                                                |              |         |      |   |
| Должность                                      | Фамилия И.О. | Подпись | Дата | Терминал по передаче минеральных удобрений в Морском торговом порту Усть-Луга. Береговые объекты терминала |
| Нач. участка                                   |              |         |      |   |
| Геодезист                                      | Костин А.К.  |         |      |   |
|                                                |              |         |      |   |
|                                                |              |         |      |   |
| Исполнительная схема №                         |              |         |      | плано-высотного положения анкерных болтов до монтажа металлоконструкций                                    |
| Конвейерная галерея №3<br>Фундаменты. Ровдерки |              |         |      |   |
|                                                |              |         |      |   |
|                                                |              | Стация  | Лист | Листов   |
|                                                |              | ИД      | 2    | 2   |
|                                                |              |         |      | 000 "ПикГеоСтрой"                                                                                          |