



План балок перекрытия

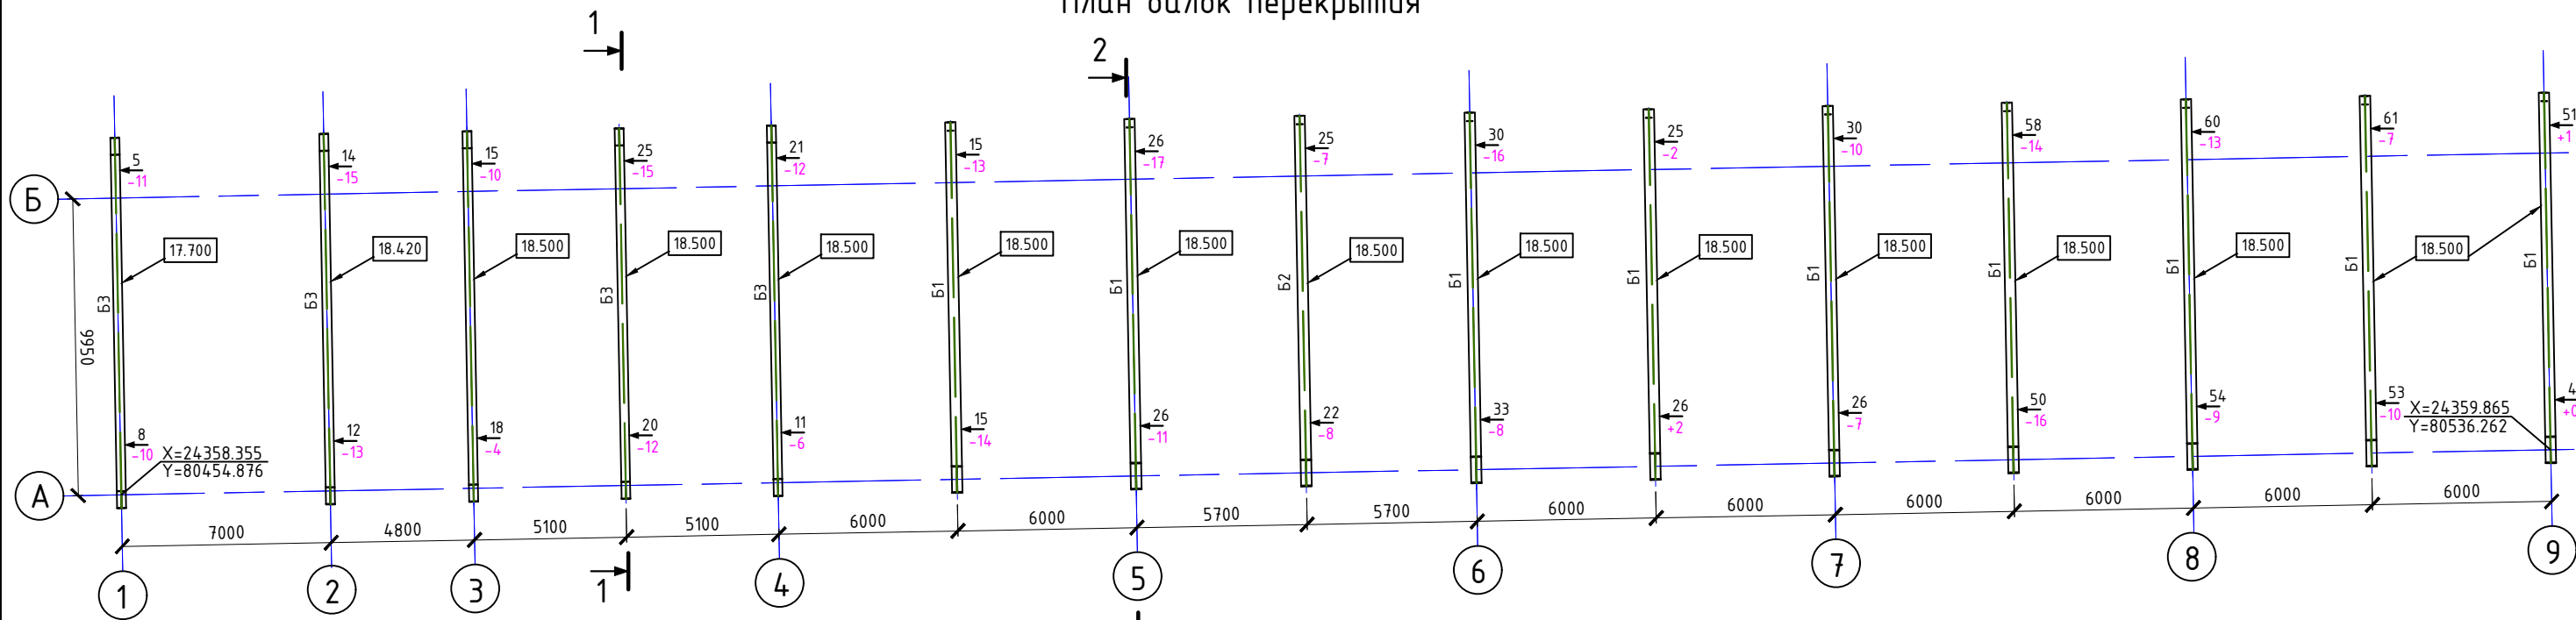


Условные обозначения:

- проектный размер, мм
- проектная отметка, м
- фактическая отметка, м
- проектная отметка, м
- отклонение от проектного положения в верхнем сечении, мм
- отклонение от проектного положения в нижнем сечении, мм
- отклонение от проектного положения, мм
- отклонение от проектной отметки, мм
- проектные координаты, м

Ситуационный план

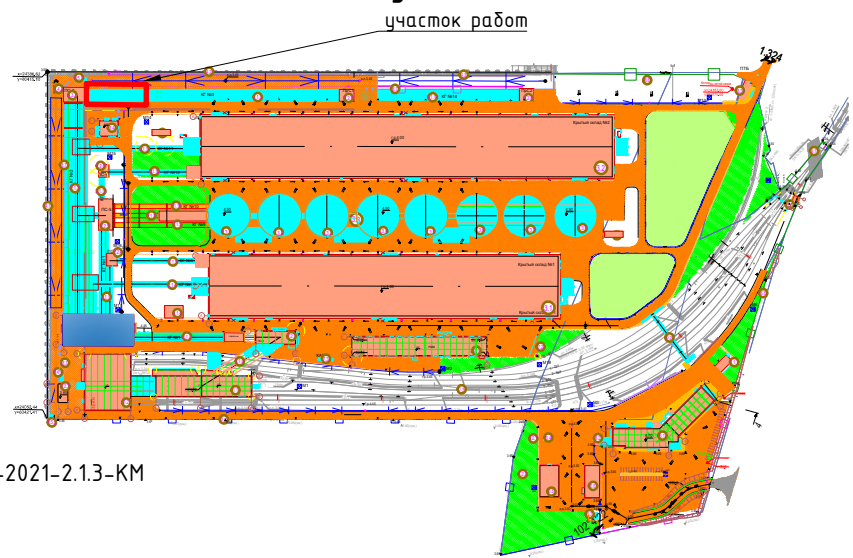

Примечания:
Исполнительная схема выполнена по рабочему чертежу 1632-2021-2.1.3-КМ
Система координат - МСК Усть-Луга
Система высот Балтийская 1977г.
Исходные пункты ГРО: Р7, Р8, Р9, Р10
Предельно допустимые отклонения согласно СП 70.13330.2012, таб.4.9
для металлических ферм, балок, ригелей:
- Отметки опорных узлов ±10мм;
- Смещение ферм, балок ригелей с осей на оголовках колонн из плоскости рамы ±15мм.
- Расстояние между осями ферм, балок, ригелей, по верхним поясам между точками закрепления ±15мм.

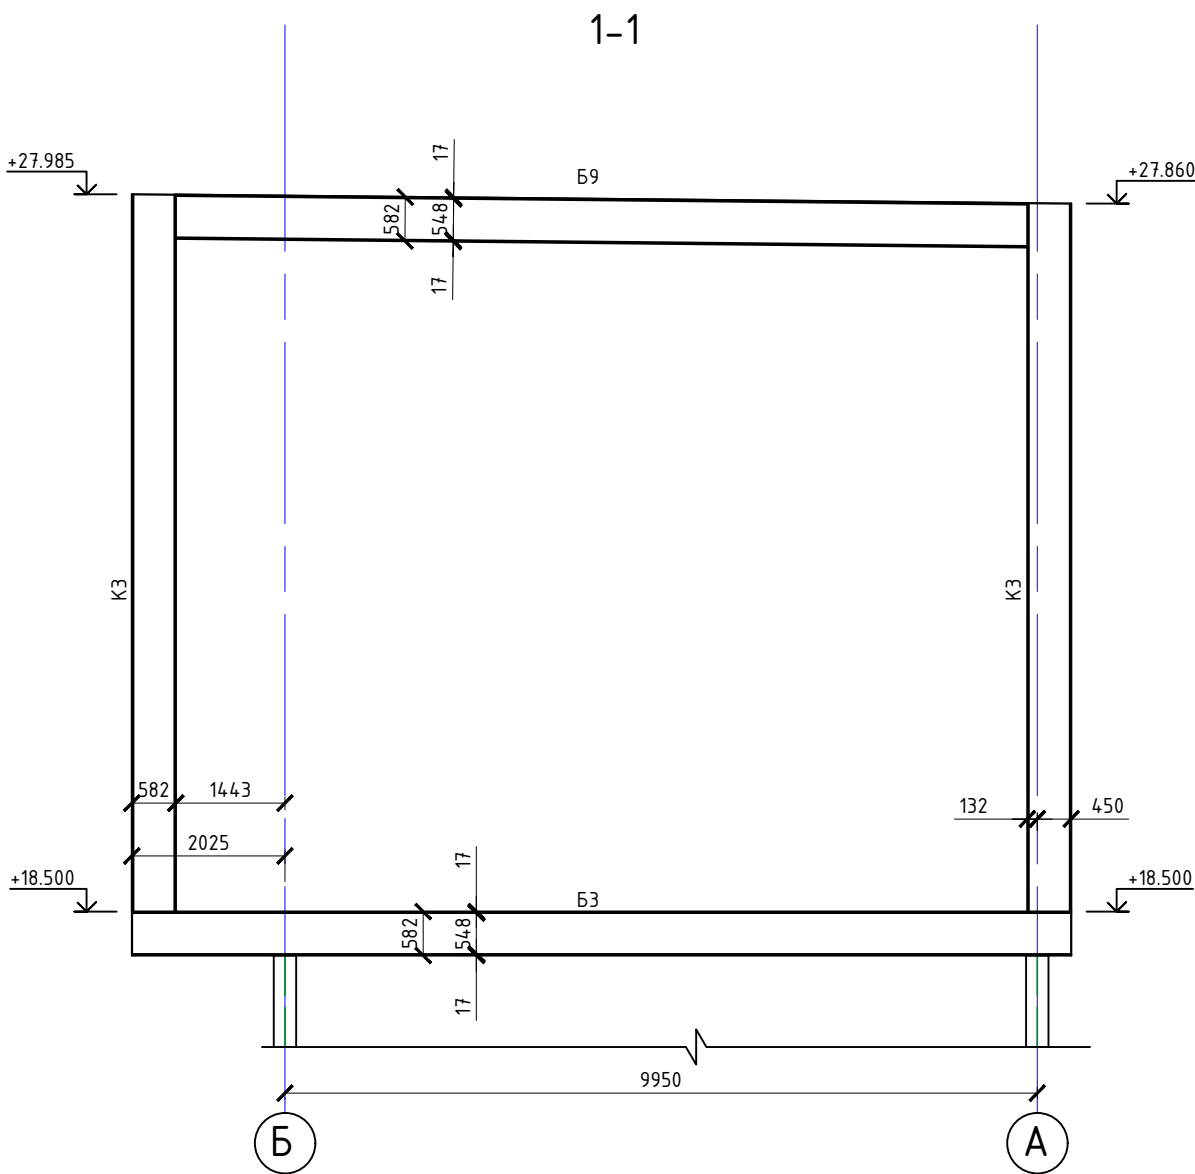

						1632-2021-2.1.3-КМ			
						Терминал по перевалке минеральных удобрений в Морском торговом порту Усть-Луга. Береговые объекты терминала.			
						Конвейерная галерея №3	Стадия	Лист	Листов
							ИД	1	3
						Исполнительная схема планово-высотного положения колонн К2, К3, К4 с балками Б1, Б2, Б3, Б8, Б9 в осях А-Б/1-9			
						ООО "КиКГЕОСТРОЙ"			

Согласовано

Взам. инб. N

Гл. спец.