



План балок перекрытия

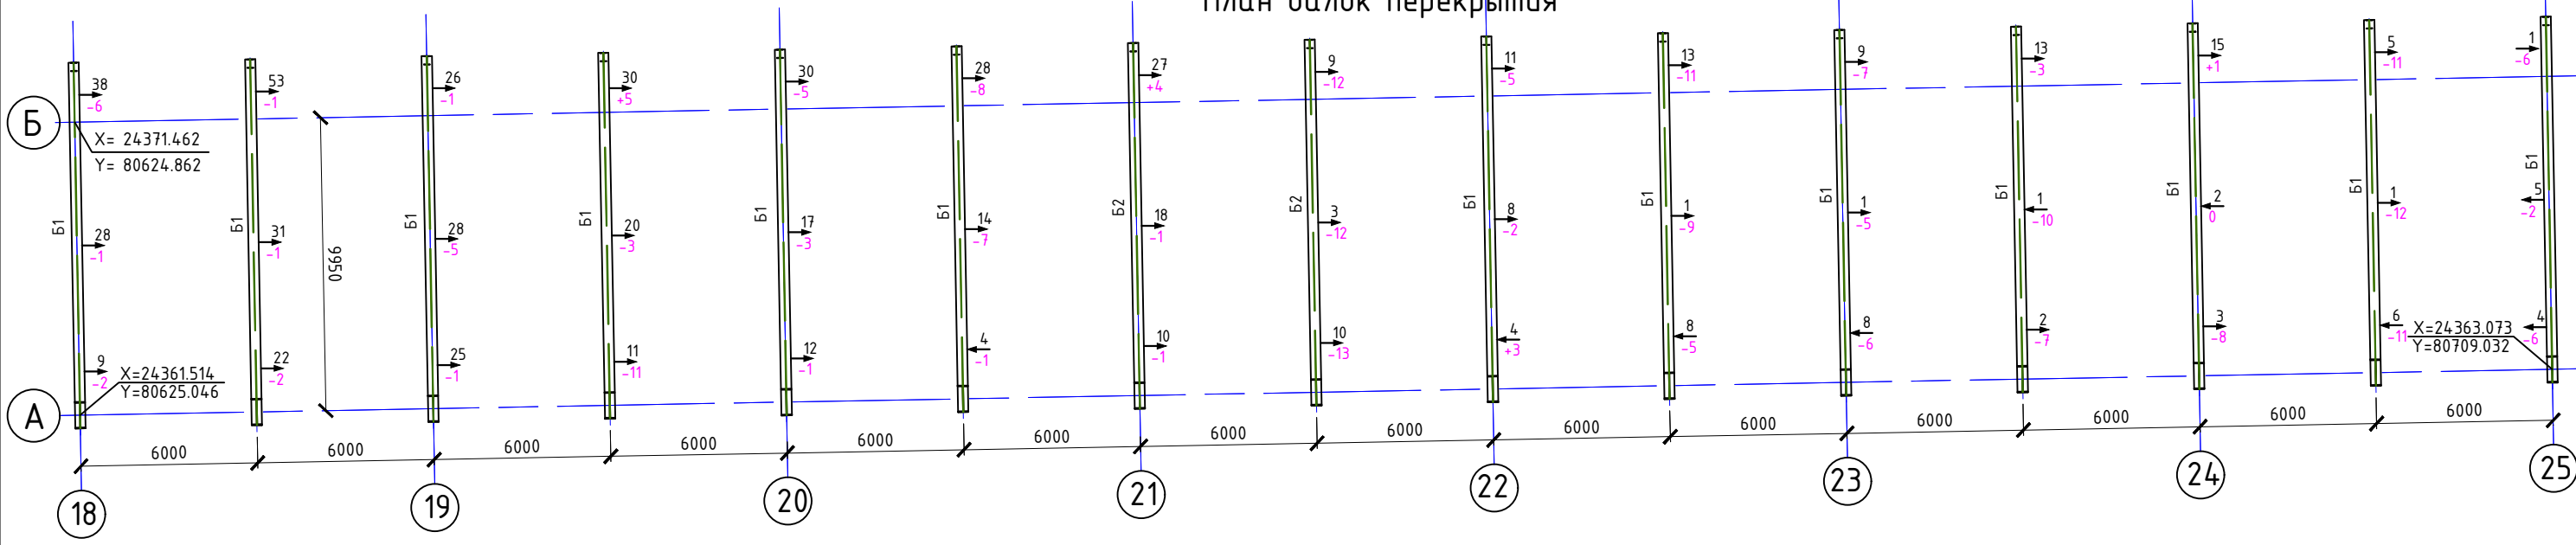


Условные обозначения:

- проектный размер,мм
- проектная отметка,м
- фактическая отметка,м
- проектная отметка,м
- отклонение от проектного положения в верхнем сечении,мм
- отклонение от проектного положения в нижнем сечении,мм
- отклонение от проектного положения,мм
- отклонение от проектной отметки,мм
- проектные координаты,м

Ситуационный план

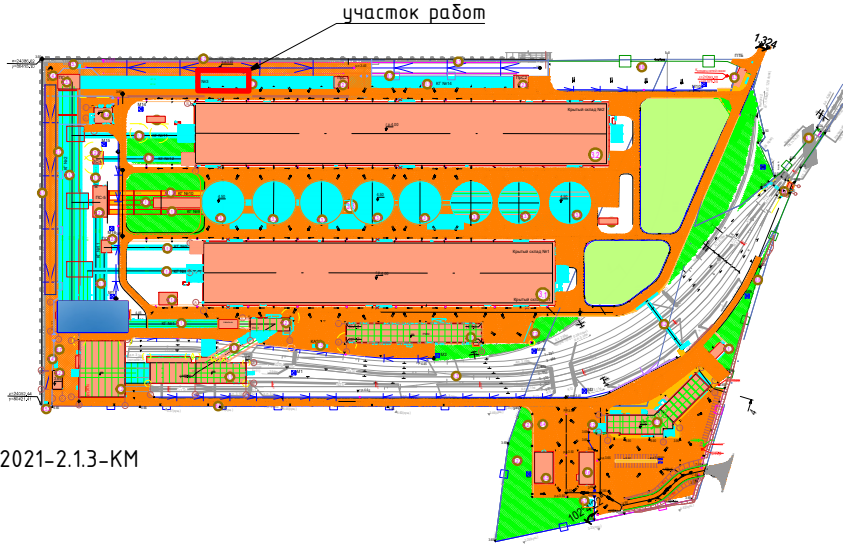

- Примечания:
Исполнительная схема выполнена по рабочему чертежу 1632-2021-2.1.3-КМ
Система координат - МСК Усть-Луга
Система высот Балтийская 1977г.
Исходные пункты ГРО: Р7,Р8,Р9,Р10
Предельно допустимые отклонения согласно СП 70.13330.2012, таб.4.9
для металлических ферм, балок, ригелей:
- Отметки опорных узлов ±10мм;
- Смещение ферм, балок ригелей с осей на оголовках колонн из плоскости рамы ±15мм.
- Расстояние между осями ферм, балок, ригелей, по верхним поясам между точками закрепления ±15мм.

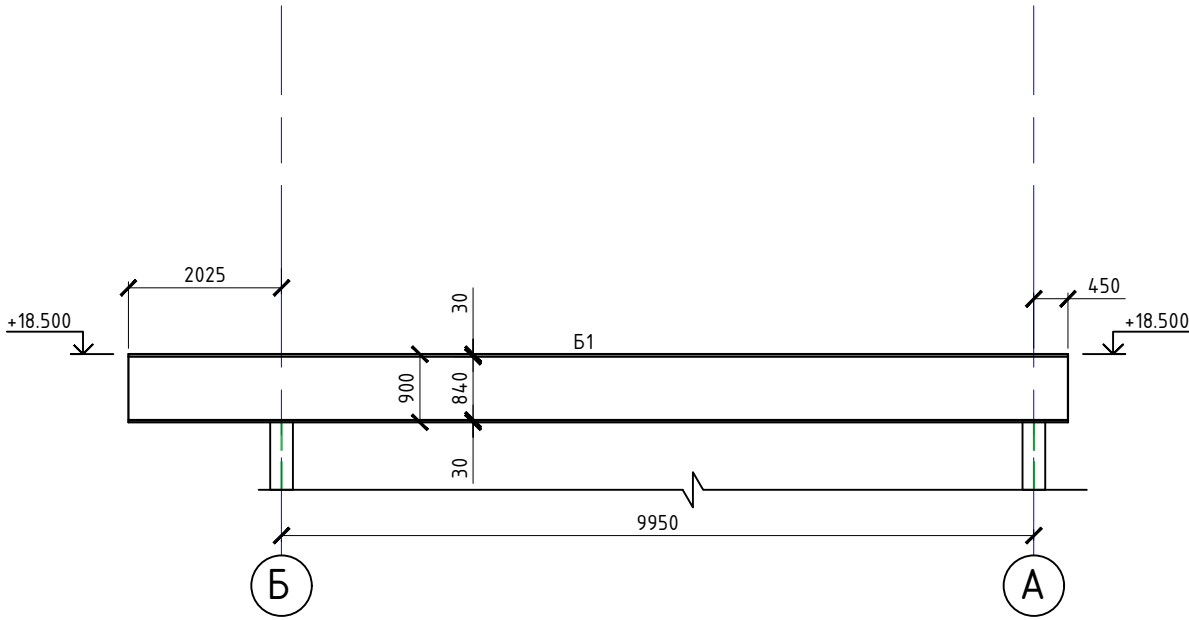

						1632-2021-2.1.3-КМ			
						Терминал по перевалке минеральных удобрений в Морском торговом порту Усть-Луга. Береговые объекты терминала.			
Должность	Фамилия И.О.	Подпись	Дата			Конвейерная галерея №3	Стадия	Лист	Листов
Геодезист	Костин А.К.						ИД	1	3
Геодезист									
ООО "ЕТУ"	Усаев Р.Р.					Исполнительная схема планово-высотного положения колонн К2, К4 с балками Б1, Б2, Б8 в осях А-Б/18-25	ООО "КиКГЕОСТРОЙ"		