



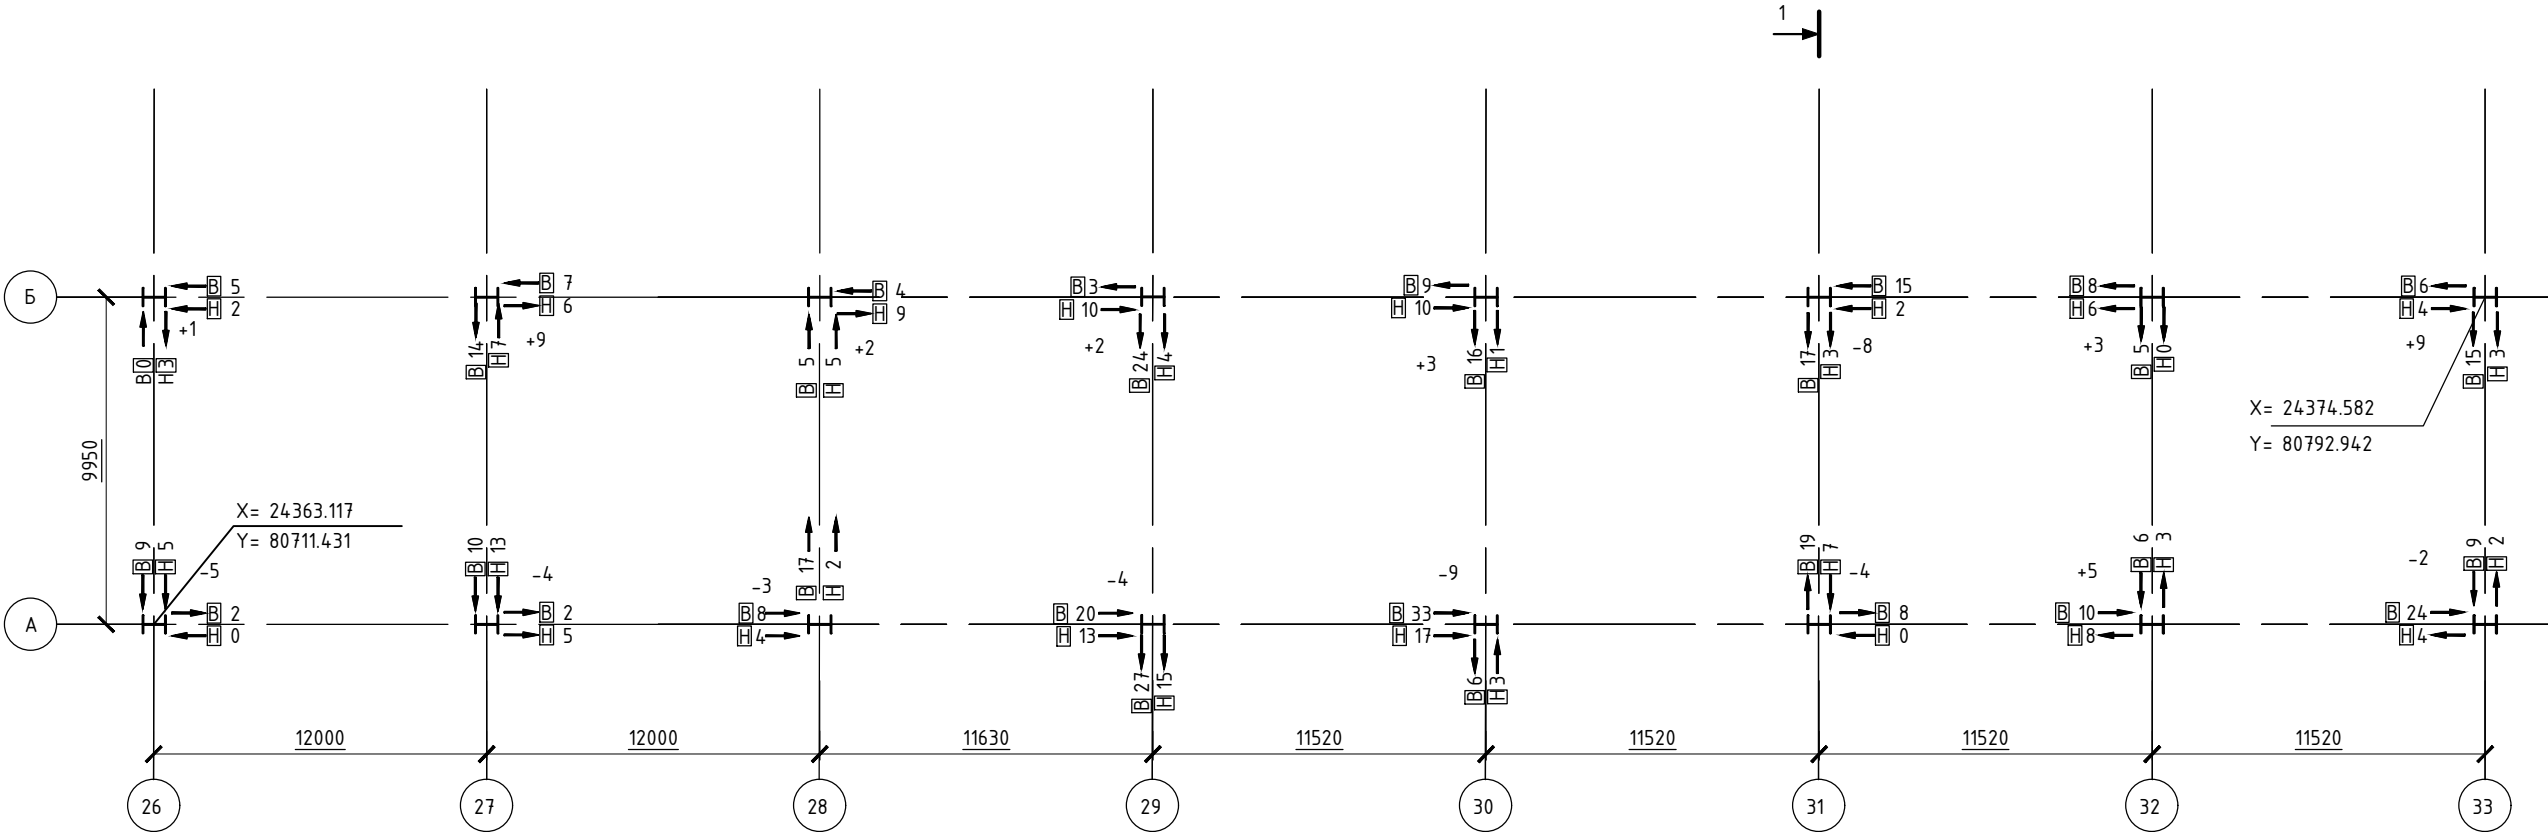

Ситуационный план

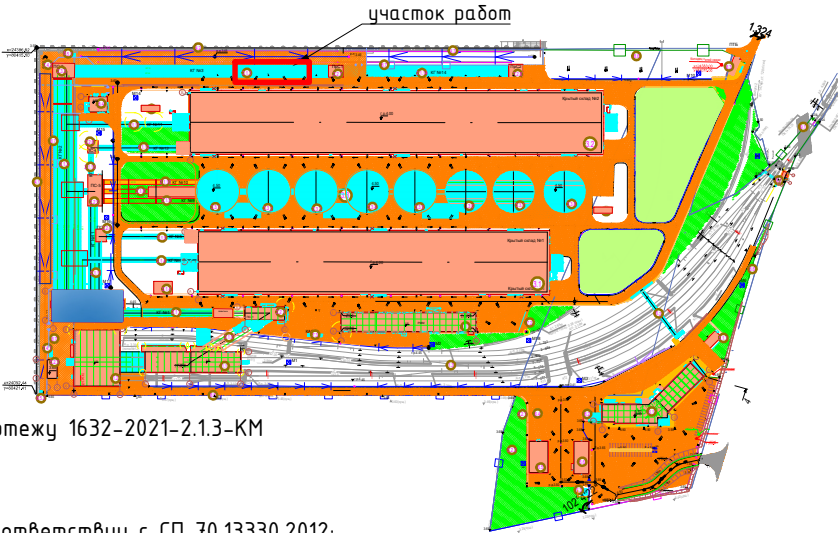


Примечания:  
Исполнительная схема выполнена по рабочему чертежу 1632-2021-2.1.3-КМ  
Система координат - МСК Усть-Луга  
Система высот Балтийская 1977г.  
Исходные пункты ГР0:Р9,Р8,Р7,Р10  
Предельные допустимые значения отклонений в соответствии с СП 70.13330.2012;  
-таб.4.9,п.1; Отклонения отметок опорных поверхностей колонны и опор от проектных ±5мм  
-таб.4.9,п.2; Разность отметок опорных поверхностей соседних колонн и опор по ряду и в пролете ±3мм  
-таб.4.9,п.3; Смещение осей колонн и опор относительно разбивочных осей в опорном сечении ±5мм  
-таб.4.9,п.4; Отклонение осей колонн от вертикали в верхнем сечении при длине колонн, мм:  
свыше 4000 до 8000 ±10  
" 8000 "" 16000 ±12  
" 16000 "" 25000 ±15  
" 25000 "" 40000 ±20

|           |              |         |      |  |  |   |                   |      |        |
|-----------|--------------|---------|------|--|--|---|-------------------|------|--------|
|           |              |         |      |  |  | 1632-2021-2.1.3-КМ                                                                                           |                   |      |        |
|           |              |         |      |  |  | Терминал по перевалке минеральных удобрений в Морском торговом порту Усть-Луга. Береговые объекты терминала. |                   |      |        |
| Должность | Фамилия И.О. | Подпись | Дата |  |  | Конвейерная галерея №3                                                                                       | Стадия            | Лист | Листов |
| Геодезист | Костин А.К.  |         |      |  |  |   | ИД                | 1    | 1      |
| Геодезист |              |         |      |  |  |   |                   |      |        |
| ООО "ЕТУ" | Усаев Р.Р.   |         |      |  |  | Исполнительная схема планово-высотного положения колонн К1 в осях А-Б/26-33                                  | ООО "КиКГЕОСТРОЙ" |      |        |
|           |              |         |      |  |  |   |                   |      |        |
|           |              |         |      |  |  |   |                   |      |        |

Условные обозначения:

- 1250 -проектный размер,мм
- 16.500 -проектная отметка,м
- 16.500 -фактическая отметка,м
- +5.300 -проектная отметка,м
- 10 -отклонение от проектного положения в верхнем сечении,мм
- 8 -отклонение от проектного положения в нижнем сечении,мм
- +3 -отклонение от проектной отметки,мм
- X=24184.943 -проектные координаты,м
- Y=80559.270

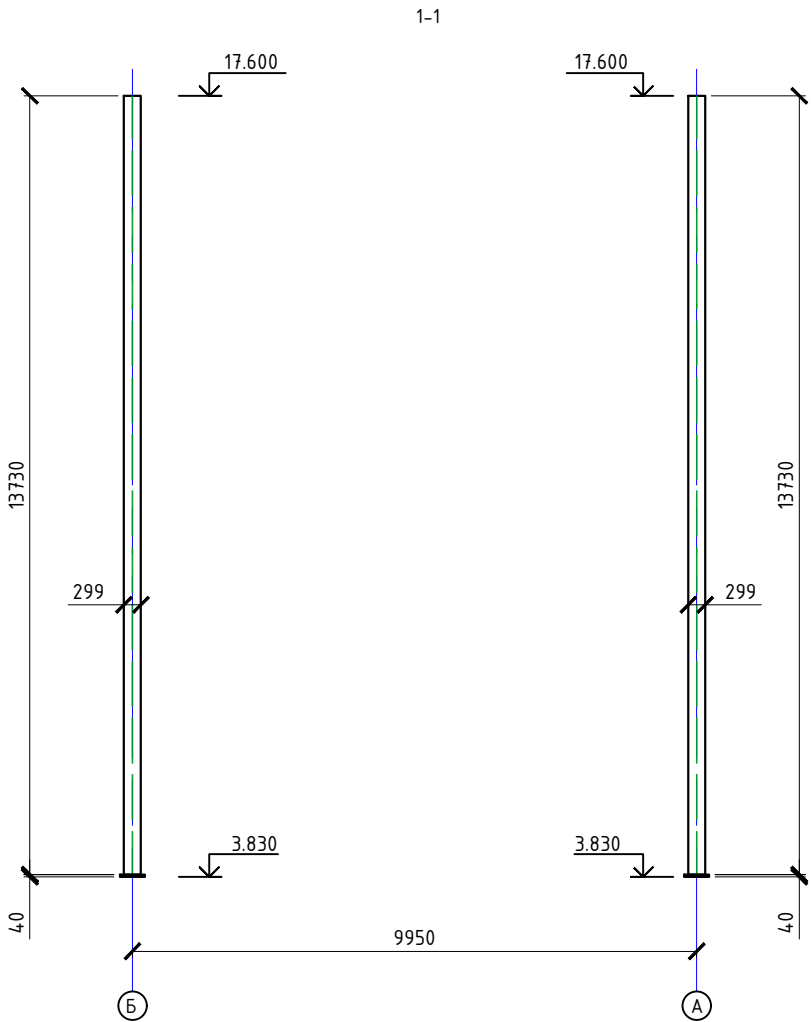

Согласовано

Взам. инб. N

Гл. спец.