



План балок перекрытия

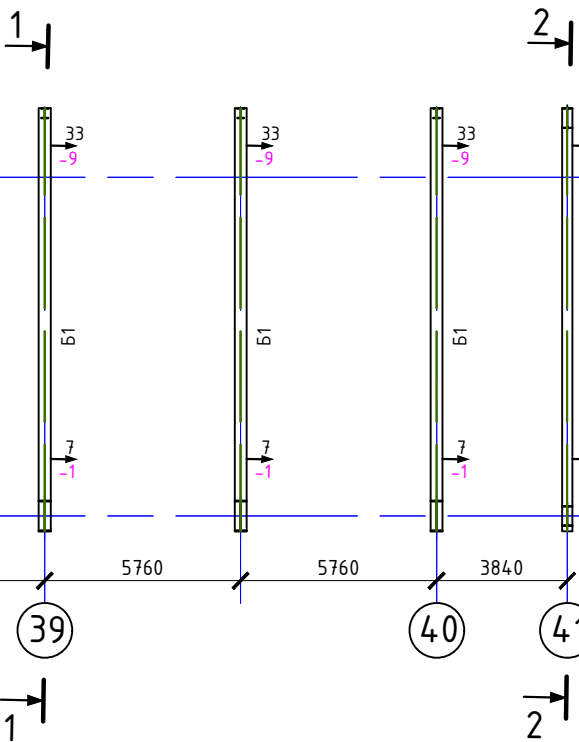

1-1

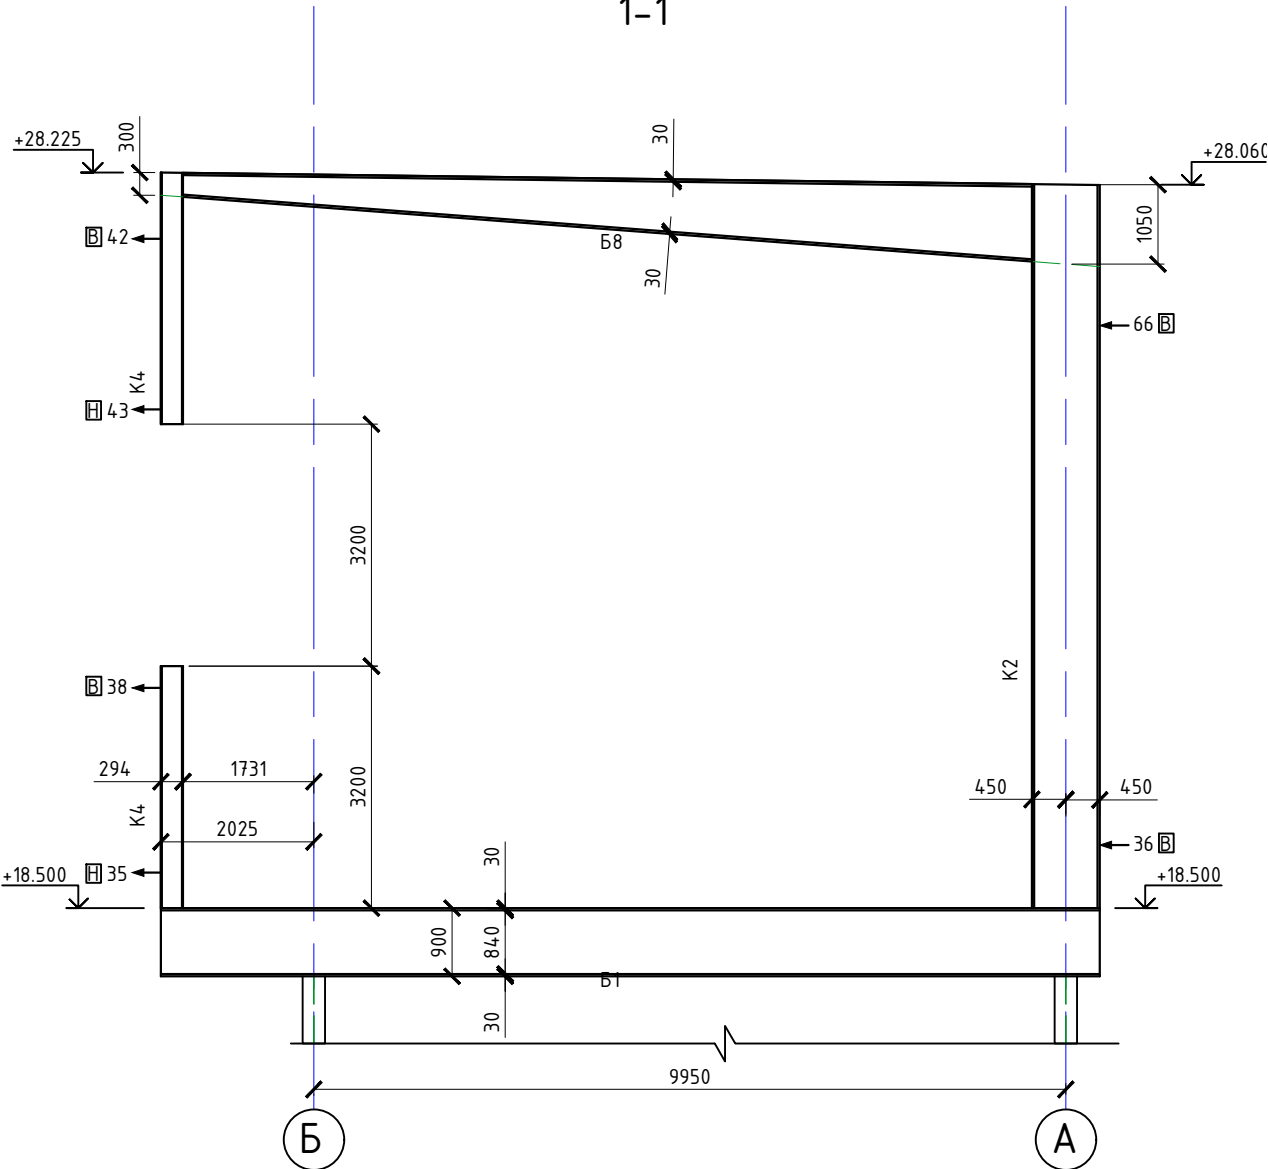


Условные обозначения:

- 1250 - проектный размер, мм
- 16.500 - проектная отметка, м
- 16.500 - фактическая отметка, м
- +5.300 - проектная отметка, м
- 10 - отклонение от проектного положения в верхнем сечении, мм
- 8 - отклонение от проектного положения в нижнем сечении, мм
- 5 2 - отклонение от проектного положения, мм
- +3 - отклонение от проектной отметки, мм
- X=24184.943 - проектные координаты, м
- Y=80559.270

Примечания:
Исполнительная схема выполнена по рабочему чертежу 1632-2021-2.1.3-КМ
Система координат - МСК Усть-Луга
Система высот Балтийская 1977г.
Исходные пункты ГРО: Р7, Р8, Р9, Р10
Предельно допустимые отклонения согласно СП 70.13330.2012, таб.4.9
для металлических ферм, балок, ригелей:
- Отметки опорных узлов ±10мм;
- Смещение ферм, балок ригелей с осей на оголовках колонн из плоскости рамы ±15мм.
- Расстояние между осями ферм, балок, ригелей, по верхним поясам между точками закрепления ±15мм.

Ситуационный план

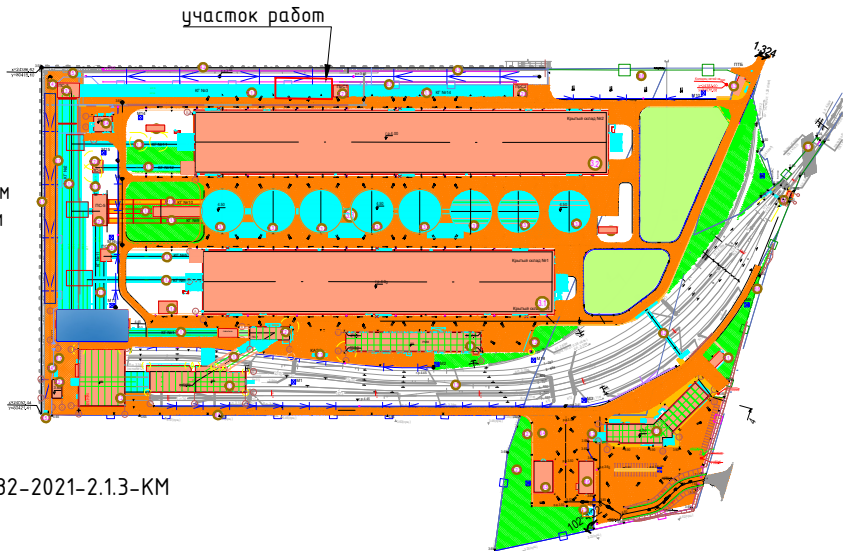

						1632-2021-2.1.3-КМ			
						Терминал по перевалке минеральных удобрений в Морском торговом порту Усть-Луга. Береговые объекты терминала.			
Должность	Фамилия И.О.	Подпись	Дата			Конвейерная галерея №3.	Стадия	Лист	Листов
Геодезист	Костин А.К.						ИД	1	3
Геодезист									
ООО "ЕТУ"	Усаяв Р.Р.					Исполнительная схема планово-высотного положения колонн К2, К3, К4 с балками Б1, Б2, Б3, Б8, Б9 в осях А-Б/34-41	ООО "КиКГЕОСТРОЙ"		