




План колонн

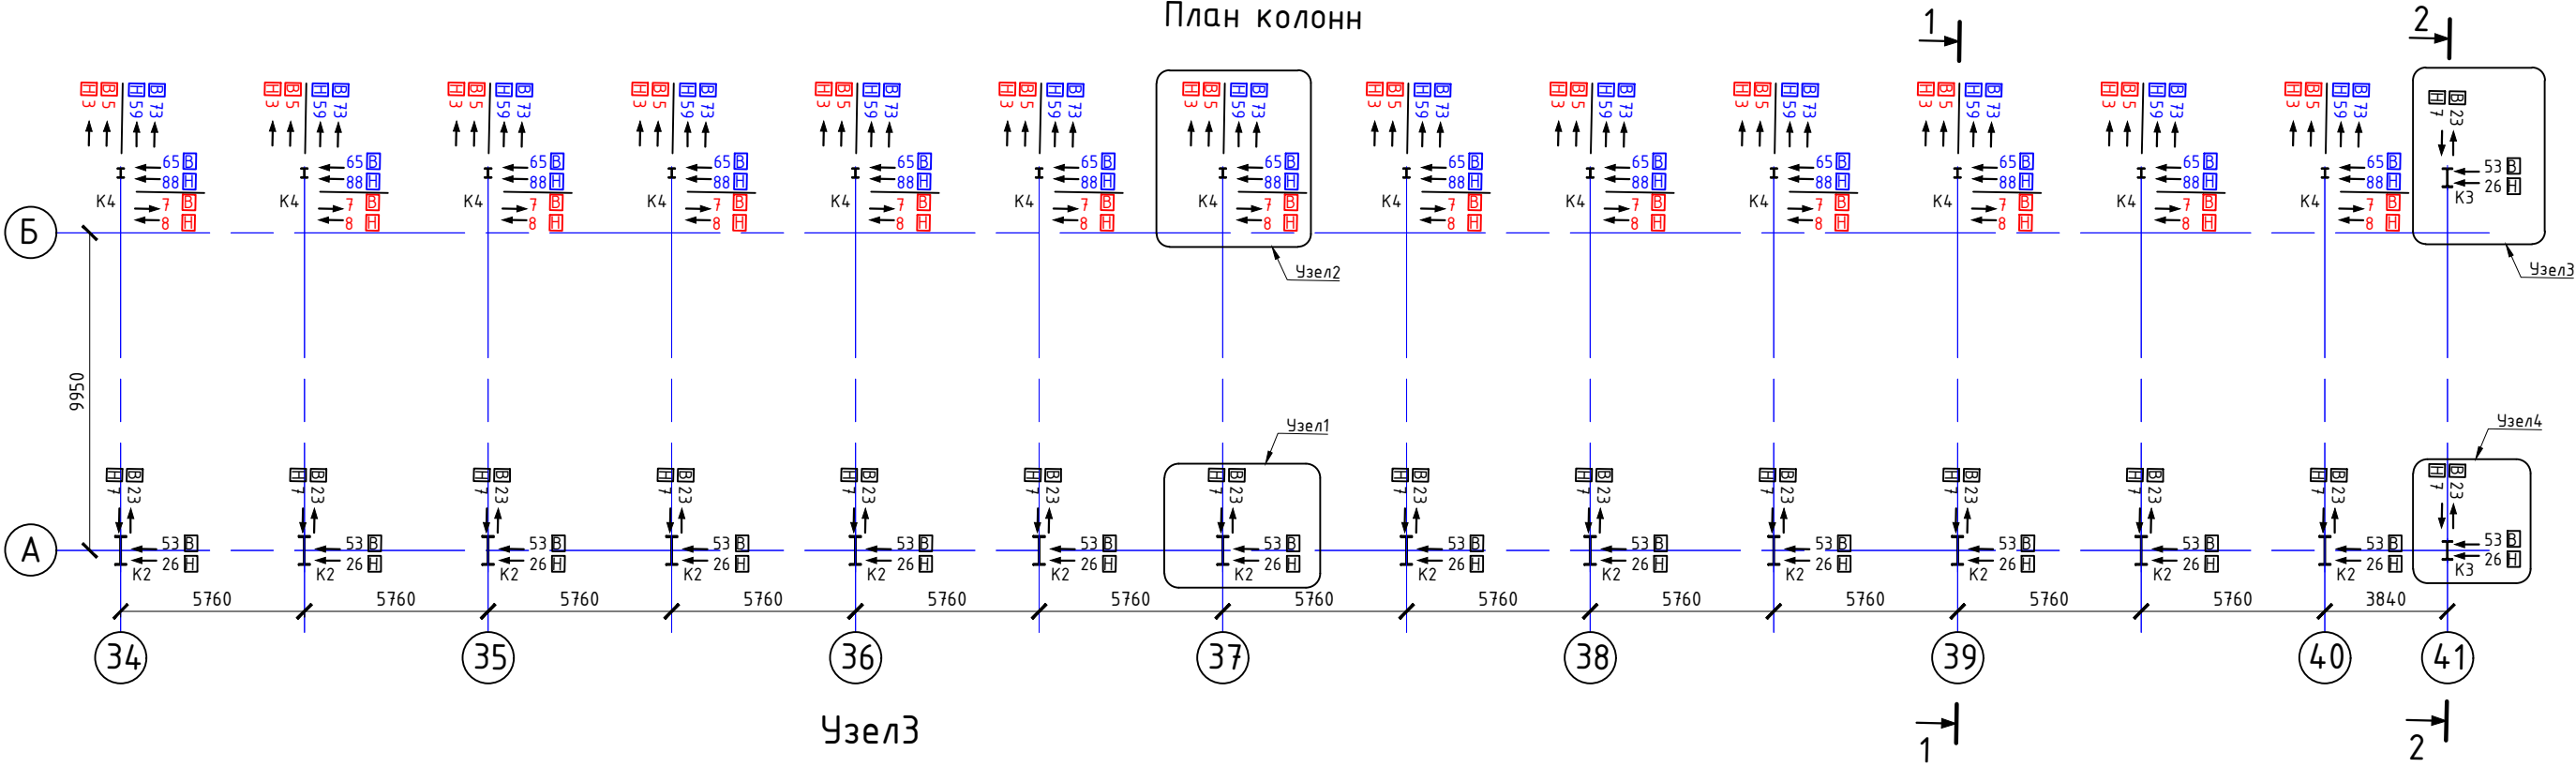


Узел2

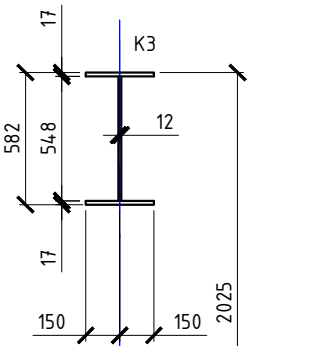


Узел3

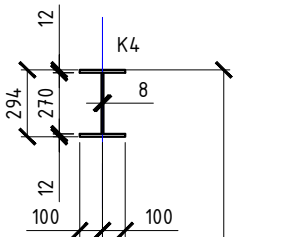

Узел1

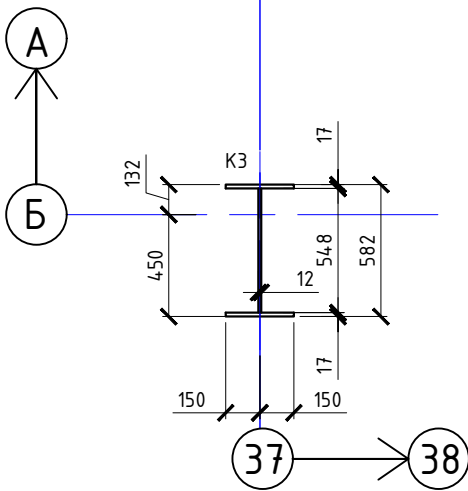

Узел4

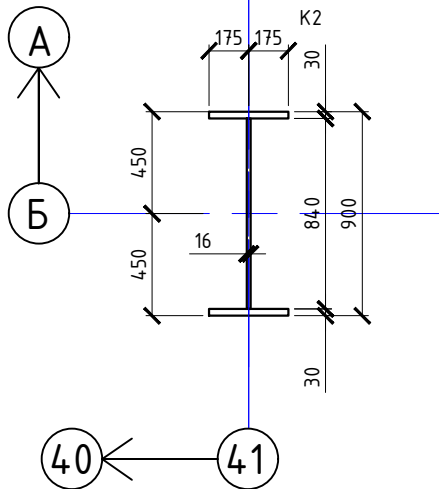

Условные обозначения:

- 1250 -проектный размер,мм
- 102 -отклонение от проектного положения в верхнем сечении (верхняя колонна K4),мм
- 97 -отклонение от проектного положения в нижнем сечении(верхняя колонна K4),мм
- 28 -отклонение от проектного положения в верхнем сечении(нижняя колонна K4),мм
- 21 -отклонение от проектного положения в нижнем сечении(нижняя колонна K4),мм
- 65 -отклонение от проектного положения в верхнем сечении(колонна K2,K3),мм
- 31 -отклонение от проектного положения в нижнем сечении(колонна K2,K3),мм

+3 -отклонение от проектной отметки,мм
X=24184.943 -проектные координаты,м
Y=80559.270

						1632-2021-2.1.3-КМ			
						Терминал по перевалке минеральных удобрений в Морском торговом порту Усть-Луга. Береговые объекты терминала.			
Должность	Фамилия И.О.	Подпись	Дата			Конвейерная галерея №3.	Стадия	Лист	Листов
Геодезист	Костин А.К.						ИД	2	3
Геодезист									
ООО "ЕТУ"	Усаев Р.Р.					Исполнительная схема плано-высотного положения колонн К2, К3, К4 с балками Б1, Б2, Б3, Б8, Б9 в осях А-Б/34-41	ООО "КикГЕОСТРОЙ"		

Согласовано

Гл. спец.

Взам. инб. N