
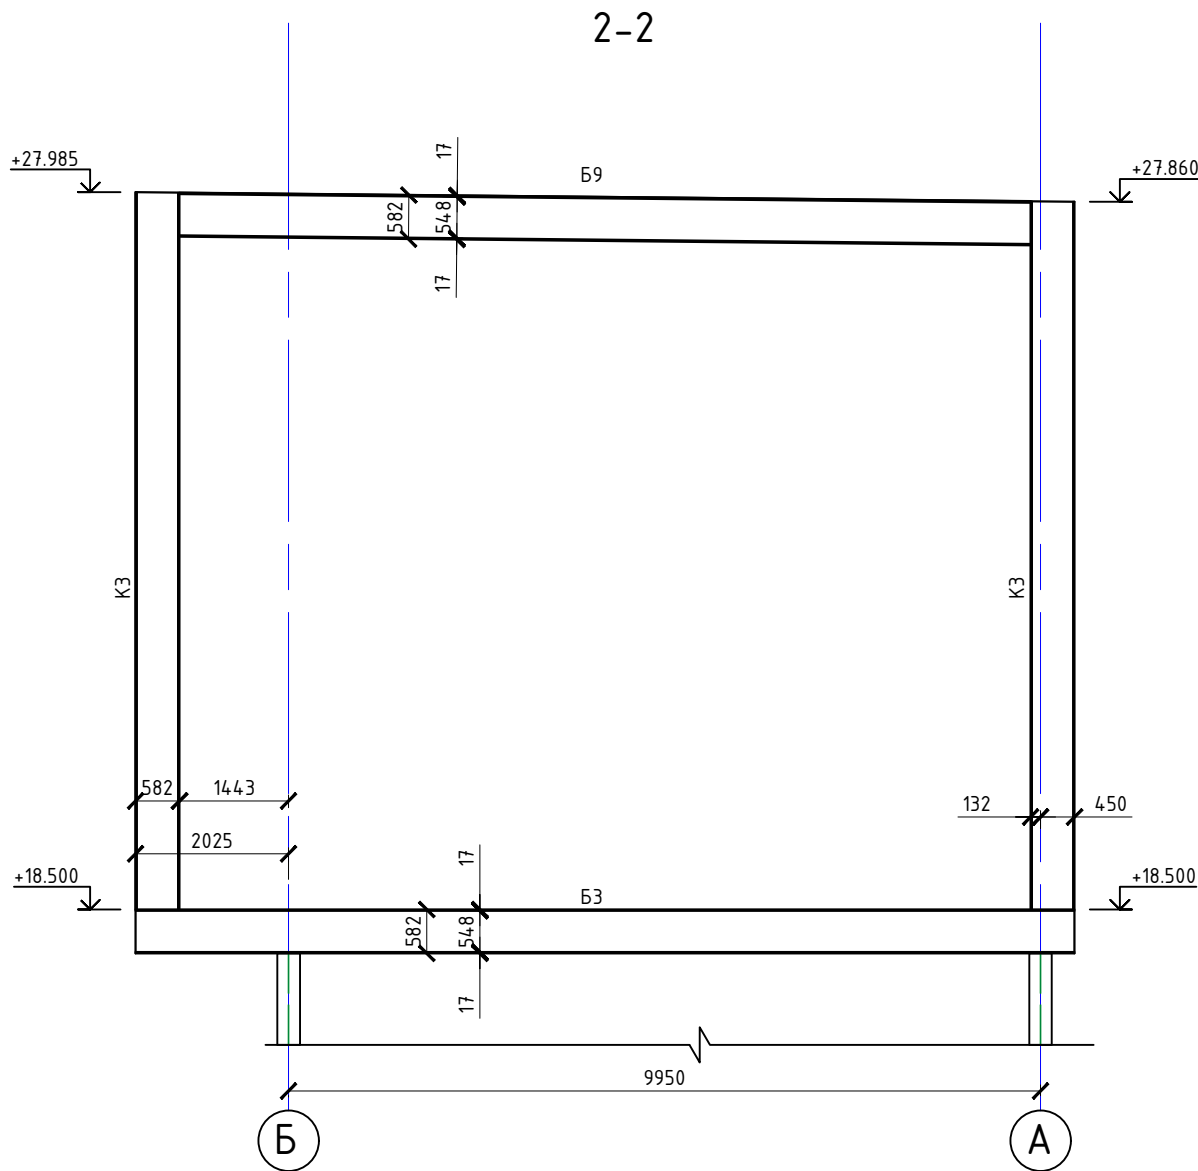


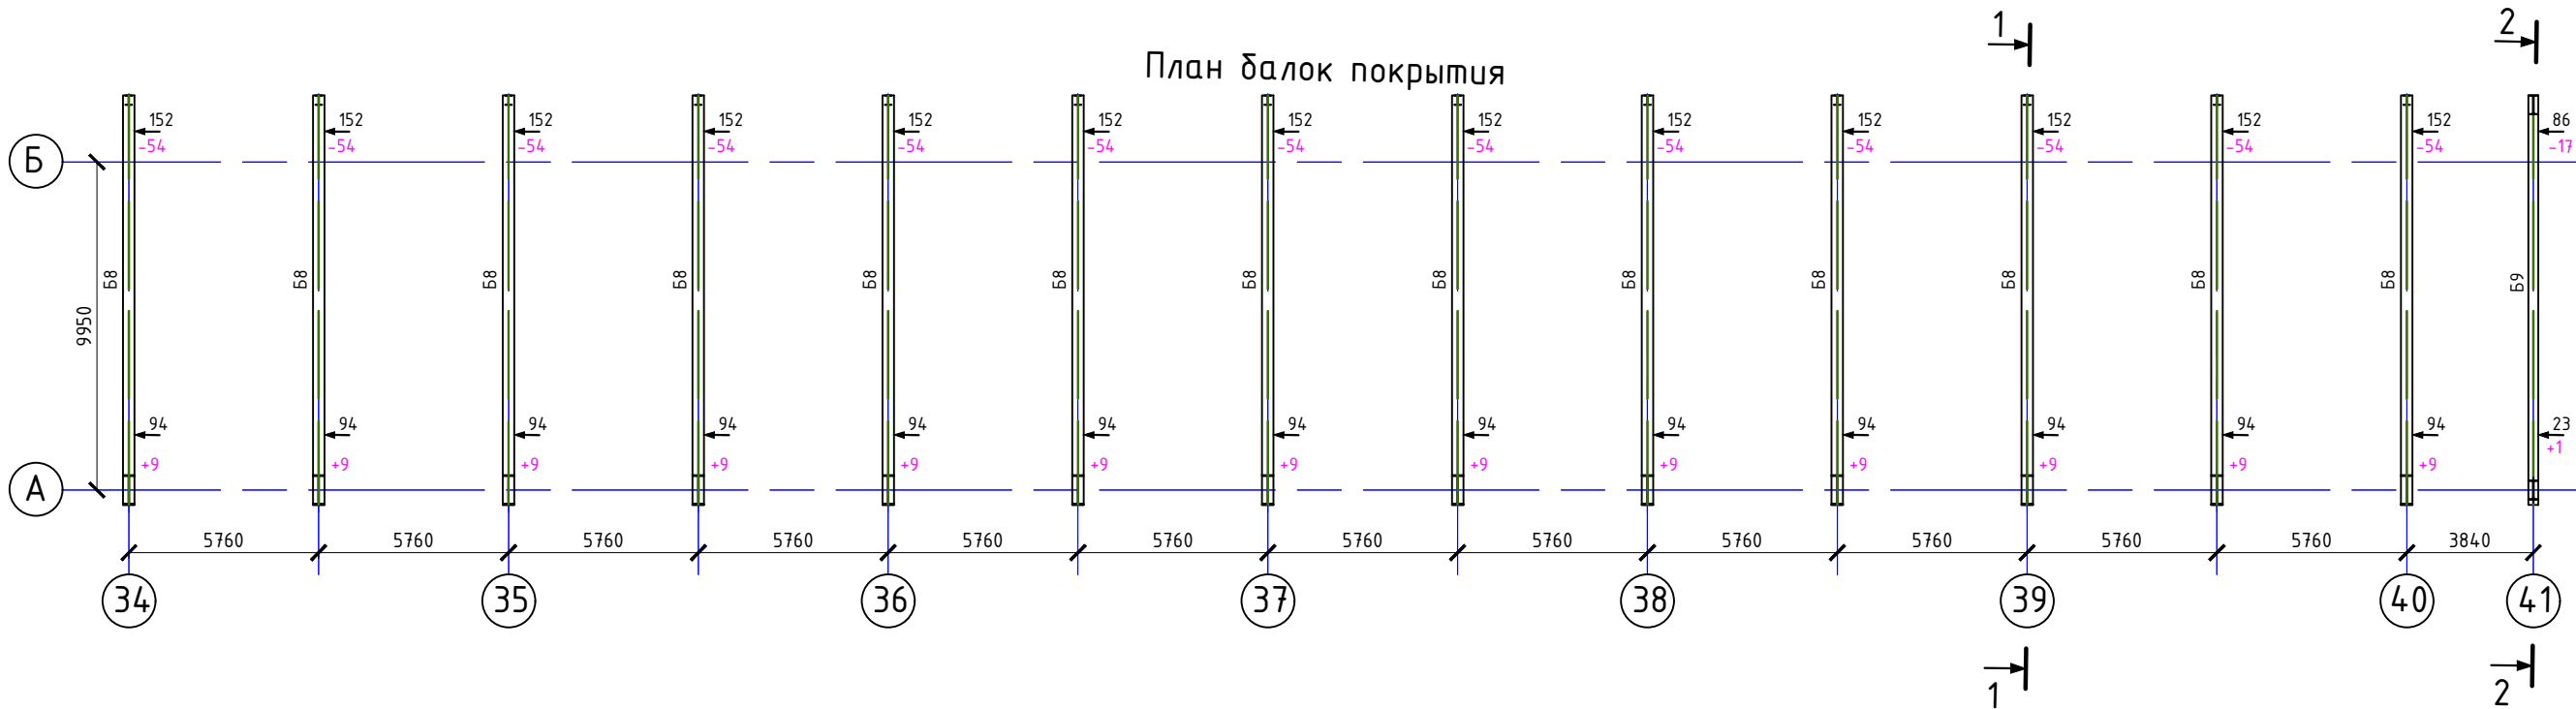

						1632–2021–2.1.3–КМ			
						Терминал по перевалке минеральных удобрений в Морском торговом порту Усть–Луга. Береговые объекты терминала.			
Должность	Фамилия И.О.		Подпись	Дата					
Геодезист	Костин А.К.				Конвейерная галерея №3.	Стадия	Лист	Листов	
Геодезист						ИД	3	3	
ООО “ЕТУ”	Усаев Р.Р.								
					Исполнительная схема планово–высотного положения колонн К2, К3, К4 с балками Б1, Б2, Б3, Б8, Б9 в осях А–Б/34–41	ООО “КиКГЕОСТРОЙ”			

Согласовано		Гл. спец.	
Взам. инв. N			