
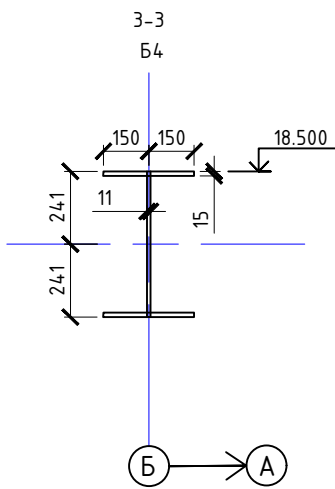
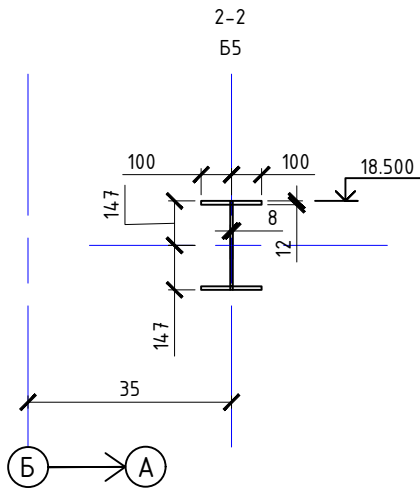
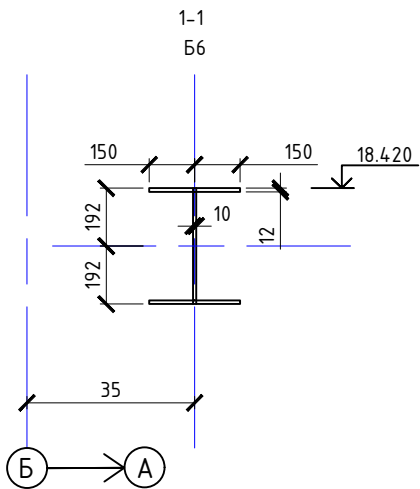


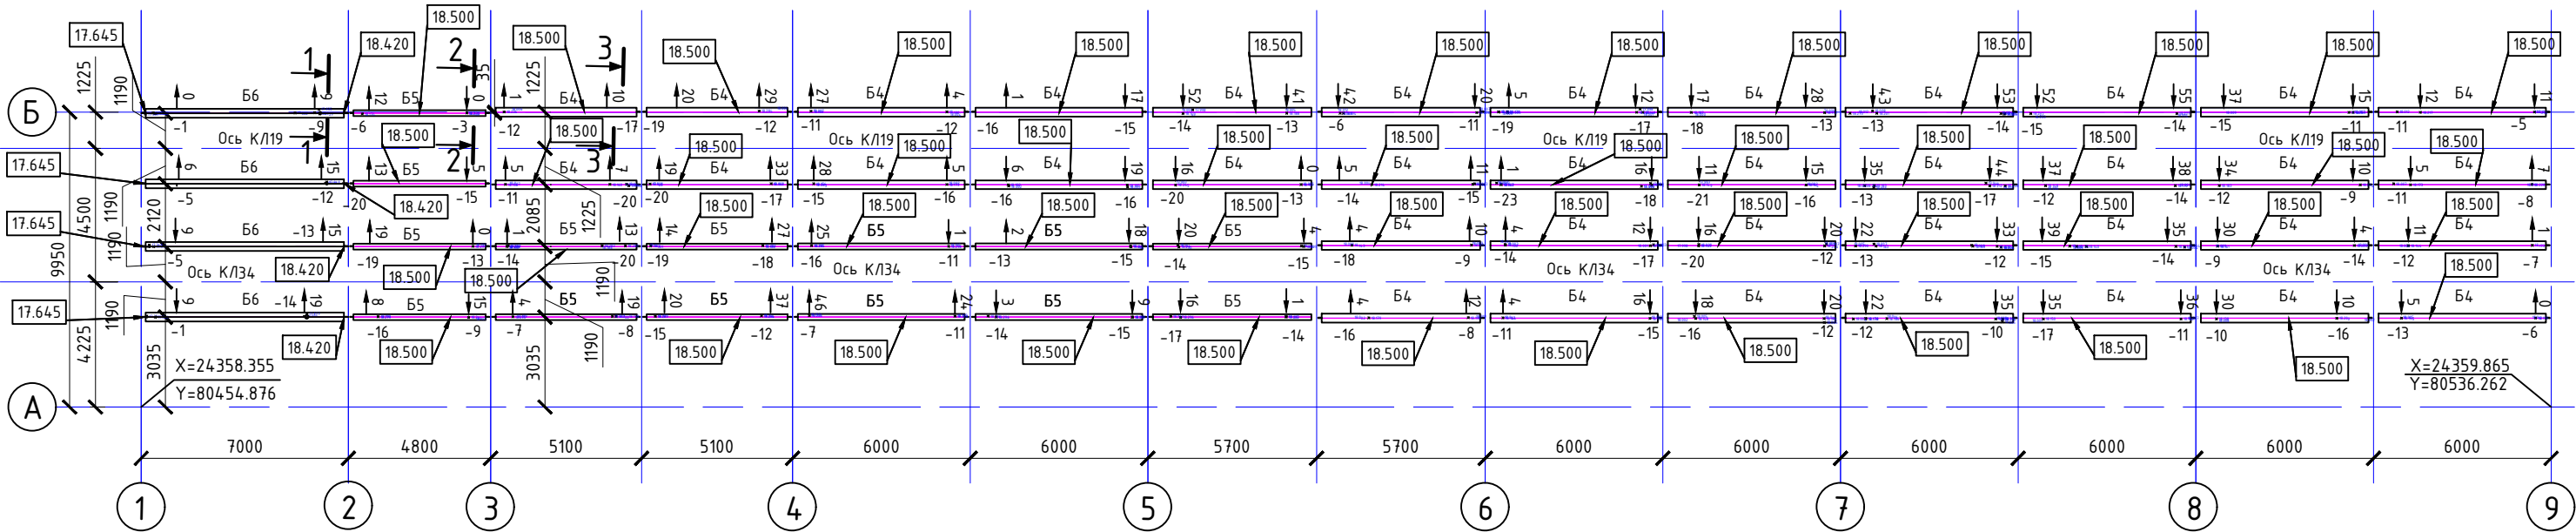


Условные обозначения:

- проектный размер,мм
- проектная отметка,м
- фактическая отметка,м
- проектная отметка,м
- отклонение от проектного положения,мм
- отклонение от проектной отметки,мм
- проектные координаты,м

- Примечания:
Исполнительная схема выполнена по рабочему чертежу 1632-2021-2.1.3-КМ
Система координат – МСК Усть-Луга
Система высот Балтийская 1977г.
Исходные пункты ГРО: Р7,Р6,Р5,Р4
Предельно допустимые отклонения согласно СП 70.13330.2012, таб.4.9 для металлических ферм, балок, ригелей:
- Отметки опорных узлов ±10мм;
- Смещение ферм, балок ригелей с осей на оголовках колонн из плоскости рамы ±15мм.
- Расстояние между осями ферм, балок, ригелей, по верхним поясам между точками закрепления ±15мм.

Ситуационный план

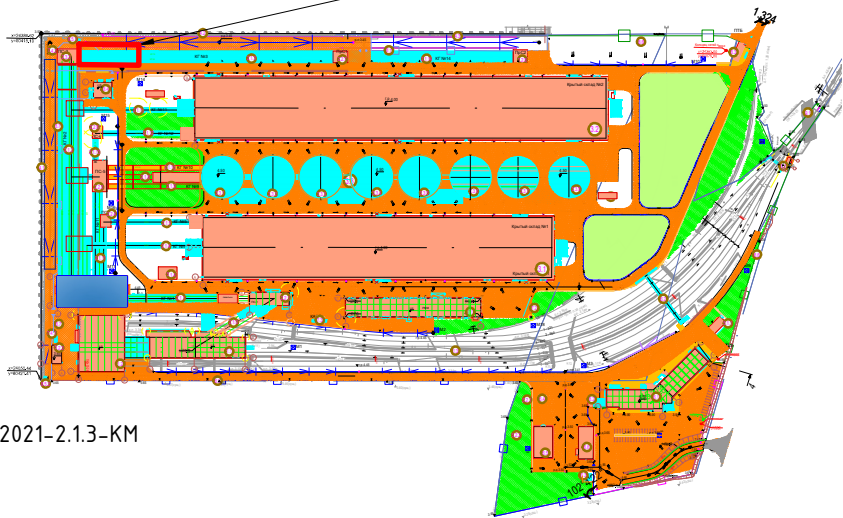

Согласовано
Гл. спец.

Взам. инб. N

					1632-2021-2.1.3-КМ			
					Терминал по перевалке минеральных удобрений в Морском торговом порту Усть-Луга. Береговые объекты терминала.			
Должность	Фамилия И.О.	Подпись	Дата		Конвейерная галерея №3	Стадия	Лист	Листов
Геодезист	Костин А.К.					ИД	1	1
Геодезист								
ООО "ЕТУ"	Усаев Р.Р.				Исполнительная схема планово-высотного положения балок Б4, Б5, Б6 в осях А-Б/1-9	ООО "КукГЕОСТРОЙ"		