



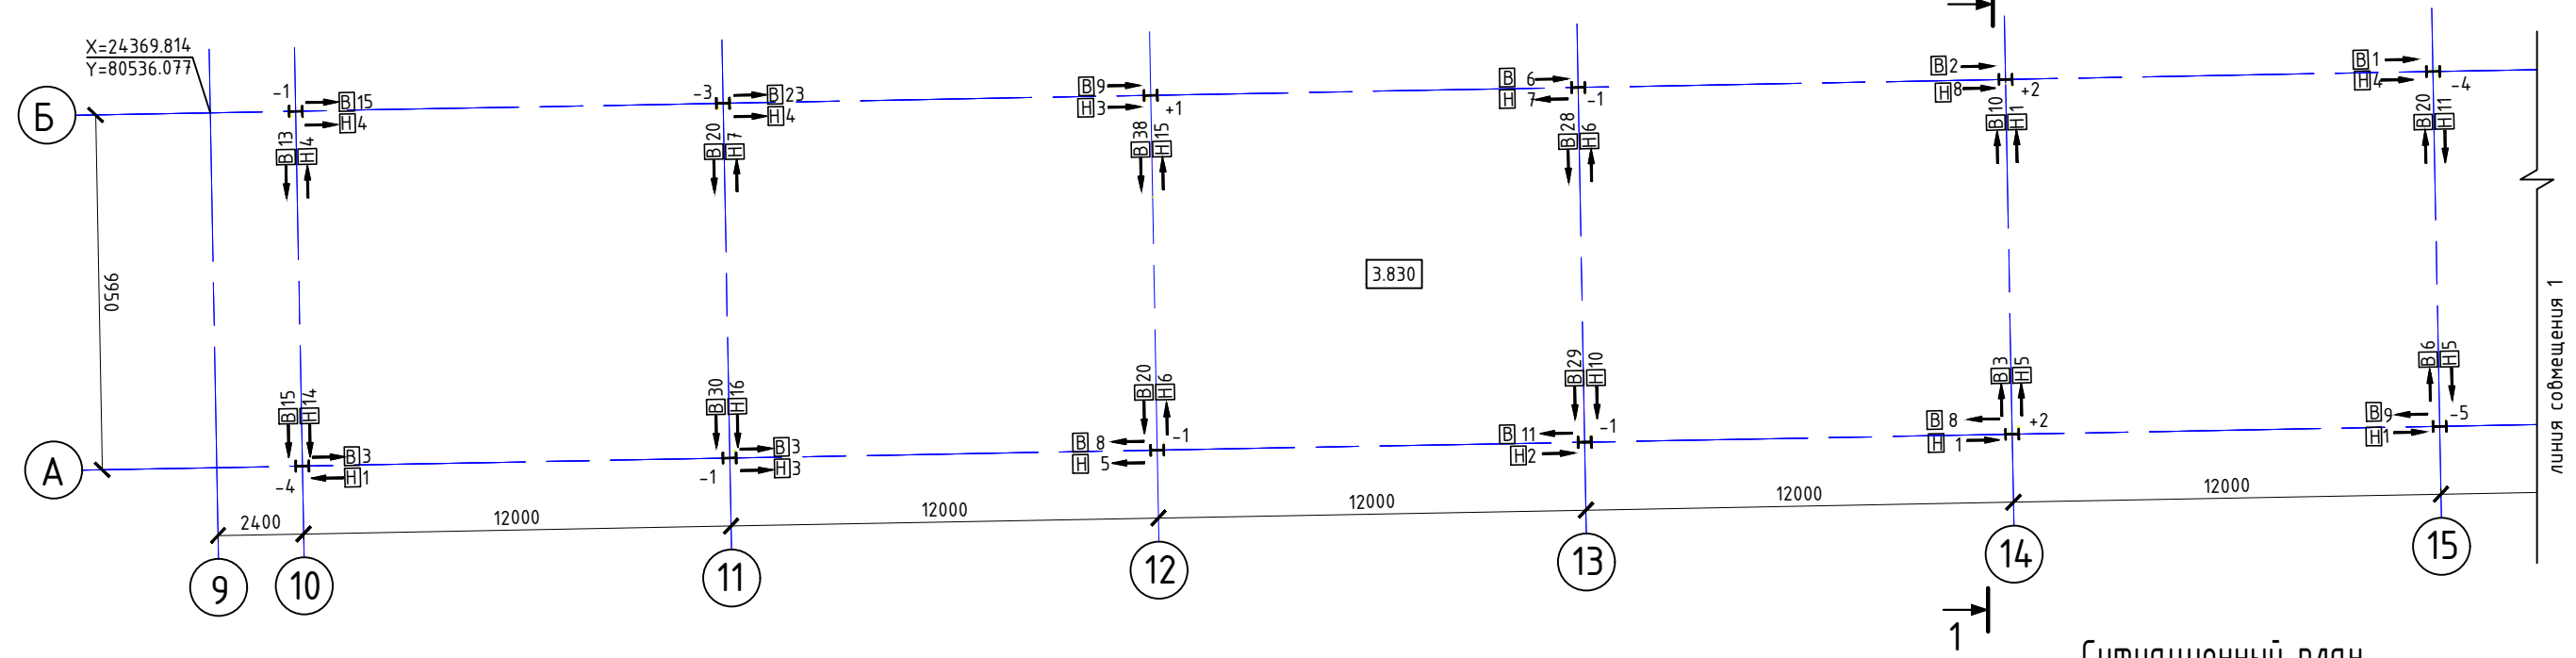


Ситуационный план
участок работ

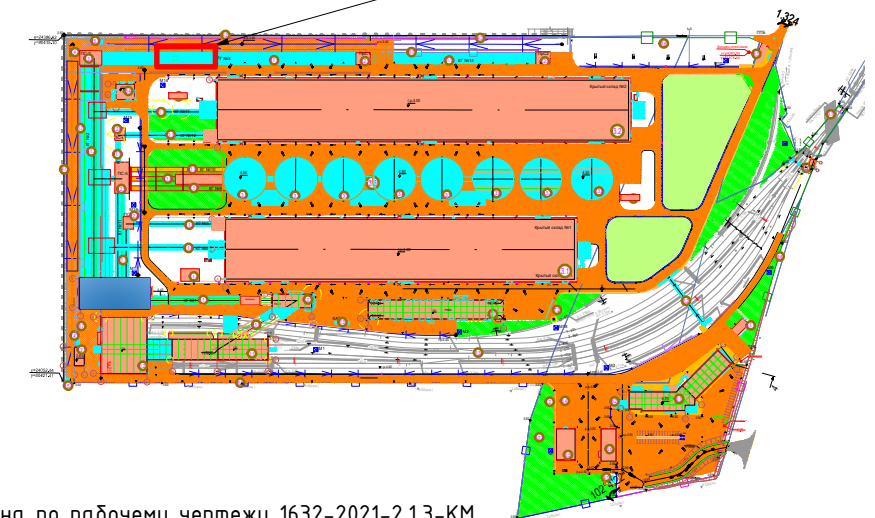

Примечания:
Исполнительная схема выполнена по рабочему чертежу 1632-2021-2.1.3-КМ
Система координат - МСК Усть-Луга
Система высот Балтийская 1977г.
Исходные пункты ГРО: Р7,Р8,Р9,Р10
Предельные допустимые значения отклонений в соответствии с СП 70.13330.2012;
-таб.4.9,п.1; Отклонения отметок опорных поверхностей колонны и опор от проектных ±5мм
-таб.4.9,п.2; Разность отметок опорных поверхностей соседних колонн и опор по ряду и в пролете ±3мм
-таб.4.9,п.3; Смещение осей колонн и опор относительно разбивочных осей в опорном сечении ±5мм
-таб.4.9,п.4; Отклонение осей колонн от вертикали в верхнем сечении при длине колонн, мм:
свыше 4000 до 8000 ±10
" 8000 "" 16000 ±12
" 16000 "" 25000 ±15
" 25000 "" 40000 ±20

						1632-2021-2.1.3-КМ			
						Терминал по перевалке минеральных удобрений в Морском торговом порту Усть-Луга. Береговые объекты терминала.			
Должность	Фамилия И.О.	Подпись	Дата			Конвейерная галерея №3	Стадия	Лист	Листов
Геодезист	Костин А.К.						ИД	1	1
Геодезист									
ООО "ЕТУ"	Усаев Р.Р.					Исполнительная схема планово-высотного положения колонн К1 в осях А-Б/10-17	ООО "КукГЕОСТРОЙ"		

1-1

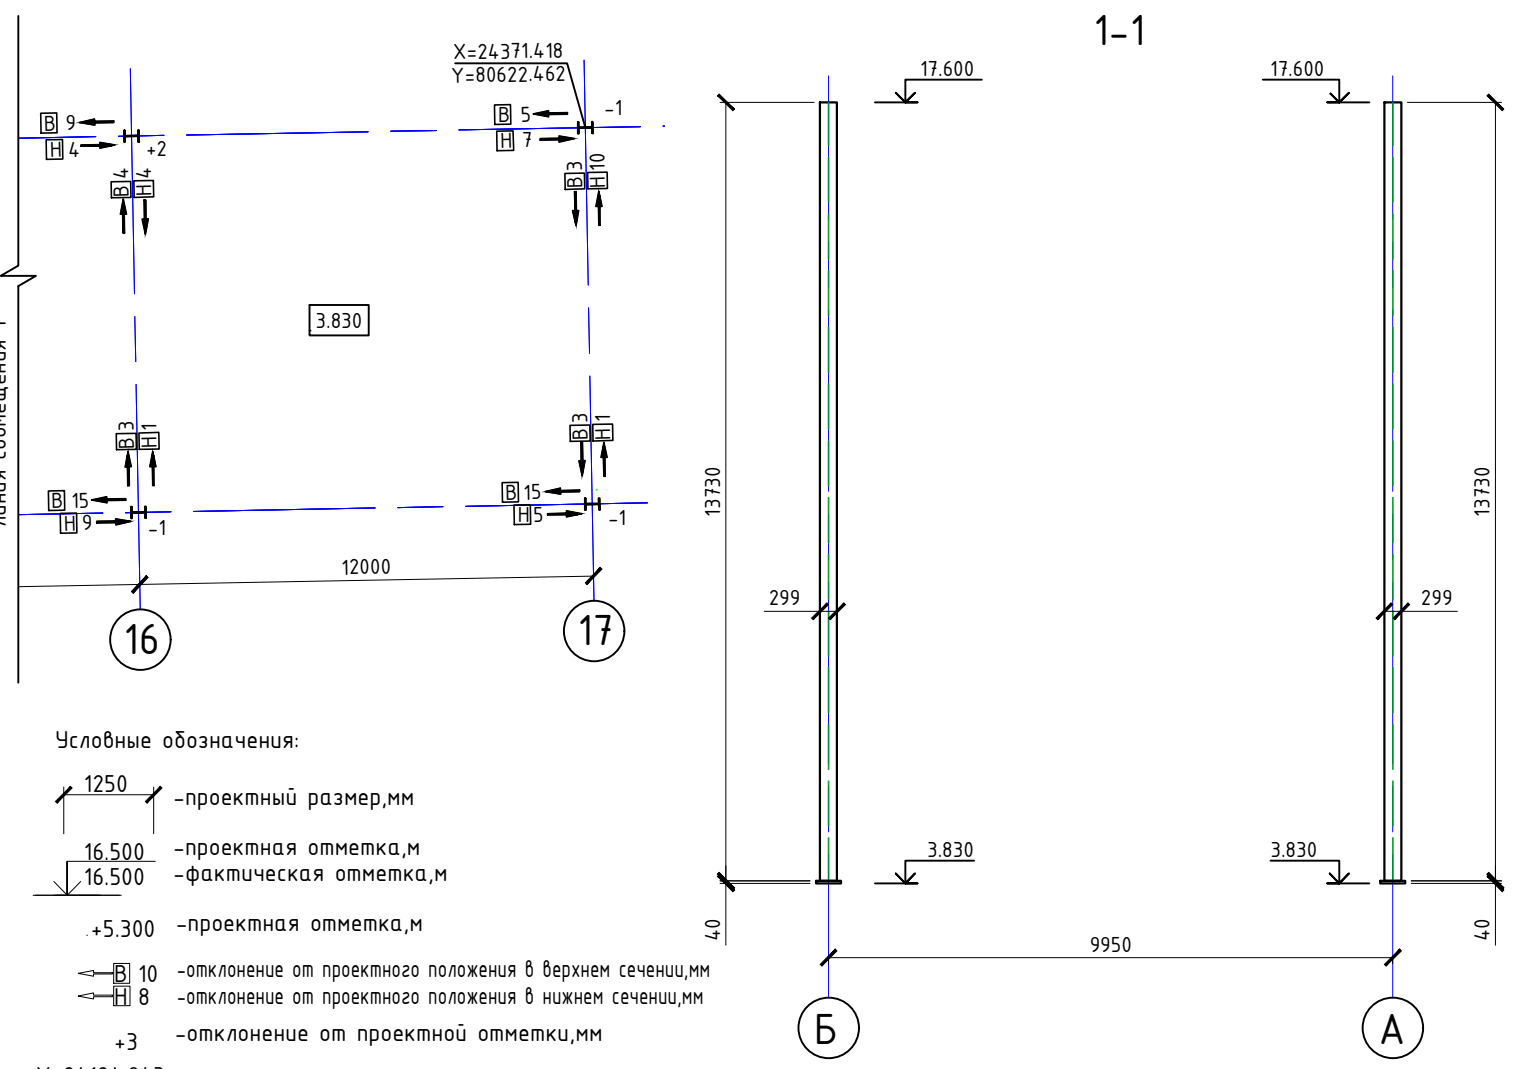

- Условные обозначения:
- 1250 - проектный размер, мм
 - 16,500 - проектная отметка, м
 - 16,500 - фактическая отметка, м
 - +5,300 - проектная отметка, м
 - 10 - отклонение от проектного положения в верхнем сечении, мм
 - 8 - отклонение от проектного положения в нижнем сечении, мм
 - +3 - отклонение от проектной отметки, мм
 - X=24184.943, Y=80559.270 - проектные координаты, м

Согласовано		Взам. инб. N	
		Гл. спец.	