



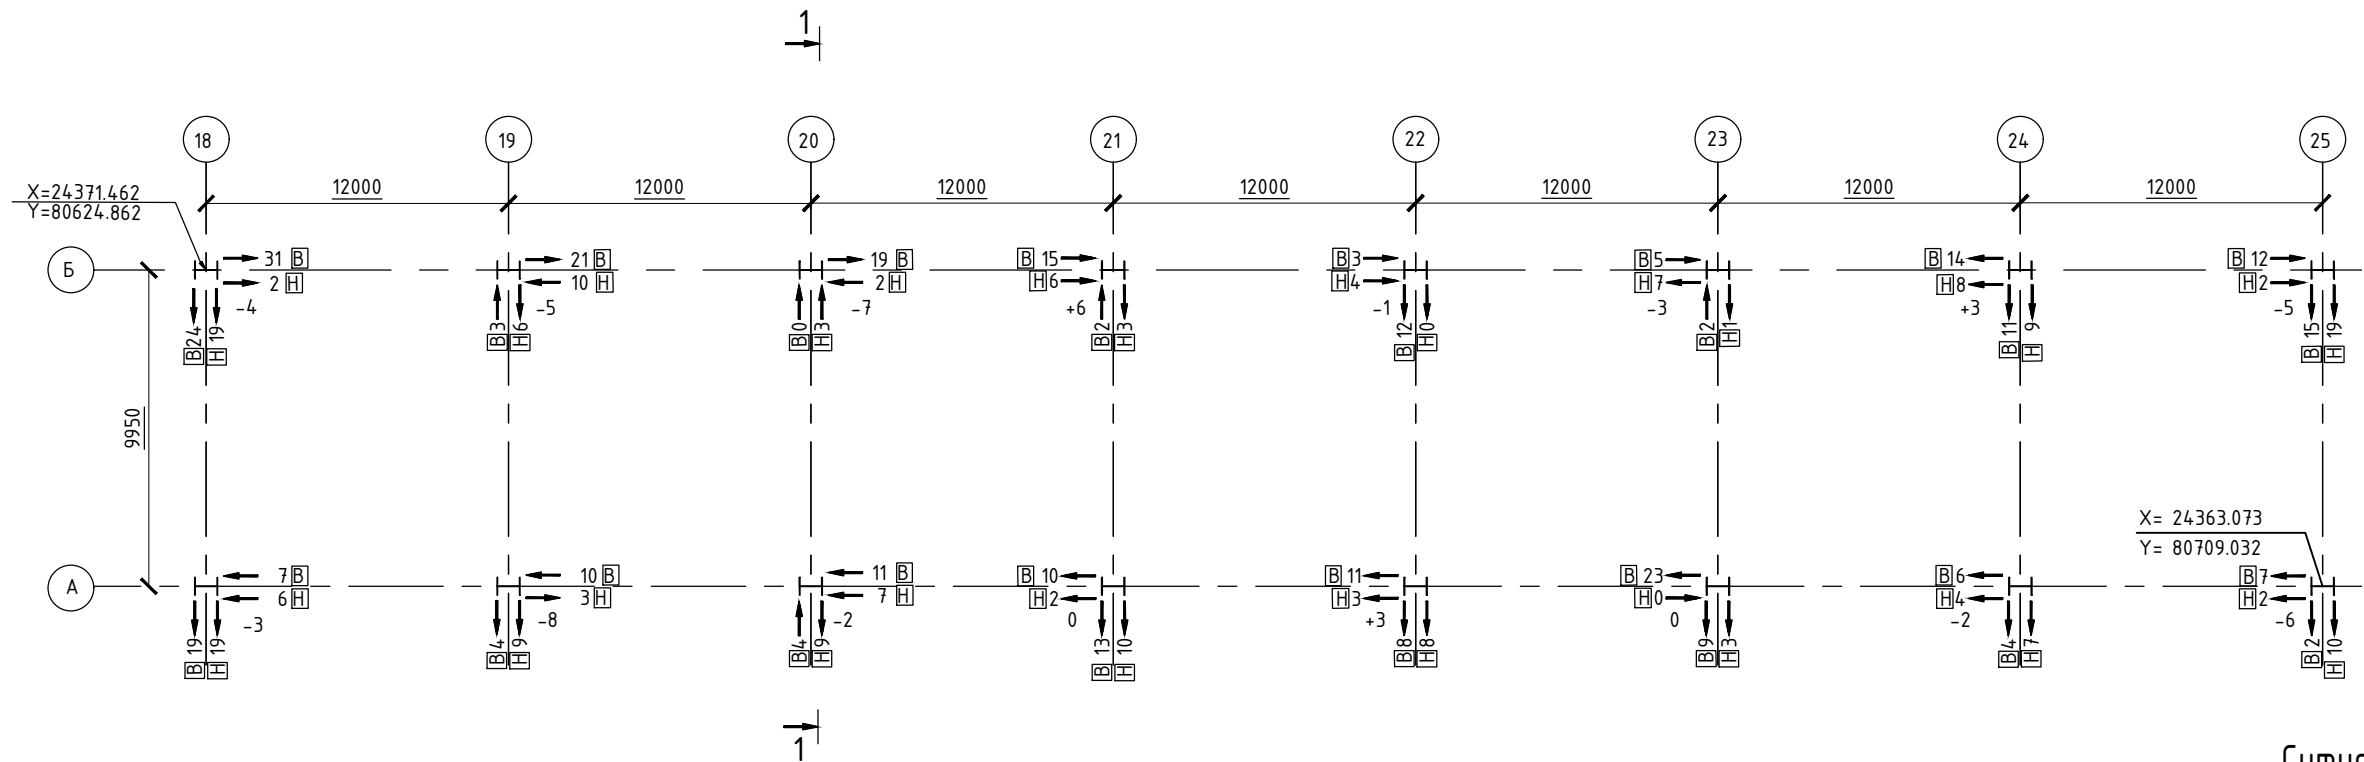

Ситуационный план

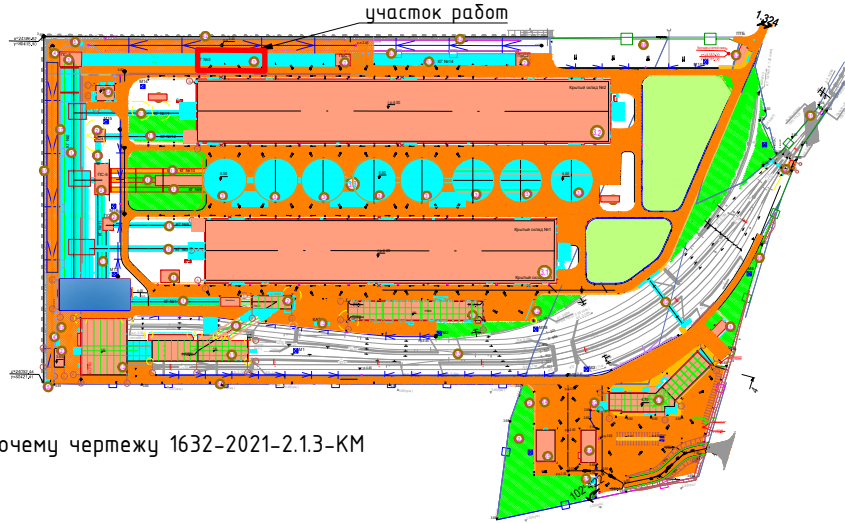


Примечания:
Исполнительная схема выполнена по рабочему чертежу 1632-2021-2.13-КМ
Система координат – МСК Усть-Луга
Система высот Балтийская 1977г.
Исходные пункты ГРО:Р9,Р8,Р7,Р10
Предельные допустимые значения отклонений в соответствии с СП 70.13330.2012;
-таб.4.9,п.1; Отклонения отметок опорных поверхностей колонны и опор от проектных ±5мм
-таб.4.9,п.2; Разность отметок опорных поверхностей соседних колонн и опор по ряду и в пролете ±3мм
-таб.4.9,п.3; Смещение осей колонн и опор относительно разбивочных осей в опорном сечении ±5мм
-таб.4.9,п.4; Отклонение осей колонн от вертикали в верхнем сечении при длине колонн, мм:
свыше 4000 до 8000 ±10
" 8000 "" 16000 ±12
" 16000 "" 25000 ±15
" 25000 "" 40000 ±20

Условные обозначения:

- 1250 -проектный размер,мм
- 16.500 -проектная отметка,м
- 16.500 -фактическая отметка,м
- +5.300 -проектная отметка,м
- 10 -отклонение от проектного положения в верхнем сечении,мм
- 8 -отклонение от проектного положения в нижнем сечении,мм
- +3 -отклонение от проектной отметки,мм

X=24184.943
Y=80559.270 -проектные координаты,м

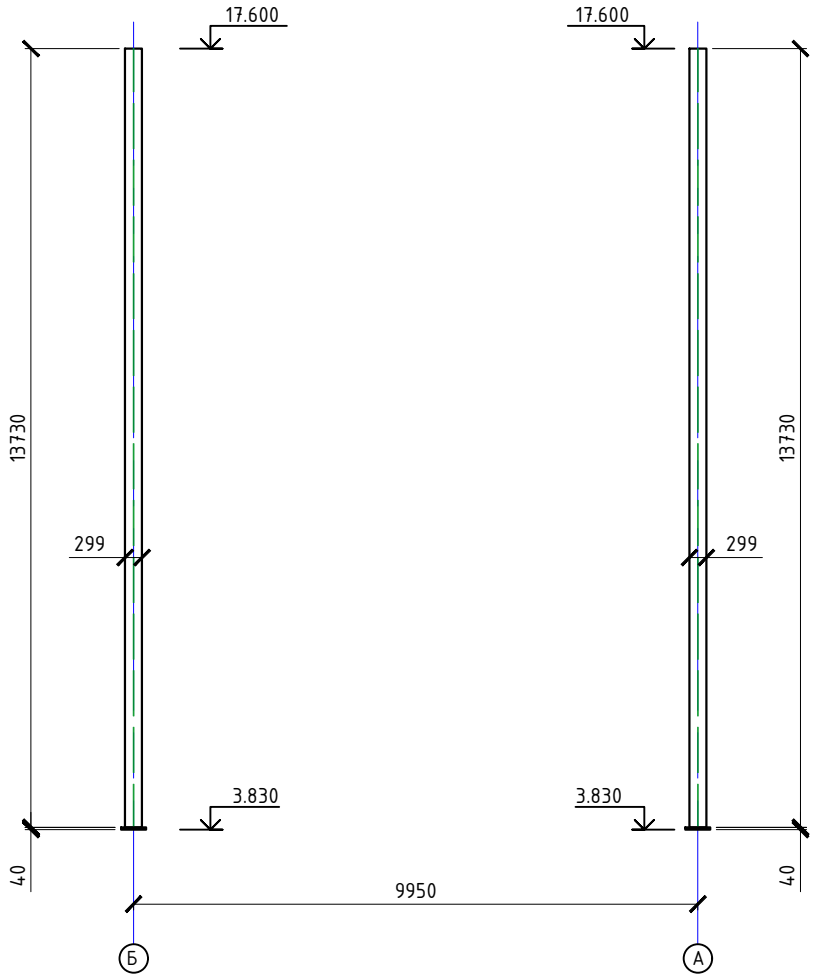

						1632-2021-2.13-КМ			
						Терминал по перевалке минеральных удобрений в Морском торговом порту Усть-Луга. Береговые объекты терминала.			
Должность	Фамилия И.О.	Подпись	Дата			Конвейерная галерея №3.	Стадия	Лист	Листов
Геодезист	Костин А.К.						ИД	1	1
Геодезист									
ООО "ЕТУ"	Усаев Р.Р.					Исполнительная схема планово-высотного положения колонн К1 в осях А-Б/18-25	ООО "КиКГЕОСТРОЙ"		